

고척2동 산8번지 외 3개소 정비공사
[준공도면]


2012. 07.

구 로 구

도면목차

일련번호	도면번호	도면명	축척(A1)	비고
00	L-00	도면목차	NONE	
01	L-01	과업개요 및 위치현황	NONE	
02	L-02	총괄수량표	NONE	
03	L-03	고척동 A 위치도	1/1000	
04	L-04	고척동 A 구역도	1/500	
05	L-05	고척동 A 현황 및 철거 계획도	1/100	
06	L-06	고척동 A 공사 계획 평면도	1/100	
07	L-07	고척동 A 식재 / 시설물 / 계획도 1	1/100	
08	L-08	고척동 A 식재 / 시설물 / 계획도 2	NONE	
09	L-09	고척동 B 위치도	1/1000	
10	L-10	고척동 B 현황 및 철거 계획도	1/100	
11	L-11	고척동 B 공사 계획 평면도	1/100	
12	L-12	고척동 B 식재 / 시설물 계획도	1/100	
13	L-13	개봉동 A 위치도	1/1000	
14	L-14	개봉동 A 구역도	1/500	
15	L-15	개봉동 A 현황 및 철거 계획도	1/200	
16	L-16	개봉동 A 공사 계획 평면도	1/200	
17	L-17	개봉동 A 종단면도	1/100	
18	L-18	개봉동 A 횡단면도 1	1/100	
19	L-19	개봉동 A 횡단면도 2	1/100	
20	L-20	개봉동 A 식재 / 시설물 계획도	1/200	
21	L-21	개봉동 B 위치도	1/1000	
22	L-22	개봉동 B-1 구역도	1/500	
23	L-23	개봉동 B-1 현황 및 철거 계획도	1/150	
24	L-24	개봉동 B-2 현황 및 철거 계획도	1/300	
25	L-25	개봉동 B-1 공사 계획 평면도	1/100	
26	L-26	개봉동 B-1 종단면도	1/150	
27	L-27	개봉동 B-1 횡단면도 1	1/100	

일련번호	도면번호	도면명	축척(A1)	비고
28	L-28	개봉동 B-1 횡단면도 2	1/100	
29	L-29	개봉동 B-1 횡단면도 3	1/100	
30	L-30	개봉동 B-1 시설물 계획도	1/50,100	
31	L-31	개봉동 B-2 공사 계획 평면도	1/300	
32	L-32	개봉동 B-2 현황 단면도	1/300	
33	L-33	개봉동 B-2 시설물 계획도	1/20,300	
34	L-34	골막이 상세도 1	1/20	
35	L-35	골막이 상세도 2	1/20	
36	L-36	골막이 상세도 3	1/20	
37	L-37	물막이 A 상세도 1	1/20	
38	L-38	물막이 A 상세도 2	1/20	
39	L-39	물막이 B 상세도 1	1/20	
40	L-40	물막이 B 상세도 2	1/20	
41	L-41	물막이 C / 석축수로 상세도 1	1/20	
42	L-42	물막이 C 상세도 2	1/20	
43	L-43	수로 입구 정비 / 웬스(건영A) 상세도	1/10,20	
44	L-44	자연수로 / 석축수로 낙차공 및 바닥 상세	1/10	
45	L-45	석축상세도	1/20	
46	L-46	기슭막이 / 관부설 상세도	NONE	
47	L-47	집수정 A / 측구수로관 A, B, C 상세도	1/20,100	
48	L-48	집수정 B 상세도	1/15	
49	L-49	식재 및 지주목 상세도	NONE	
50	L-50	식생매트 상세도	NONE	

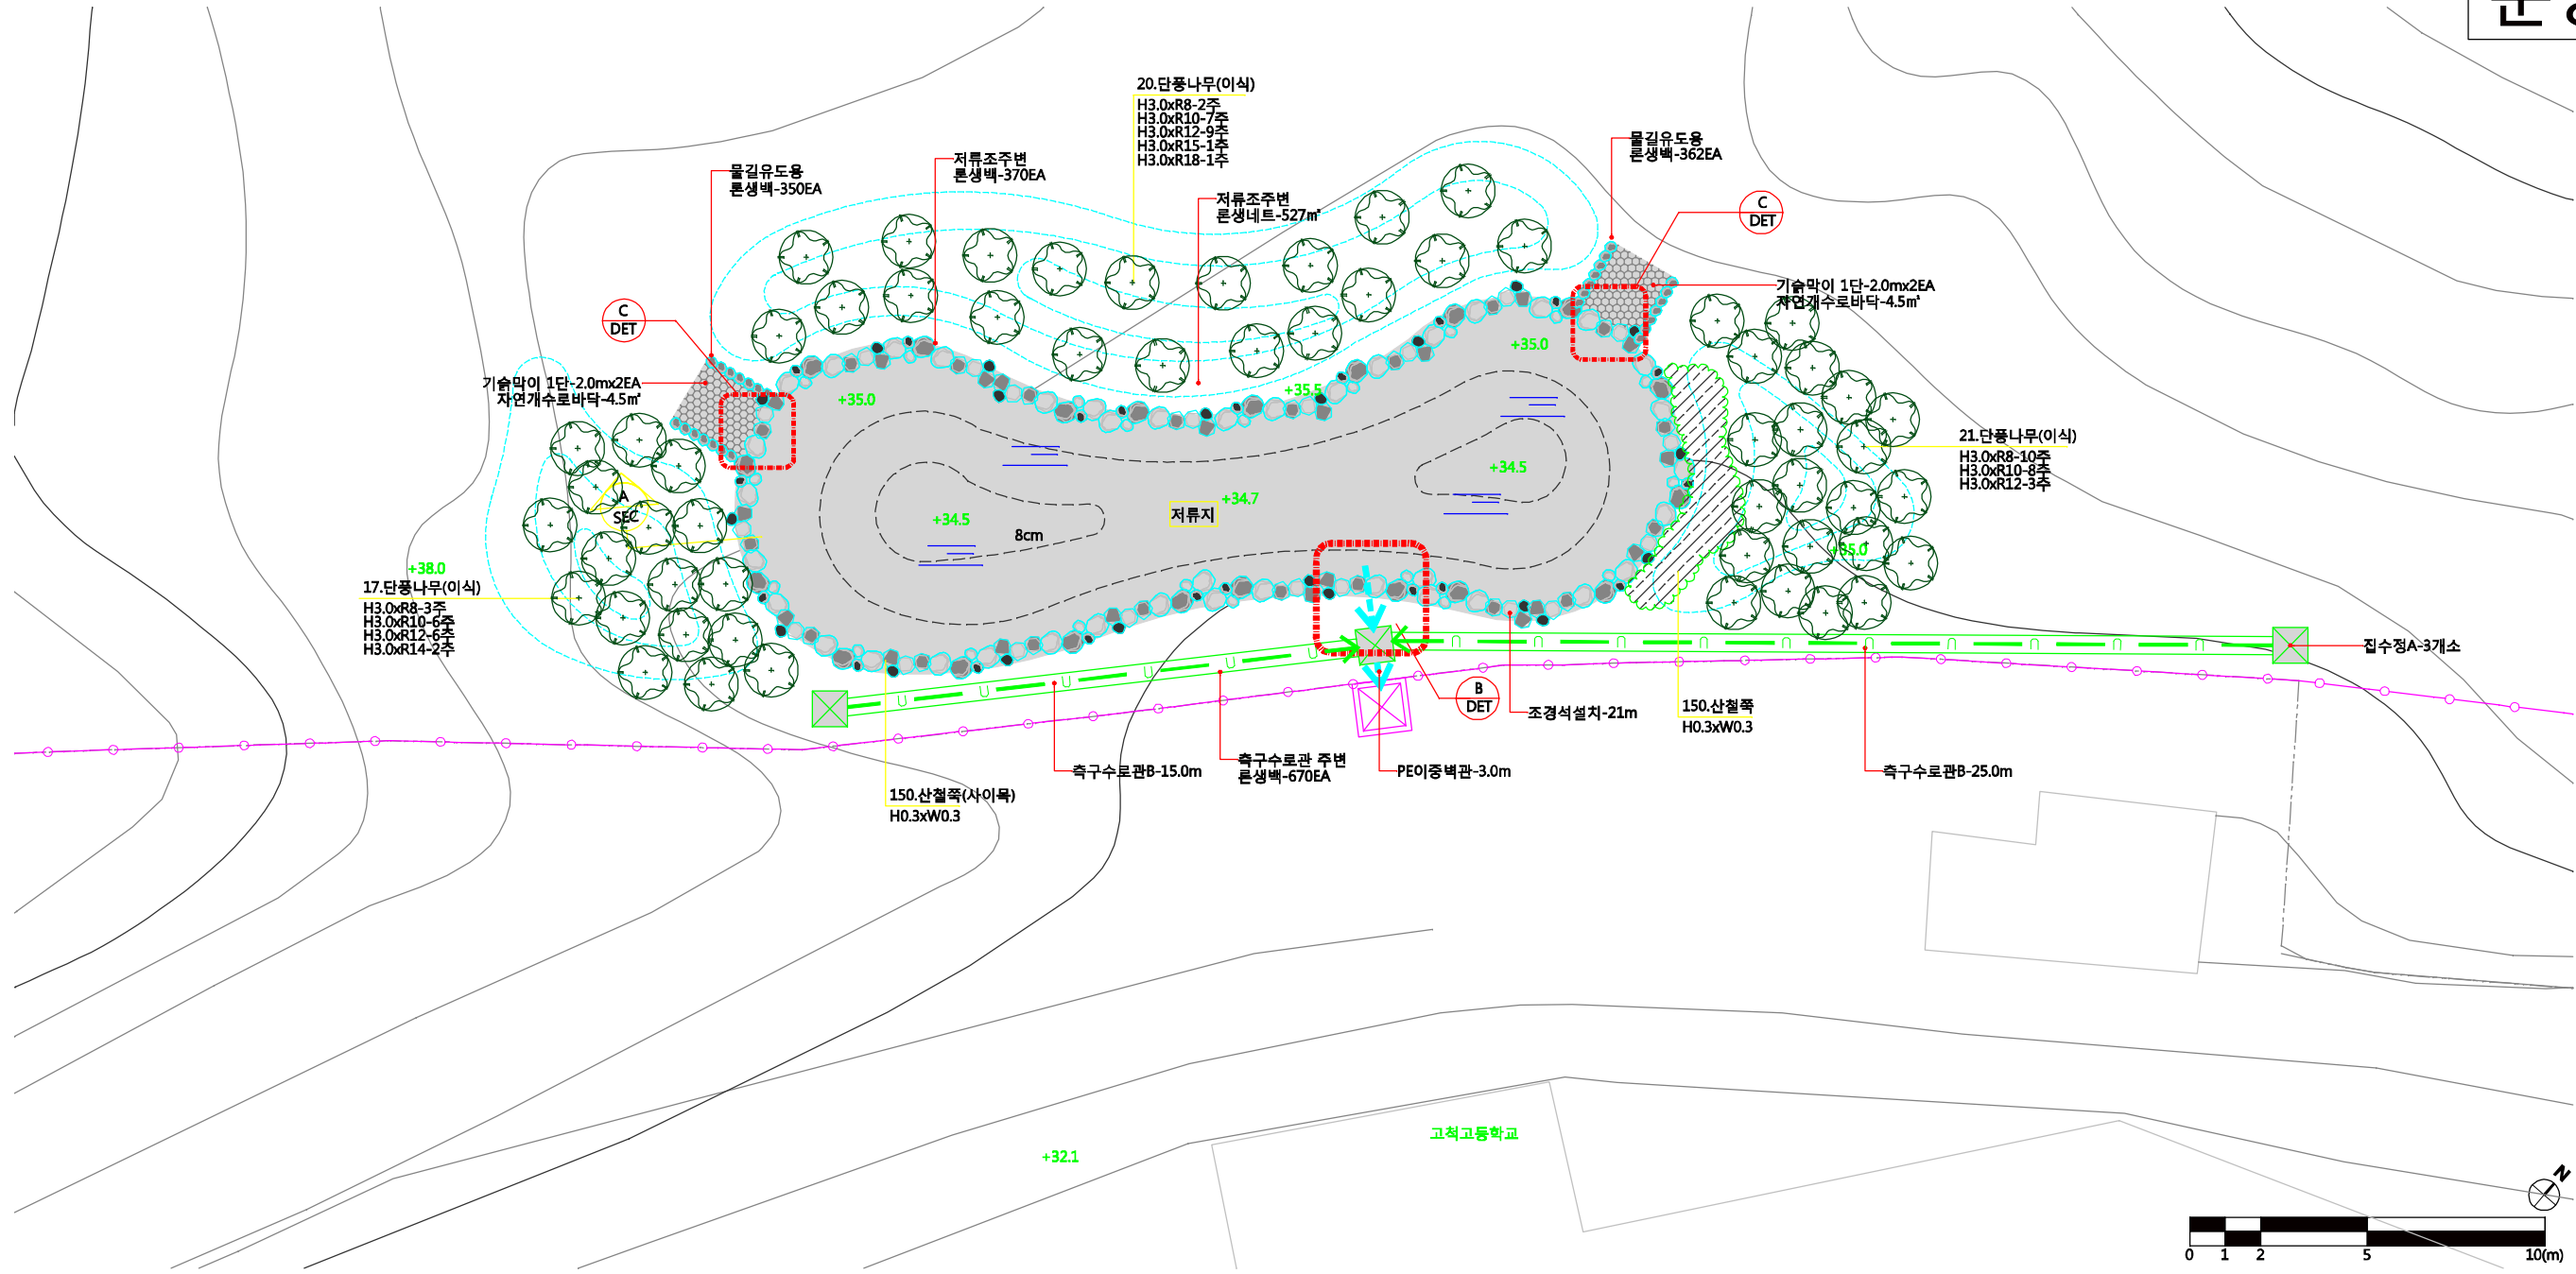


1 고척동A 식재/시설물준공도1
SCALE = 1 / 100


■ 식재 수량표

구분	기호	수목명	규격	단위	수량	비고
교목	①	단풍나무	H3.0xR8	주	15	이식
	②	단풍나무	H3.0xR10	주	21	이식
	③	단풍나무	H3.0xR12	주	18	이식
	④	단풍나무	H3.0xR14	주	2	이식
	⑤	단풍나무	H3.0xR15	주	1	이식
	⑥	단풍나무	H3.0xR18	주	1	이식
관목	⑦	계		주	58	
		산철죽	H0.3xW0.3	본	300	16주/m ²

■ 시설물 수량표

기호	시설명	규격	단위	수량	비고
	저류지	-	식	1	(A=190.0m ²)
①	기습막이 1단	300x400x500	m	8.0	
②	자연개수로바닥	T600	m ²	9.0	
③	집수정A	1000x1000	개소	3	
④	측구수로관A	W400	m	40.0	
⑤	PE 이중벽관	φ300	m	3.0	
⑥	콘생벽	400x600x100	EA	1,752	
⑦	콘생네트		m ²	527	

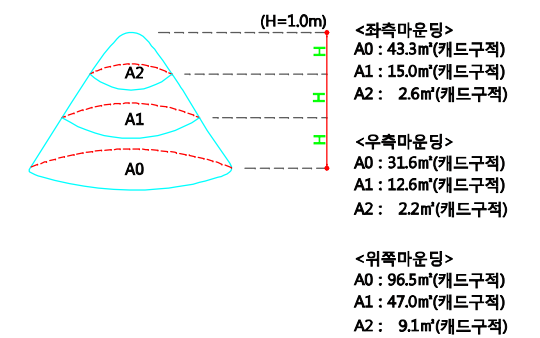


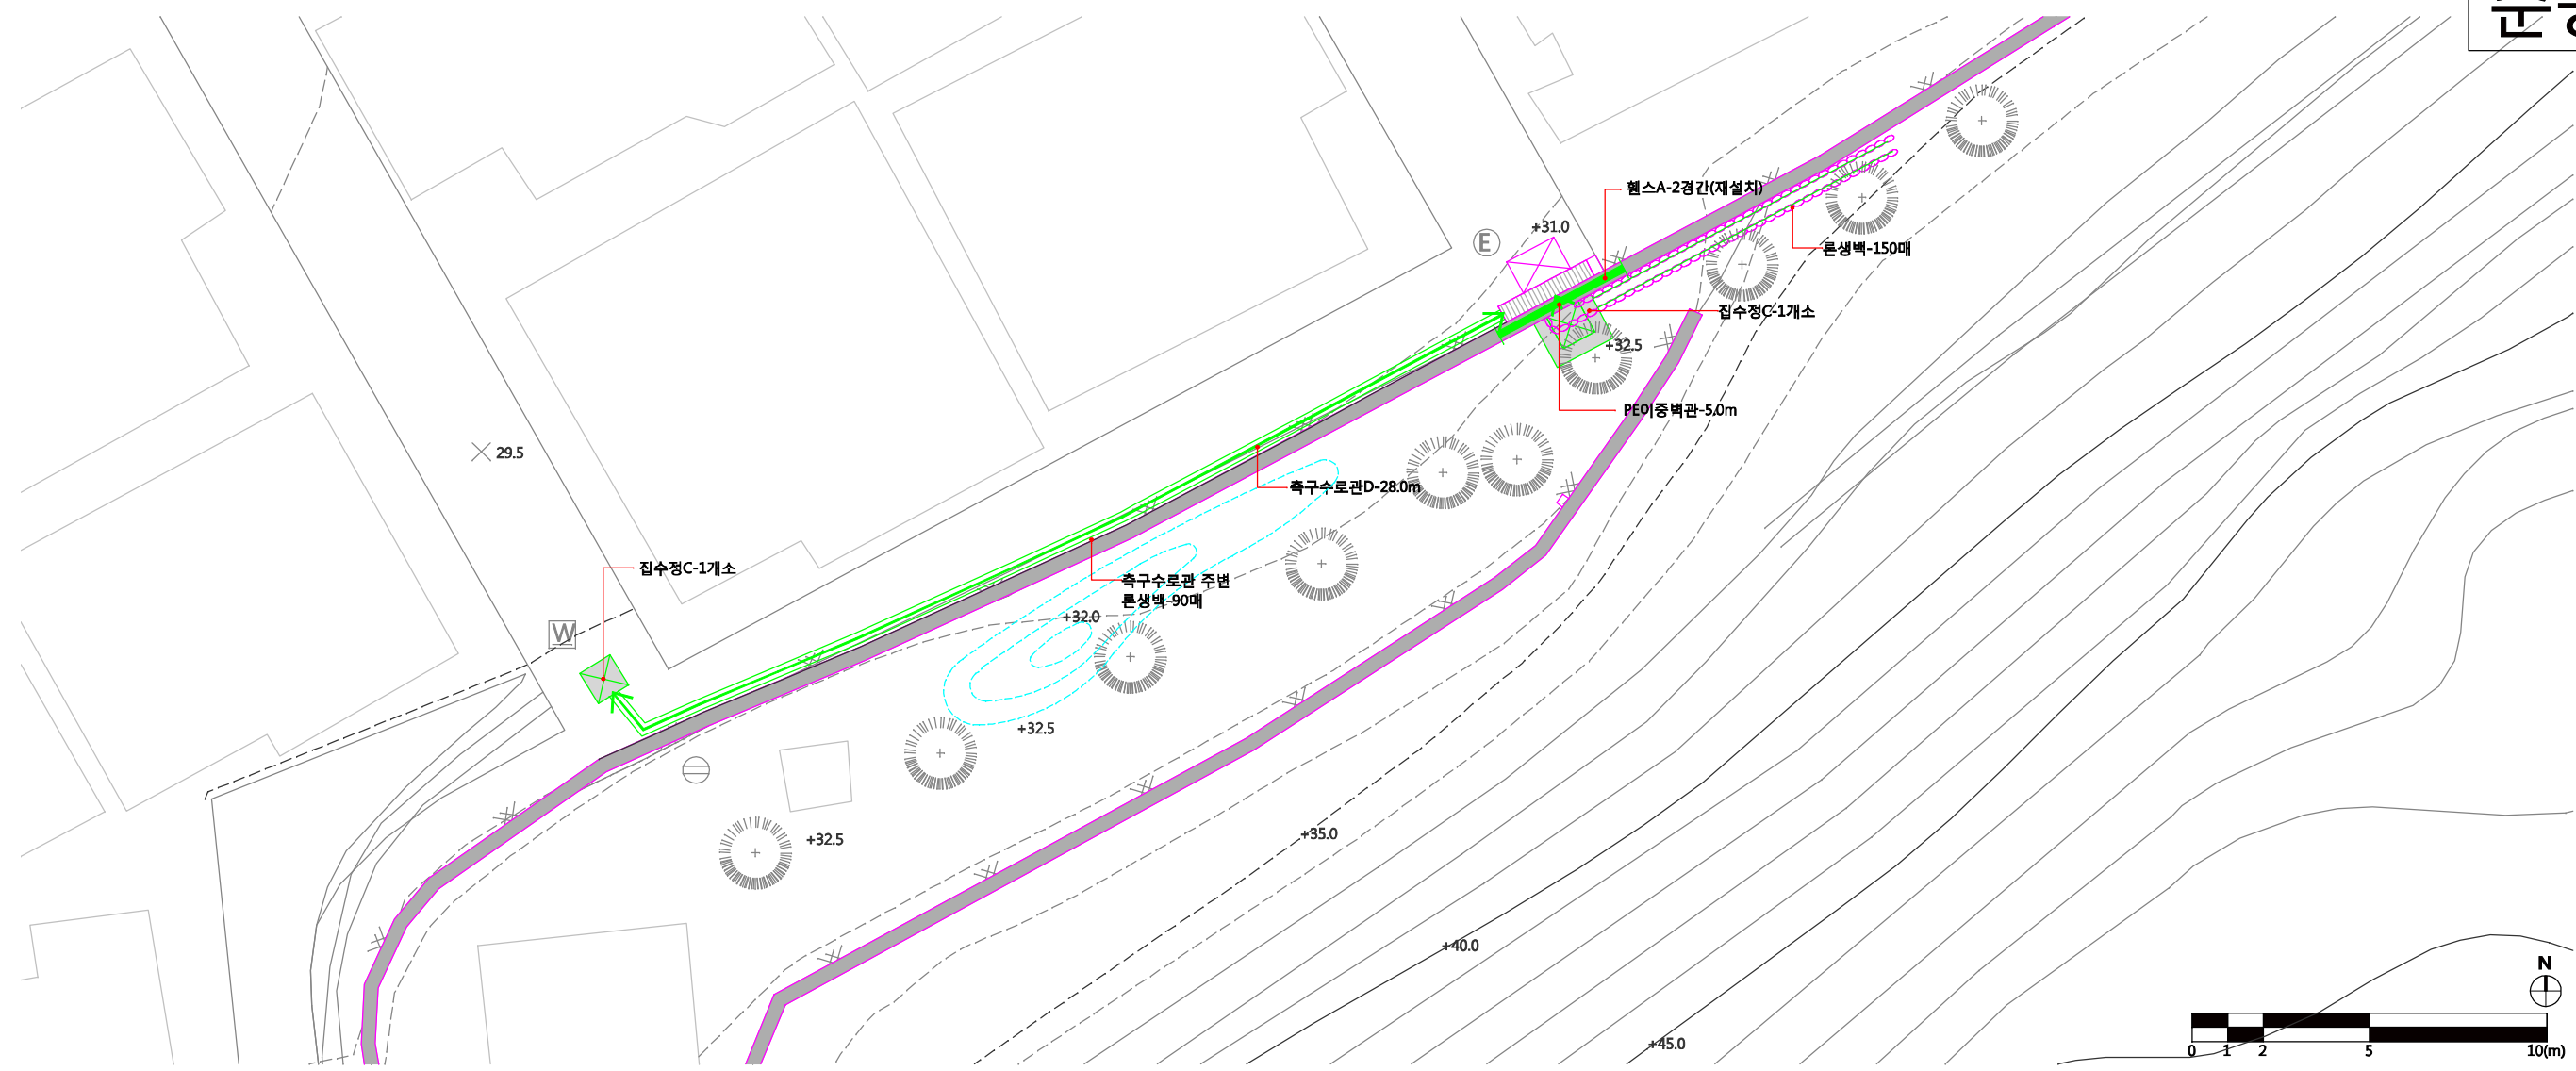

1 고척동B 식재/시설물준공도
SCALE = 1 / 100

■ 시설물 수량표

기호	시설명	규격	단위	수량	비고
	헬스A	H1500xW2000	경간	2	재설치
	집수정C	1000x1000	개소	2	
	축구수로관D	W300	m	28.0	
	PE이중벽관	Φ300	m	5.0	
	콘생벽	400x600x100	매	240	

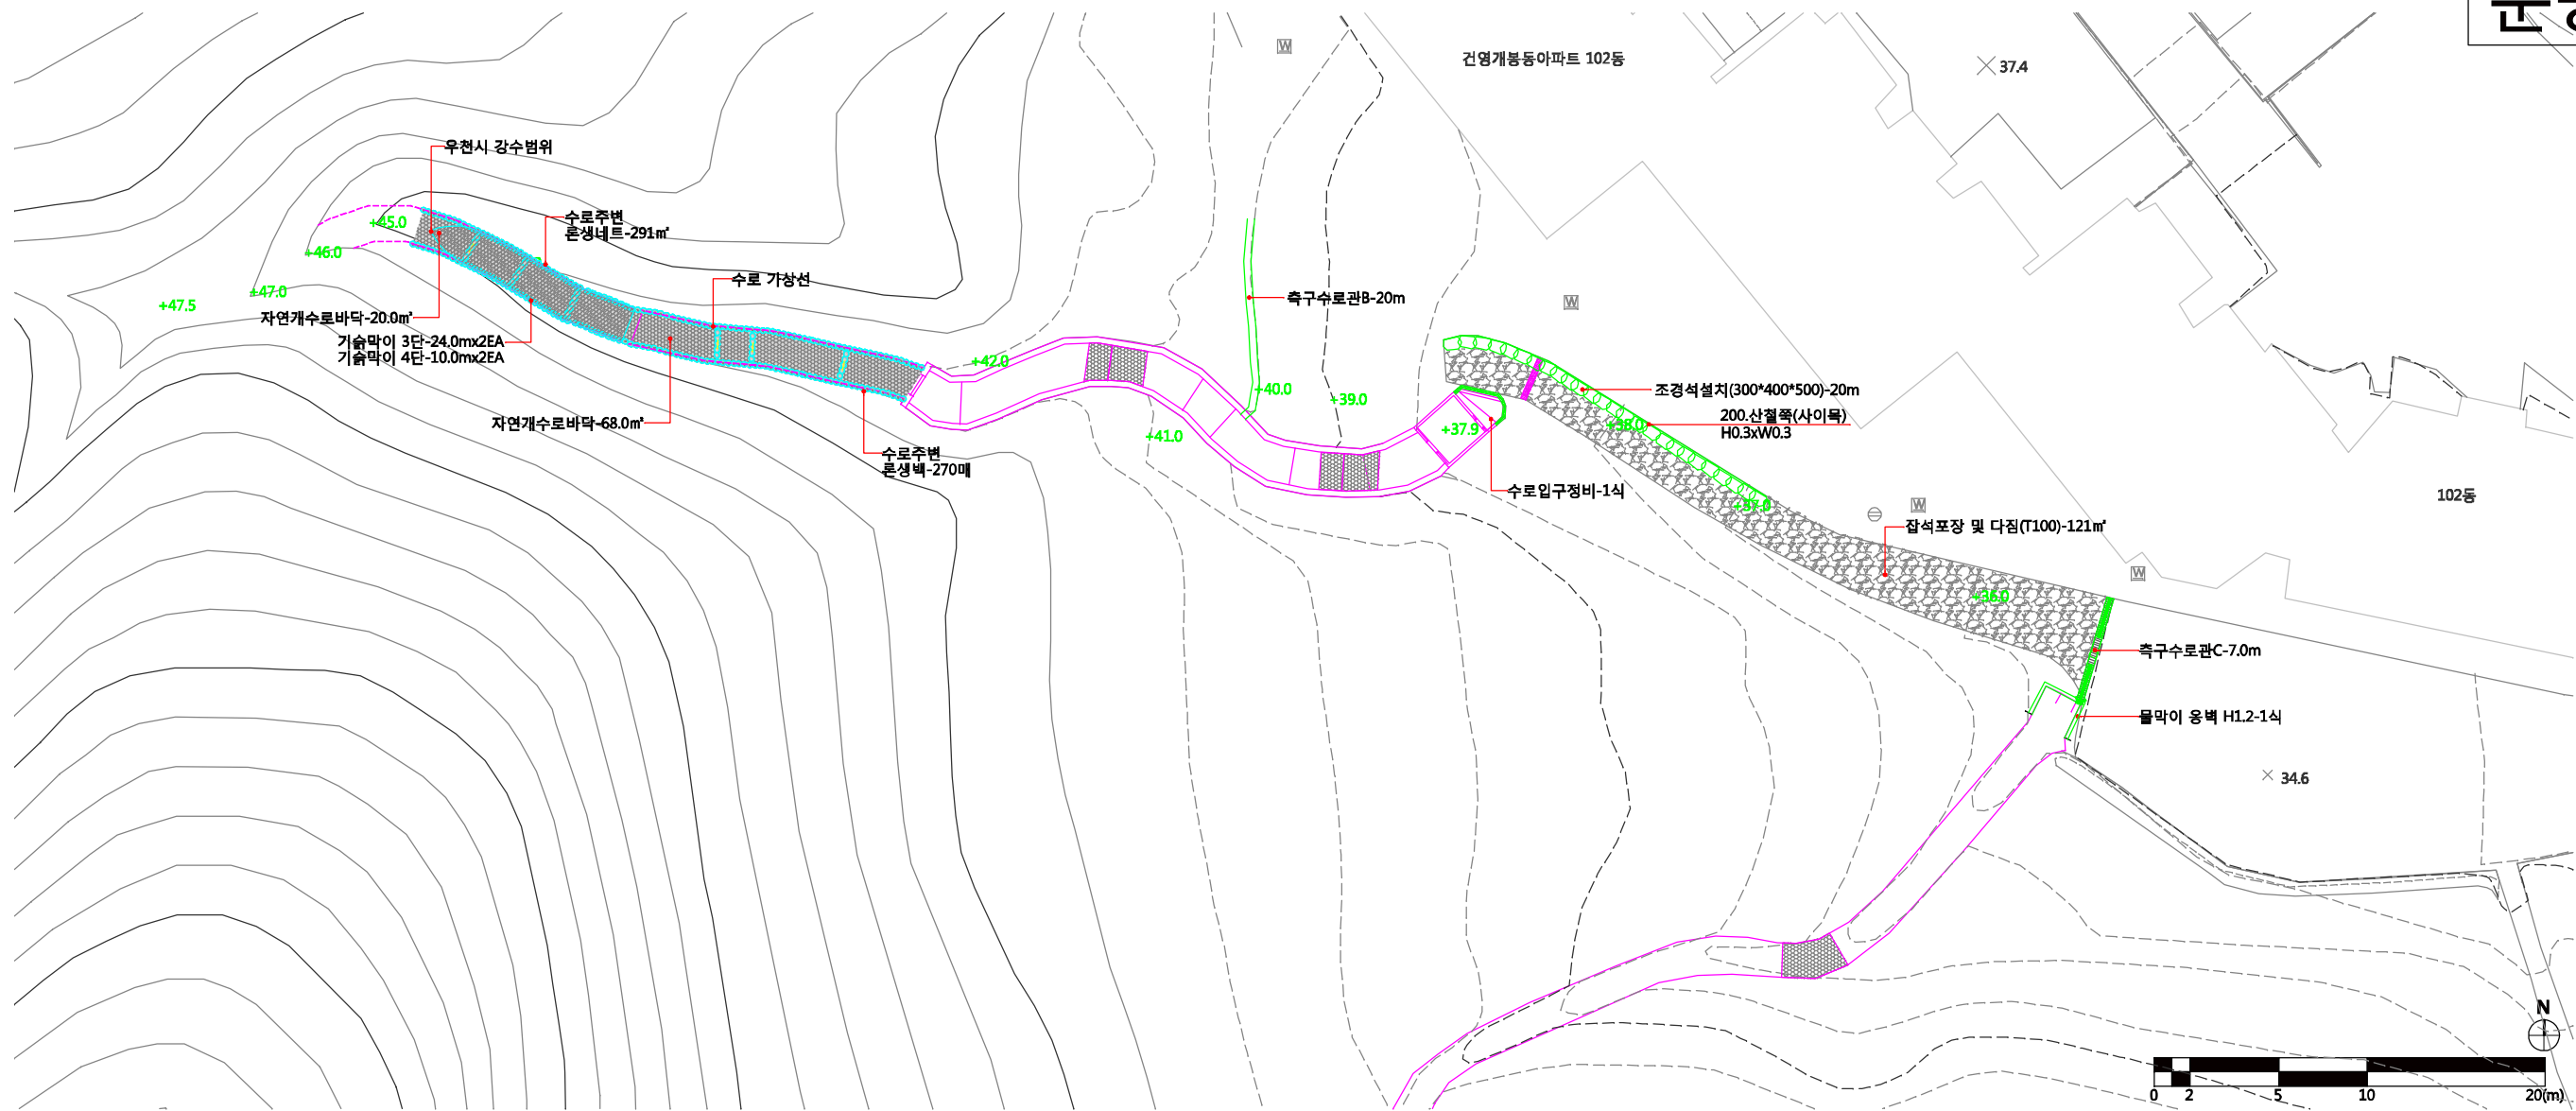


1 개봉동A 식재/시설물 준공도
SCALE = 1 / 200

■ 식재 수량표

기호	수목명	규격	단위	수량	비고
	산철쭉	H0.3xW0.3	주	200	사이목

■ 시설물 수량표


기호	시설명	규격	단위	수량	비고
○○○○○	기슭막이 3단	300x400x500	m	48.0	
○○○○○	기슭막이 4단	300x400x500	m	20.0	
▨	자연개수로바닥	T600	㎡	68.0	
—	수로입구정비	-	식	1	
—	측구수로관C	W400	m	7.0	
—	측구수로관B	W400	m	20.0	
○○○○○	조경석설치	300x400x500	m	20.0	
—	콘생넛	400x600xT100	매	270.0	
—	콘생넛		㎡	291.0	
—	물막이옹벽	H1.2	식	1	
▨	잡석포장 및 다짐	T100	㎡	121.0	

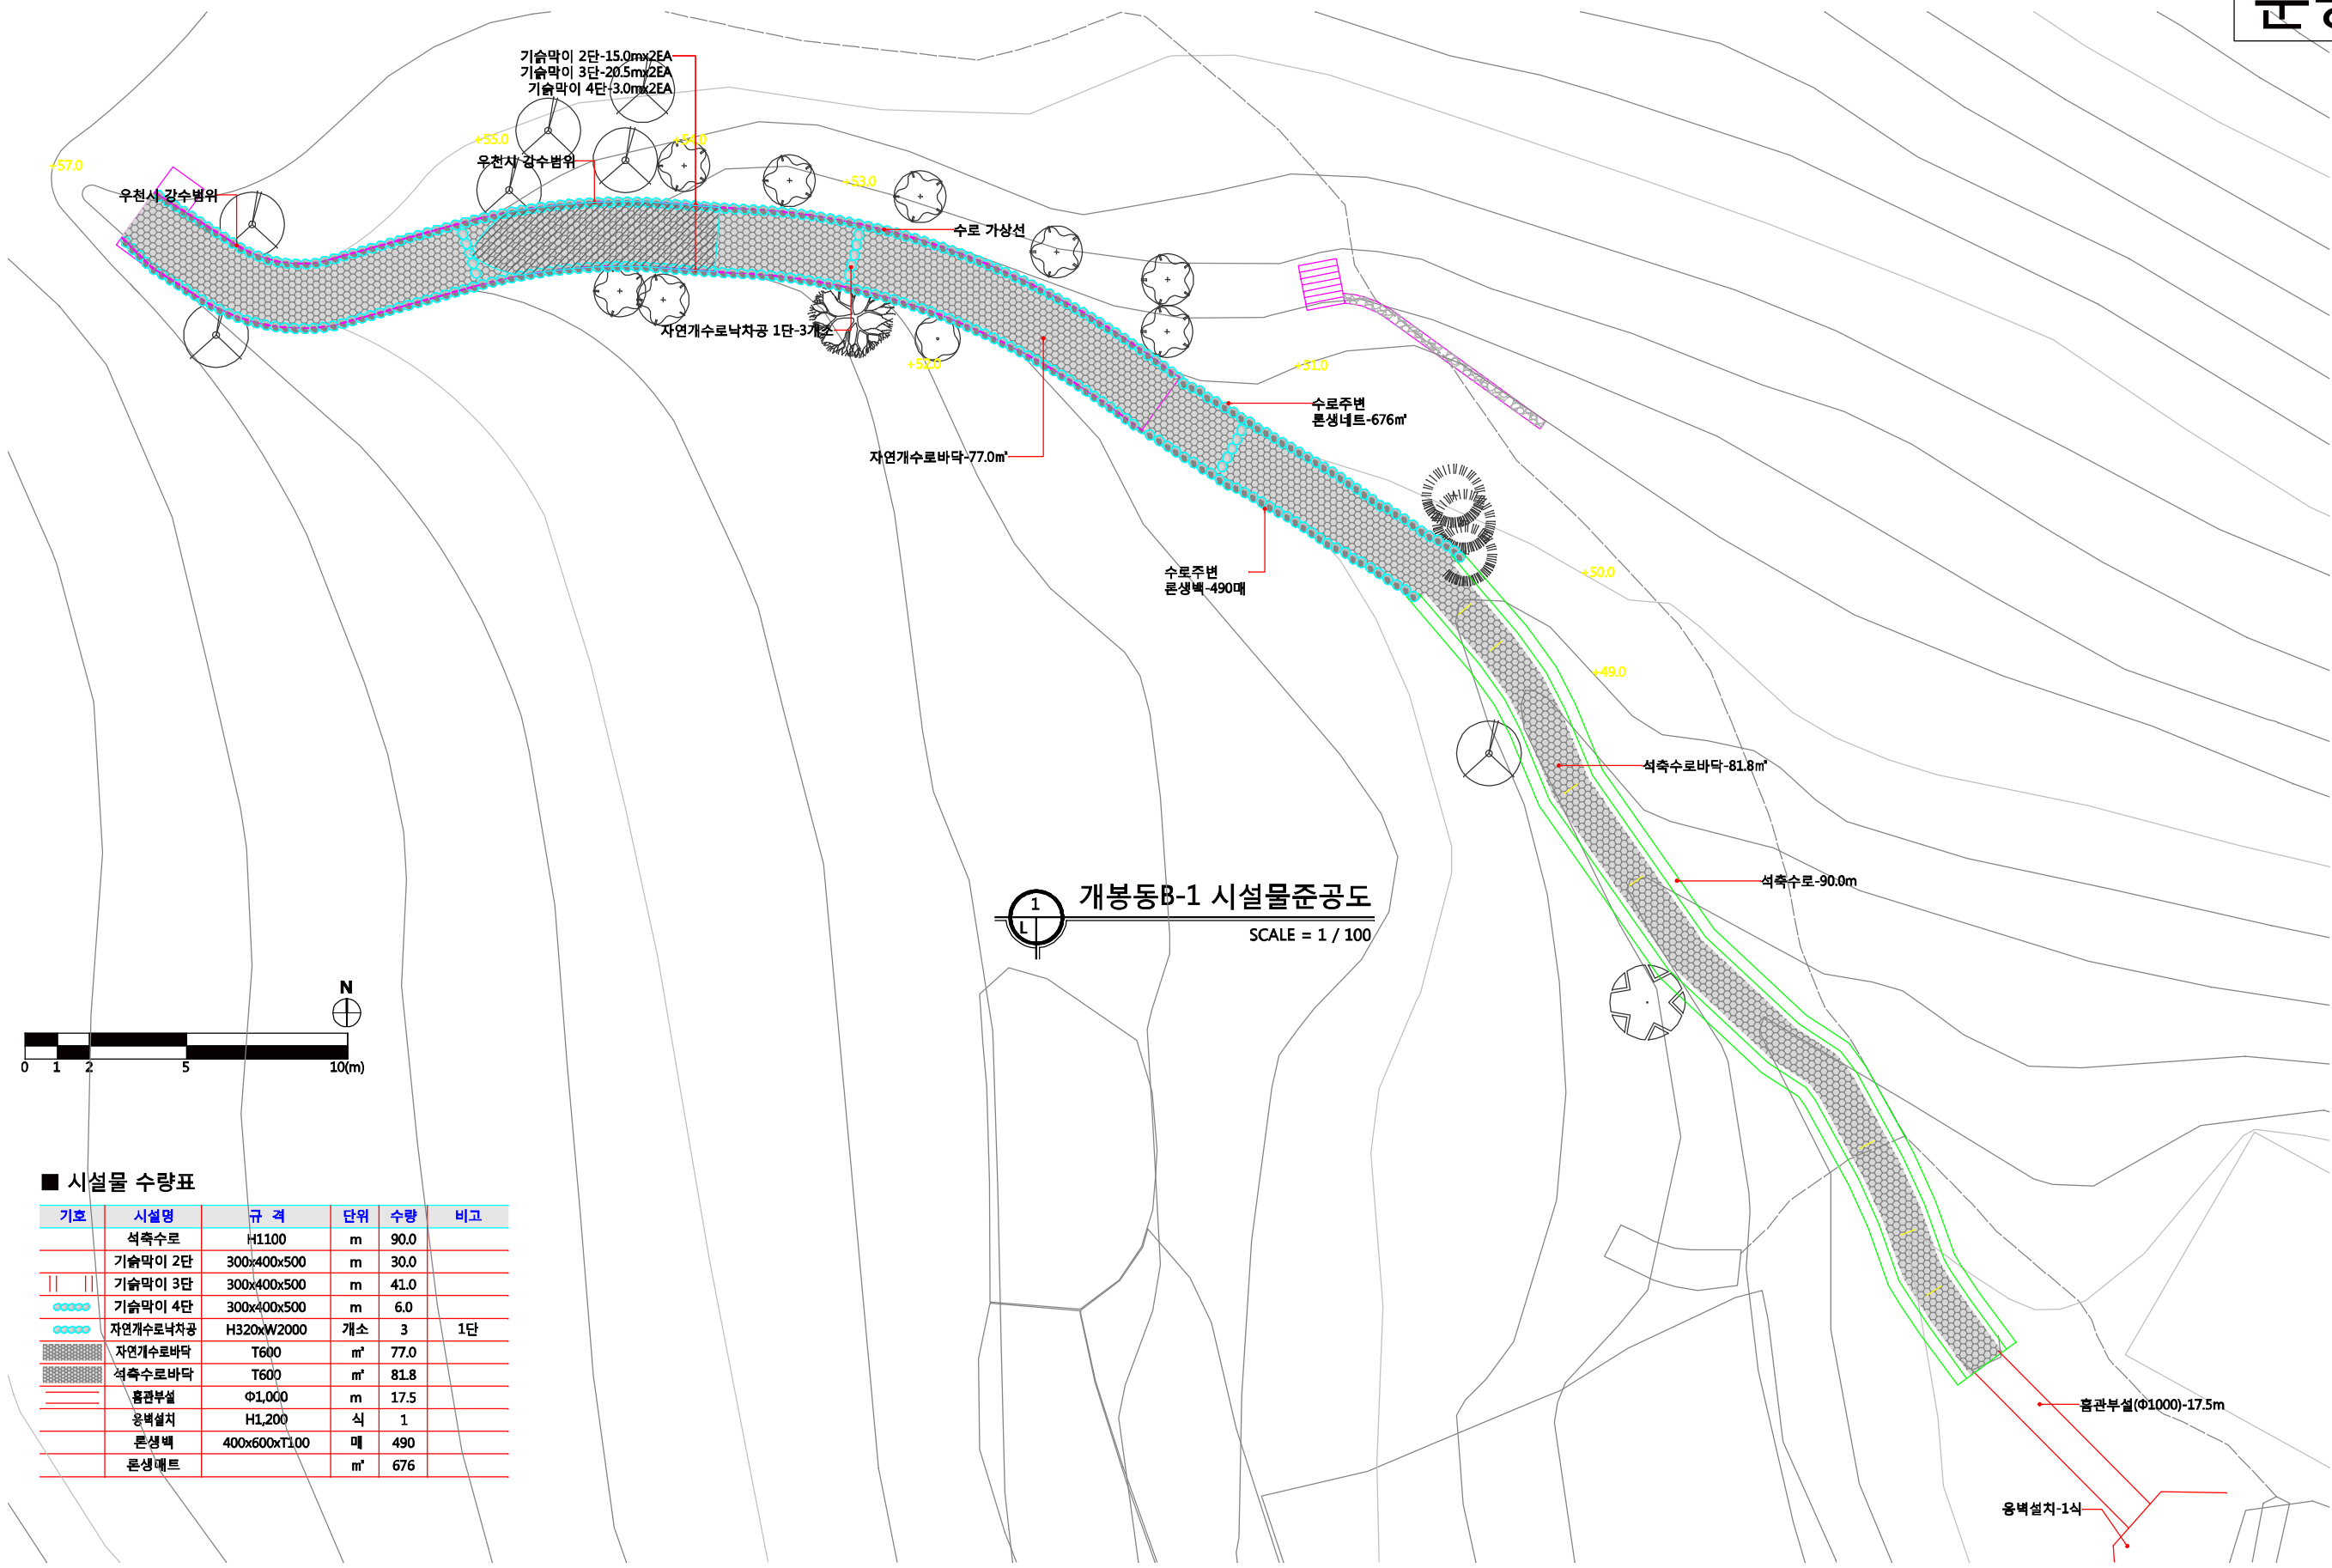

1 개봉동B-1 시설물준공도
SCALE = 1 / 100

■ 시설물 수량표


기호	시설명	규격	단위	수량	비고
	석축수로	H1100	m	90.0	
	기습막이 2단	300x400x500	m	30.0	
	기습막이 3단	300x400x500	m	41.0	
○○○○○	기습막이 4단	300x400x500	m	6.0	
○	자연개수로낙차공	H320xW2000	개소	3	1단
▨	자연개수로바닥	T600	m²	77.0	
▨	석축수로바닥	T600	m²	81.8	
—	흡관부설	Φ1,000	m	17.5	
—	옹벽설치	H1,200	식	1	
—	콘생벽	400x600xT100	매	490	
—	콘생넛		m²	676	

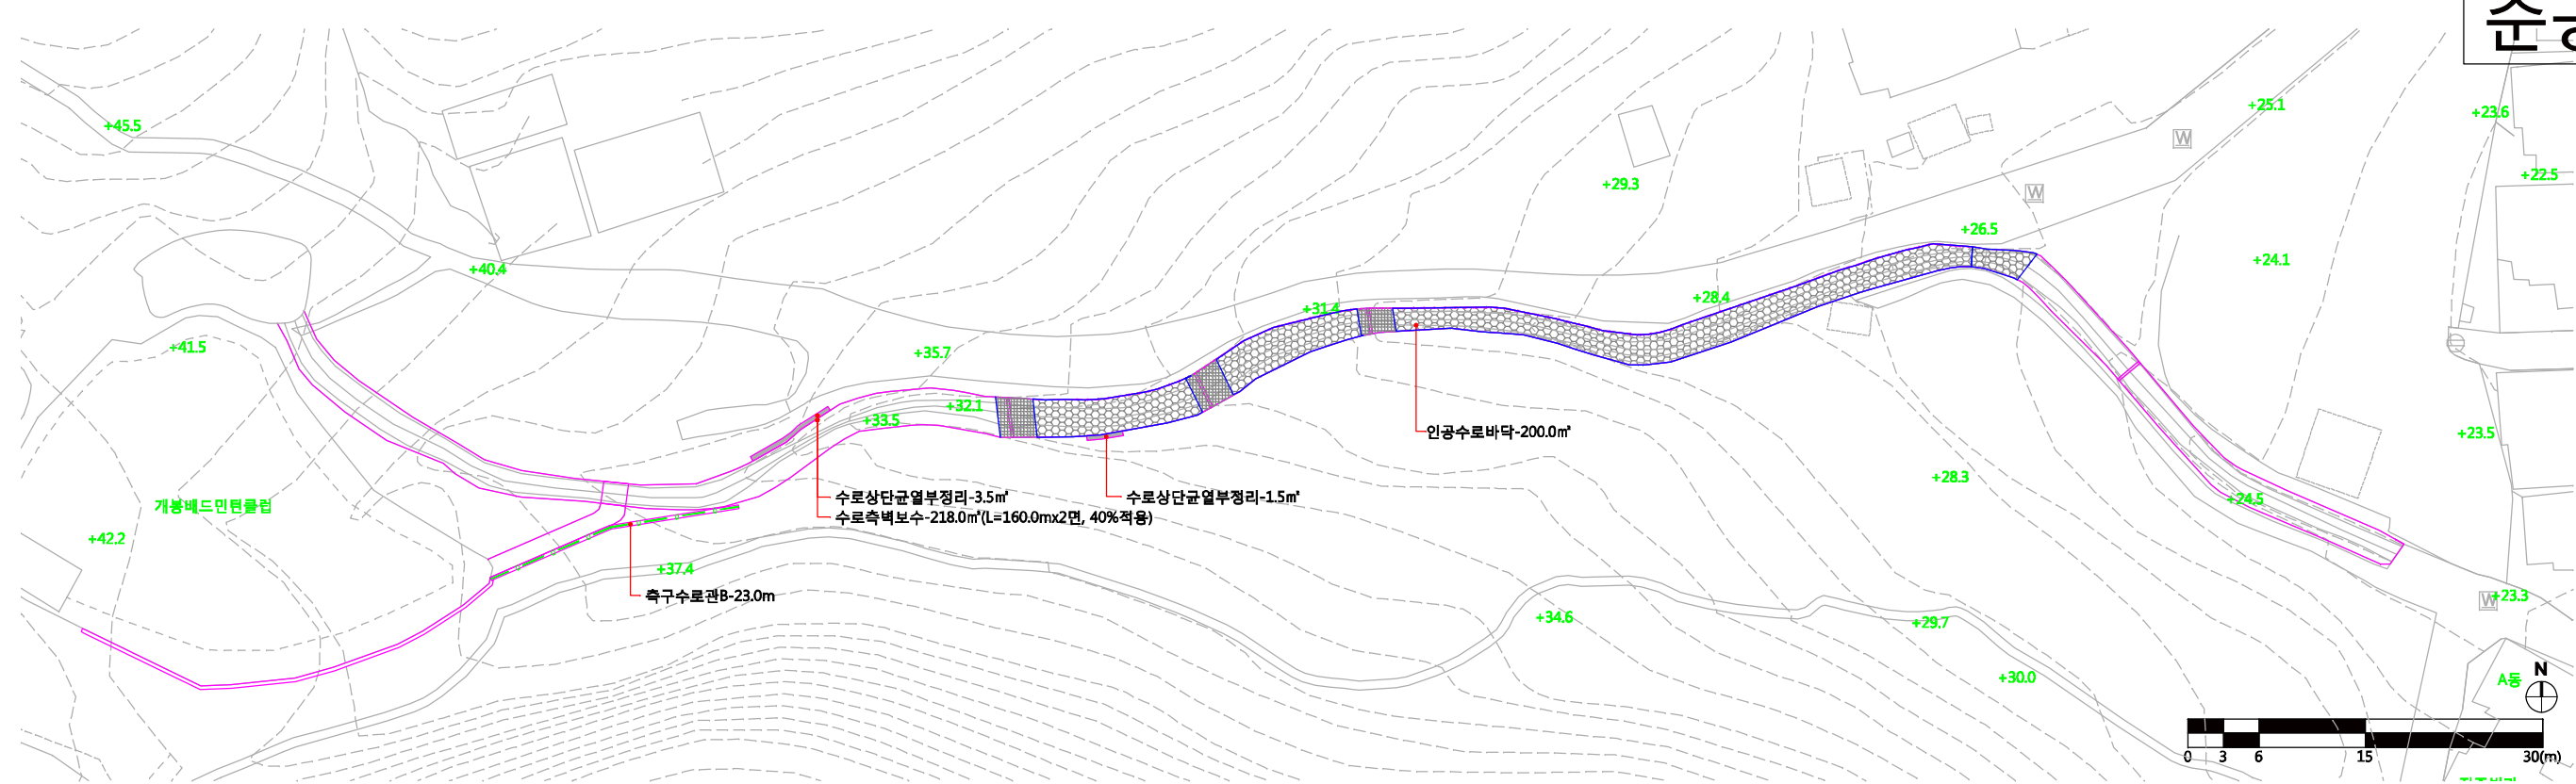


1 개봉동B-2 시설물 준공도
SCALE = 1 / 300

■ 시설물 수량표


기호	시설명	규격	단위	수량	비고
	인공수로바닥	T600	m²	200.0	
	수로상단균열부정리	-	m²	5.0	
	수로측벽보수	-	m²	218.0	전체수로벽의 40%
	축구수로관B	W400	m	23.0	

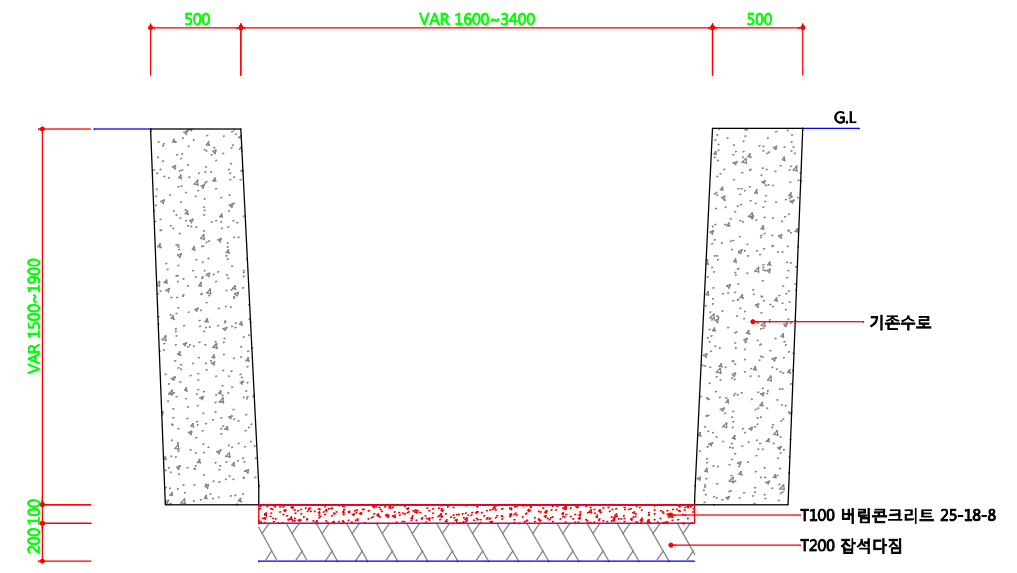

2 개봉동B-2 수로바닥 단면도
SCALE = 1 / 20

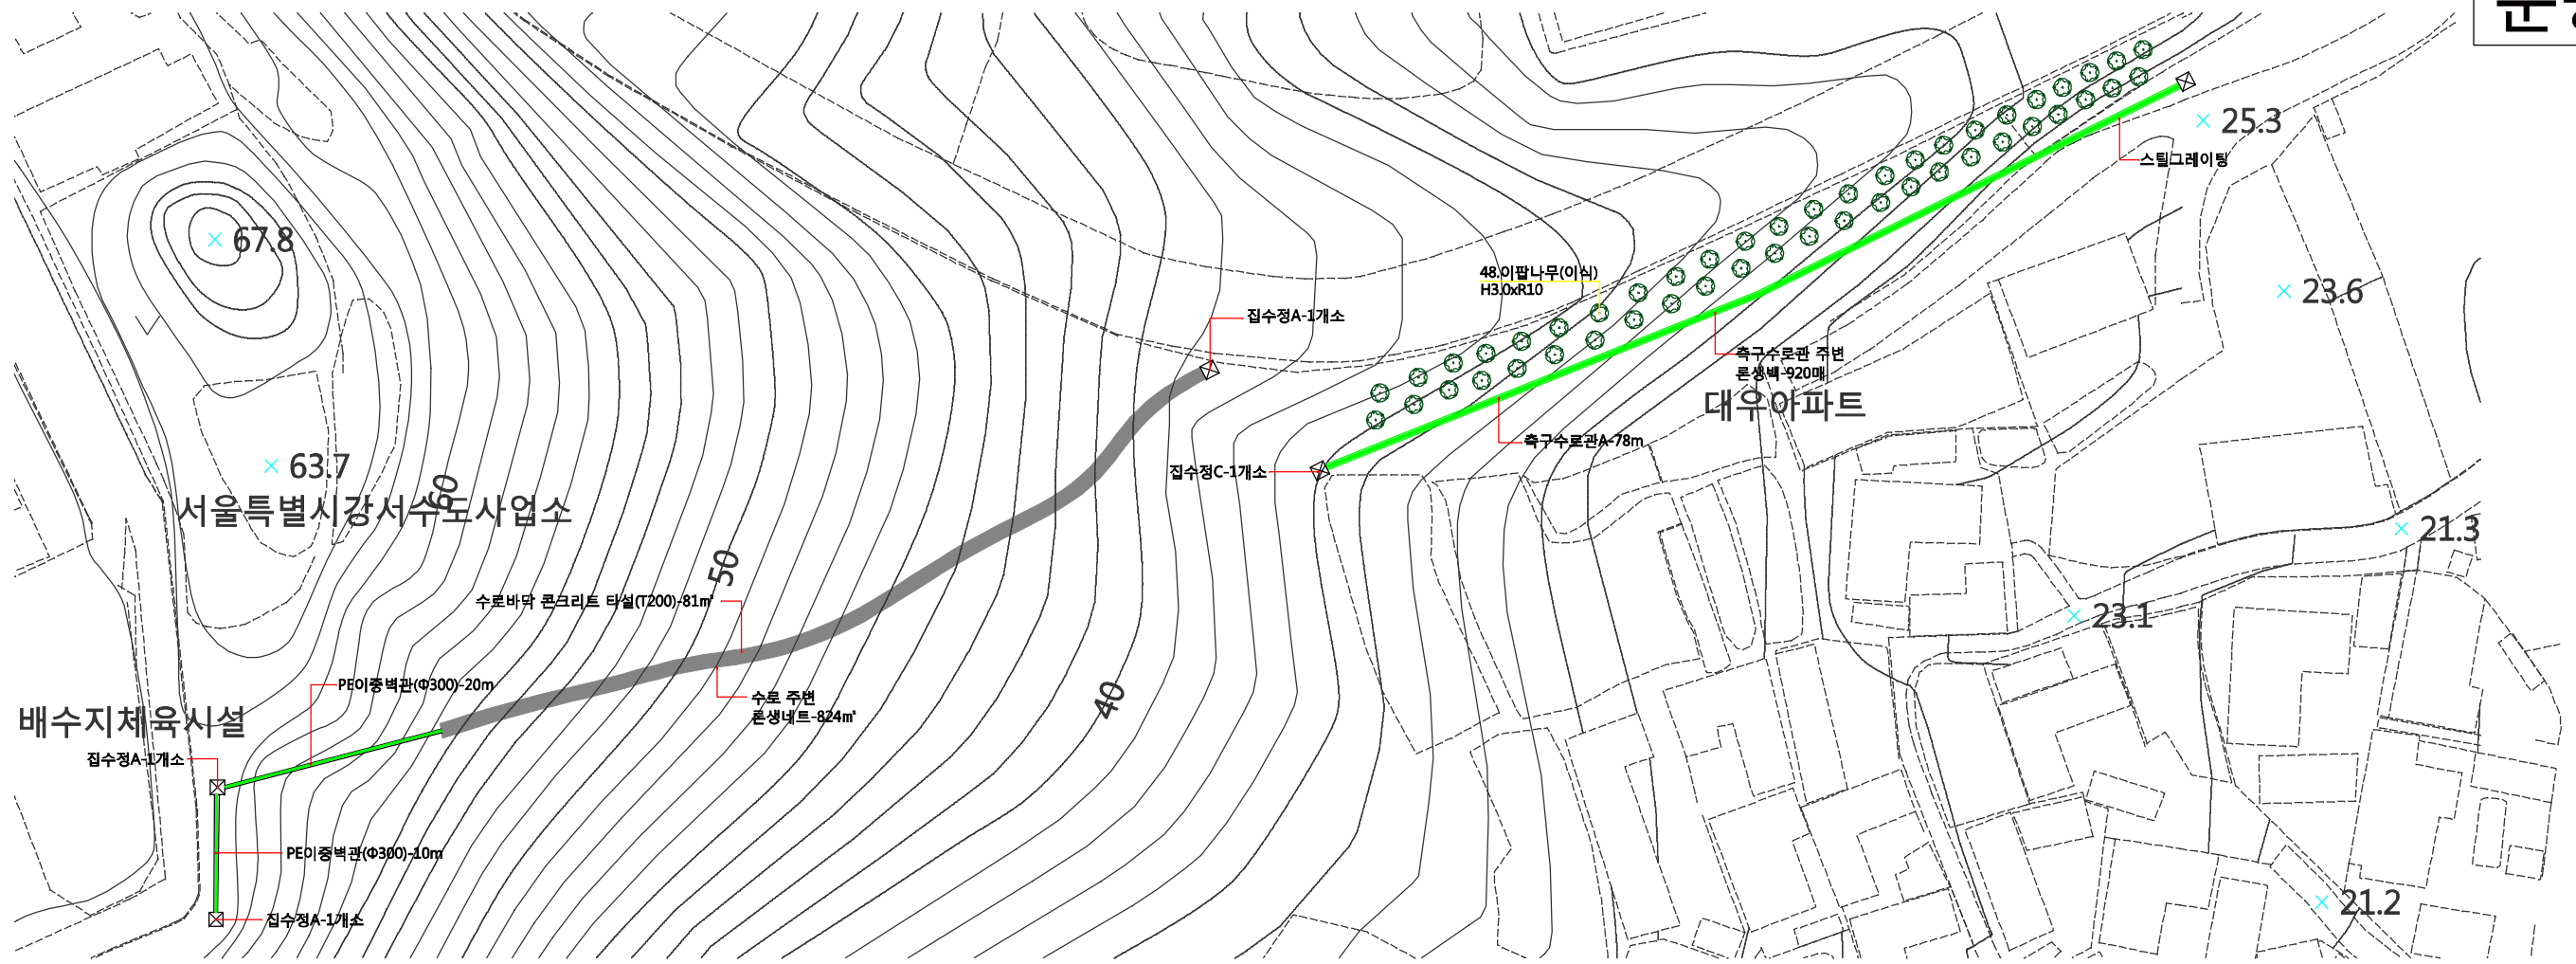

1 계남공원 배수지 식재 및 시설물 준공도
SCALE = 1 / 300

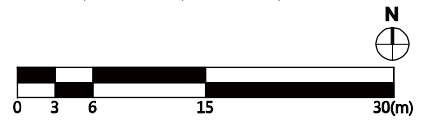


■ 식재 수량표

기호	시설명	규격	단위	수량	비고
⊙	이팝나무	H3.0xR10	주	48	이식

■ 시설물 수량표

기호	시설명	규격	단위	수량	비고
▬	수로바닥콘크리트	T200	m ²	81.8	
▬	축구수로관A	W500	m	78	
⊠	집수정A	1000x1000	개소	3	
⊠	집수정B	1000x1000x500	개소	1	
▬	PE이중벽관	Φ300	m	30	
▬	콘생벽	400x600xT100	매	920	
▬	콘생네트		m ²	824	
▬	스틸그레이팅	500*955*50	조	4	

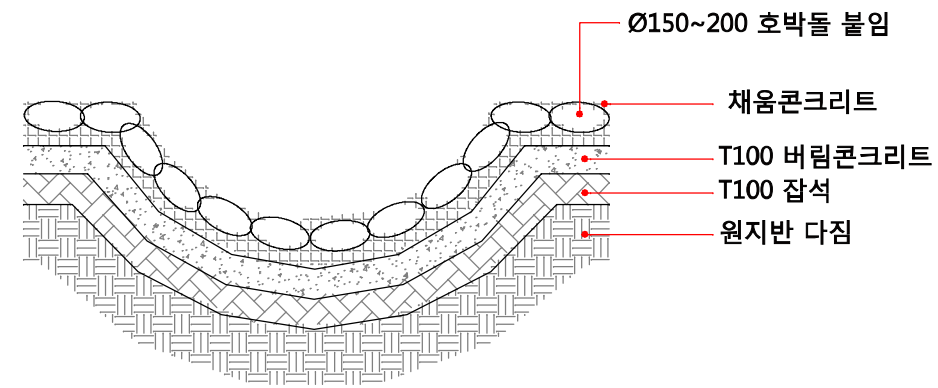


2 계남공원 배수지 수로 단면도
SCALE = 1 / 20



■ 시설물 수량표

시설명	규격	단위	수량	비고
석축	H1.5*L6	m	5.8	


온수동 5-6 석축 준공도
 SCALE = 1 / 1000