

2012년도

# 관악산 제2구립운동장계곡 산사태복구공사 (1공구-2차년도)

## [준공도면]



위치: 서울시 관악구 삼성동 산75-1 일원

2012. 5.




관 악 구

# 준공 평면도 3-1 (2차년도)

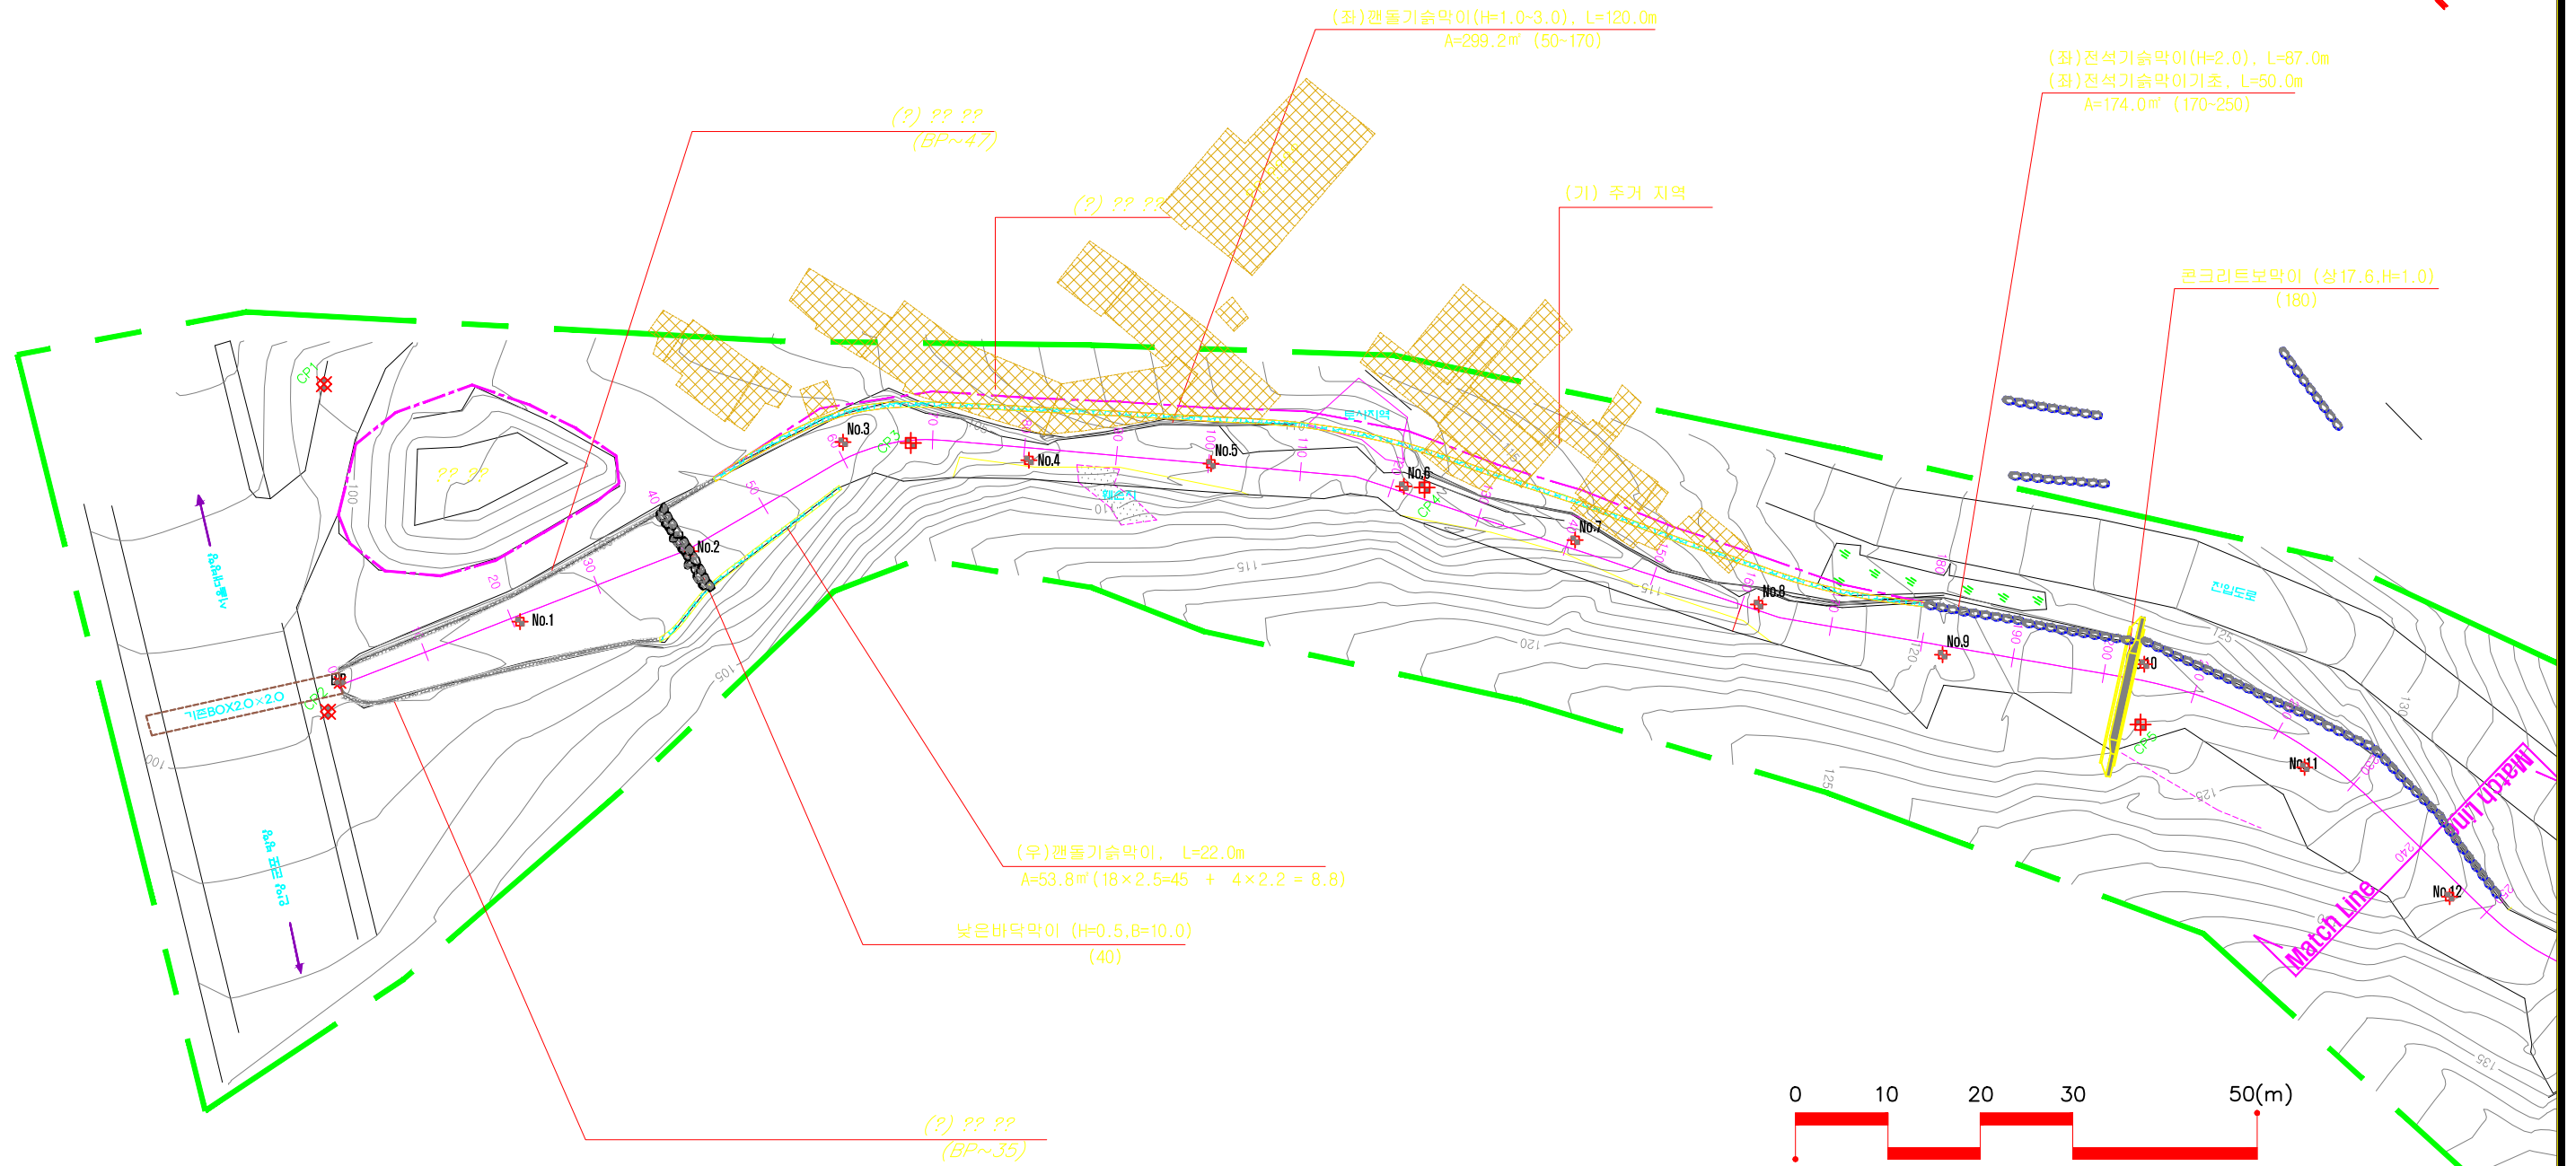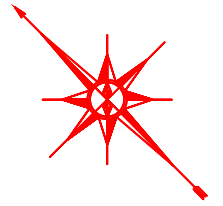

### - 좌안 석축 전개도 (50~170) -



$$A=5+26+14.1+4.3+21.2+7.5+32.4+12.3+25.8+8.9+60+3.8+29.6+27.5+15.6+2.0+20.4+3.3=301.4$$

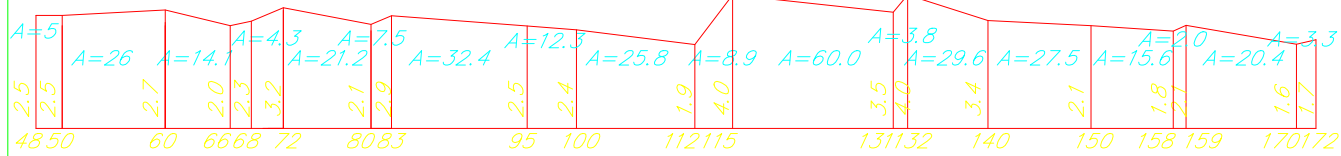

### ■ 수량표

구분	공종	규격	단위	수량	비고
	캔들기슭막이	H=2.5, 2.2	㎡	53.2	
	전석기슭막이	H=1.6-4.0	㎡	301.4	
	낮은바닥막이	H=0.5	m	20	
	콘크리트 보막이	상 17.6, H=1.0	개소	1	
	전석기슭막이(홀, 구멍석)	H=2.0	㎡	174	

# 준공평면도 3-2 (2차년도)

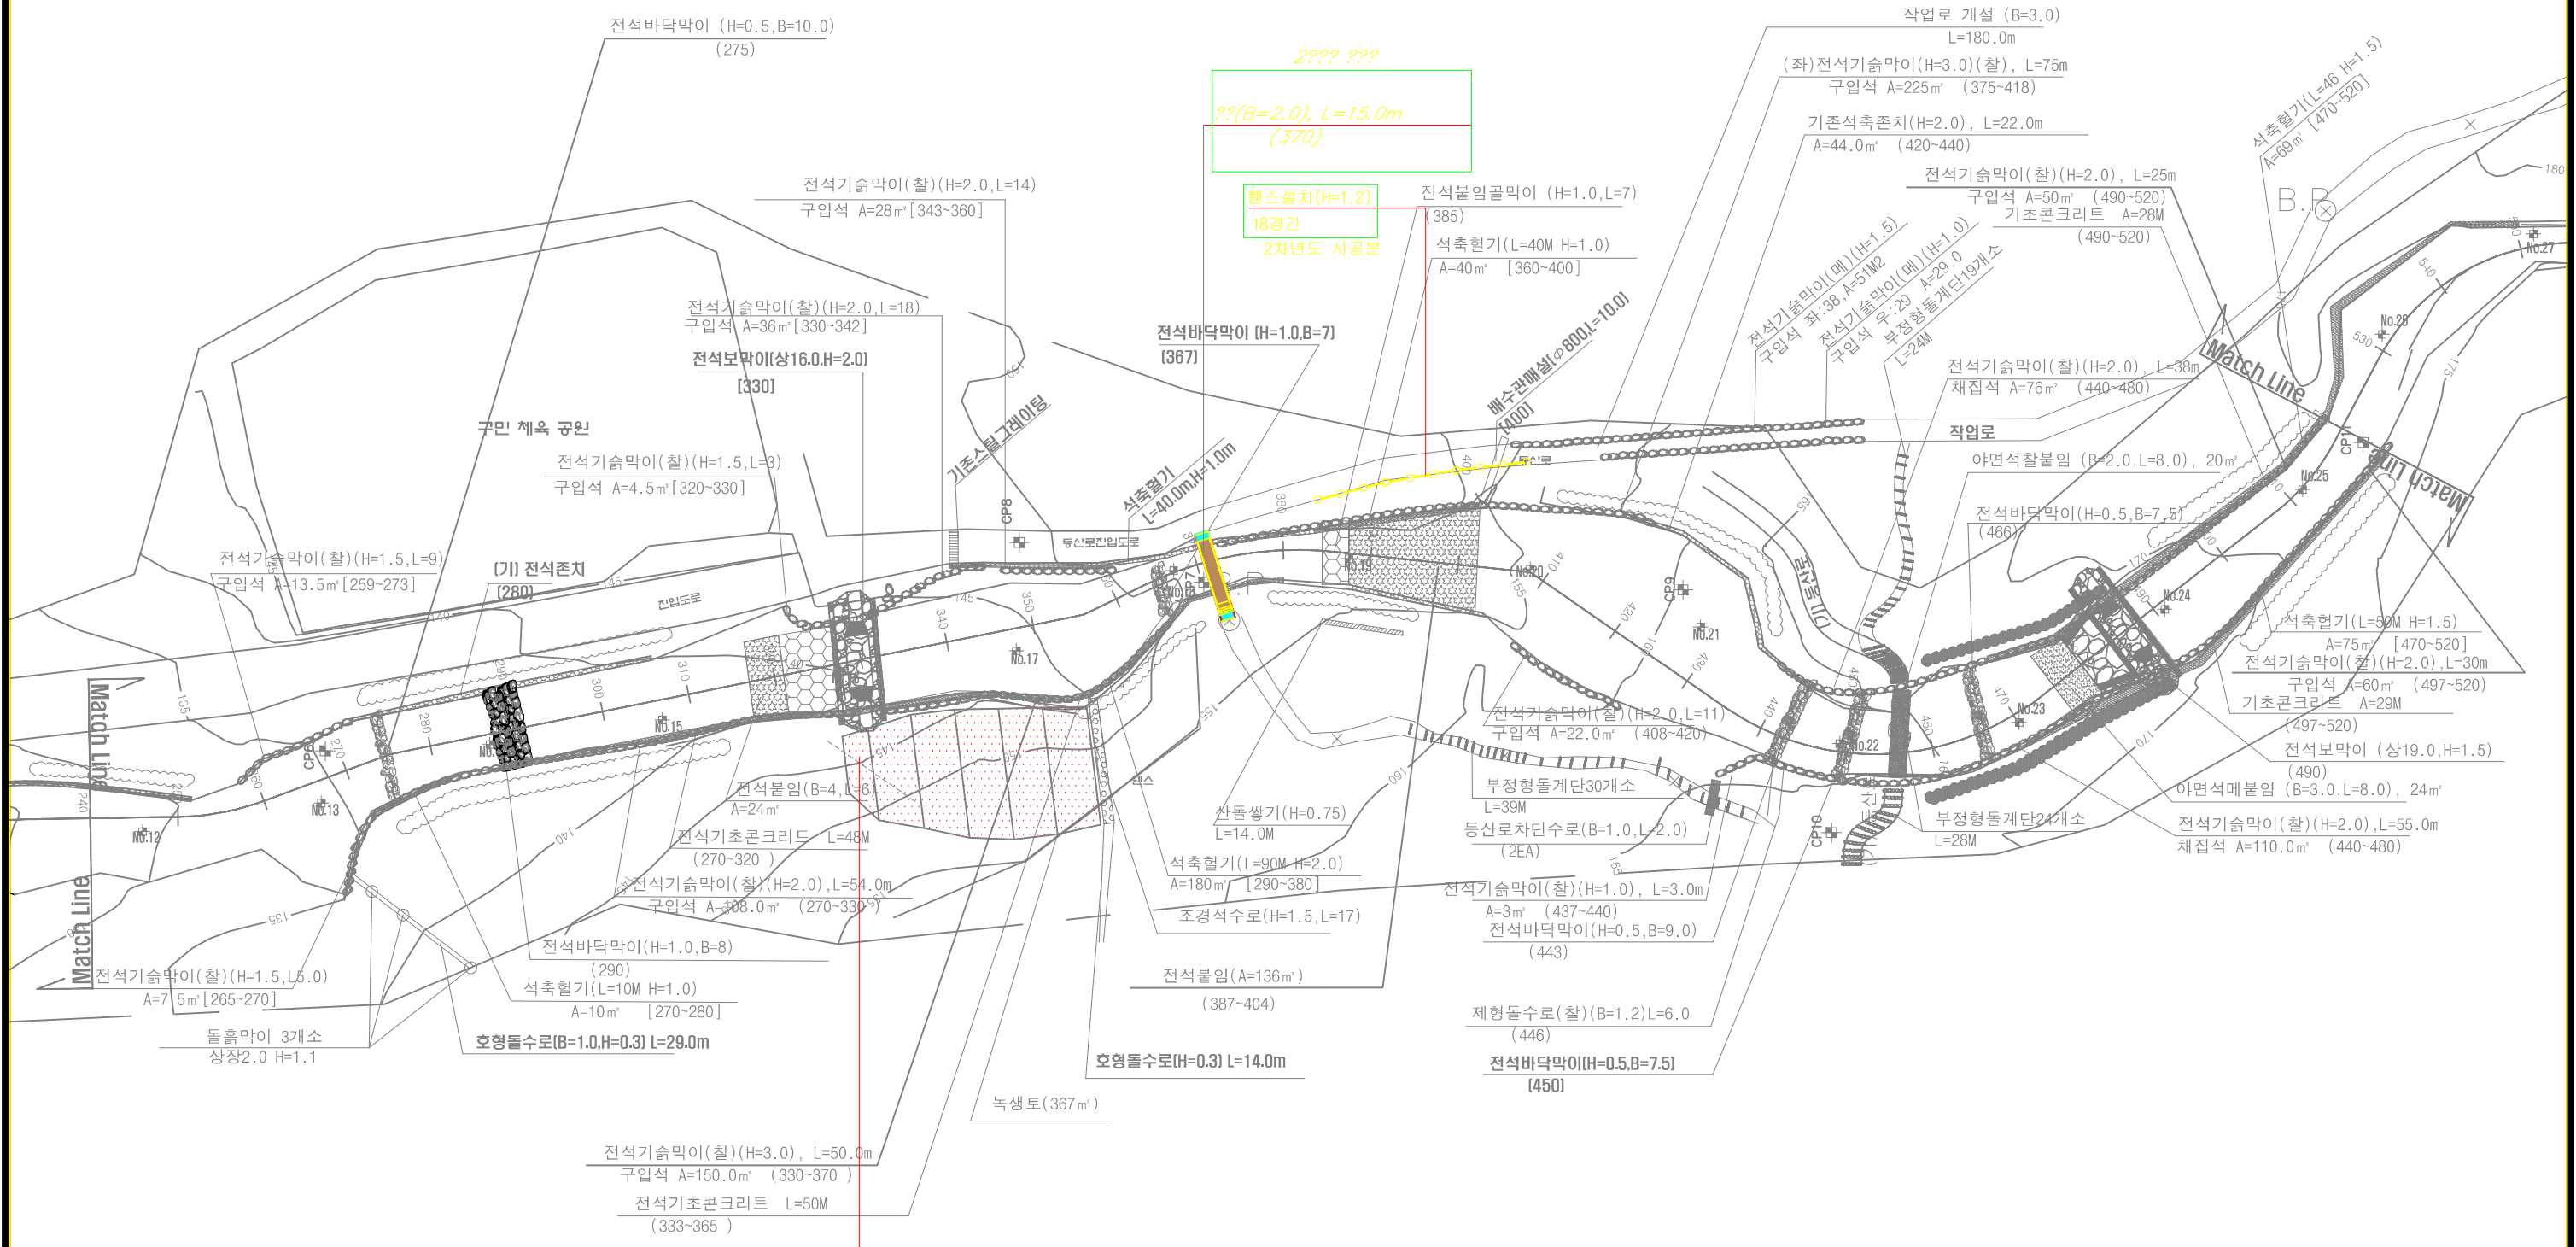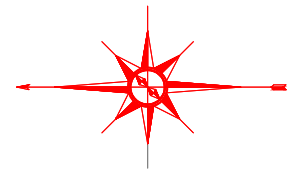

2??? ???  
??(B=2.0, L=15.0m)  
(370)



웬스설치(H=1.2)  
18경간  
2차년도 시공분

2??? ???  
??? (347.3 \* 0.3)  
104.1?

■ 수량표

구분	공종	규격	단위	수량	비고
	공종	규격	단위	수량	비고
	목교	B=2.0, L=15.0	개소	1	
	용기			104.1	347.3*0.3
	웬스설치	H=1.2	경간	18	경간당 2m

# 준공 평면도 3-3 (2차년도)

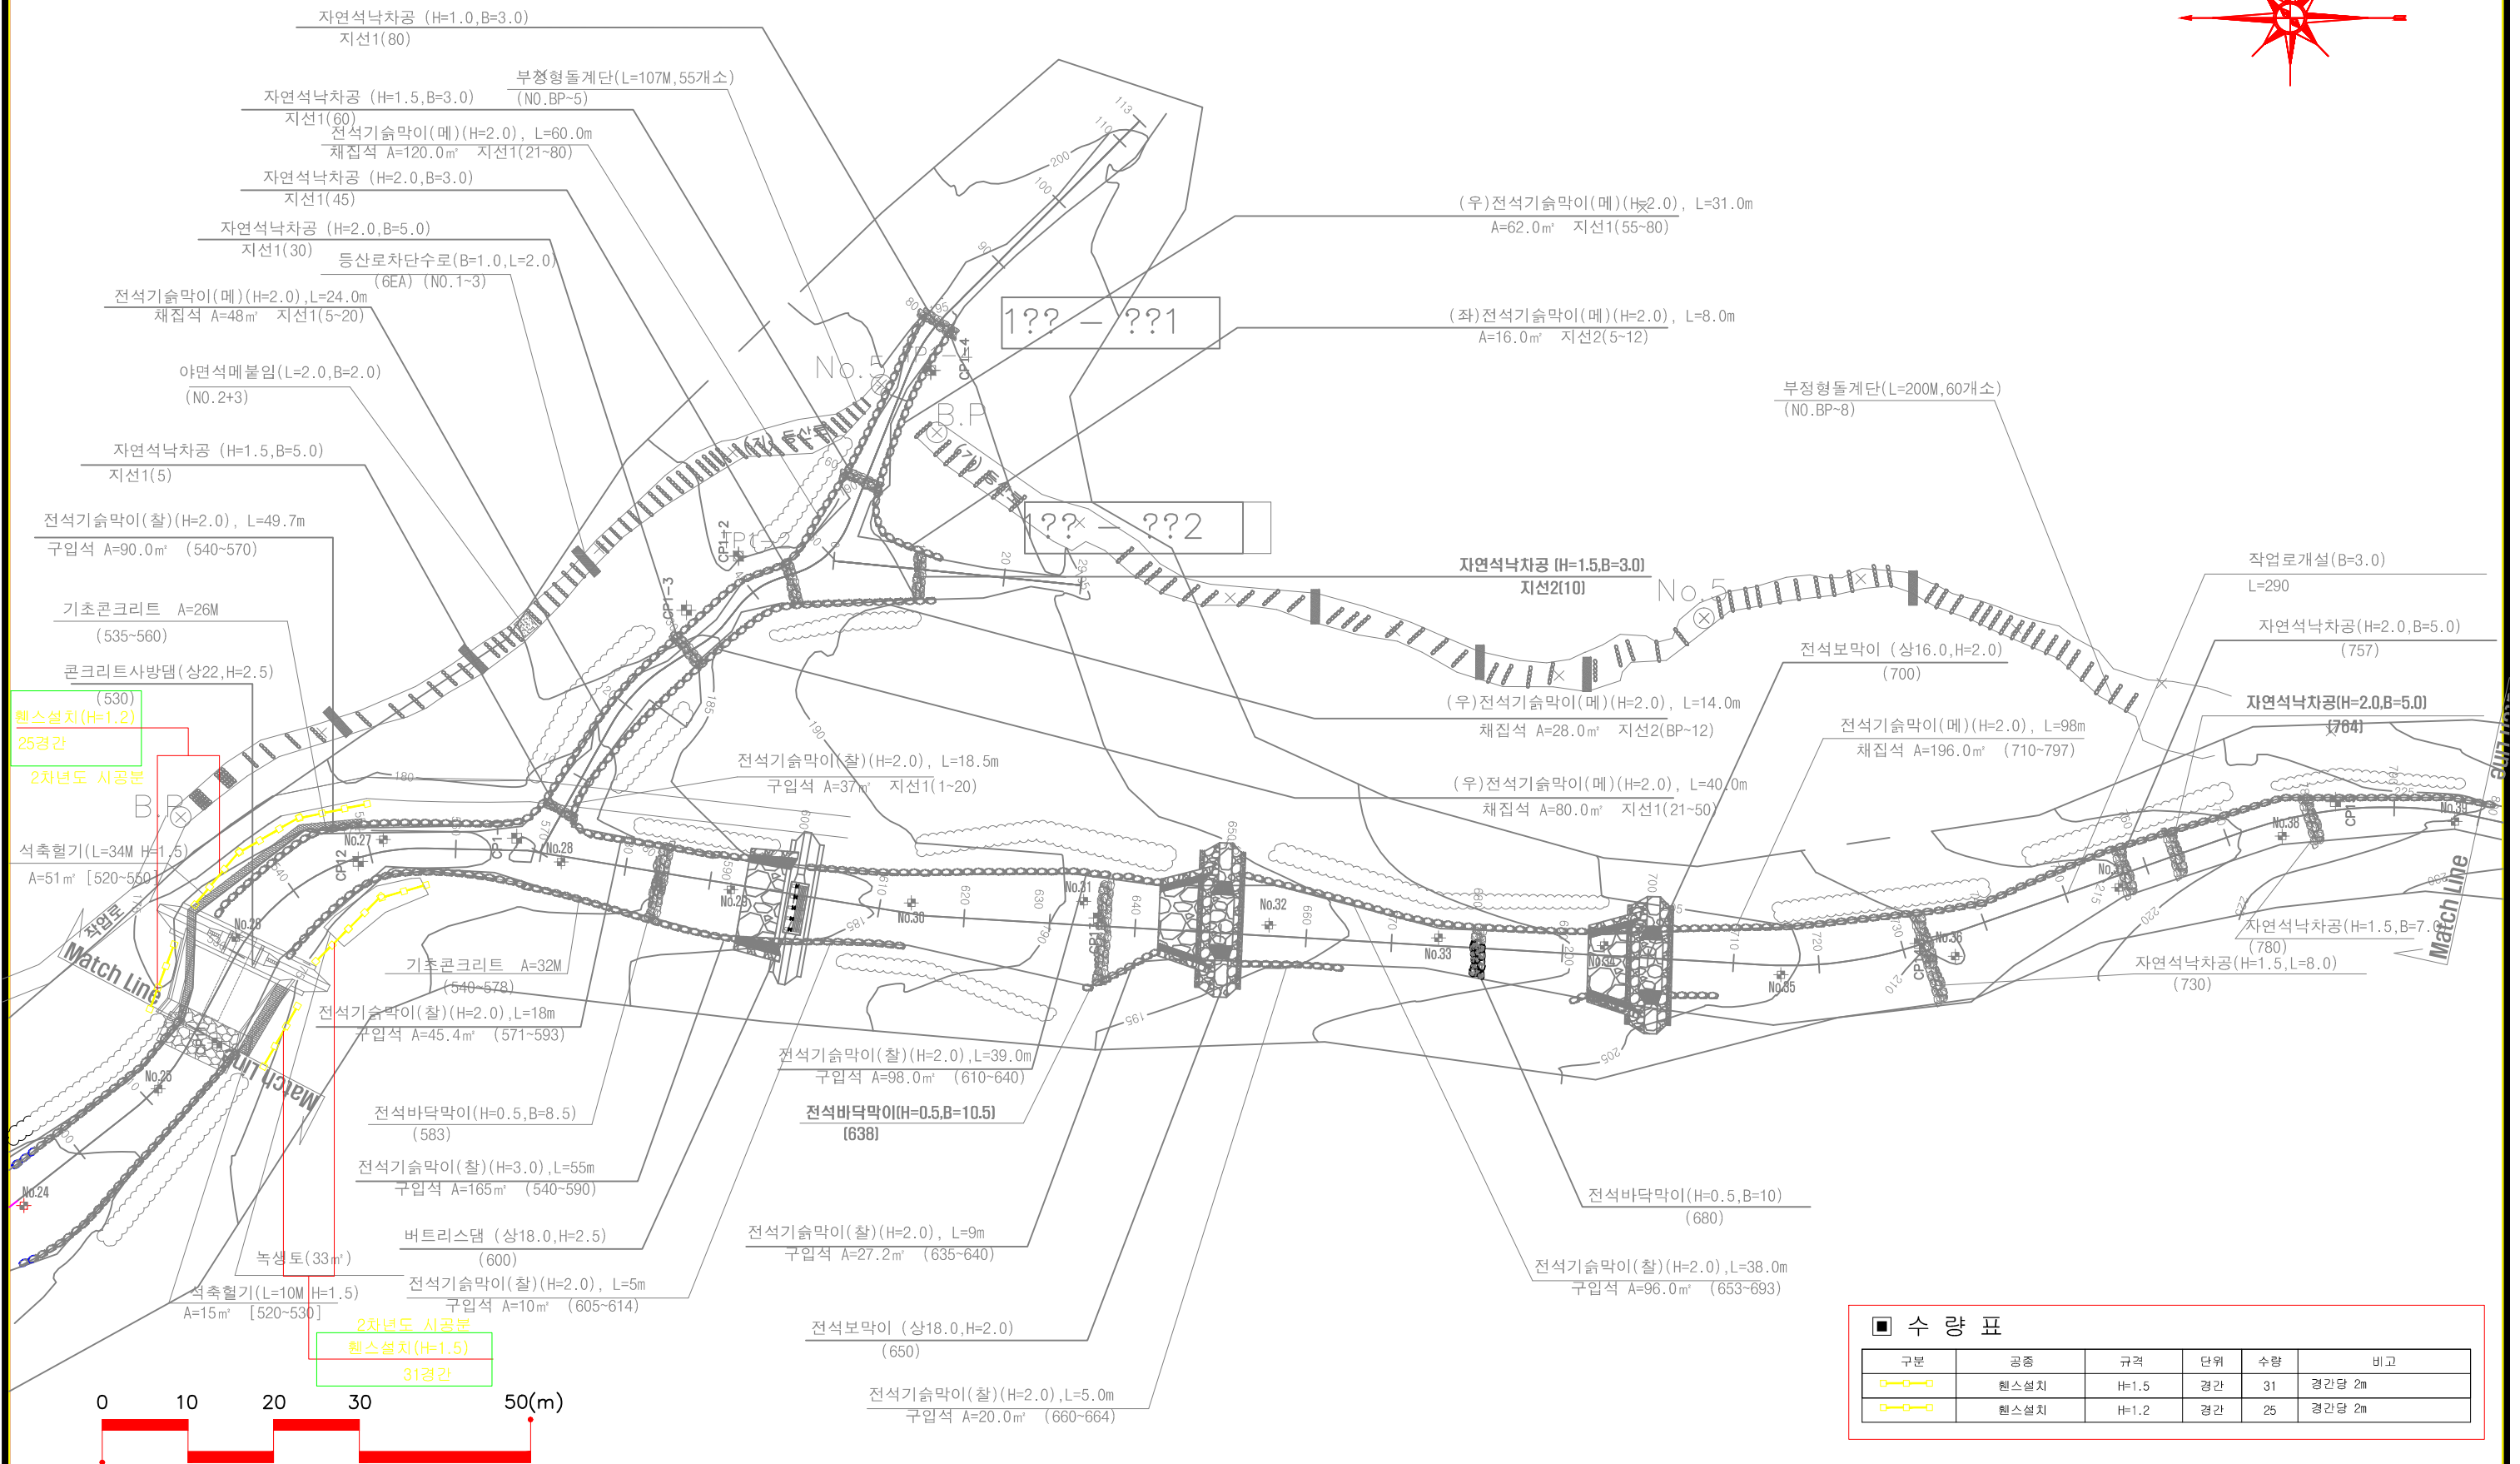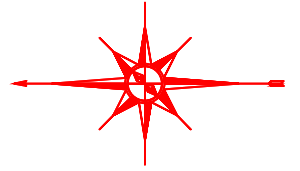

■ 수량표					
구분	공종	규격	단위	수량	비고
○	웬스설치	H=1.5	경간	31	경간당 2m
○	웬스설치	H=1.2	경간	25	경간당 2m