

2013년

2013년 구의지구 예방사업

[준공도면]

2013. 06.

광진구

# 도 면 목 차

번 호	도 면 명	매 수	번 호	도 면 명	매 수
F 1	표 지	1	F 12	갠들 바닥막이 단면도(H=1.0m)	1
F 2	목 차	1	F 13	들누구막이 단면도	1
F 3	위 치 도	1	F 14	용 지 도	1
F 4	현황평면도	1			
F 5	평 면 도	1			
F 6	종평면도(5호지)	1			
F 7	중평면도(5호지)	1			
F 8	횡단면도(5호지)	2			
F 9	횡단면도(5호지)	1			
F 10	갠들 기슭막이 단면도(H=1.0m)	1			
F 11	갠들바닥블임 표준도	1			

공 사 명 PROJECT TITLE	2013년 구의지구 예방 시설사업	설 계 DESIGNED BY	심 사 CHECKED BY	날 짜 DATE	도 면 번 호 DRAWING NO	F 2	설 계 자
도 면 명 DRAWING TITLE	목 차	제 도 DRAWING BY	승 인 APPROVED BY	축 척 SCALE	일 련 번 호 SHEET NO		



# 현 황 및 평 면 도 (5호지)

SCA1

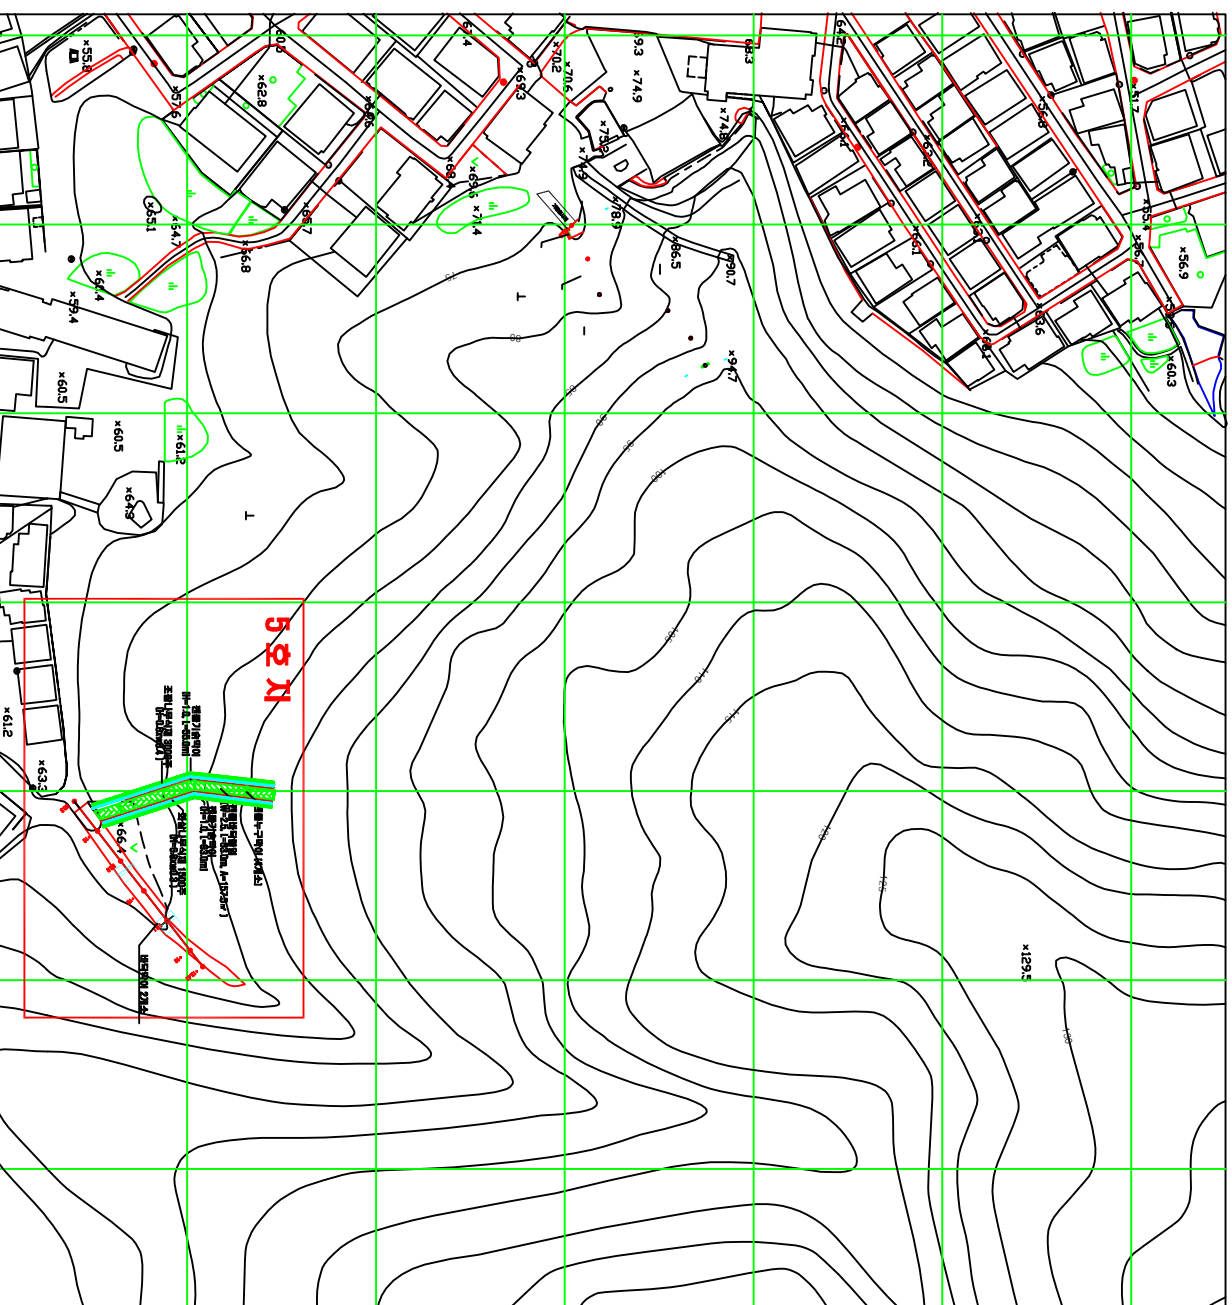
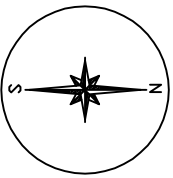


표 기	공 종	규 격	수 량	단 위	비 고
<b>5호지</b>					
	물 누구막이	2.0x1.2x1.1	4.0	개소	
	갠들 기숙막이	H=1.0m	118	m	
	갠들 바닥블임	W=2.5, L=63.0	157.5	m <sup>2</sup>	
	화살나무식재	H=0.6m, W=0.3	1500	주	
	조팝나무식재	H=0.8m, W=0.4	3000	주	

표 기	공 종	규 격	수 량	단 위	비 고
<b>5호지</b>					
	바닥막이	H=500	2.0	개소	

공 사 명 PROJECT TITLE	2018년 구의지구 예방 시범사업	설 계 DESIGNED BY	검 사 CHECKED BY	날 짜 DATE	도면 번호 DRAWING NO	F4	설 계 자
도 면 명 DRAWING TITLE	현 황 및 평 면 도 (5호지)	제 도 DRAWING BY	승 인 APPROVED BY	속 칩 SCALE	일련 번호 SHEET NO		

# 평면도 (5호지)

SCALE A1=1:1,000  
A3=1:2,000


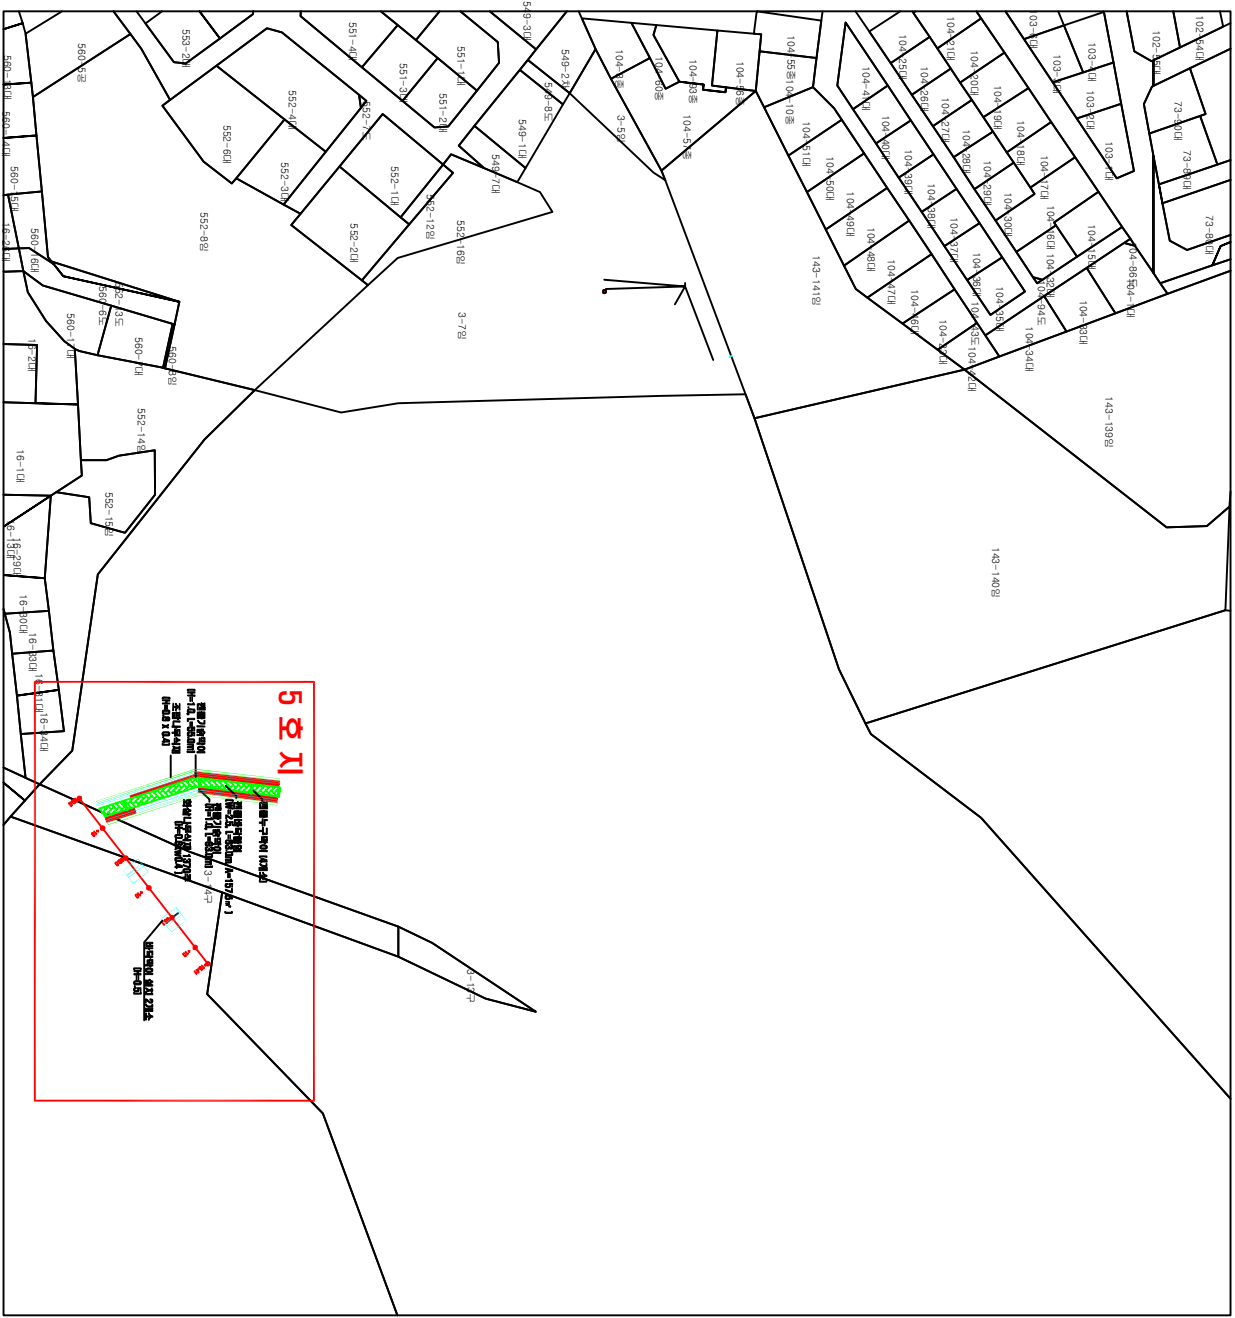


표 기	공 종	규 격	수 량	단 위	비 고
<b>5호지</b>					
	물 누구역이	2.0x1.2x1.1	4.0	개소	
	캔들 기숙막이	H=1.0m	118	m	
	캔들 바닥블임	W=2.5, L=63.0	157.5	m <sup>2</sup>	
	화살나무식재	H=0.6m, W=0.31	1500	주	
	조깅나무식재	H=0.8m, W=0.41	3000	주	

표 기	공 종	규 격	수 량	단 위	비 고
<b>5호지</b>					
	비덕막이	H=500	2.0	개소	

공 시 명 PROJECT TITLE	2013년 구의지구 예방 시방사업	설 계 DESIGNED BY	설 사 CHECKED BY	날 짜 DATE	도 면 번 호 DRAWING NO	F 5	설 계 자
도 면 명 DRAWING TITLE	평 면 도 (5호지)	계 도 DRAWING BY	승 인 APPROVED BY	속 령 SCALE	일 권 번 호 SHEET NO		



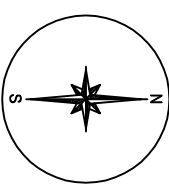

