

투명하고 신뢰받는 청렴서울, 천만시민의 자랑입니다.



## 서울특별시도시기반시설본부



수신자 서울교통공사사장  
(경유)

제목 기존 5호선 올림픽공원역과 936정거장간 자산구분 관련 의견 통보

1. 서울교통공사 토목처-883(2018.01.25.)호 관련입니다.
2. 위 호와 관련 기존 5호선 올림픽공원역과 신설 9호선 936정거장간에 설치중에 있는 환승통로, 연결통로, 3번 출입구에 대한 귀 사의 자산구분 요청에 대해 우리시 의견을 불임과 같이 통보하오니, 이에 대한 귀 사의 의견을 2018년 3월 27일까지 회신하여 주시기 바랍니다.  
불임 : 자산구분 계획(안) 1부. 끝.

서울특별시도시기반시설본부 I-SEOUL-U  
너와 나의 서울

주무관 장대성

토목3과장 호경수

도시철도토목부장 전결 03/19  
이도현

협조자 주무관 정삼기

시행 도시철도토목부-3229 (2018.03.19.)

접수 토목처-2697 ( 2018.03.19 )

우 04520 서울특별시 중구 청계천로 8 프리미어플레이스 9층/


전화 02)772-7237 전송 02)772-7306 / stress76@seoul.go.kr / 대시민공개

# 자산구분 계획 (안)

## [ 지하1층 ]

범례	
	서울시 자산
	교통공사 자산

936정거장 중심  
STA.38Km182.653

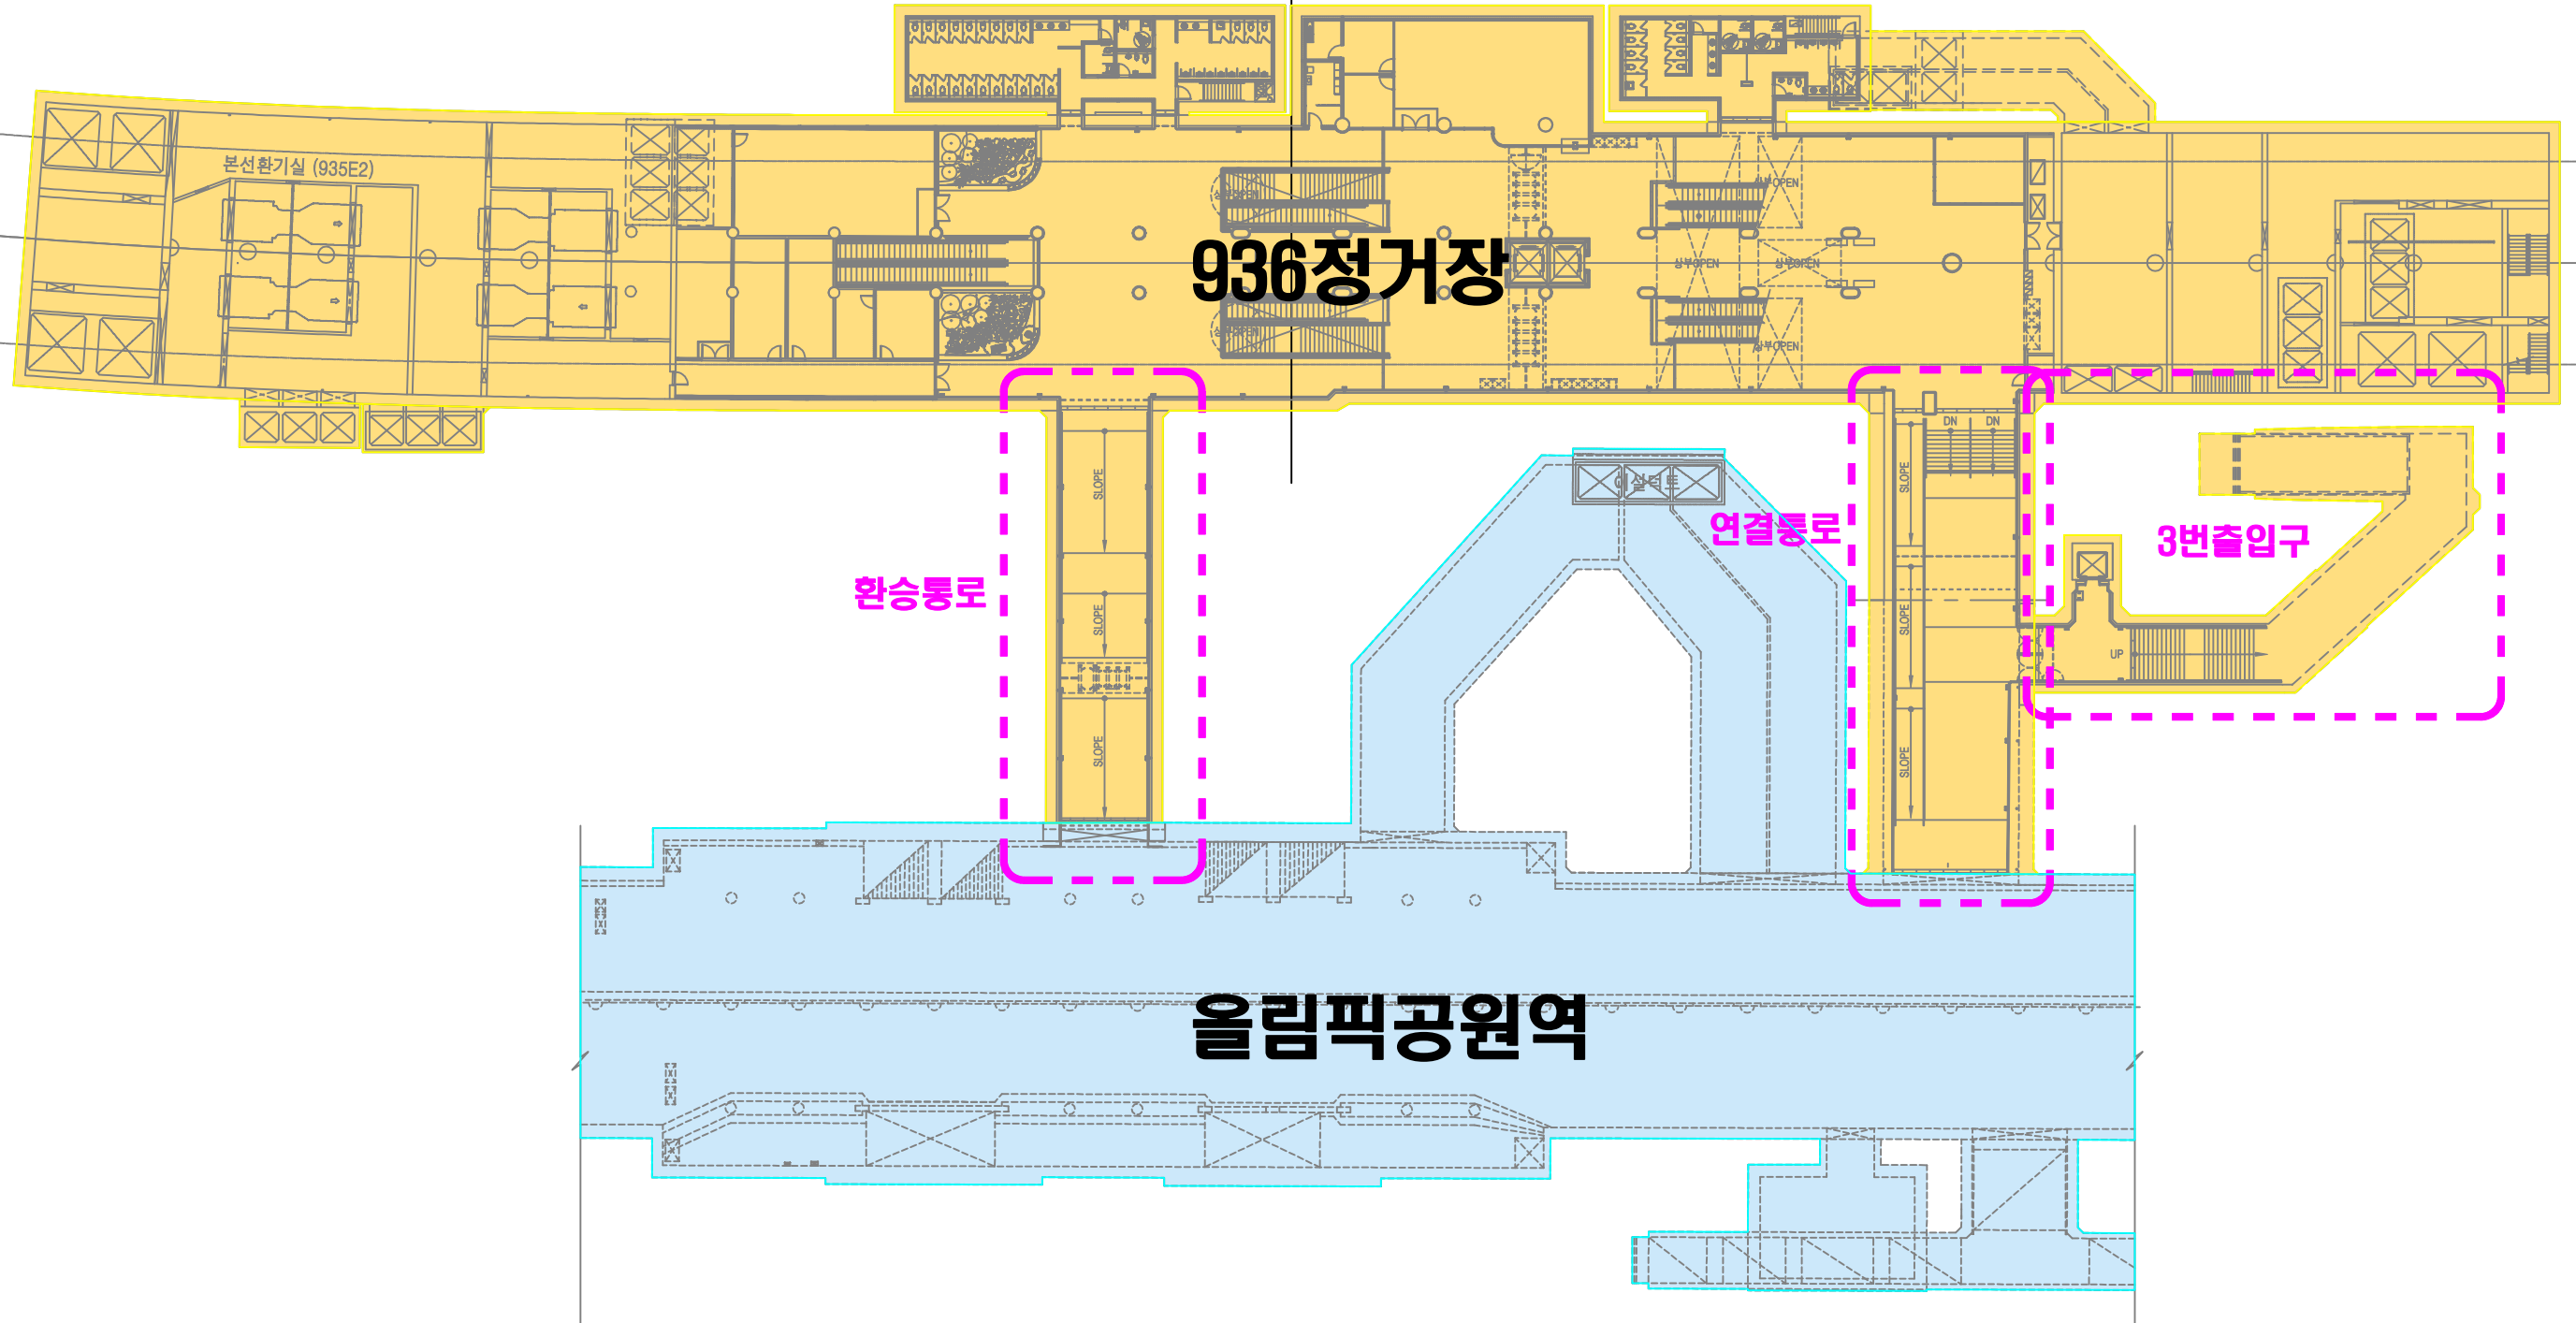


시공회사				설계회사				작성일자		준공도면		계약명: 서울지하철 9호선 3단계 921공구 건설공사		계약번호:	
주식회사 포스코건설				감리회사				확인일자		시공자		도면명:		도면번호:	
작성일자				작성일자				날짜		감리자		위치: 935 936		일련번호:	

# 자산구분 계획 (안)

## [ 지하2층 ]

범례	
	서울시 자산
	교통공사 자산

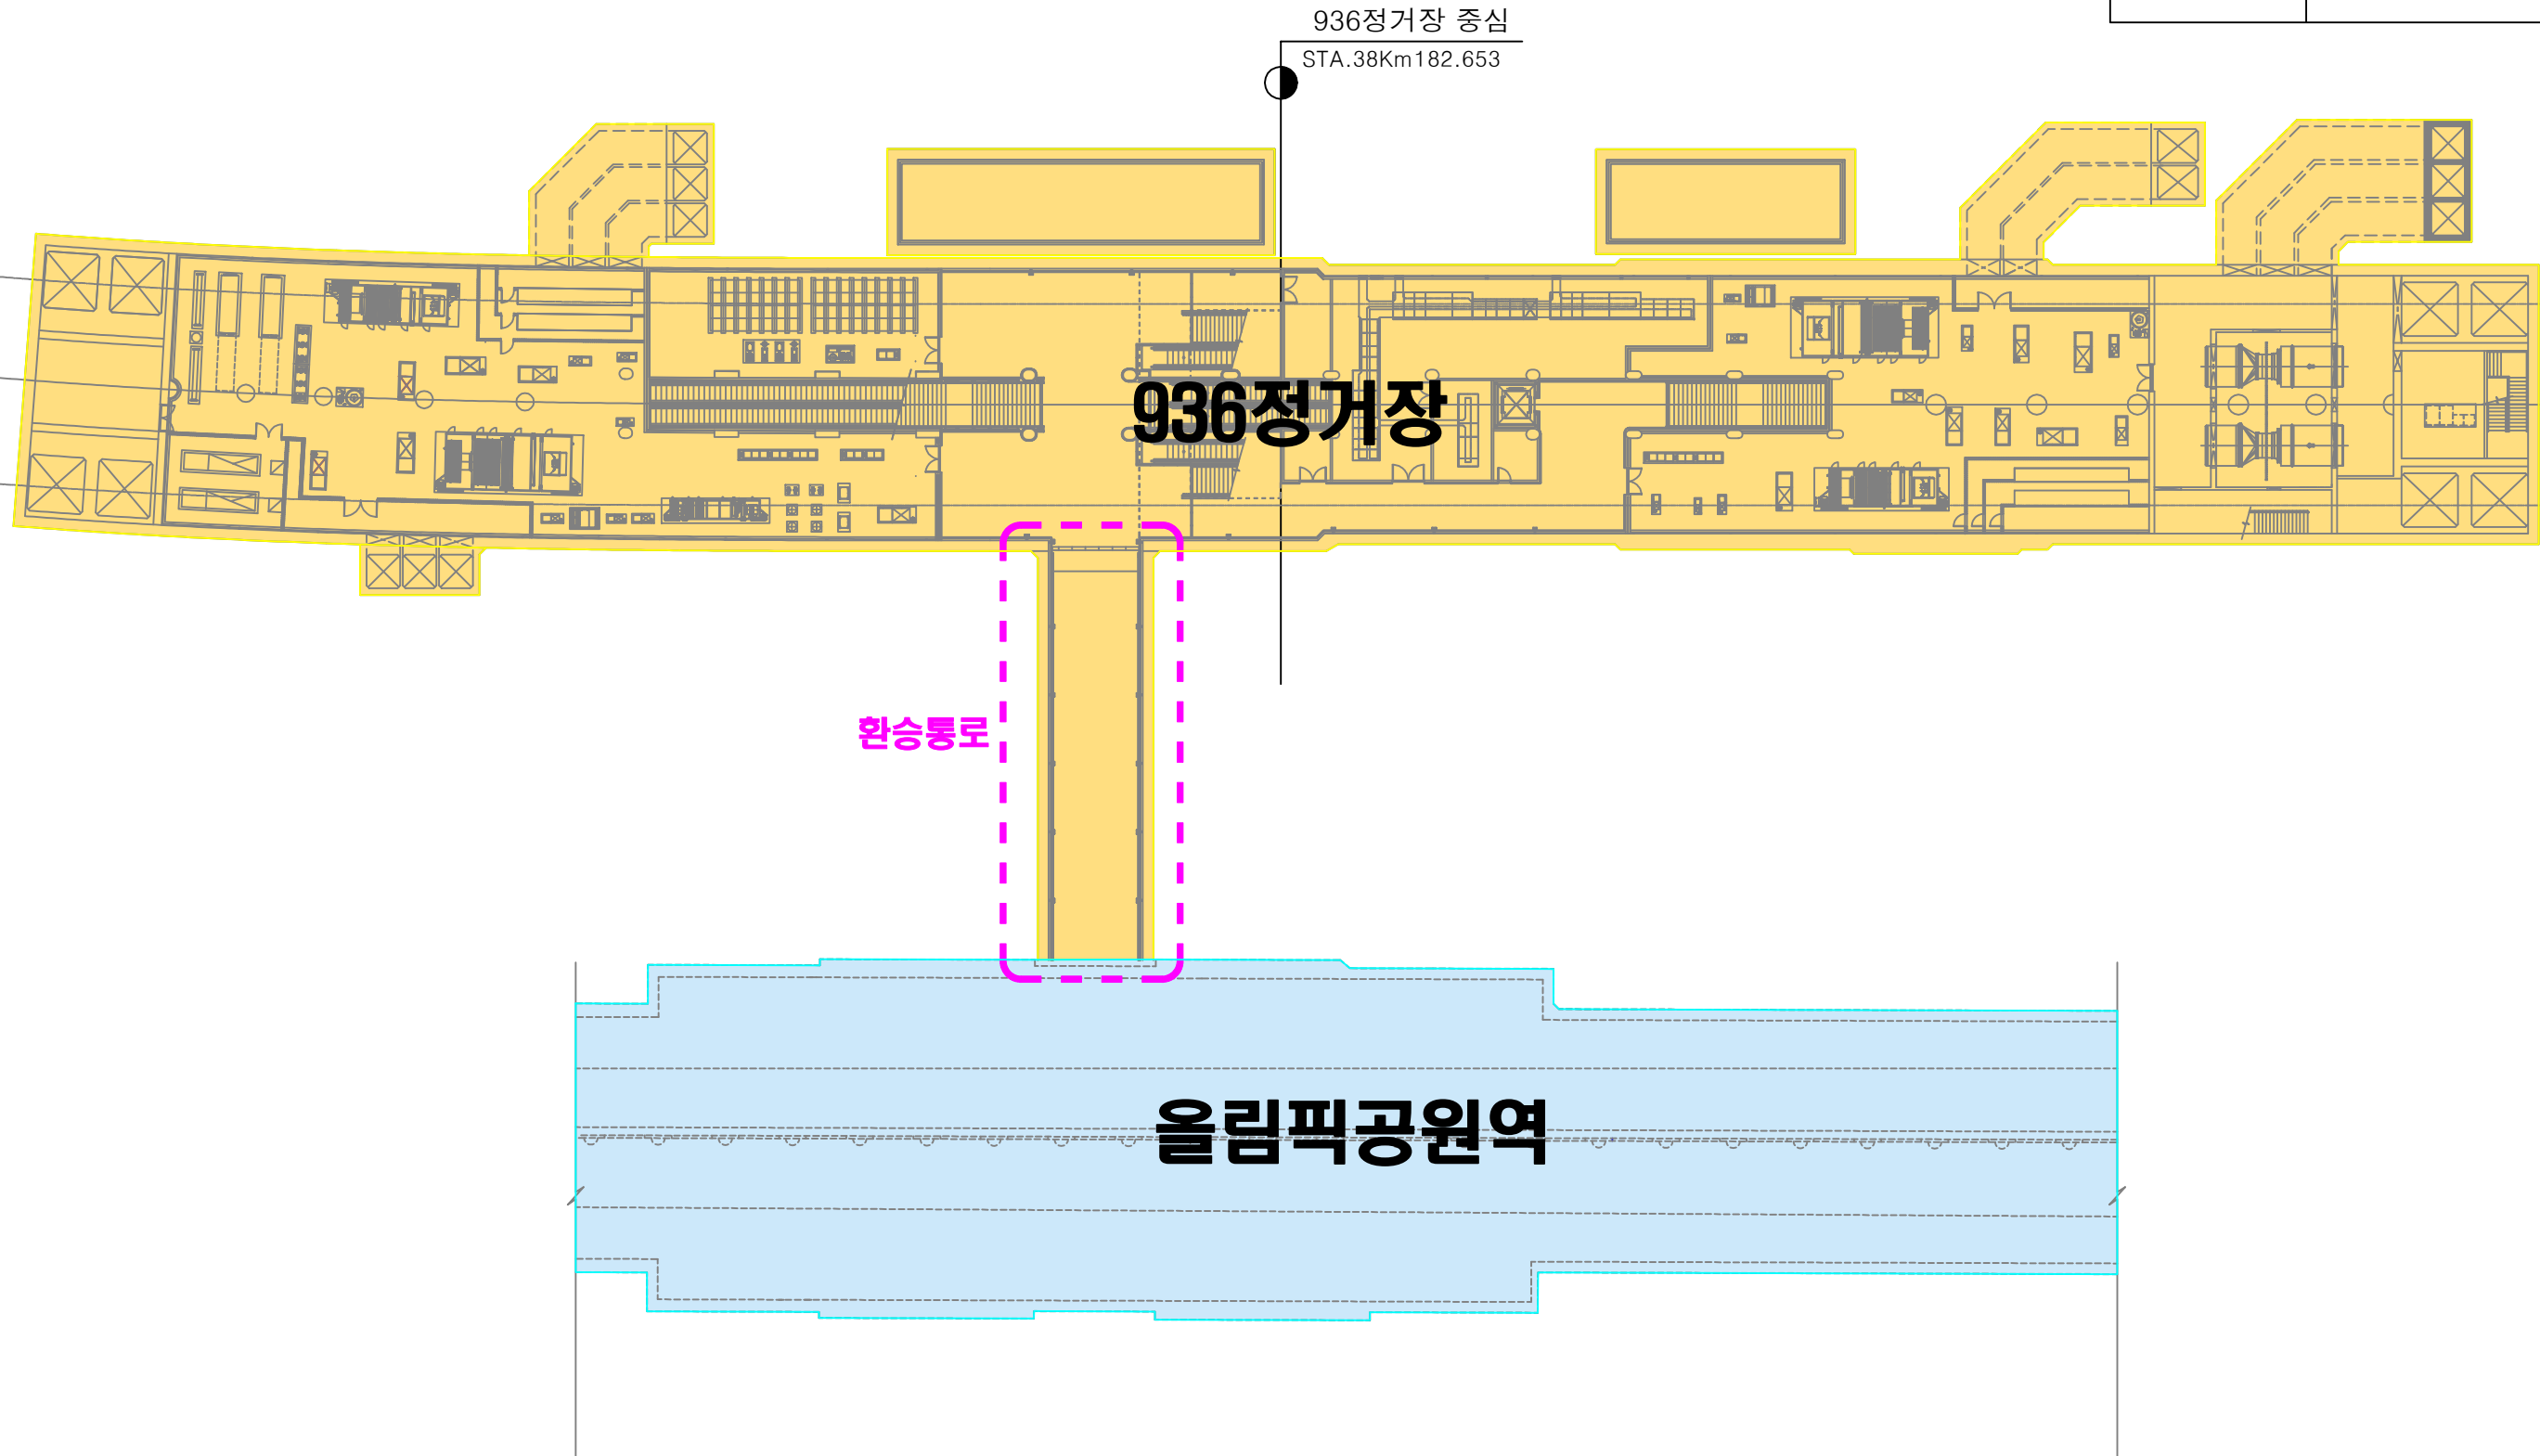

**올림픽공원역**

환승통로

**936정거장**

936정거장 중심  
STA.38Km182.653

SEOUL METROPOLITAN INFRASTRUCTURE HEADQUARTERS 서울특별시도시기반시설본부				작성자:	준공도면	계약명: 서울지하철 9호선 3단계 921공구 건설공사	계약번호:
				검토자:	시공자		도면번호:
시공회사 <b>주식회사 포스코건설</b>				확인자:	감리자	위치:	축척:
				작성: <b>주식회사 포스코건설</b>	감리회사:		날짜:

개정	날짜	사	유	작성	자	검	토	자	확	인	자	개	정	날	짜	사	유	작성	자	검	토	자	확	인	자
----	----	---	---	----	---	---	---	---	---	---	---	---	---	---	---	---	---	----	---	---	---	---	---	---	---