


H1 본선 가로수/식재 현황도(전체)

본선(전체)

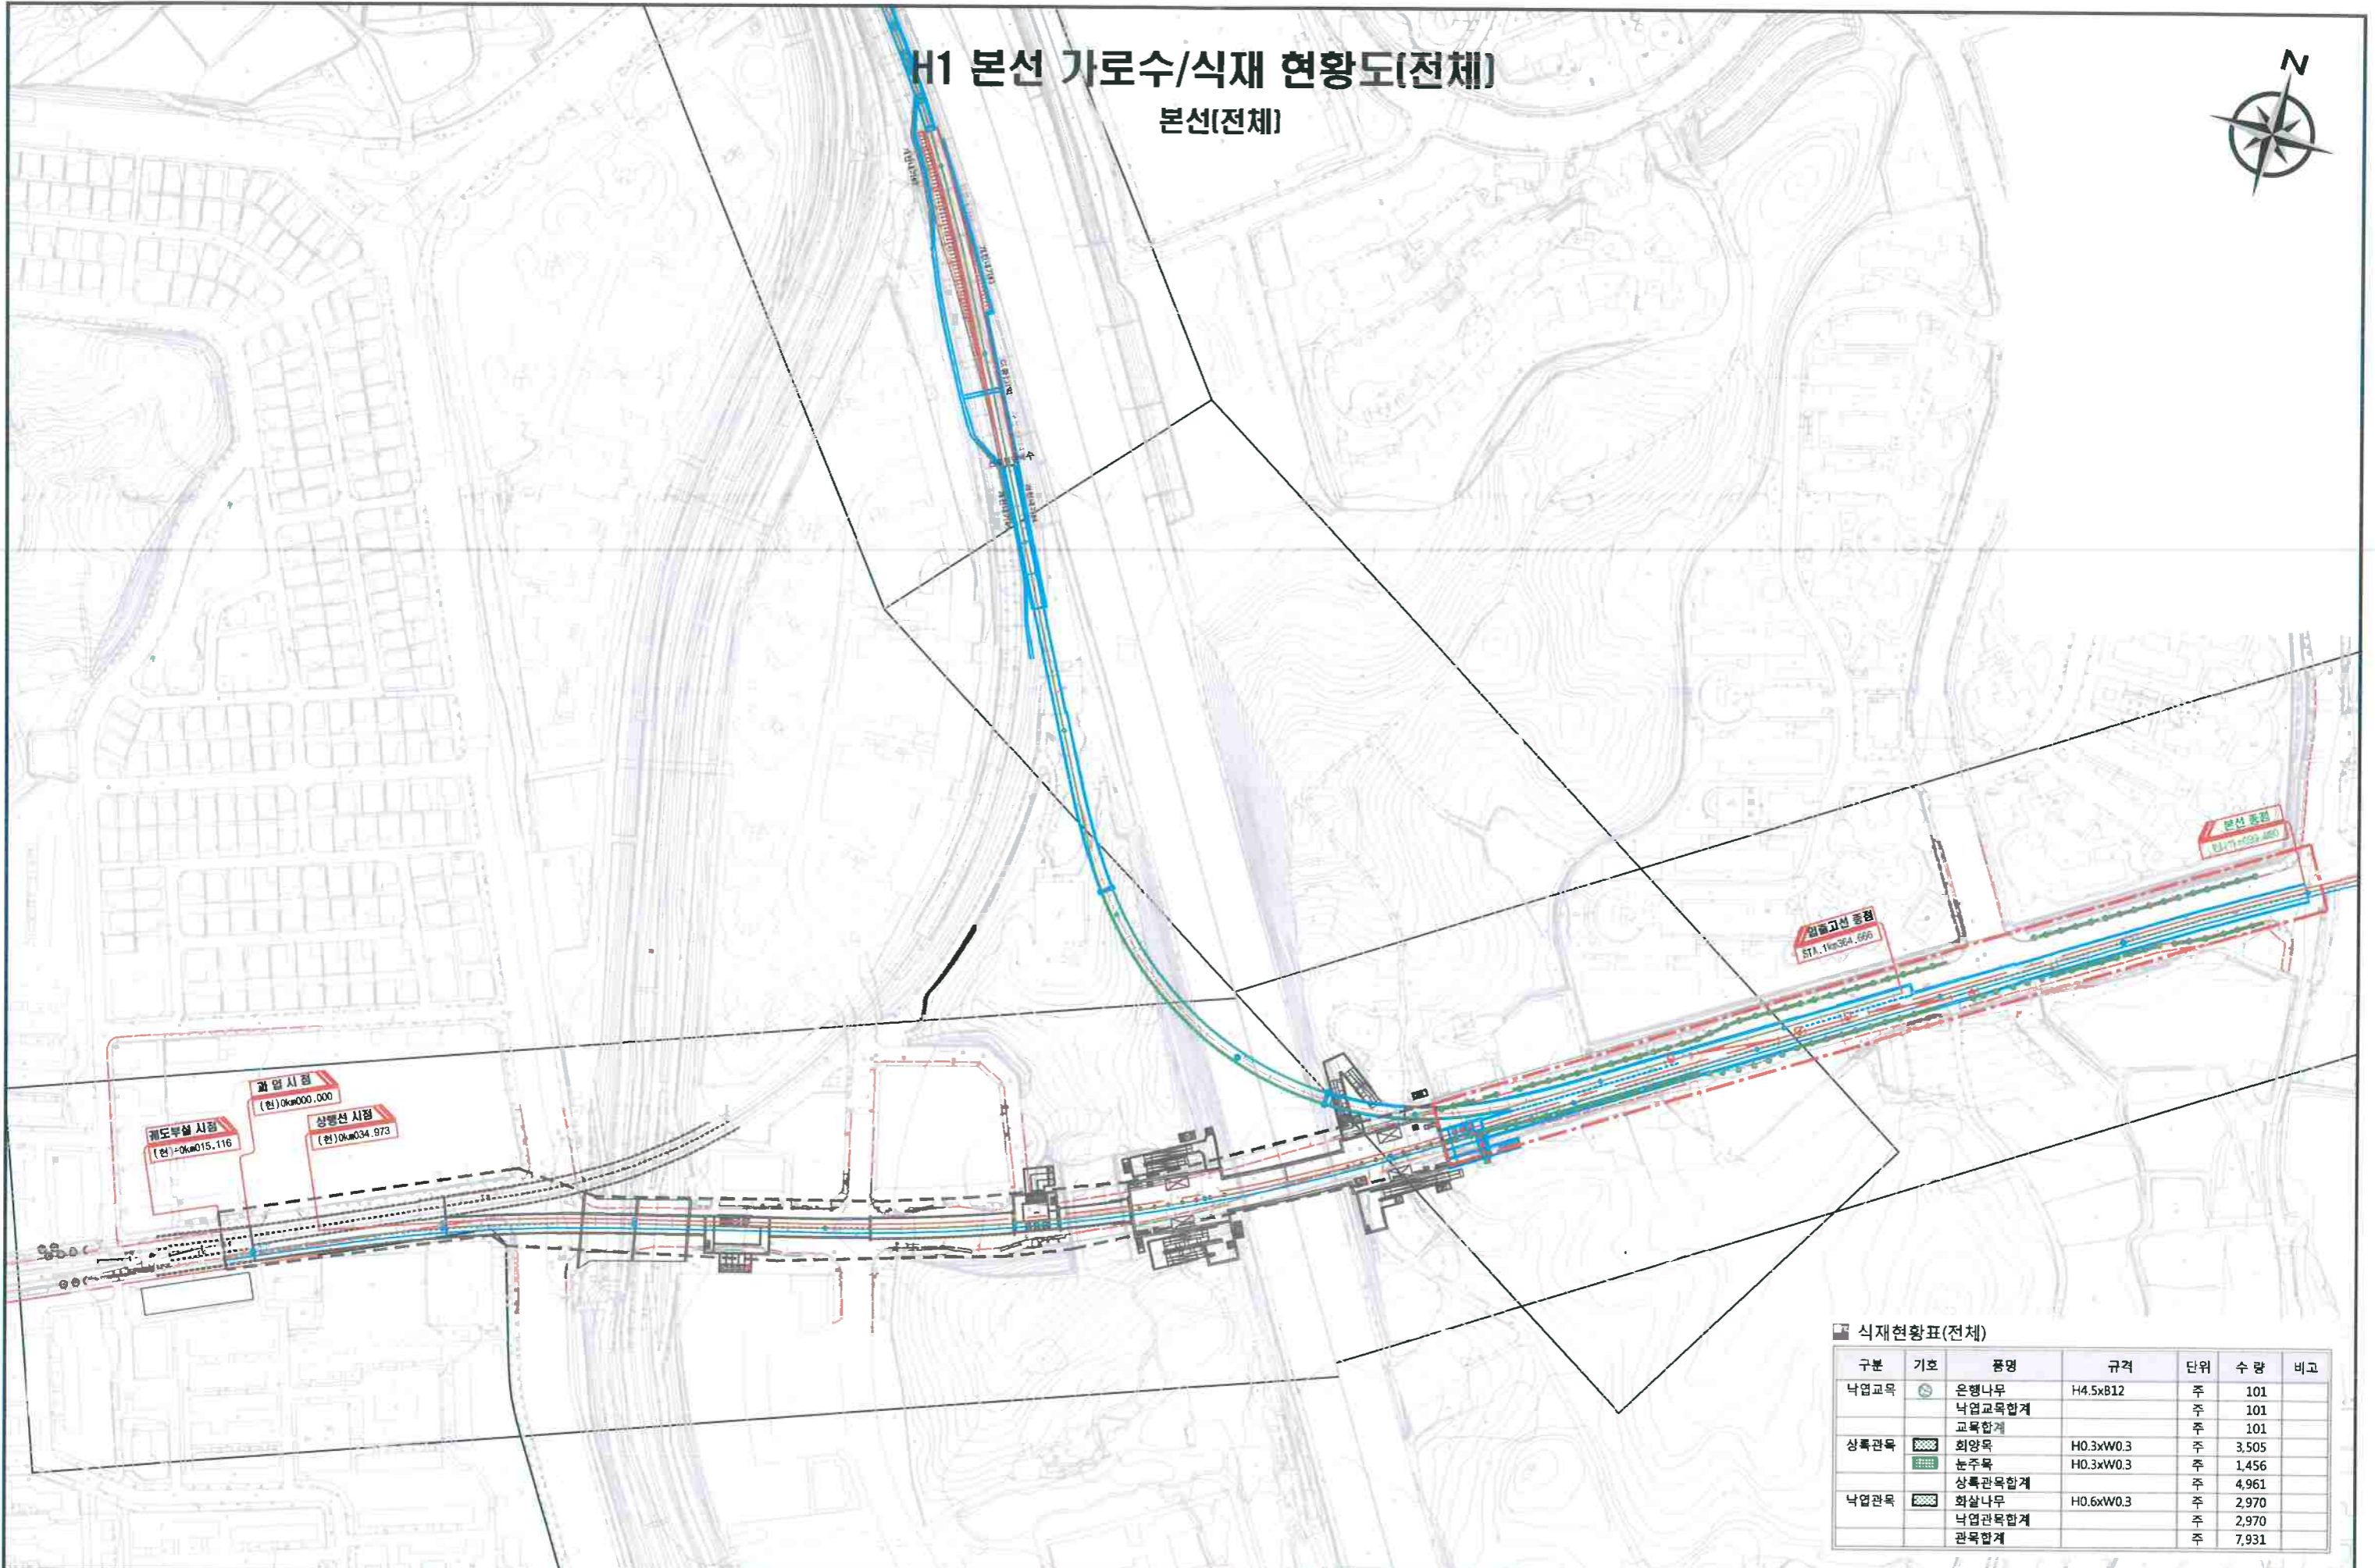

과암시점
[현] 0km000.000

상행선시점
[현] 0km034.973

과도부설시점
[현] 0km015.116


식재현황표(전체)

구분	기호	품명	규격	단위	수량	비고
낙엽교목	[Symbol]	은행나무	H4.5xW812	주	101	
		낙엽교목합계		주	101	
		교목합계		주	101	
상록관목	[Symbol]	회양목	H0.3xW0.3	주	3,505	
		눈주목	H0.3xW0.3	주	1,456	
		상록관목합계		주	4,961	
낙엽관목	[Symbol]	화살나무	H0.6xW0.3	주	2,970	
		낙엽관목합계		주	2,970	
		관목합계		주	7,931	


명 레	
가로수	●
추가분	●
삭제분	●

본선 4구간 식재(교목) 철거 및 이설현황도

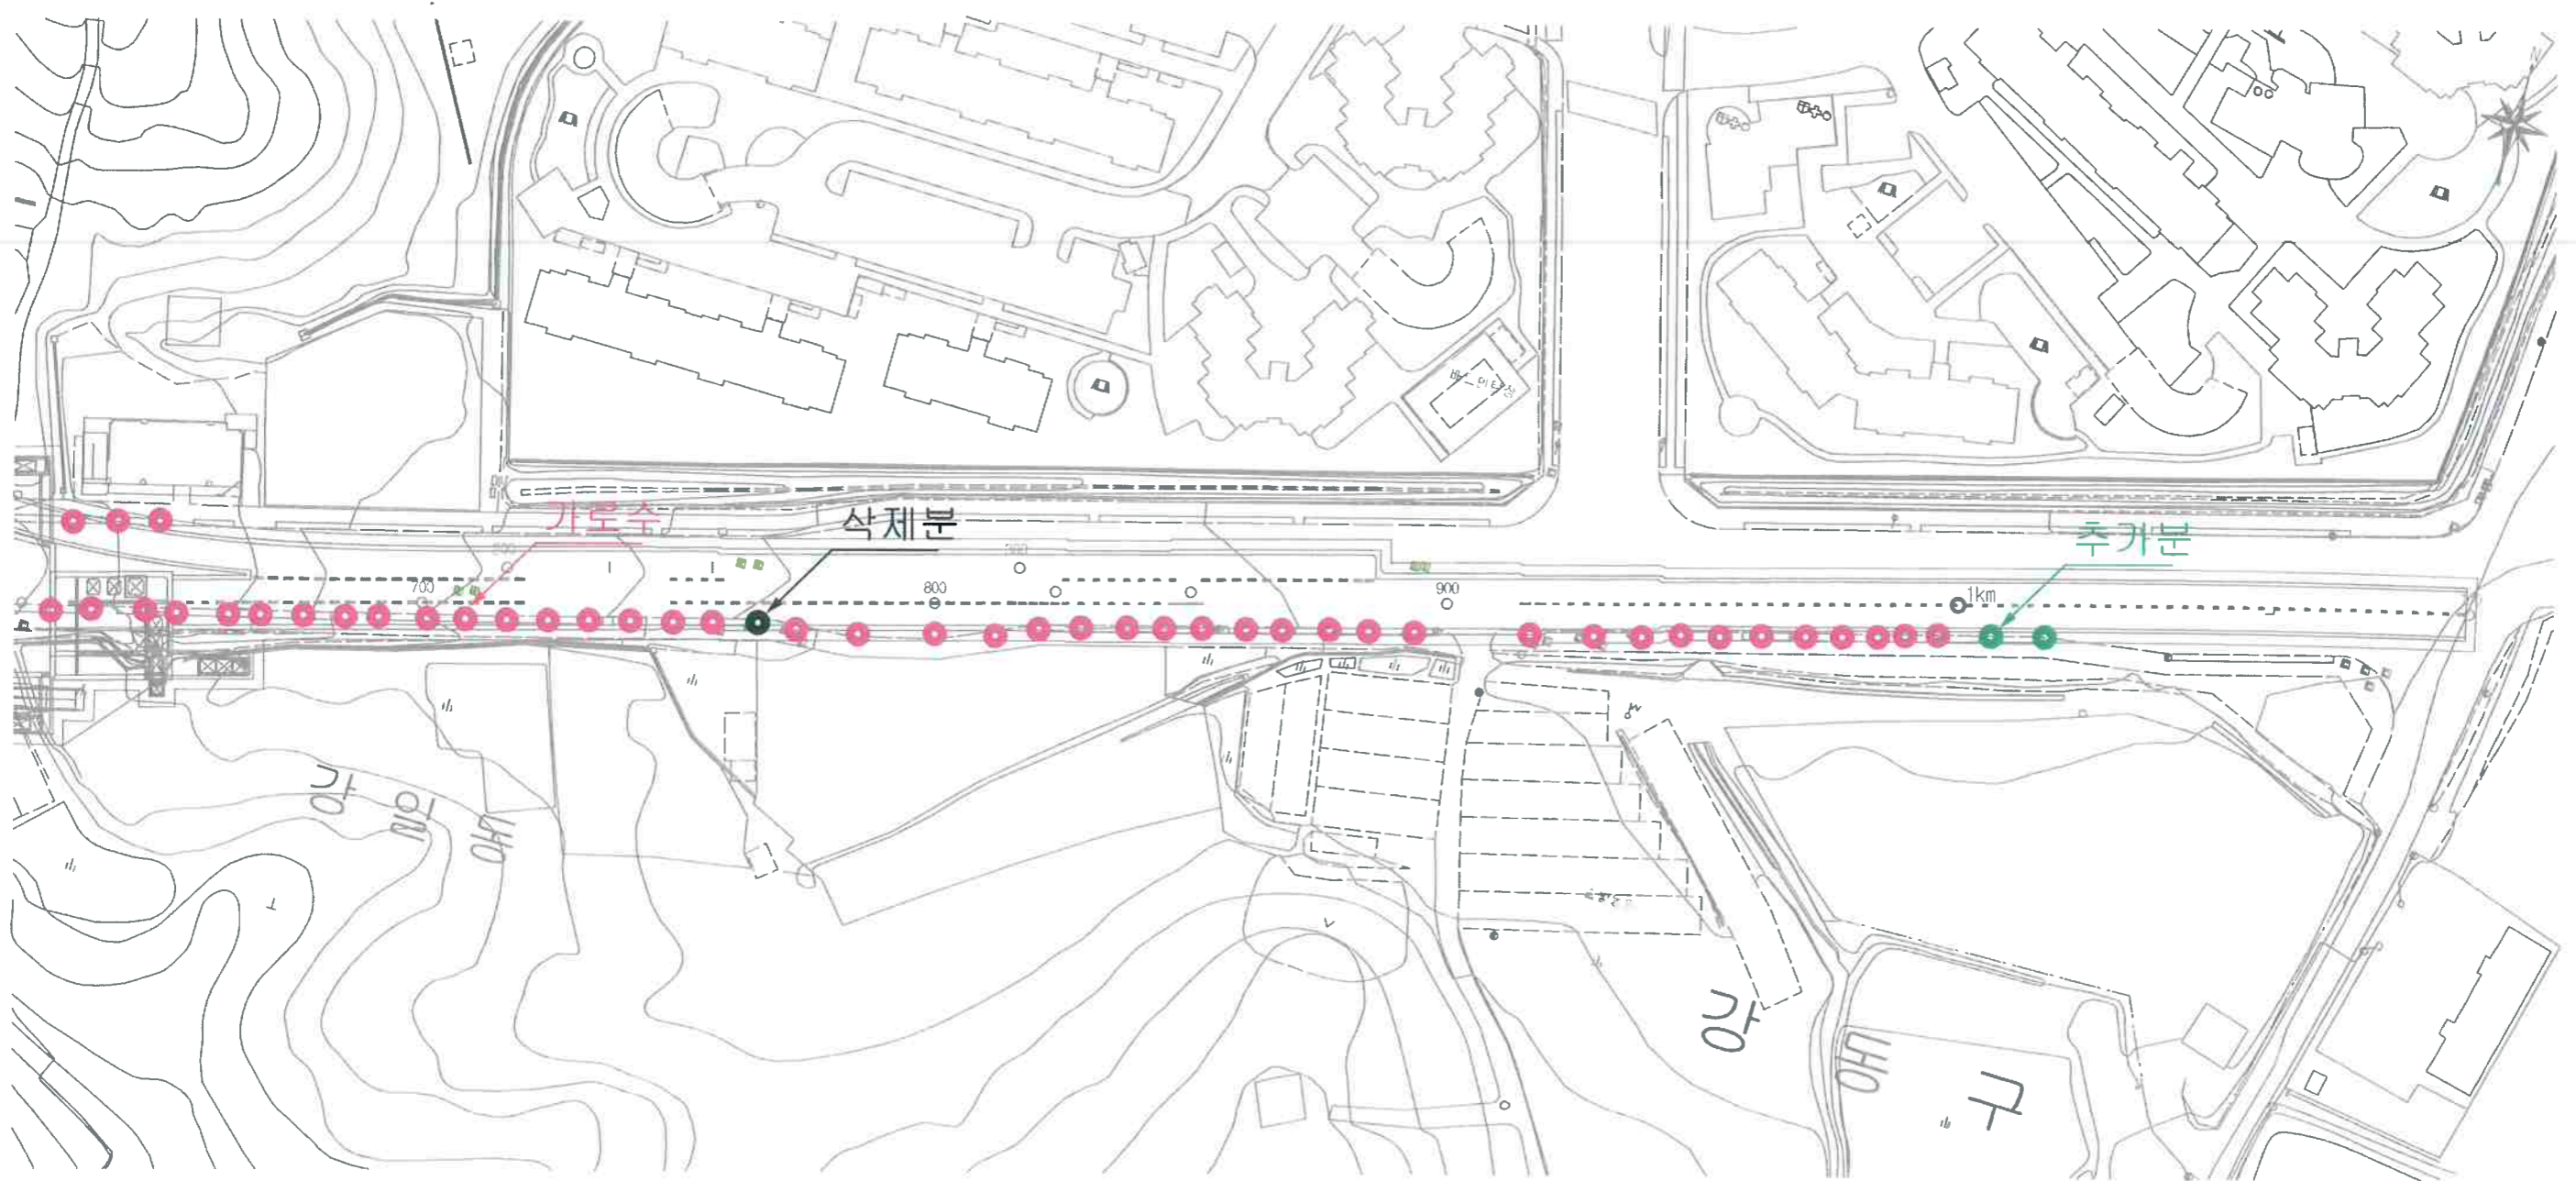
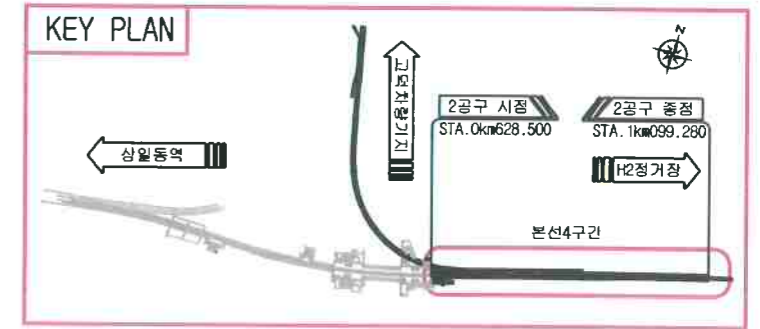


이식현황표(교목)






구분	기호	품명	규격	단위	수 량	비고
낙엽교목	●	은행나무	H4.5x812	주	47	
		낙엽교목합계		주	47	
		교목합계		주	47	

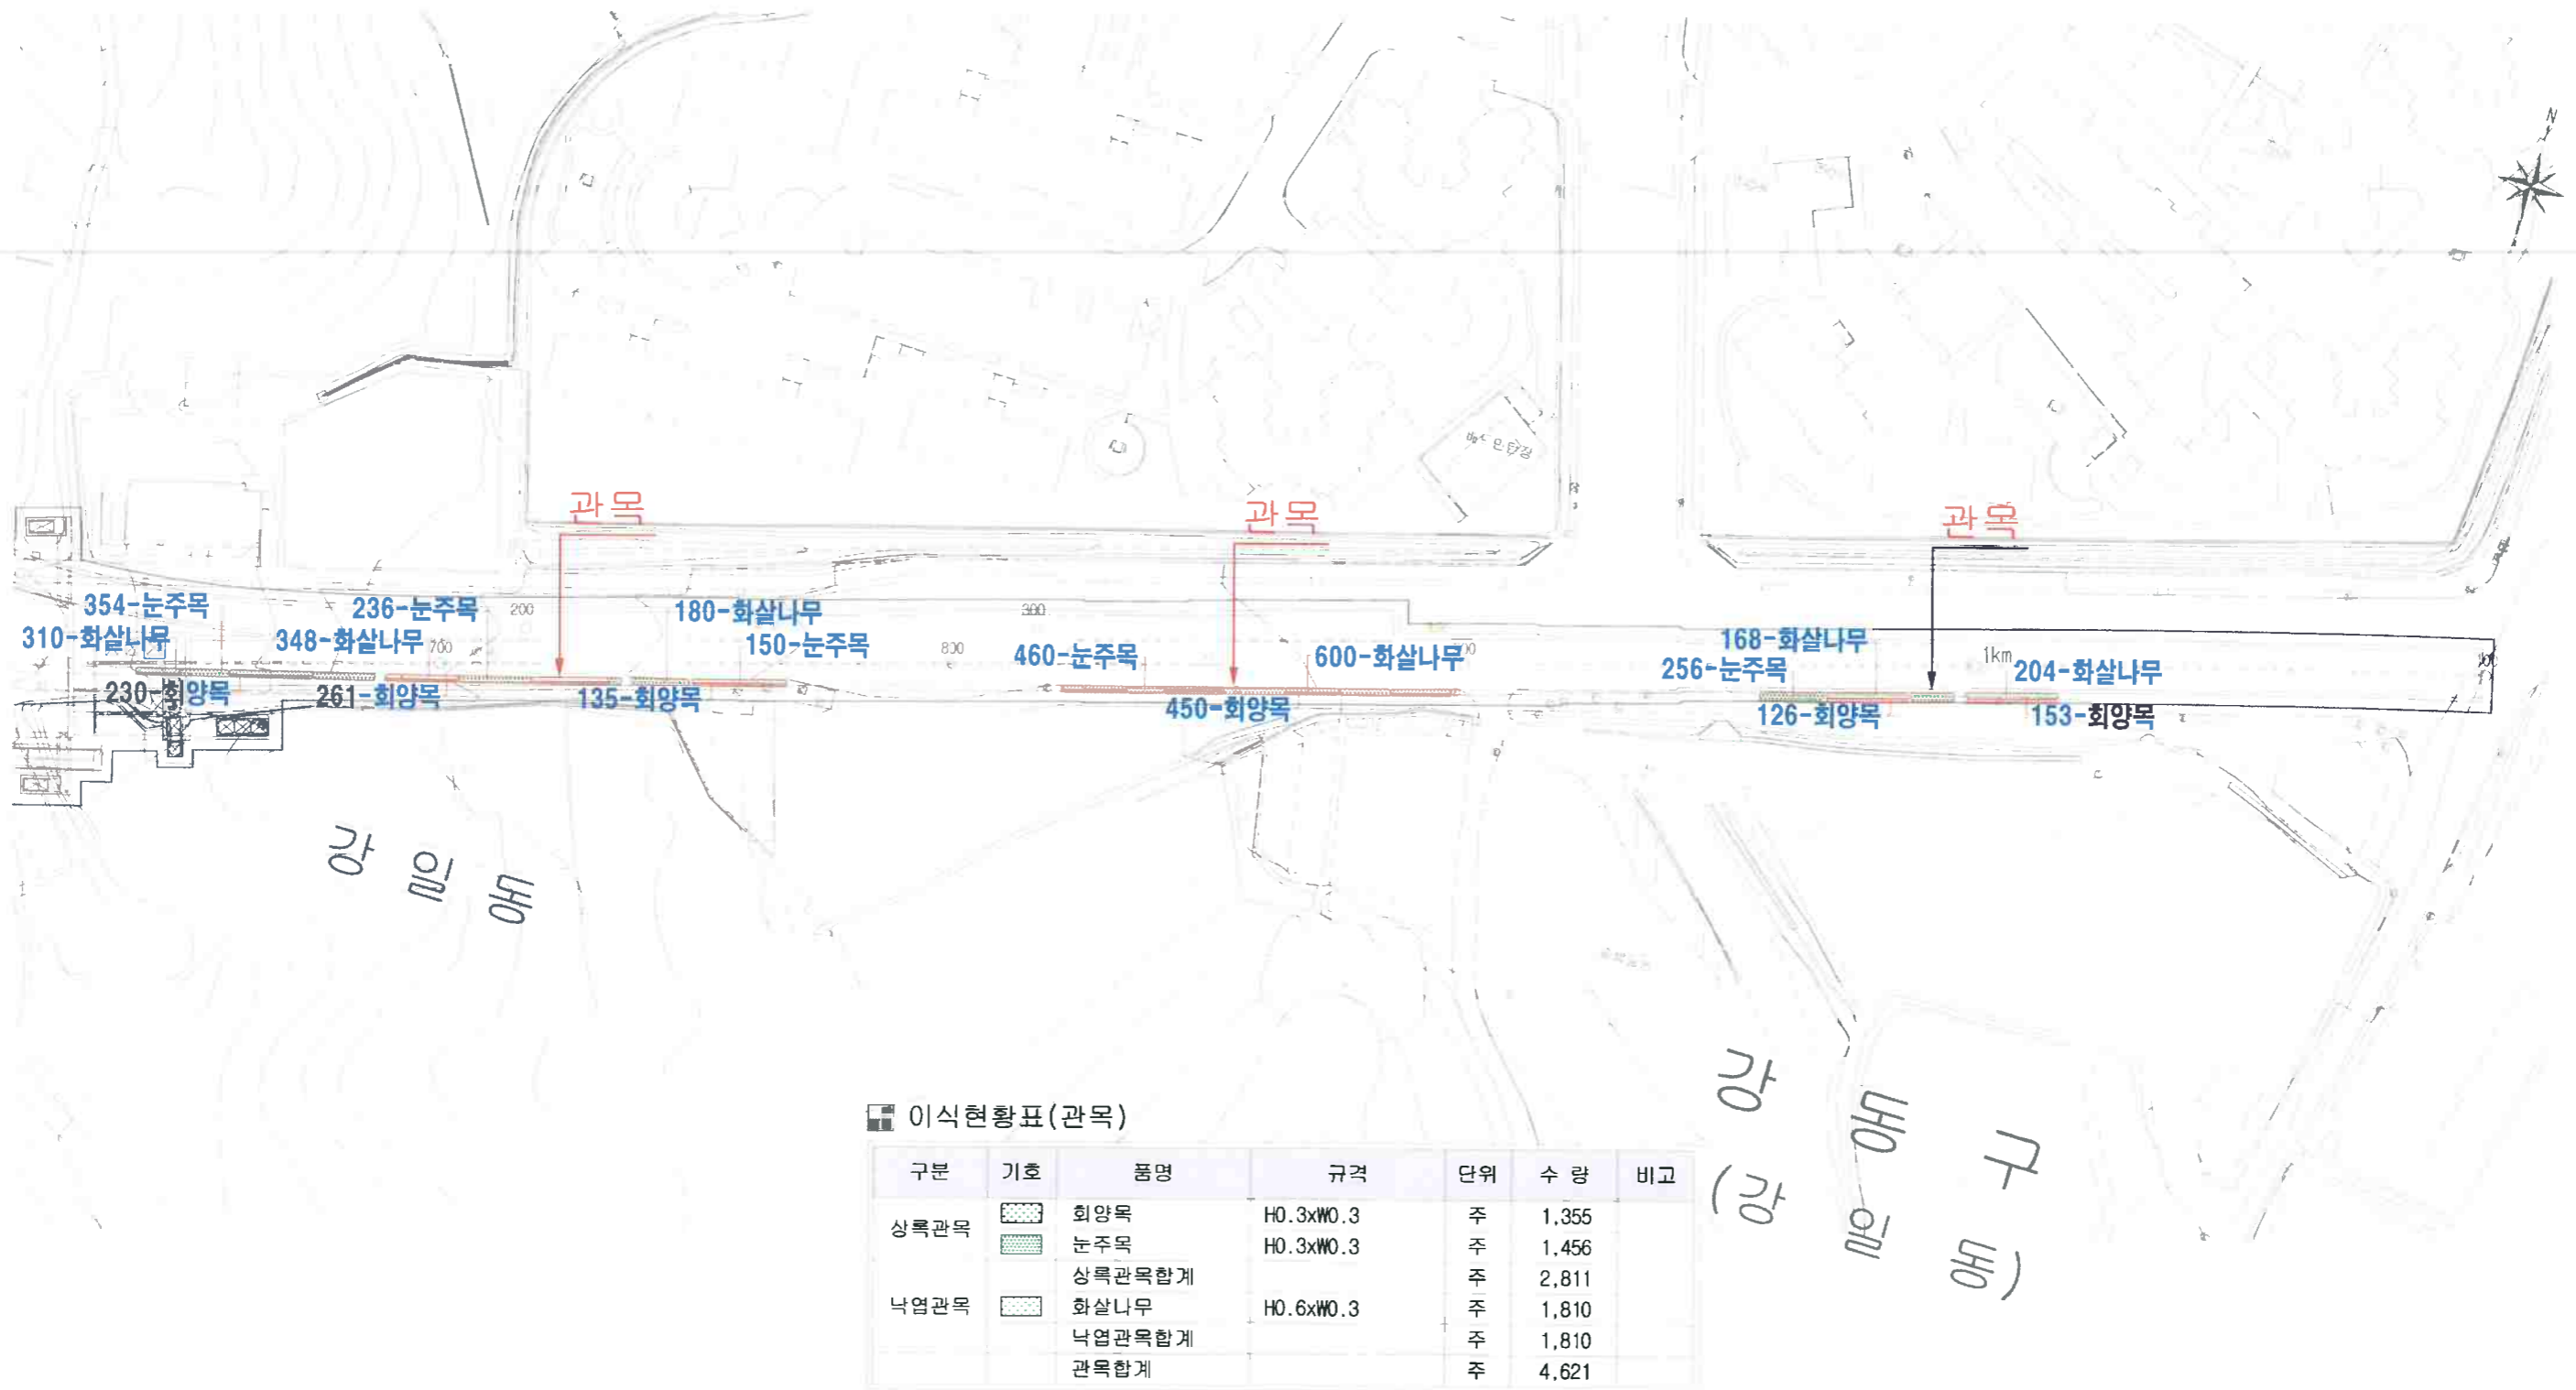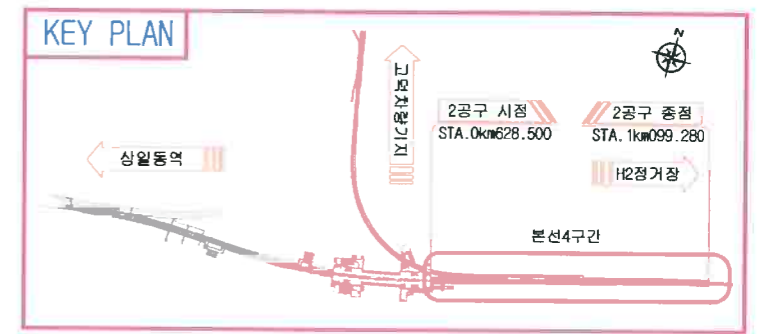법 레	
	가로수[관목]

본선 4구간 식재(관목) 철거 및 이설현황도




이식현황표(관목)

구분	기호	품명	규격	단위	수량	비고
상록관목		회양목	H0.3xW0.3	주	1,355	
		눈주목	H0.3xW0.3	주	1,456	
낙엽관목		상록관목합계		주	2,811	
		화살나무	H0.6xW0.3	주	1,810	
		낙엽관목합계		주	1,810	
		관목합계		주	4,621	

H1 본선 시설/포장계획도(부분-4)

본선(부분-4)

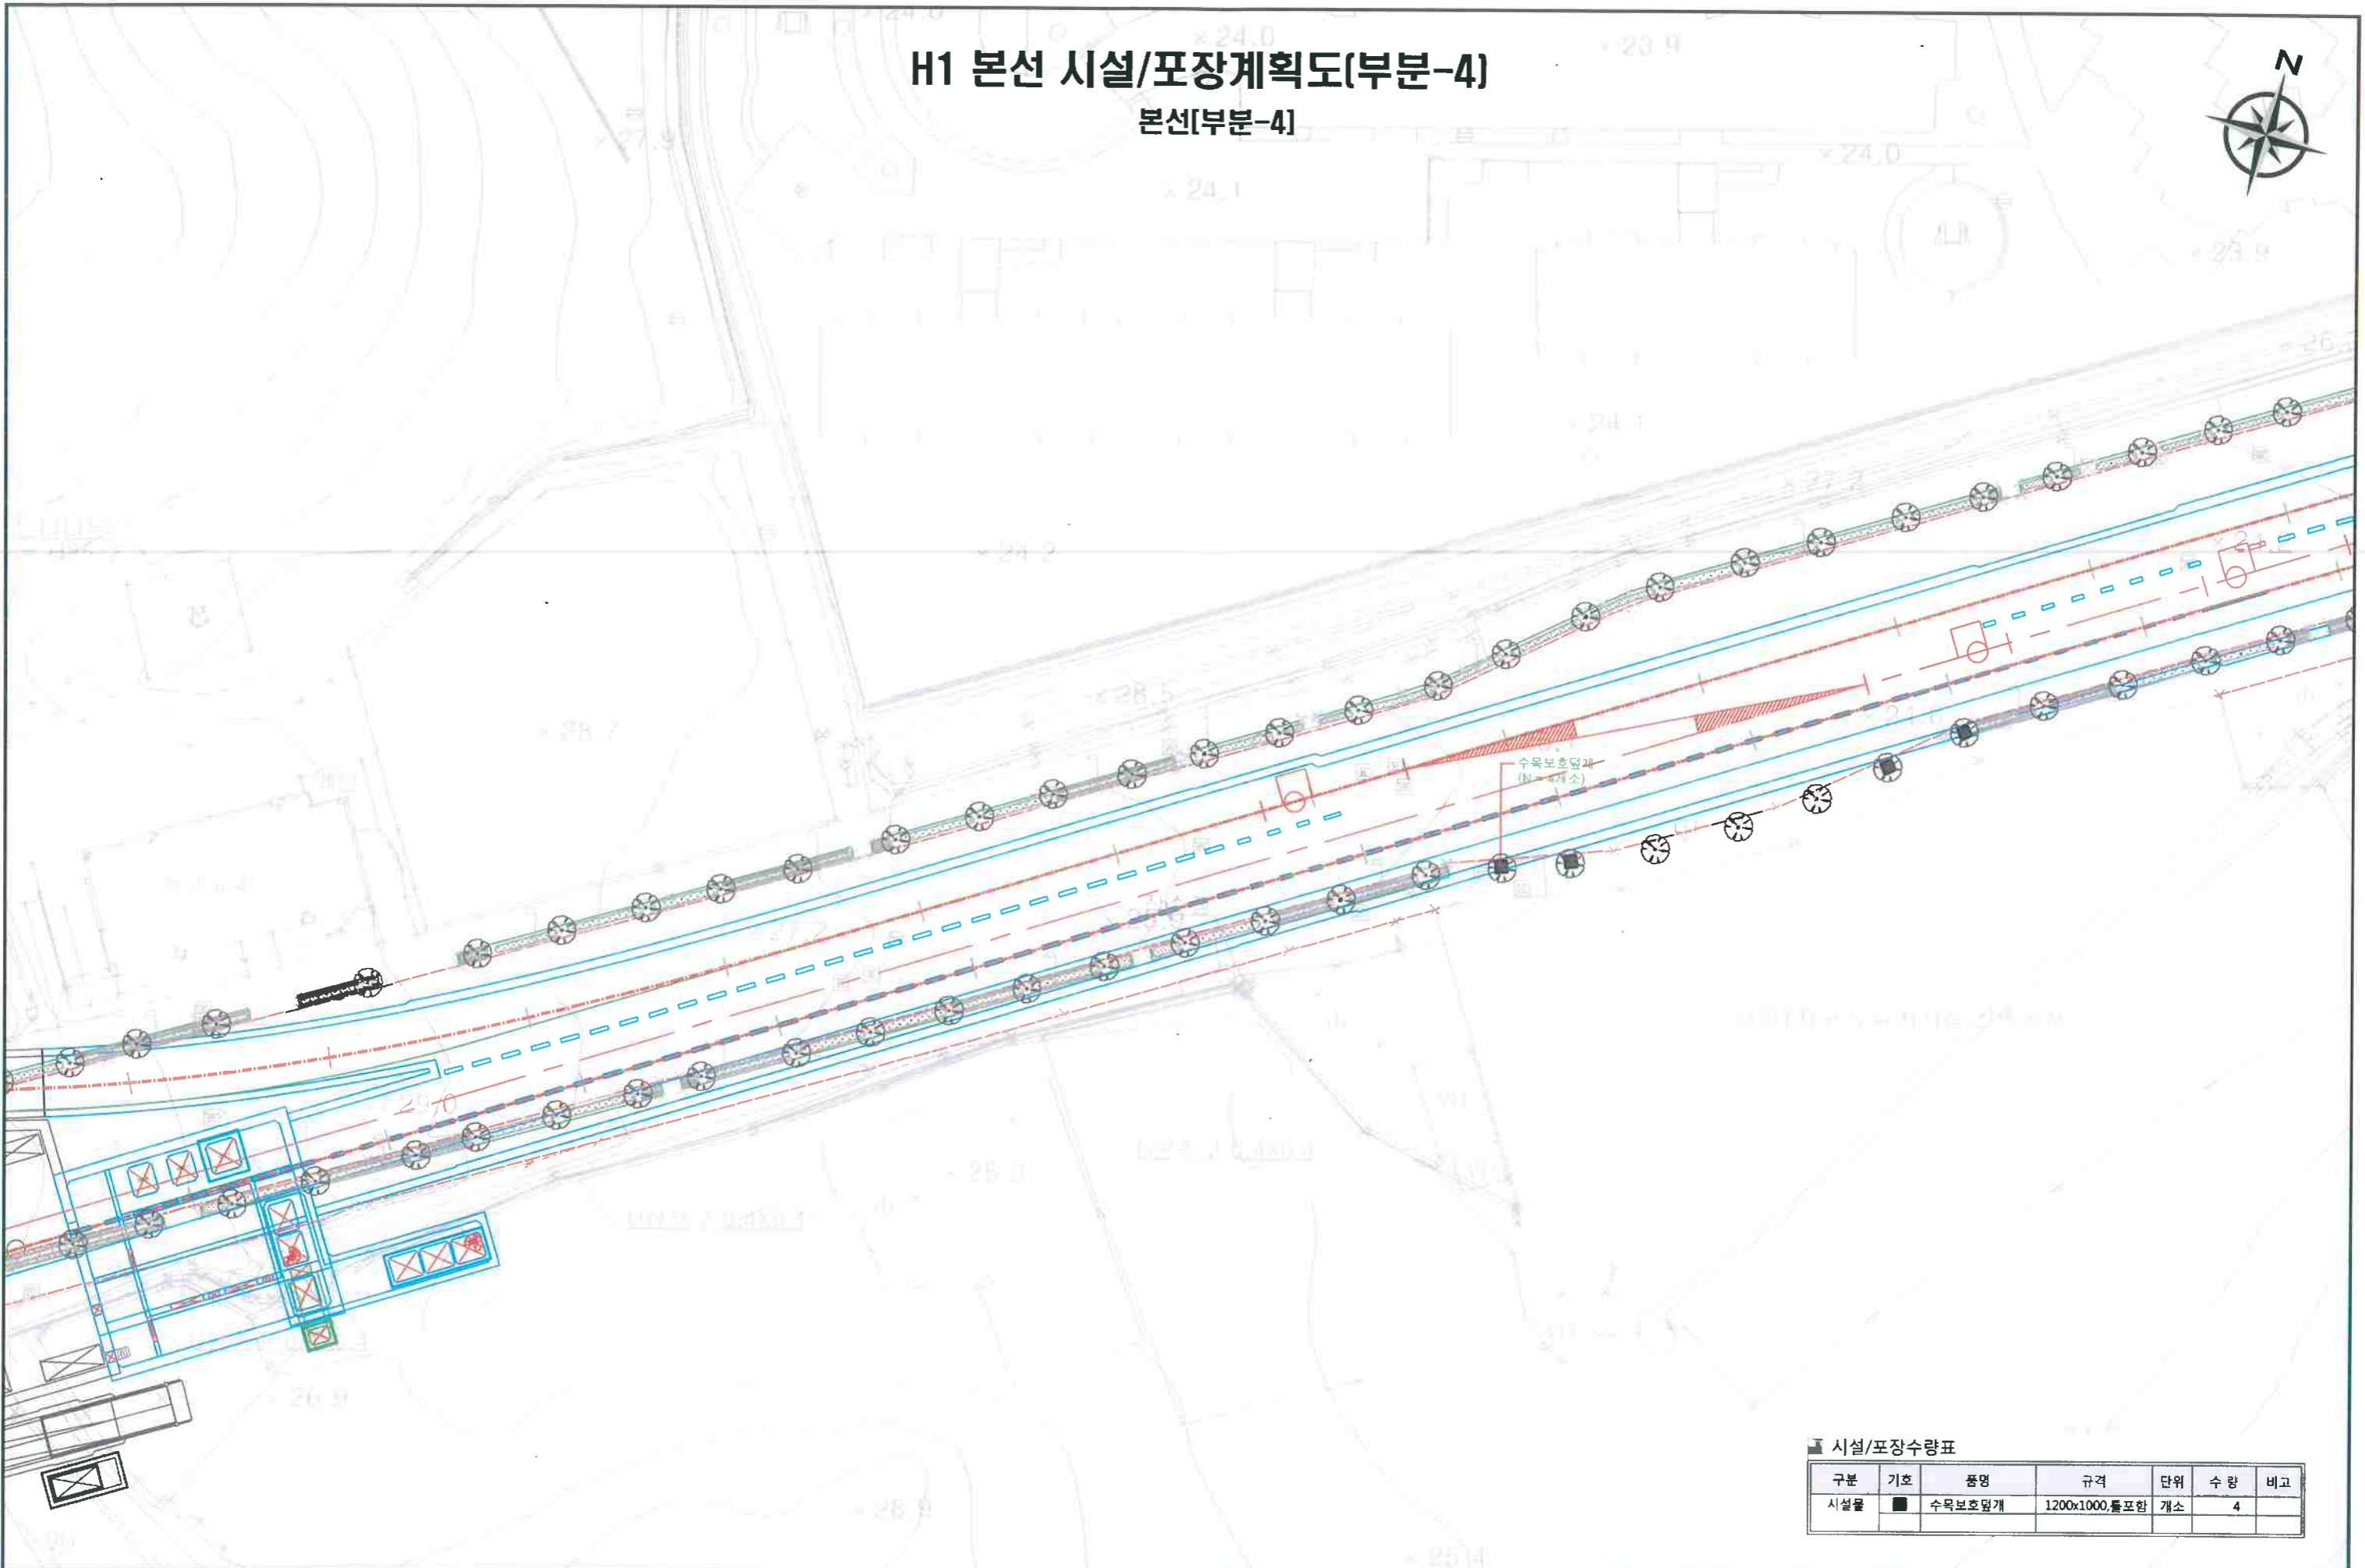


■ 시설/포장수량표

구분	기호	품명	규격	단위	수량	비고
시설물	■	수목보호덮개	1200x1000, 불포함	개소	4	

	SEOL METROPOLITAN INFRASTRUCTURE HEADQUARTERS RAPID TRANSIT BUREAU 서울특별시 도시기반시설본부 도시철도국	작성자: 이기생 계승 검토자: 오진우 계승 확인자: 이상일 계승 날짜: 2014. 10.	준공도면 시공자 관리자	공사명: 하남선(5호선연장) 1-2공구 건설공사 도면명: H1 본선 시설/포장계획도(부분-4) 위치: 상일동역 H1 H2	계약번호: 도면번호: C3008041-001 축척: 1:300 일련번호: 0780
개칭 날짜 사 유 작성자 검토자 확인자 개칭 날짜 사 유 작성자 검토자 확인자	시공회사 설계회사 (주)신성엔지니어링 (주)유신 (주)정밀기술공사 관리회사 (주)신성엔지니어링 (주)유신 (주)정밀기술공사 KRTC				

H1 본선 시설/포장계획도(부분-5)

본선(부분-5)

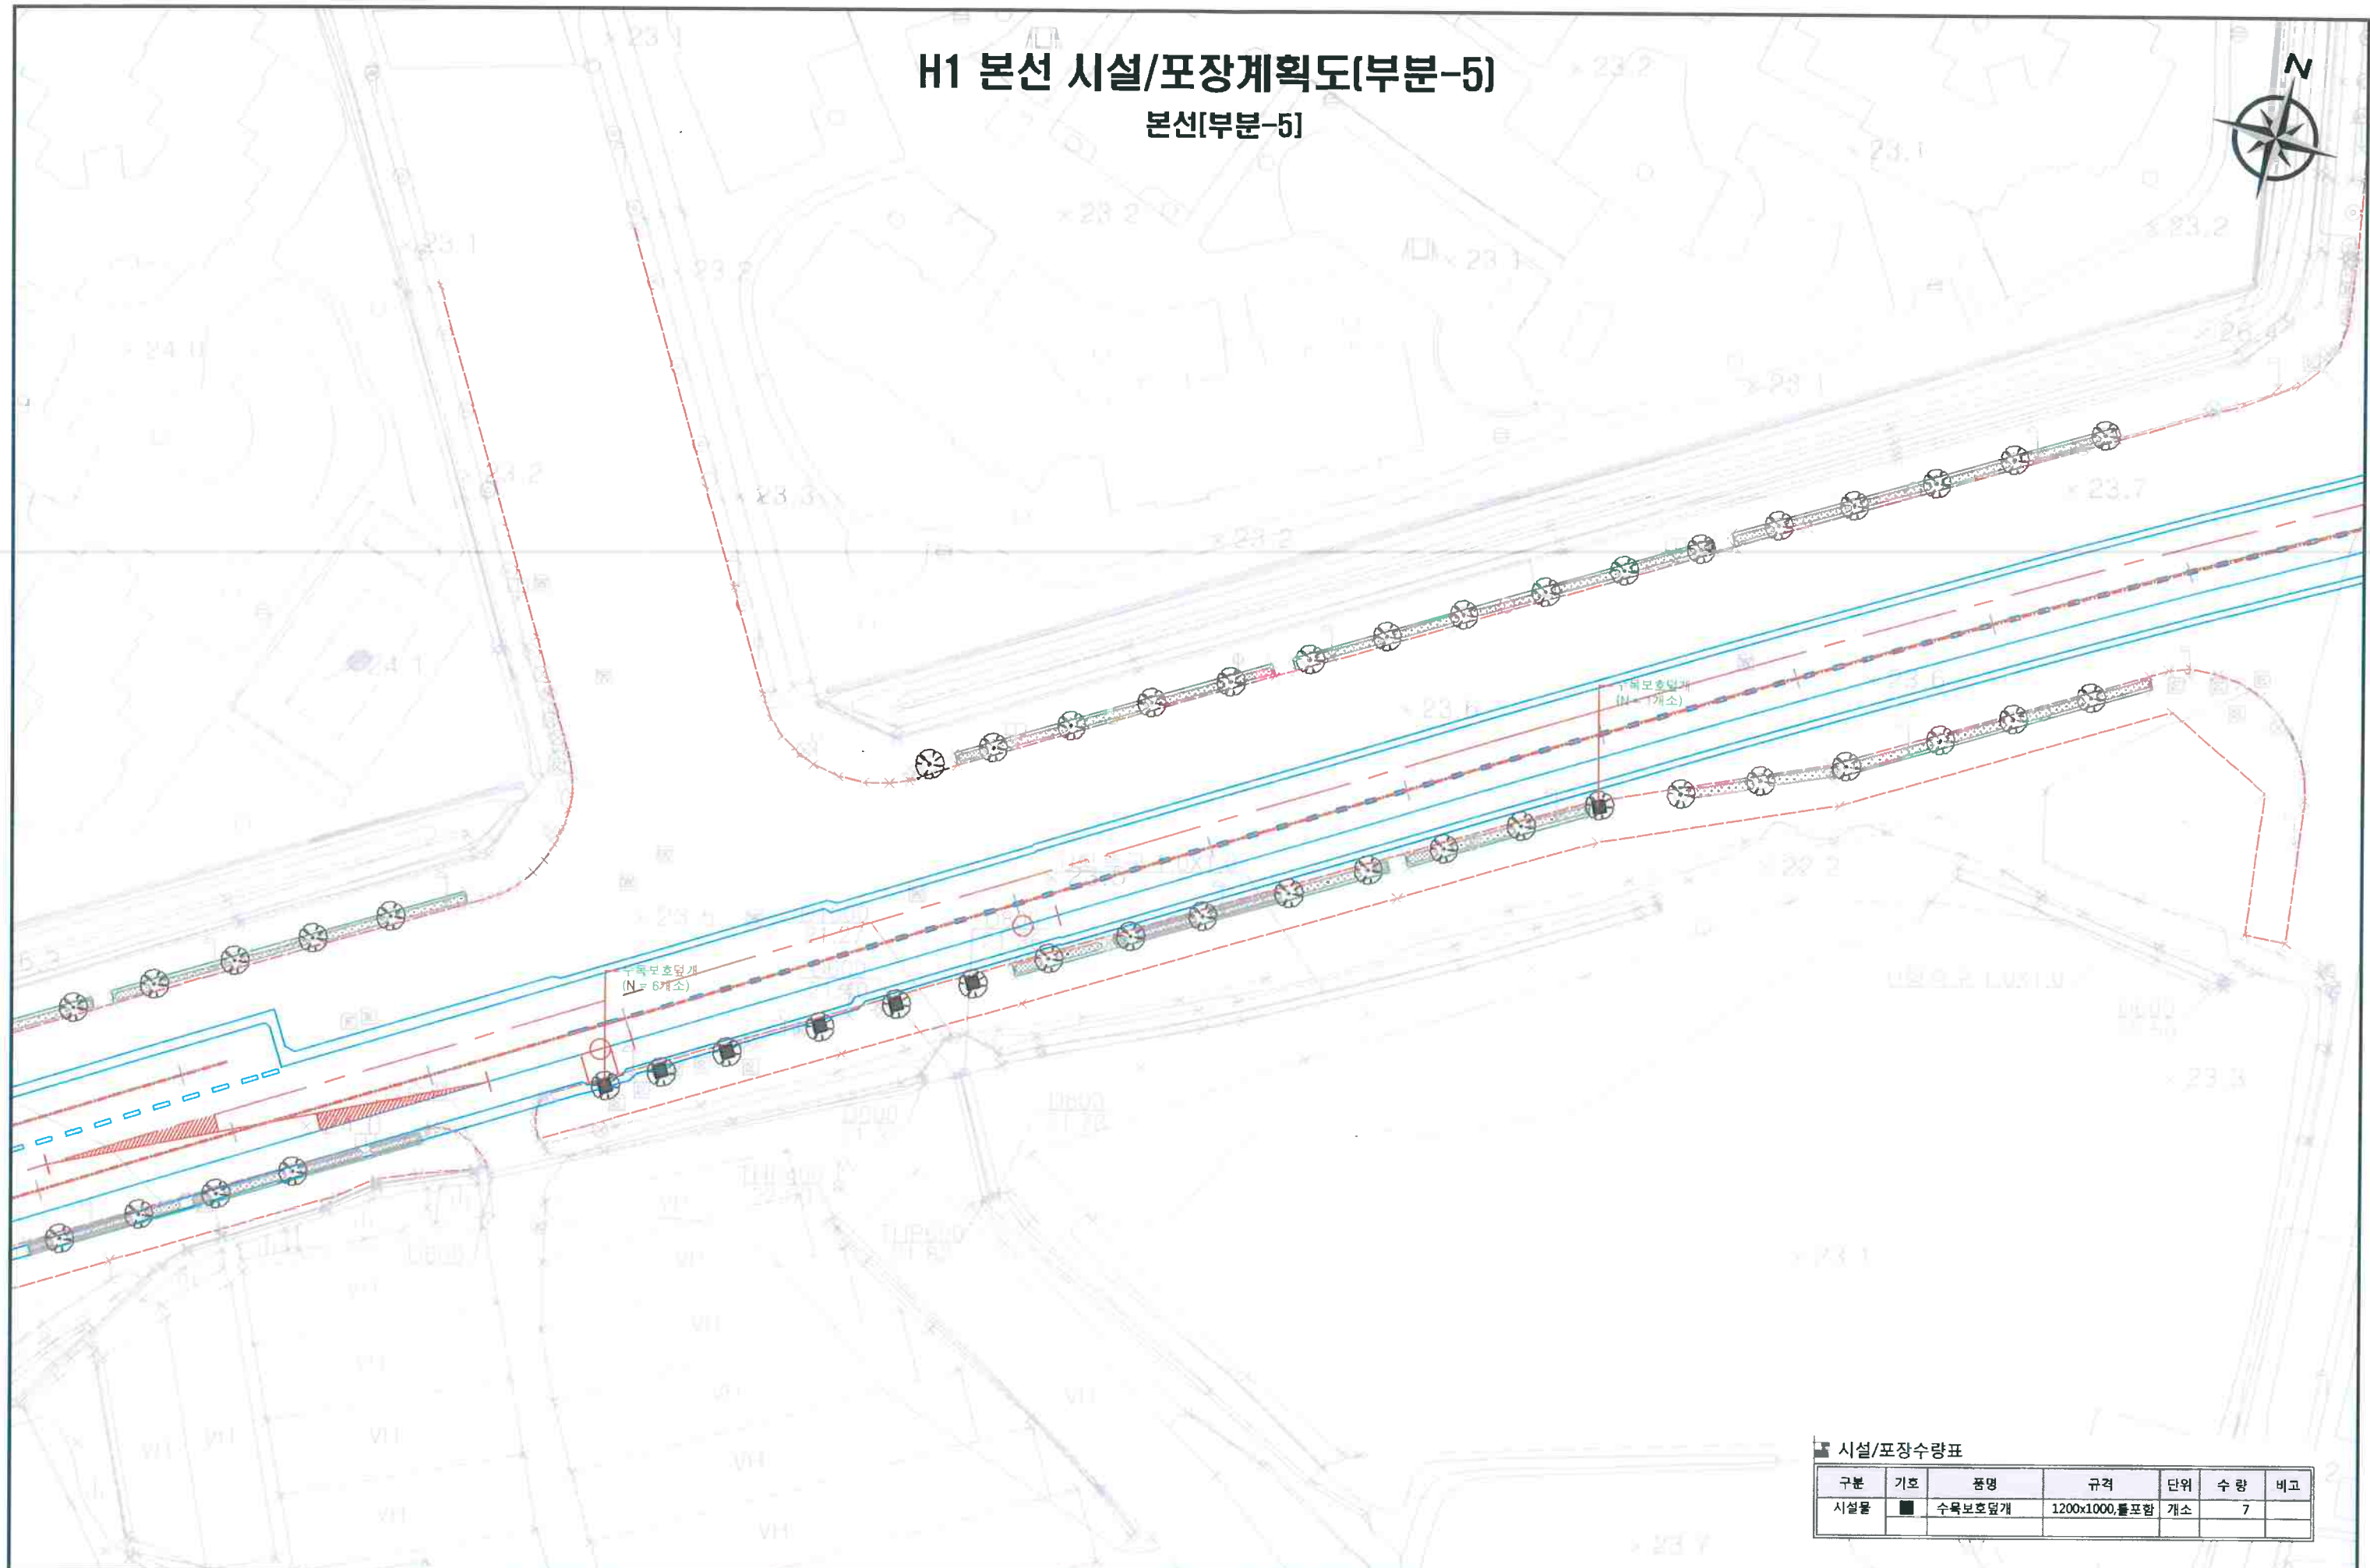

■ 시설/포장수량표

구분	기호	품명	규격	단위	수량	비고
시설물	■	수목보호덮개	1200x1000, 불포함	개소	7	

시공회사	설계회사	감리회사	작성지	검토지	확인지	기타	시공자	관리자

SEOUL METROPOLITAN INFRASTRUCTURE HEADQUARTERS, RAPID TRANSIT BUREAU
 서울특별시 도시기반시설본부 도시철도국

작성자: 이기생/김승준
 검토자: 오진우/김민준
 확인자: 이상일/김민준
 날짜: 2014. 10.


KRTC


공사업명: 하남선(5호선연장) 1-2공구 건설공사
 도면명: H1 본선 시설/포장계획도(부분-5)
 위치: 상일동역 H1 H2

계약번호: C3008041-002
 축척: 1:300
 밀련번호: 0781


수목보호덮개 상세도

본선


압연강재 수목보호판 및 받침틀 상세

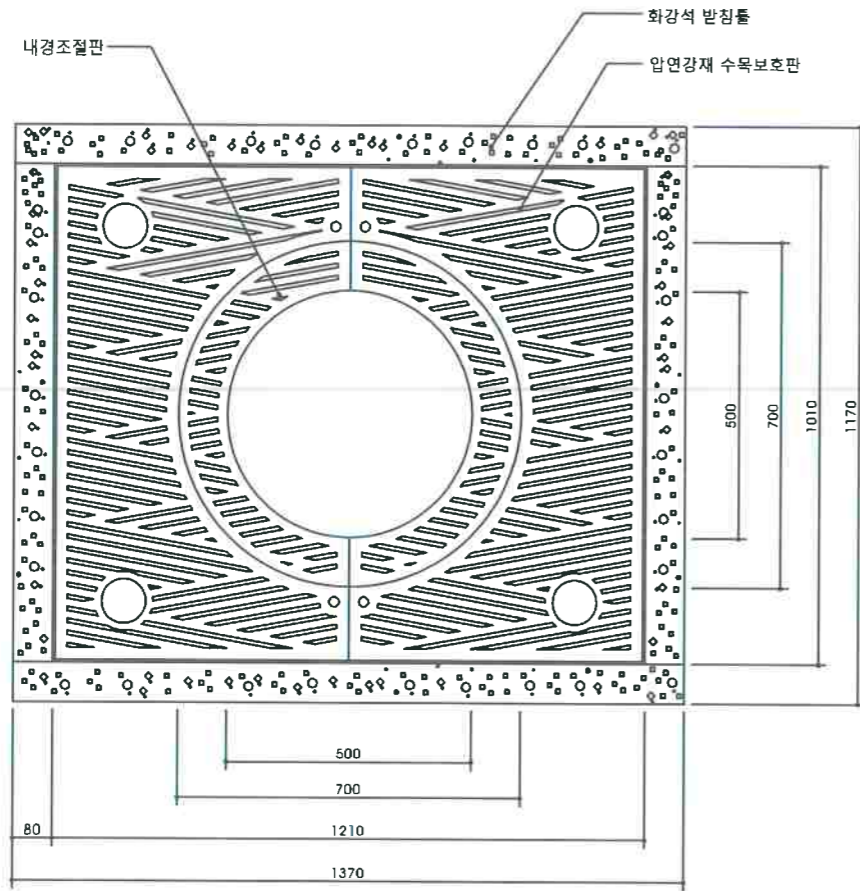


화강석 받침틀 상세

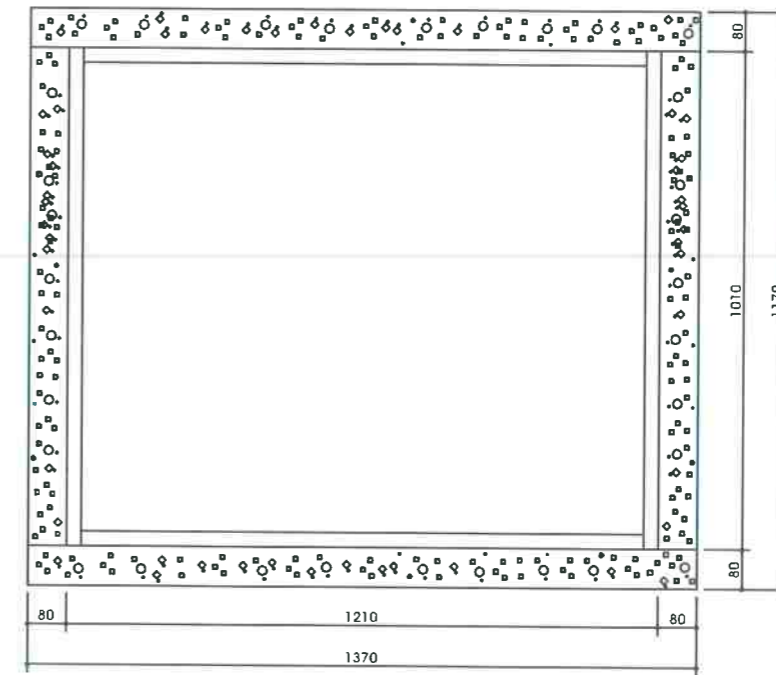

단면도

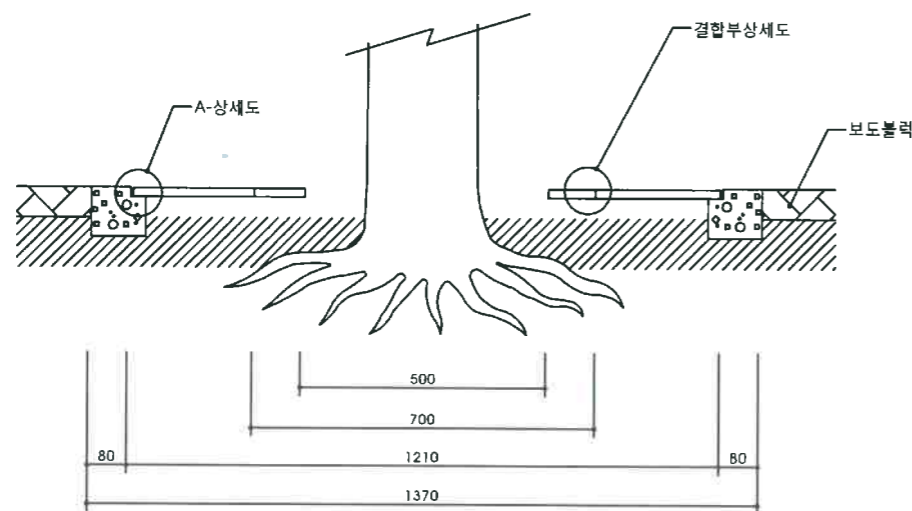

A부분 / 결합부 상세도

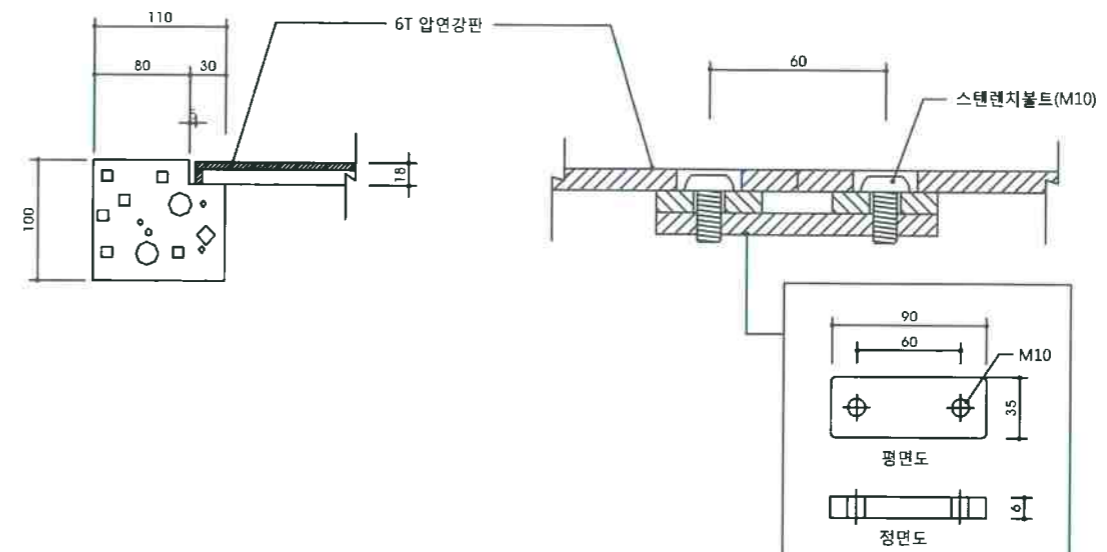


시공회사	SEOL METROPOLITAN INFRASTRUCTURE HEADQUARTERS RAPID TRANSIT BUREAU 서울특별시 도시개발본부 도시철도국	작성자: 이기성 검토자: 오진우	준공도면	공사명: 하남선(5호선연장) 1-2공구 건설공사	계약번호: C3009038-005
날짜	2014. 10.	위치: 상일동역			

버스정차대 설치에 따른 추가 변경현황

Sta.0+749 ~ 0+811(좌)



수종 = 느티나무
구번호 = 서25-2

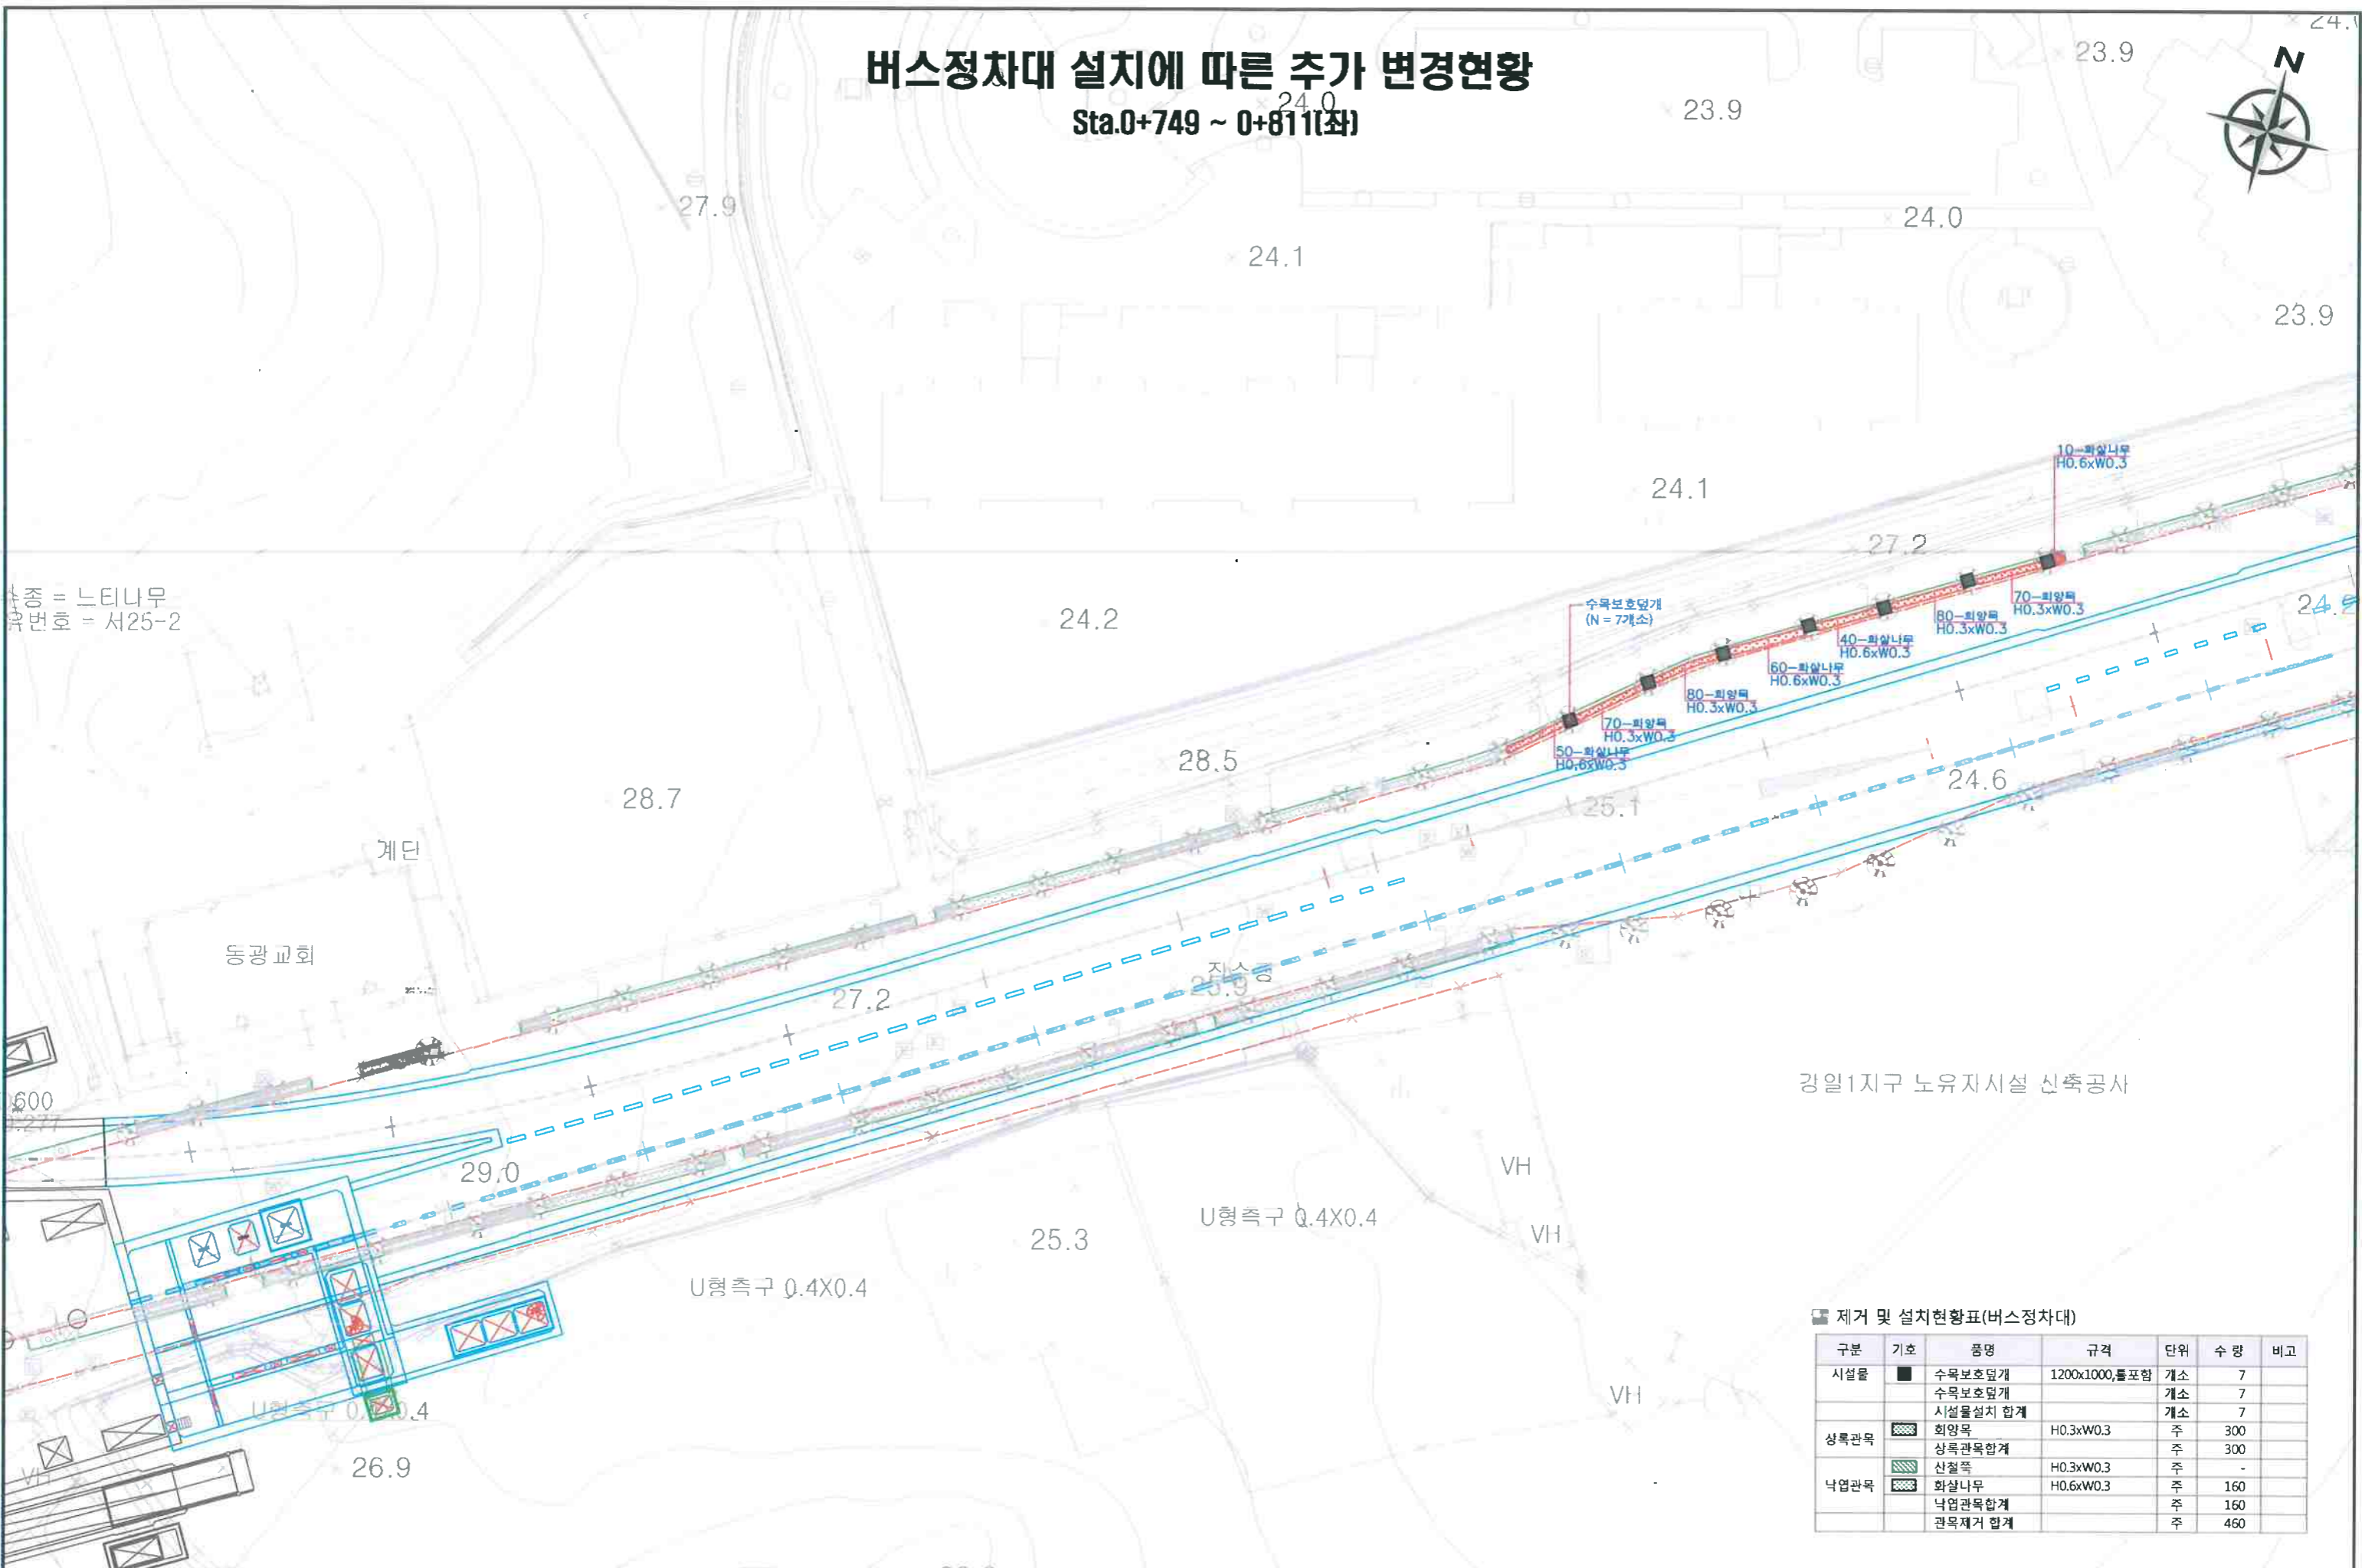

강일1지구 노유자시설 신축공사

제거 및 설치현황표(버스정차대)

구분	기호	품명	규격	단위	수량	비고
시설물	■	수목보호덮개	1200x1000,틀포함	개소	7	
	■	수목보호덮개		개소	7	
	■	시설물설치 합계		개소	7	
상록관목	■	회양목	H0.3xW0.3	주	300	
	■	상록관목합계		주	300	
낙엽관목	■	산철쭉	H0.3xW0.3	주	-	
	■	화살나무	H0.6xW0.3	주	160	
	■	낙엽관목합계		주	160	
		관목제거 합계		주	460	