
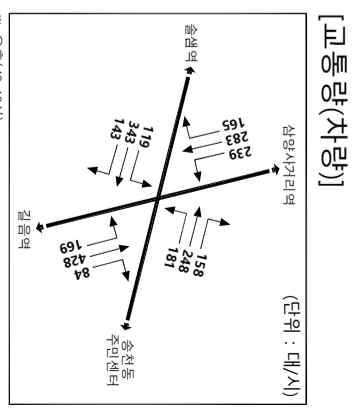
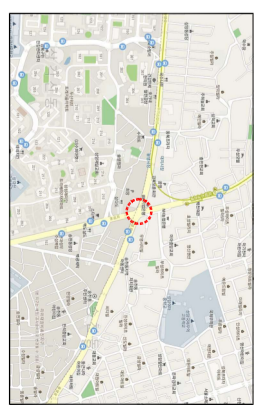
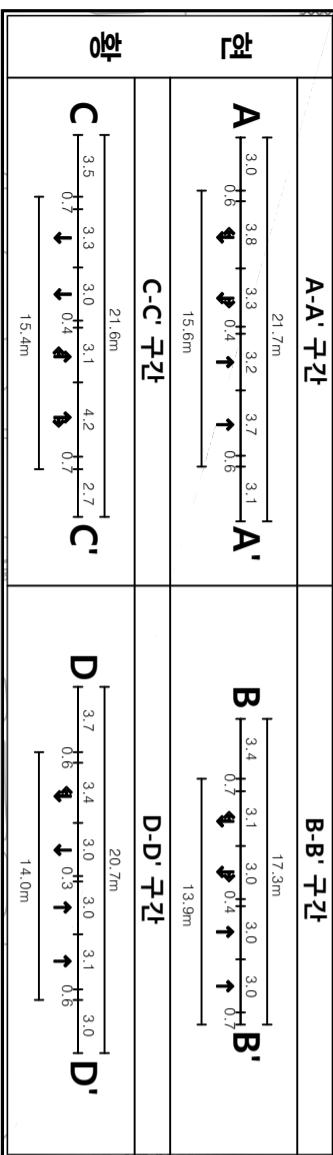


▣ 삼양동사거리(개선)

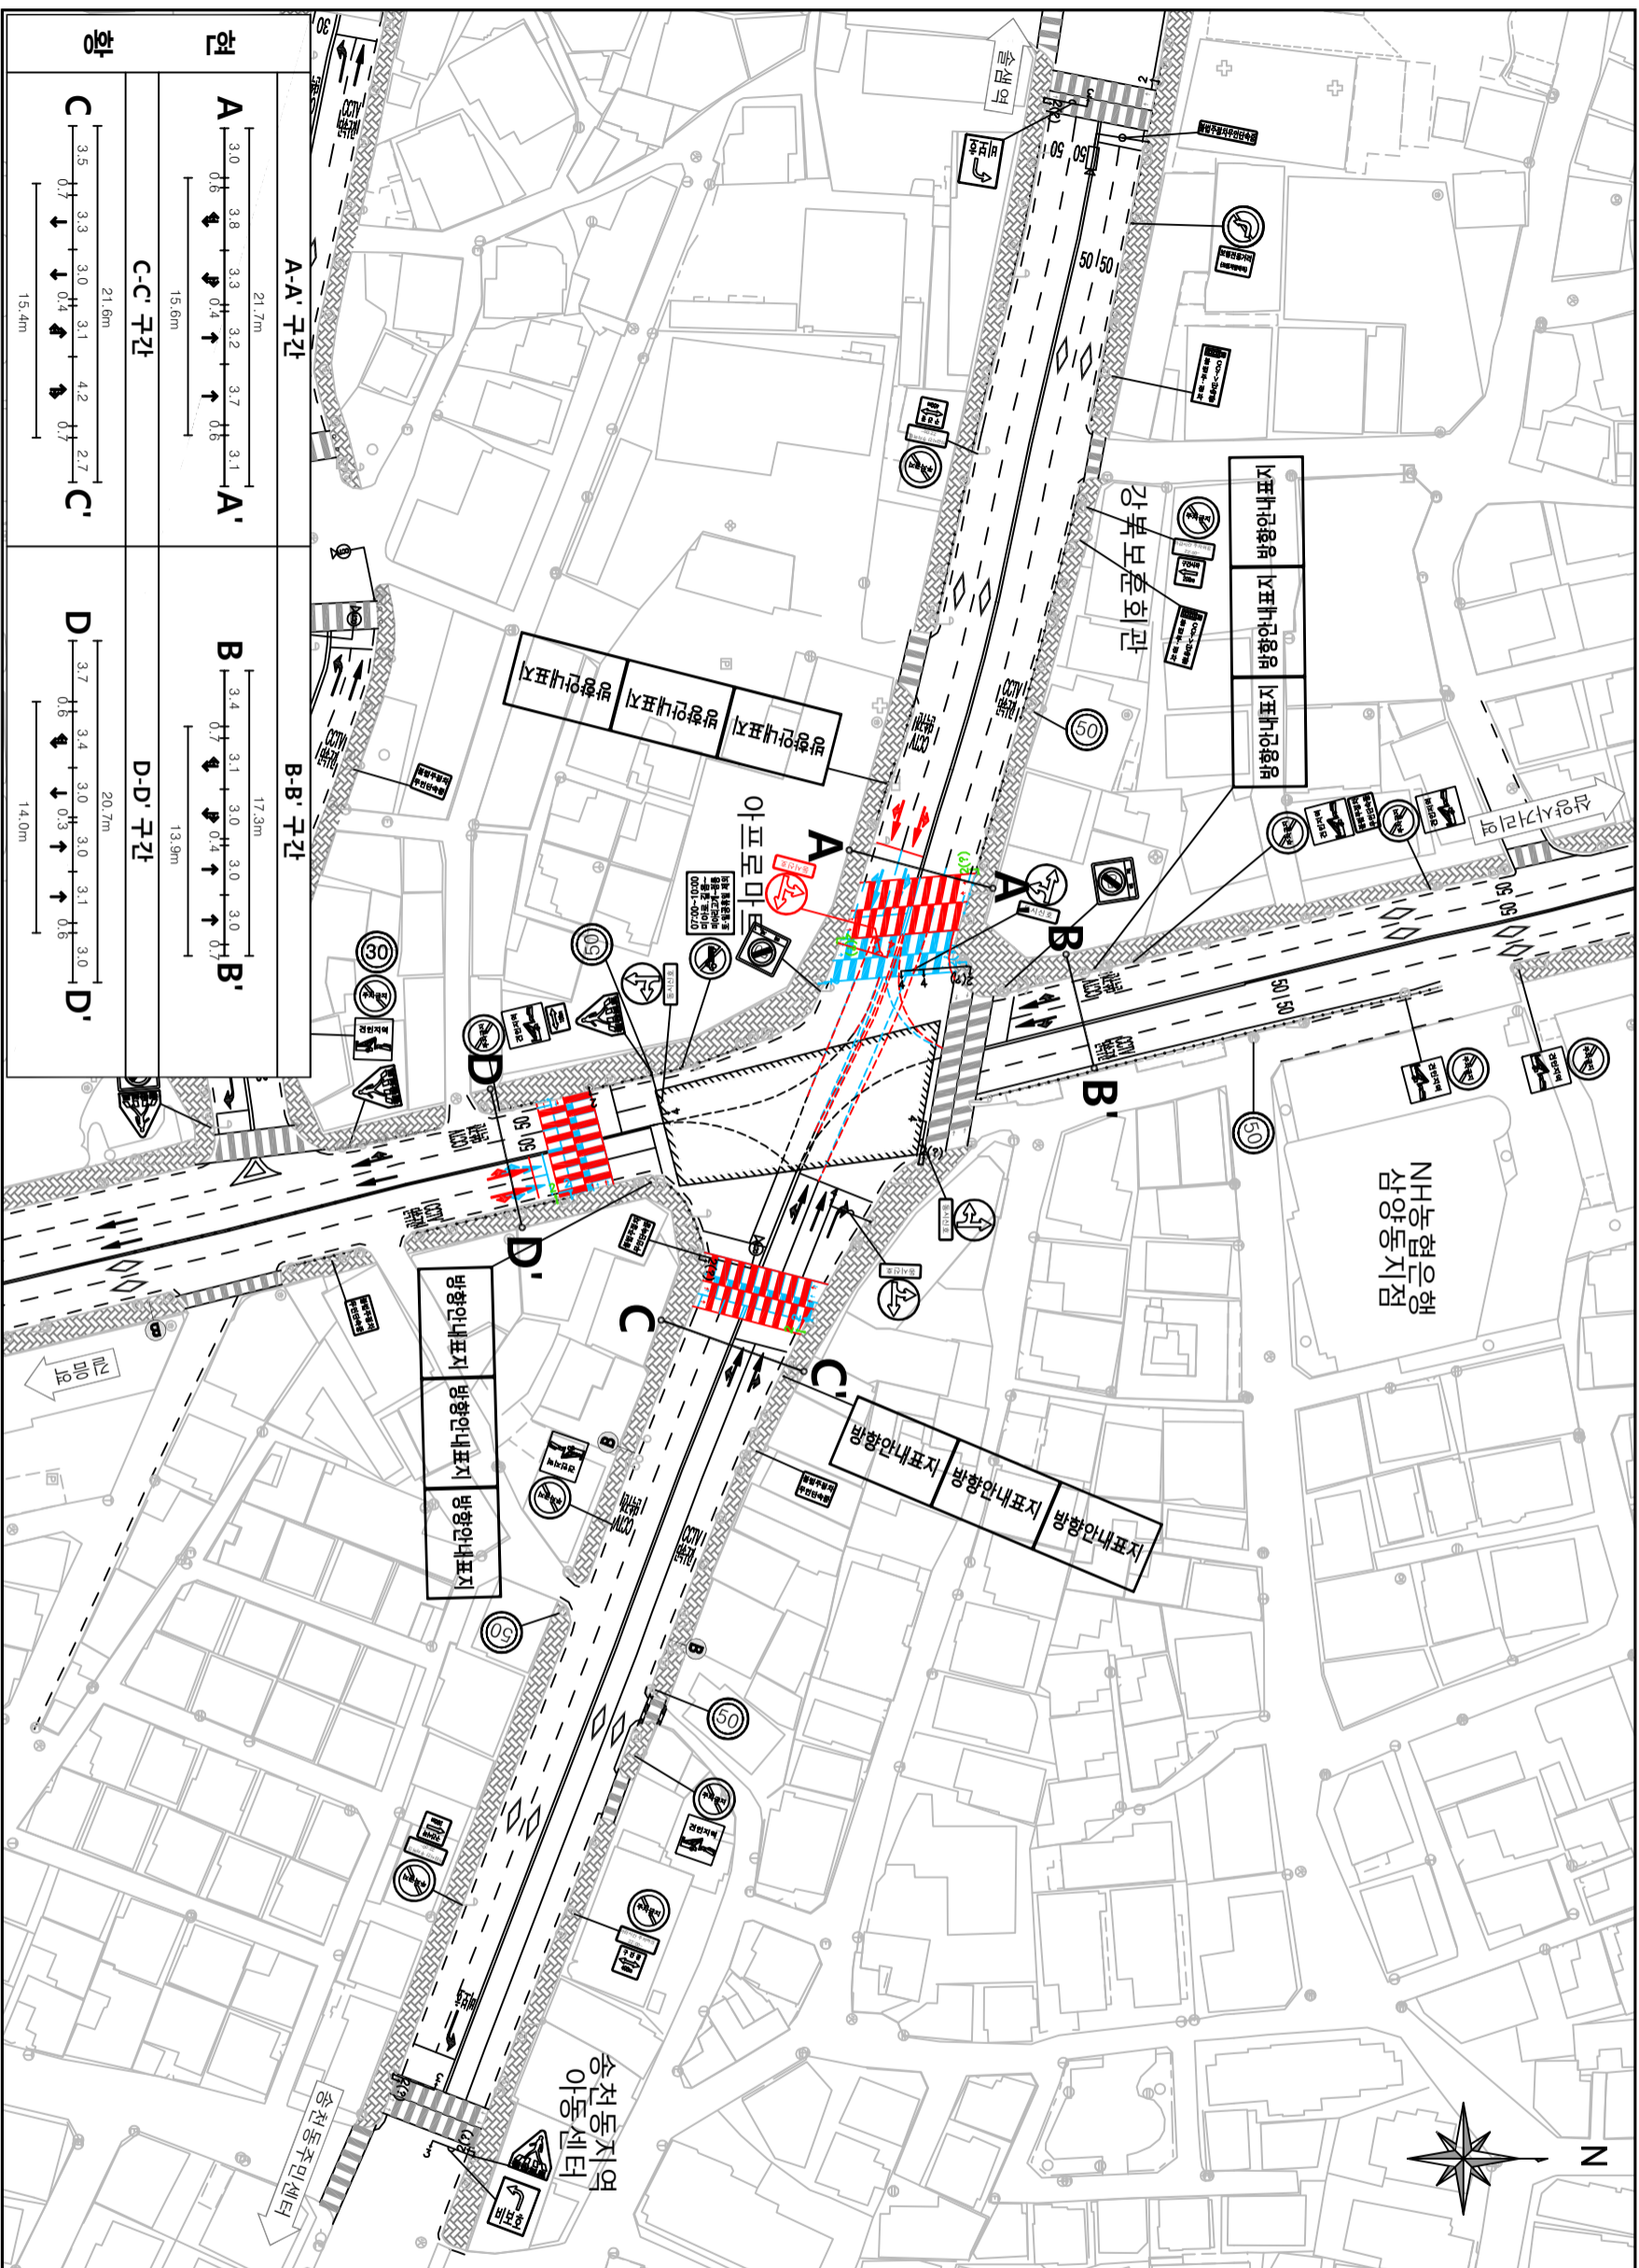


구분	①	②	③	④	주기
현황	←→	←→	←→	←→	150초
개선	←→	←→	←→	←→	33(3) 35(3) 39(3) 31(3)

* 오후(18:00~19:00시)기준

구분	평균제거체(초/대)	서비스수준
현황	58.1	D
개선	57.6	D
증감	▲ 0.5	-

범례

범례	현황
— (black line)	현신설
— (red line)	개선
— (blue line)	계획
— (green line)	이전

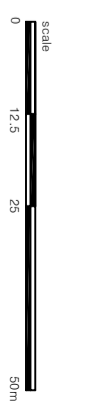

발주처	공역명	공역사	설계일자	설계참여자	도면번호
서울특별시	2018년 도로교통소통개선 기본 및 실시계획	(주)동인기술공사	2018.08	최성지, 안정현, 이서준	삼양동사거리(개선)