


견 취 도 (복구계획도)

S = 1/300

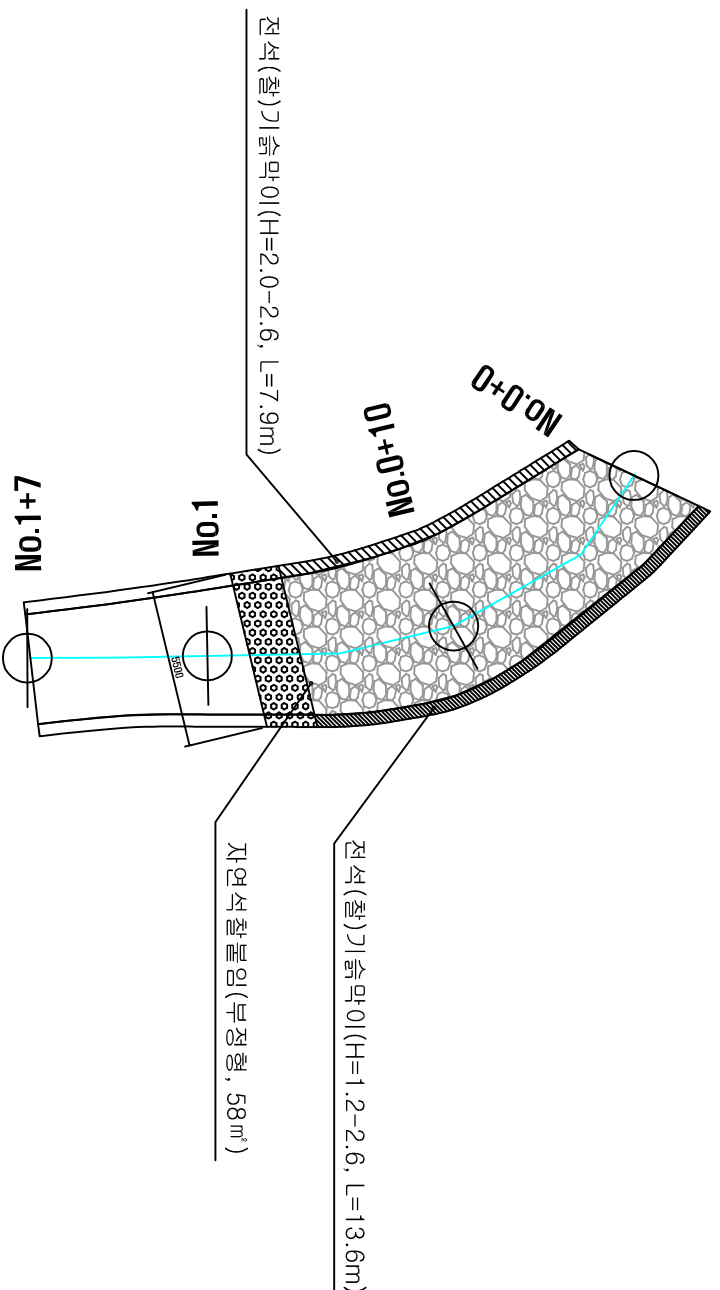

■ 구조물 수량 집계표

번 계	공 종	규 격	단 위	수 량
1	기습막이	H=1.2-2.6	㎡	44
2	자연석 찰붙임		㎡	58
3	터 파 기	토사	㎡	64
4	터 파 기	양	㎡	31
5	되메우기		㎡	3
6	운반사토		㎡	75
7	바닥막이		개소	1

< 평면도 >


수림산림기술사무소 주소 : 강원도 춘천시 철진동 548-4		공 사 명 칭 PROJ ECT TIT LE	2011년 동물원산사태피해지복구공사(중공도면)	설 계 도 D R A W I N G B Y	신림공학특급 김영환	심 사 인 CHECKED BY		날 짜 DATE	도면구분 DRAWING NO.	복구계획도(4호지)	
		도 면 명 칭 D R A W I N G T I T L E	복구계획도(4호지-공작마음)	제 도 D R A W I N G B Y		승 인 인 APPROVED BY		축 척 SCALE	A1=1/150 A3=1/300	도면매수 SHEET NO.	10

견취도(복구계획도)


S = 1/200

■ 구조물 수량 집계표

번호	종류	규격	단위	수량
1	터파기	7.92㎡*16m	㎡	126
2	자연석쌓기	3단	㎡	53
3	자연석쌓기	2단	㎡	5
4	자연석농기		㎡	70

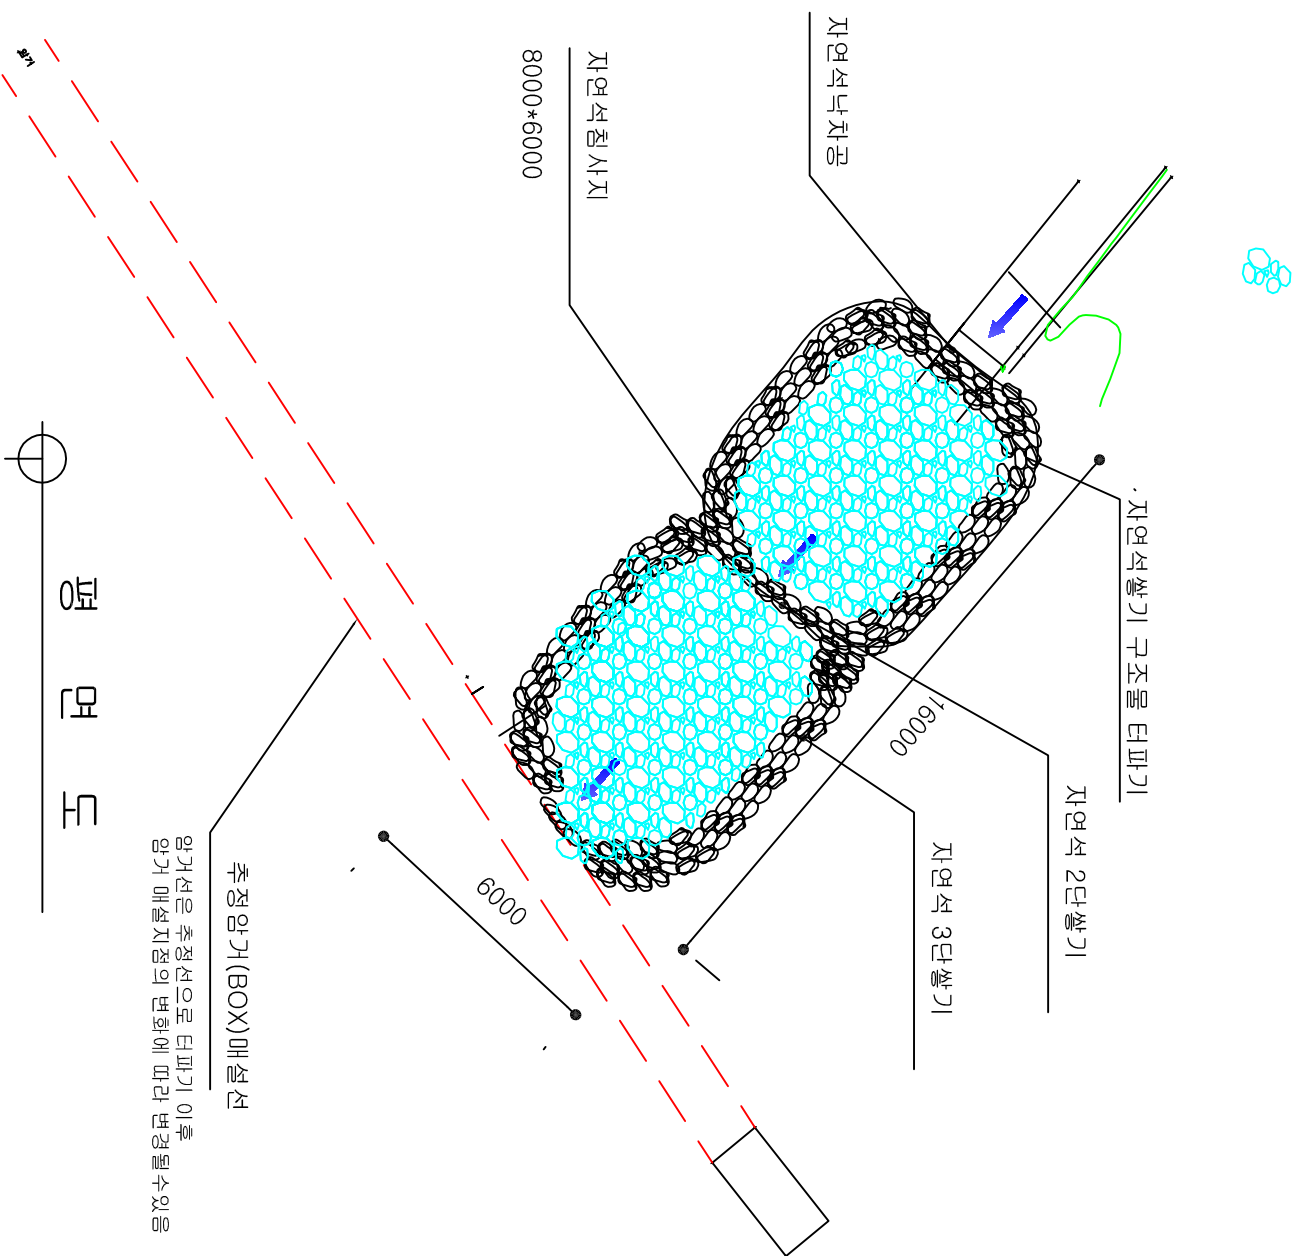

양거선은 추정선으로 터파기 이후 양거 매설지정의 변화에 따라 변경될수있음

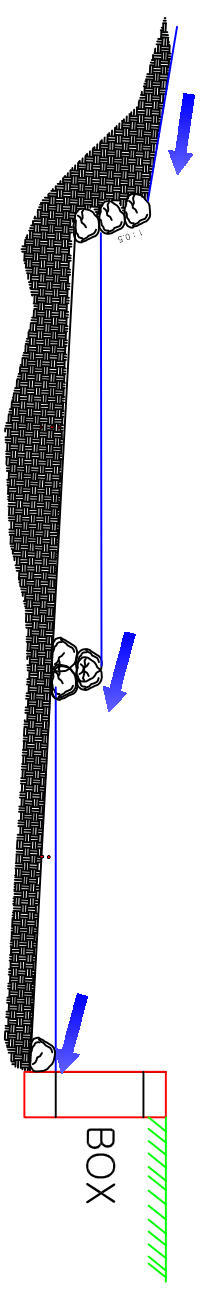

단면도

평면도

수림산림기술사사무소

주소 : 강원도 춘천시 원천동 548-4

공	사	영	영	설	검	승	날	도	복							
PRO	JECT	TITLE	DESIGNED	CHECKED	APPROVED	DATE	DRAWING	NO.	SHEET							
도	안	명	BY	BY	BY	SCALE	NO.	NO.								
2011년	동물원	산사태	피해	복구	공사	(준공도면)	김	영	환	신	사	2011.11.00	A1=1/100	A3=1/200	도면	복

복구계획도(3호지)



8

견취도(복구계획도)

S = 1/150

■ 구조물 수량 집계표

범례	공종	규격	단위	수량
	돌수로	B=0.84*0.6*0.4	m	12
	자연석쌓기	3단	m ²	20
	자연석쌓기	2단	m ²	10
	바닥돌붙임	간사석 L=35	m ²	13

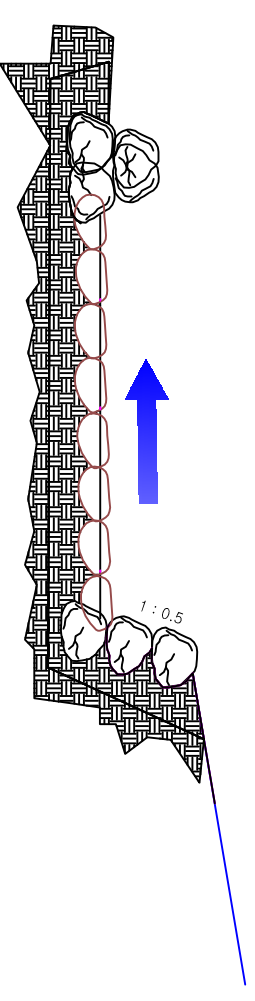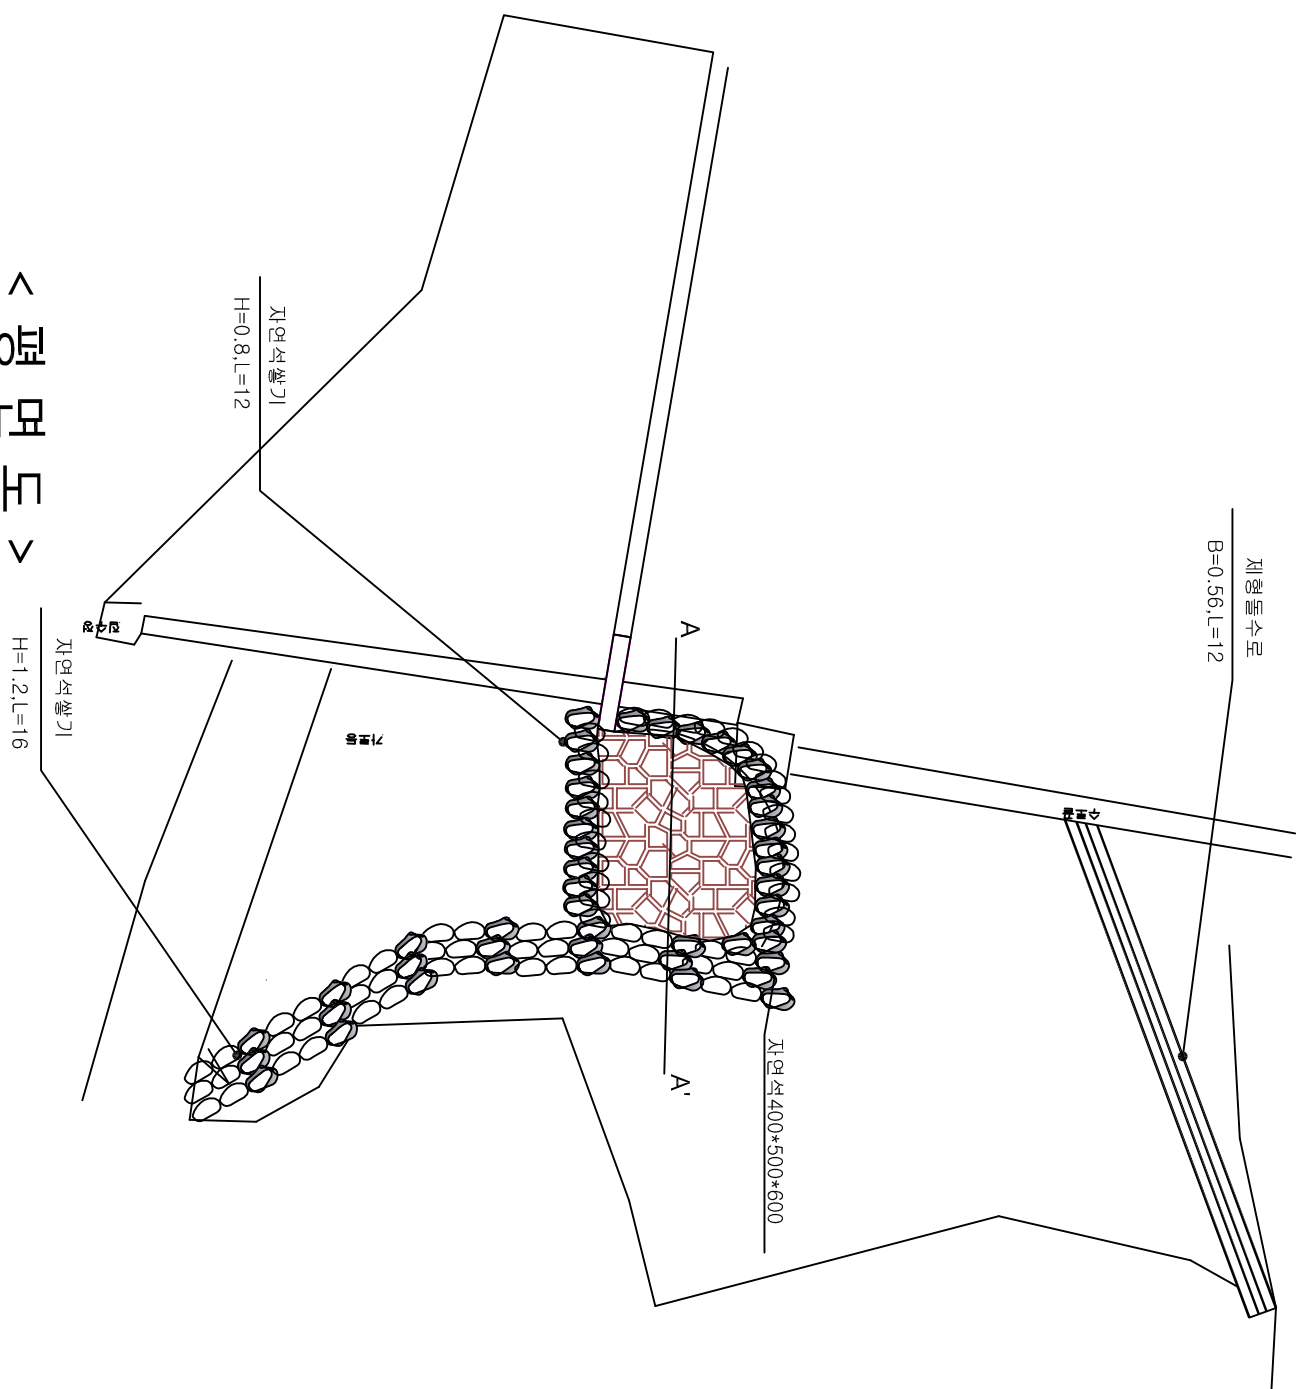


<A-A' 단면도>

< 평면도 >

수림산림기술회사무소 주소 : 강원도 춘천시 황전동 548-4		공사명	2011년 동물원산사태피해지복구공사(준공도면)	설계도	신영공회특급 김영환	심사인	날짜	도면구분	복구계획도(2호지)
도면명	복구계획도(2호지 - 영수지)	도면명	복구계획도(2호지 - 영수지)	제출도	승인인	축척	A1=1/75 A3=1/150	도면매수	6


견취도(복구계획도)

S = 1/300

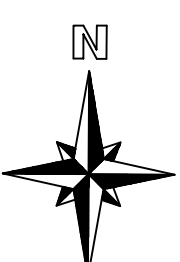


■ 구조물 수량 집계표

범례	공종	규격	단위	수량
	철망내장형매트설치		㎡	369
	석축쌓기	H=0.8	m	8
	콘크리트수로관 보수		㎡	0.336
	통나무횡배수대		개소	3
	경계목설치		m	20

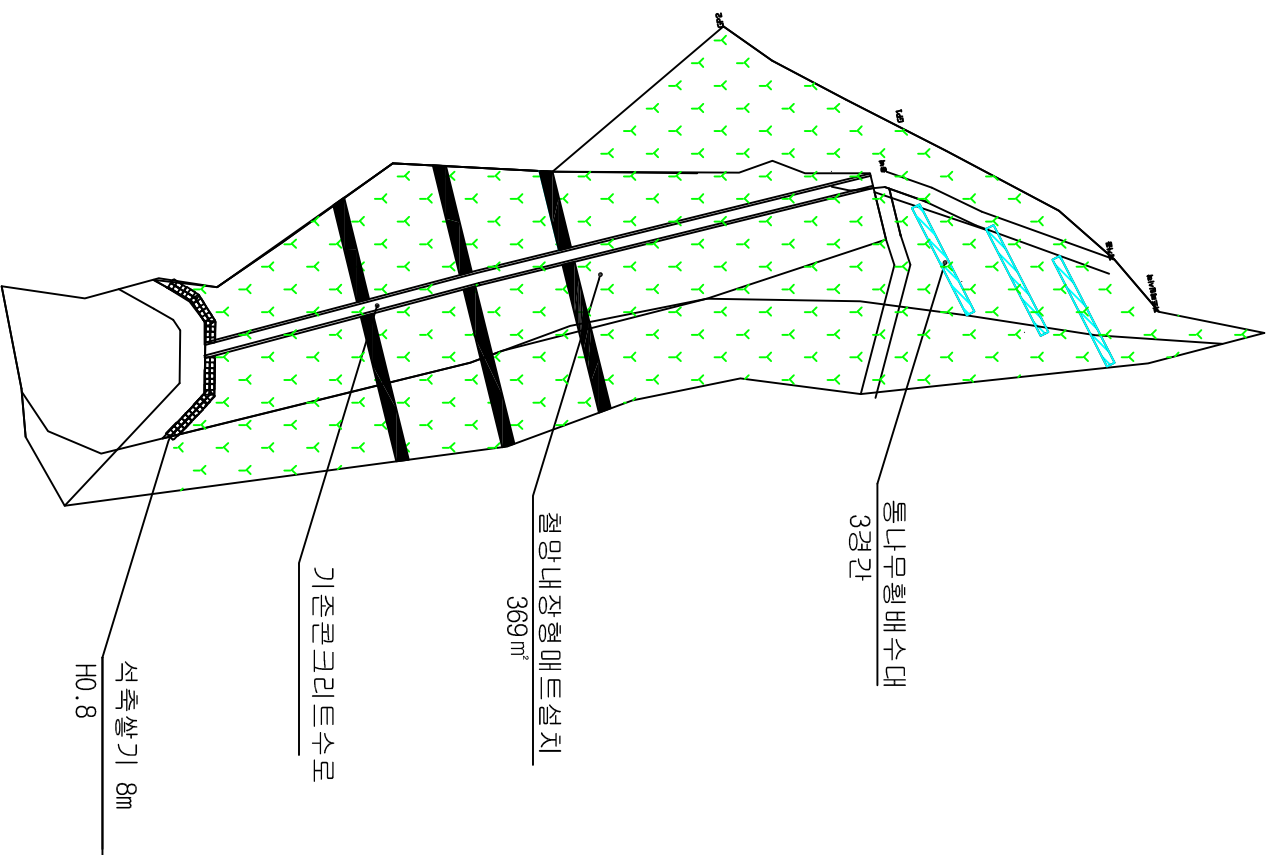

< 평면도 >

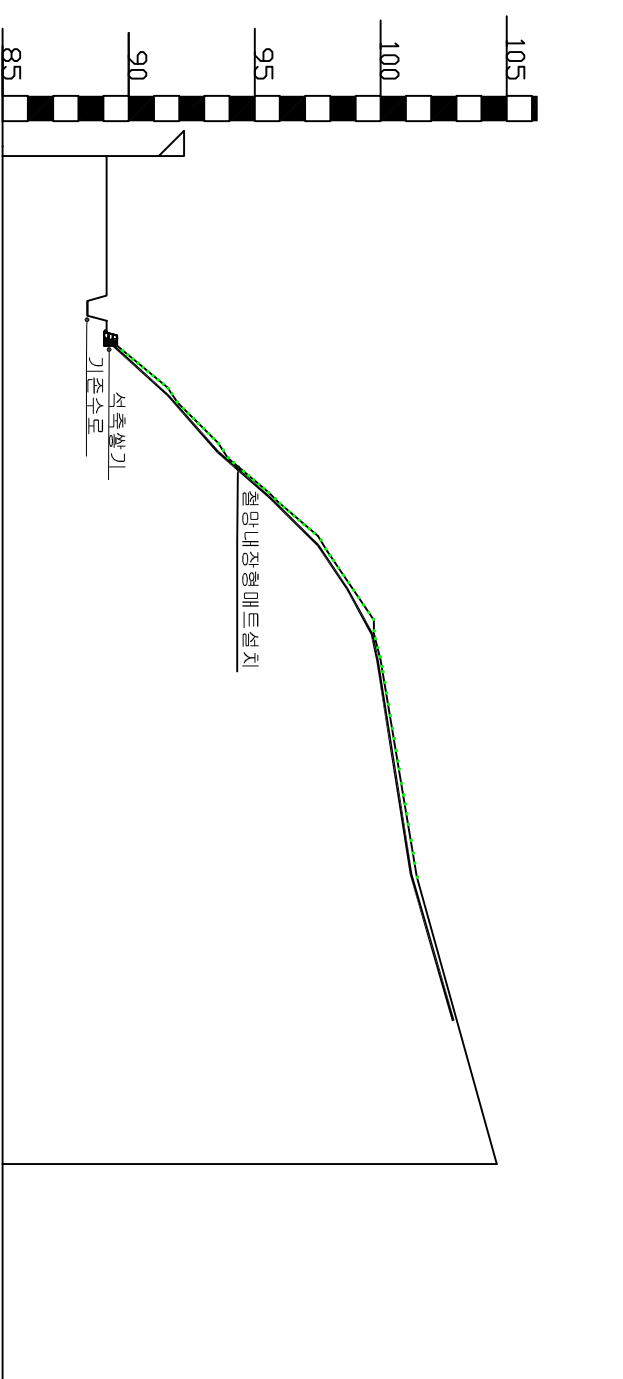

< 단면도 >

수림산림기출사무소

주소 : 강원도 춘천시 칠전동 548-4

공사명 PROJECT TITLE	2011년 동물원산사태피해지복구공사(설계변경)	설계 DESIGNED BY	산림과학연구원 김명환	심사 CHECKED BY		날짜 DATE		도면구분 DRAWING NO.	복구계획도(1호지)
도면명 DRAWING TITLE	복구계획도(1호지 - 하수처리장연사태지)	제도 DRAWING BY		승인 APPROVED BY		축척 SCALE	A1=1/150 A3=1/300	도면매수 SHEET NO.	4