

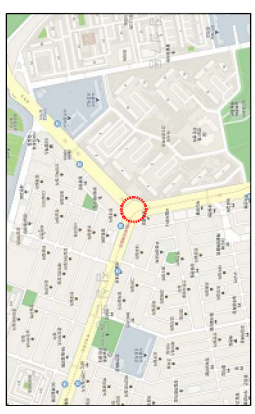
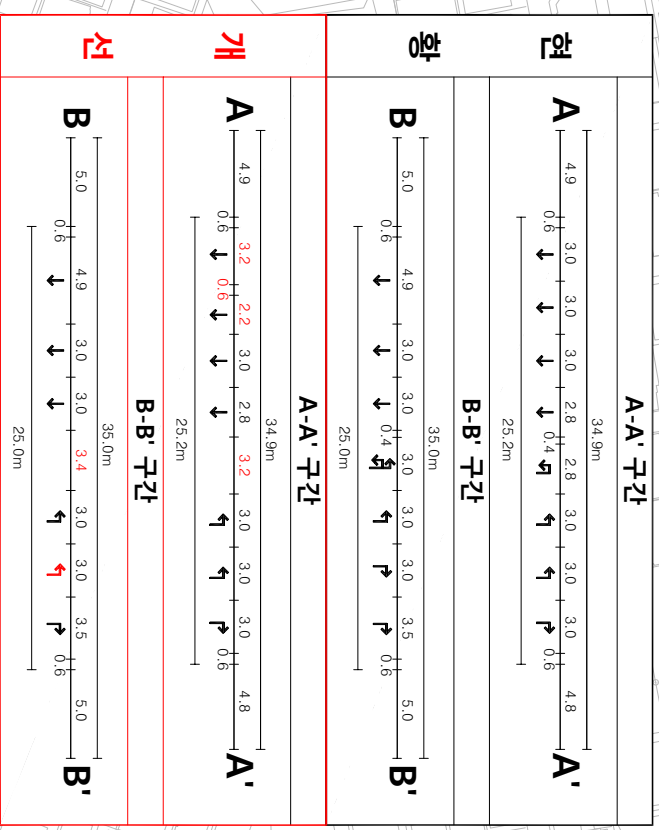


아시아선수촌아파트교차로(개선)

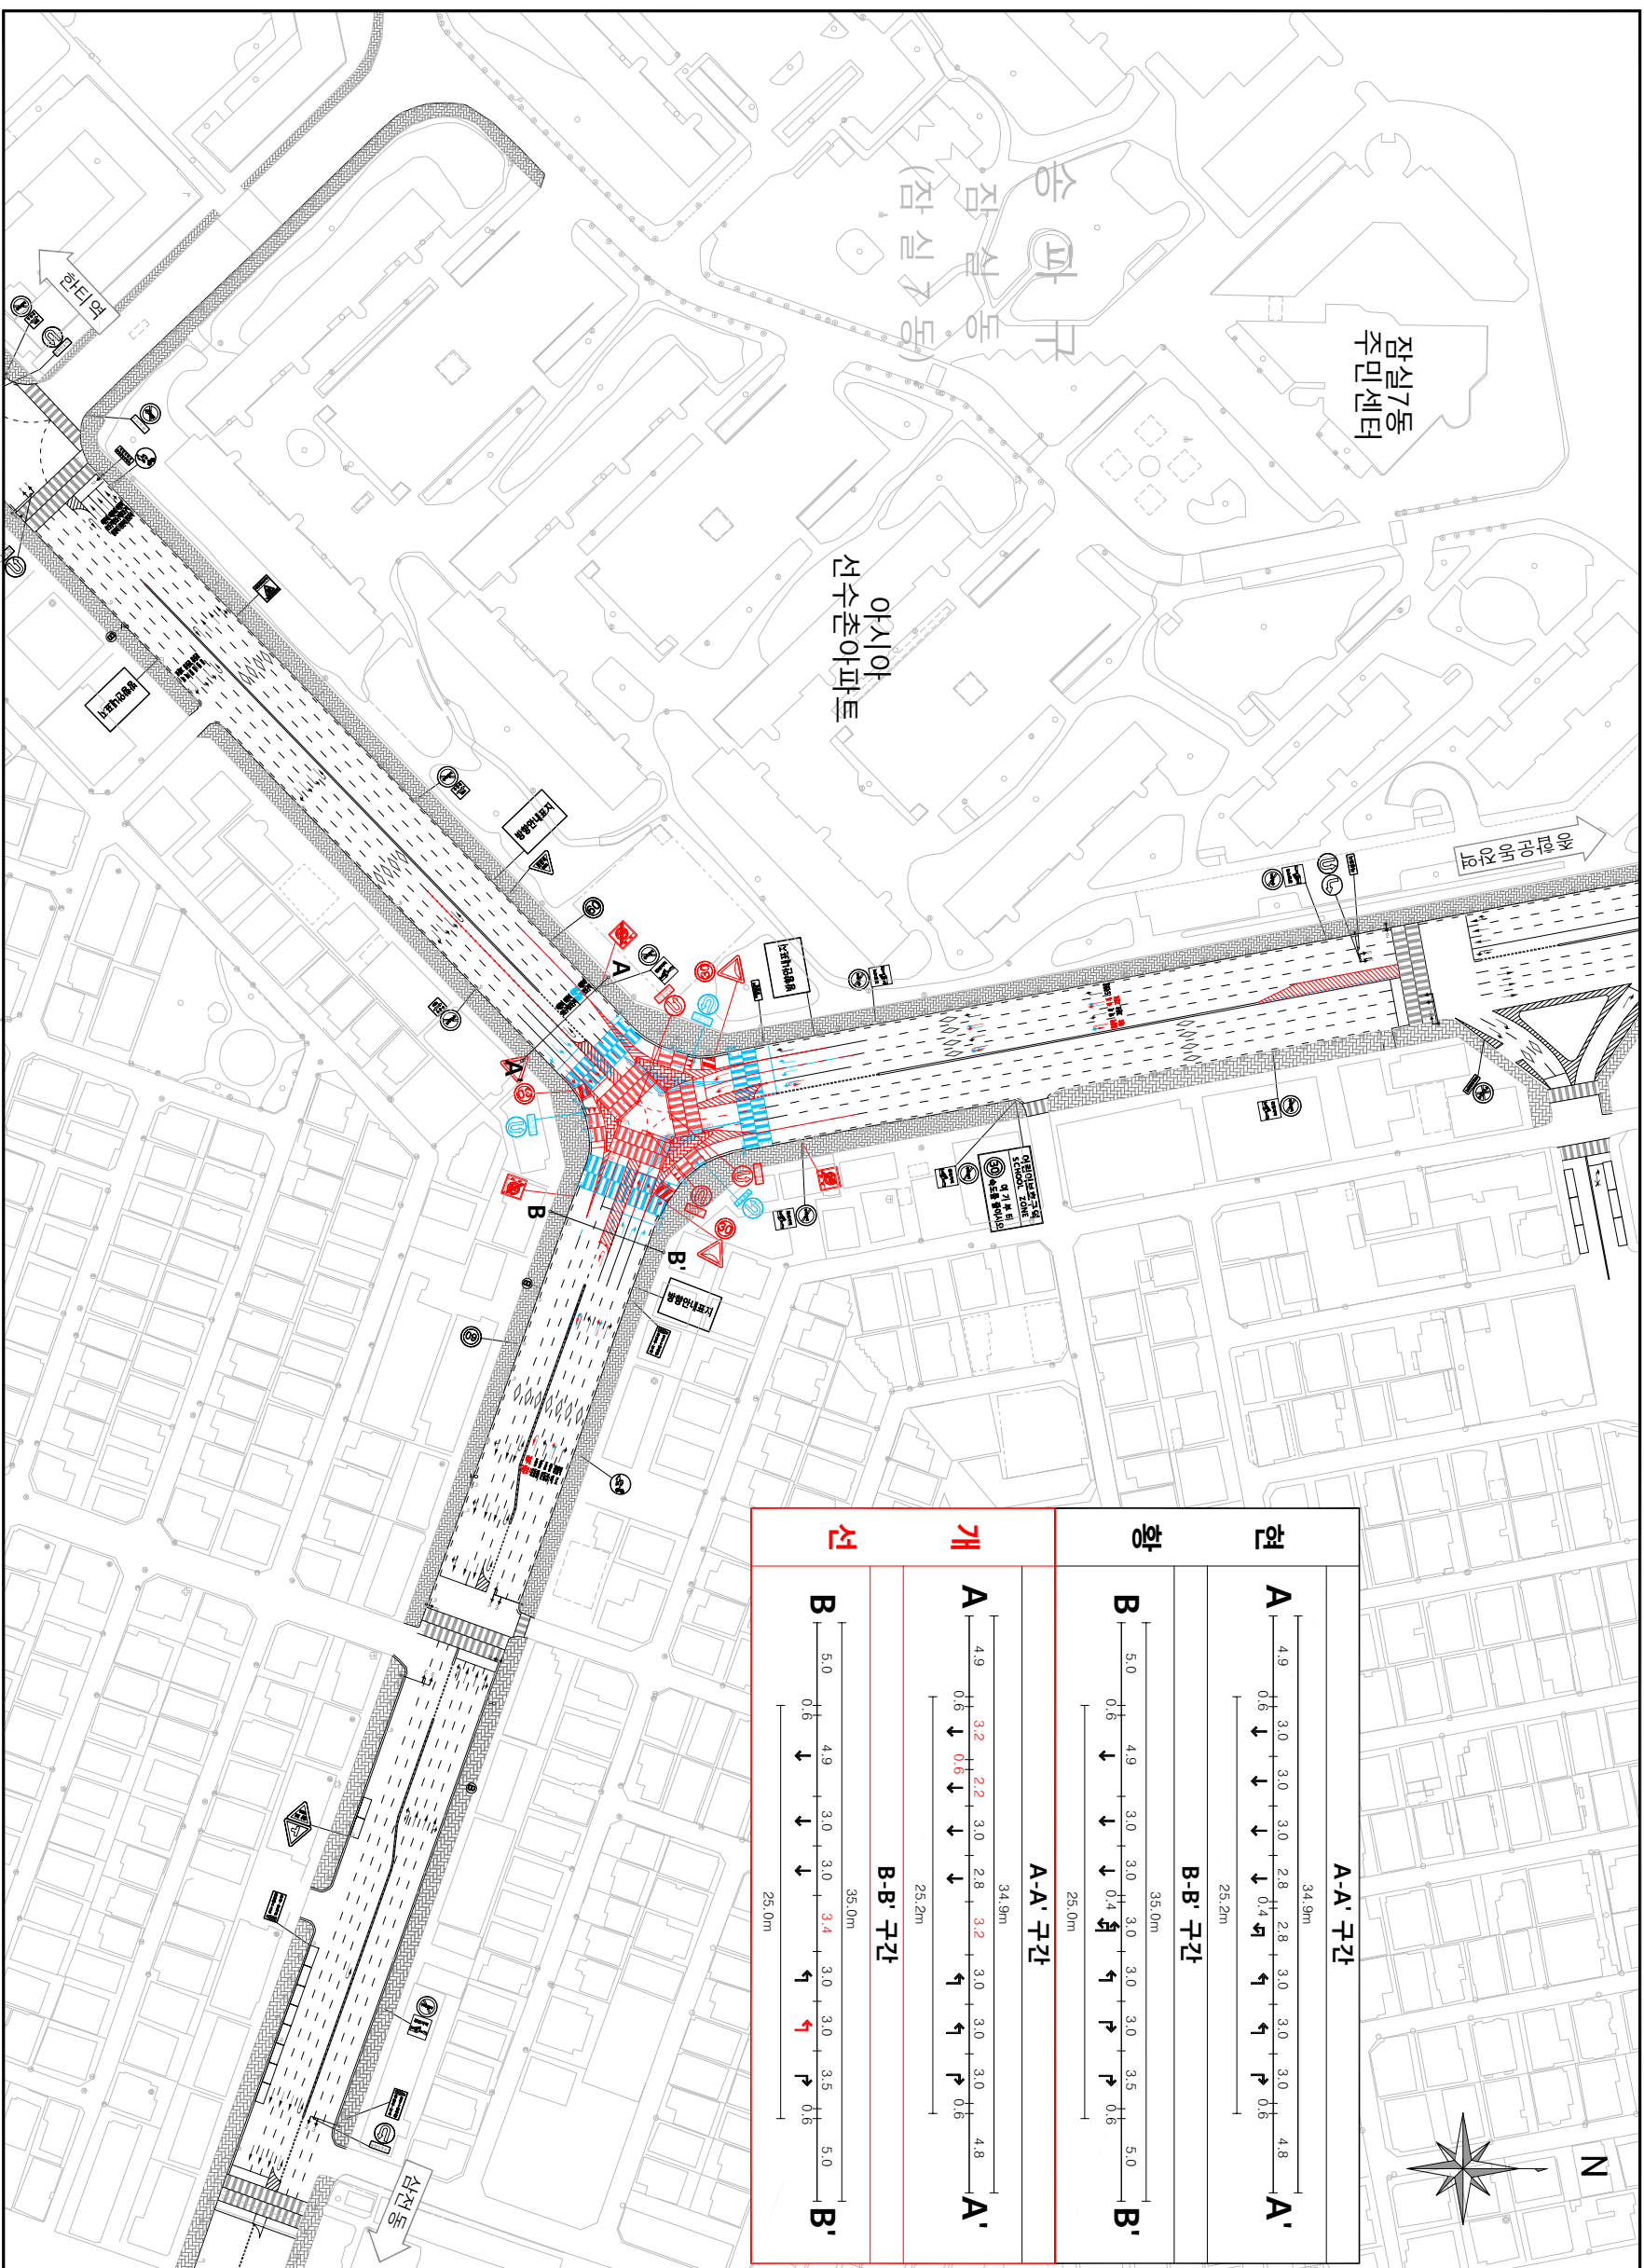

[교통량(차량)]

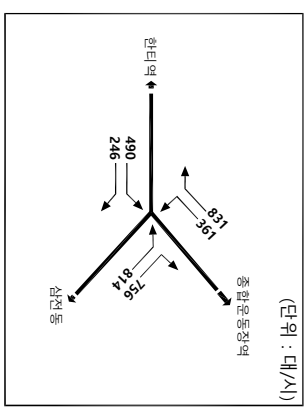

구분	Φ1	Φ2	Φ3	Φ4	주기
현황	36	25(3)	21(3)	49(3)	140초
개선	22(3)	57(3)	52(3)		140초

\* 오전행주시(08:00-09:00시)기준

구분	평균제어차(초/대)	서비스수준
현황	86.6	E
개선	55.2	D
증감	▲ -31.4	E → D

범례	현황	개선	제거	이전



발주처	서울특별시	용역명	2018년 도로교통통계개선 기본 및 실시계획	용역시	(주)동일기술공사	설계일자	2018.05	설계 참여자	책임자, 검토자, 작성자	도면번호	아시아선수촌아파트교차로(개선)
-----	-------	-----	--------------------------	-----	-----------	------	---------	--------	---------------	------	------------------