


준공도면

■ 동교동 청기와호텔 신축공사




■ KEYMAP

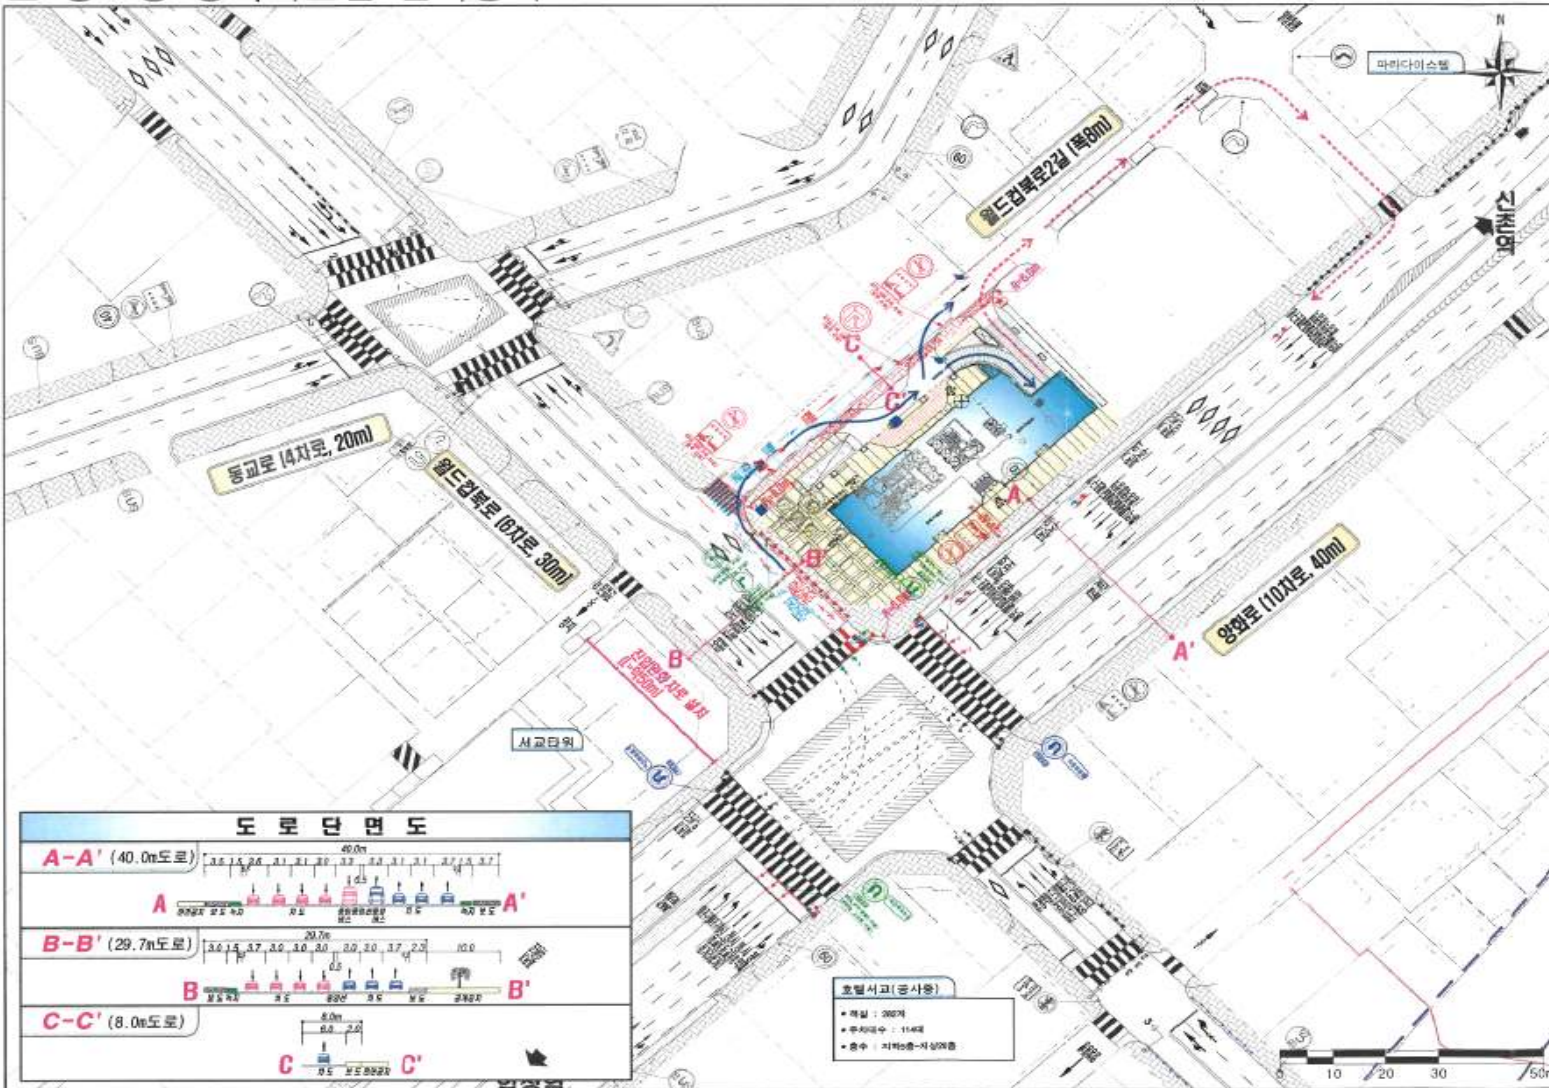

■ 주기사항(NOTE)

범례	
도색 (비스킷유선)	
제거	
채도색	
차선표지범(범례)	
설치	
제거	
간격	직선: 8m 곡선: 4m 안전지대: 2m
안전표지(범례)	
신설	
철폐	
이설	

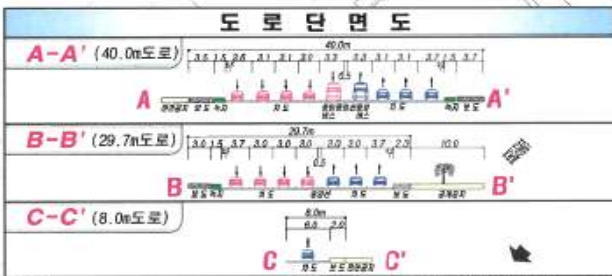

호텔서고(공사용)
 • 객실 : 202개
 • 주차대수 : 114대
 • 층수 : 지하층-지상10층



관할사업소
 서울특별시
 서부도로사업소
 (주)건설이앤씨
 시공사
 (주)건설이앤씨
 감리사
 (주)태영알앤디

REV. 0 2018. 4.
 개정번호 일 자

차로제구획

박지영
 김도자
 박지영
 김도자
 박지영
 김도자

도면명
 TGIS명
 축적
 일련번호

실시설계도
 ##
 A3 : 1 / 1000
 1-1

현황사진 및 재시공 내용

1 구분선 및 기호 깨짐 ⇒ 구분선 및 기호 재시공 (전.후사진 제출)



2 횡단보도 깨짐 ⇒ 횡단보도 재시공 (전.후사진 제출)



3 문자 기호 깨짐 ⇒ 문자 기호 재시공 (전.후사진 제출)

