

푸른수목원 관찰데크 정비사업 [준공도면]

2019. 12.

서부공원녹지사업소

공사명
PROJECT TITLE
푸른수목원 관찰데크
정비사업
[준공도면]

특기사항
NOTE

도면목차

일련번호	도면번호	도면명	scale(A1)	비고
00	L-00	표지	NONE	
01	L-01	도면목차	NONE	
02	L-02	위치도	NONE	
03	L-03	수량총괄표	NONE	
04	L-04	현황도	1/150	
05	L-05	철거계획 평면도	1/150	
06	L-06	공사계획 평면도	1/150	
07	L-07	데크 정비 상세도-1	1/80	
08	L-08	데크 정비 상세도-2	1/80	
09	L-09	데크 정비 상세도-3	1/80	
10	L-10	데크 정비 상세도-4	1/80	
11	L-11	데크 정비 공통 상세도	1/20	

△	설계 변경 REVISION	날짜 DATE	승인 APPR.
△			
△			
제 도
DRAWN BY.

검 사 1
CHECKED BY.

검 사 2
CHECKED BY.

승 인 1
APPROVED BY.

승 인 2
APPROVED BY.


일 자
DATE. 2019.12.

축 력
SCALE. A1 =None
A3 =None

도 면 명
DRAWN TITLE.
도면목차

도면번호
DRAWN NO. L - 01

설계변경여부

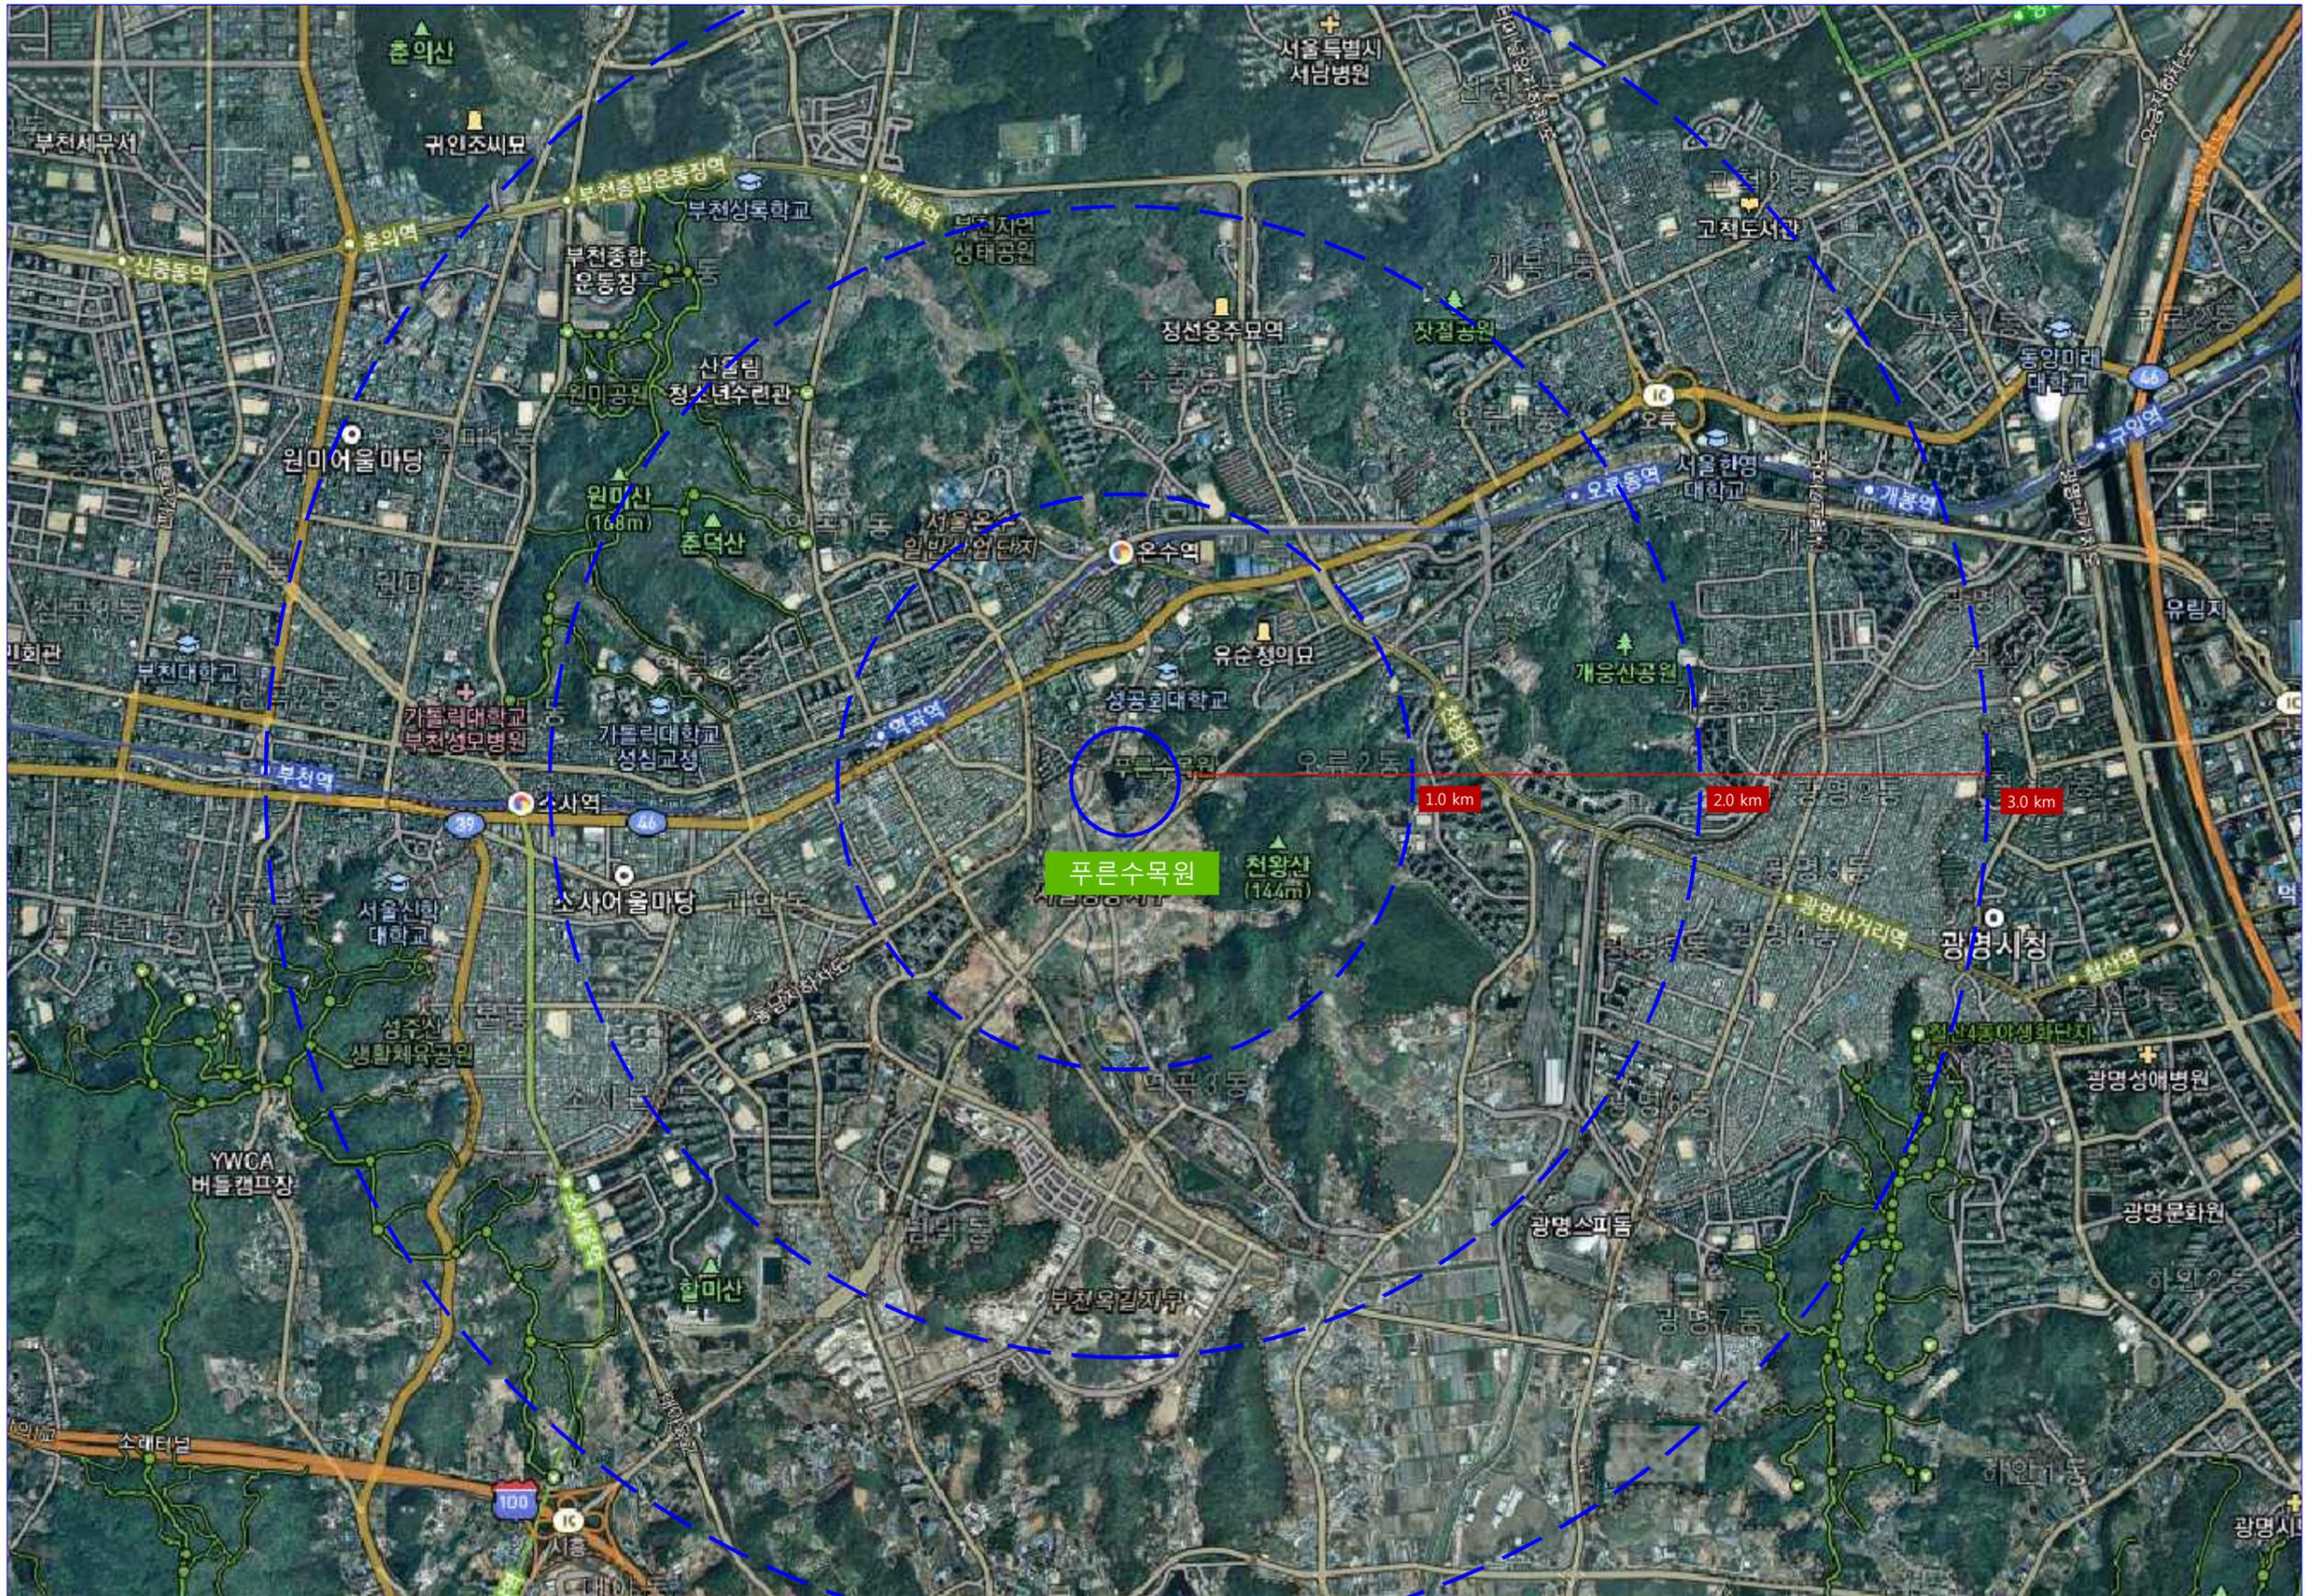

서부공원녹지사업소

공 사 명
PROJECT TITLE
푸른수목원 관찰데크
정비사업
(준공도면)

특기사항
NOTE

△	설계 변경 REVISION	날짜 DATE	승인 APPR.
△			
△			
제 도
DRAWN BY.

검 사 1
CHECKED BY.

검 사 2
CHECKED BY.

승 인 1
APPROVED BY.

승 인 2
APPROVED BY.

일 자
DATE. 2019.12.

축 척
SCALE. A1 =None
A3 =None

도 면 명
DRAWN TITLE.
위치도

도면번호
DRAWN NO. L - 02

설계변경여부

공사명
PROJECT TITLE
푸른수목원 관찰데크
정비사업
[준공도면]

특기사항
NOTE

□ 철거 수량표

기호	공종명	규격	단위	관찰데크	침터	비고
	데크침터 철거	6,380x6,260xT19	개소	1	-	39.18m ²
	데크로드 철거	W1500xT19	M	76.1	-	
	연식의자 철거	W360	M	117.2	-	

□ 시설물 수량표

기호	시설명	규격	단위	계	관찰데크				비고
					1	2	3	4	
	데크침터	6,380x6,260xT21	개소	1	-	1	-	-	39.18m ²
	데크로드	W1500xT21	M	76.1	-	63.3	8.4	4.4	
	침터경계	W90xT21	M	157.1	49.5	58.2	14.9	34.5	

△	설계 변경 REVISION	날짜 DATE	승인 APPR.
△			
△			
제 도
DRAWN BY.

검 사 1
CHECKED BY.

검 사 2
CHECKED BY.

승 인 1
APPROVED BY.

승 인 2
APPROVED BY.

일 자
DATE. 2019.12.

축 령
SCALE. A1 =None
A3 =None

도 면 명
DRAWN TITLE.
수량총괄표

도면번호
DRAWN NO. L - 03

설계변경여부

공 사 명
PROJECT TITLE
푸른수목원 관찰데크
정비사업
[준공도면]

특기사항
NOTE





- 데크쉘터 및 의자



- 연식의자



- 데크로드

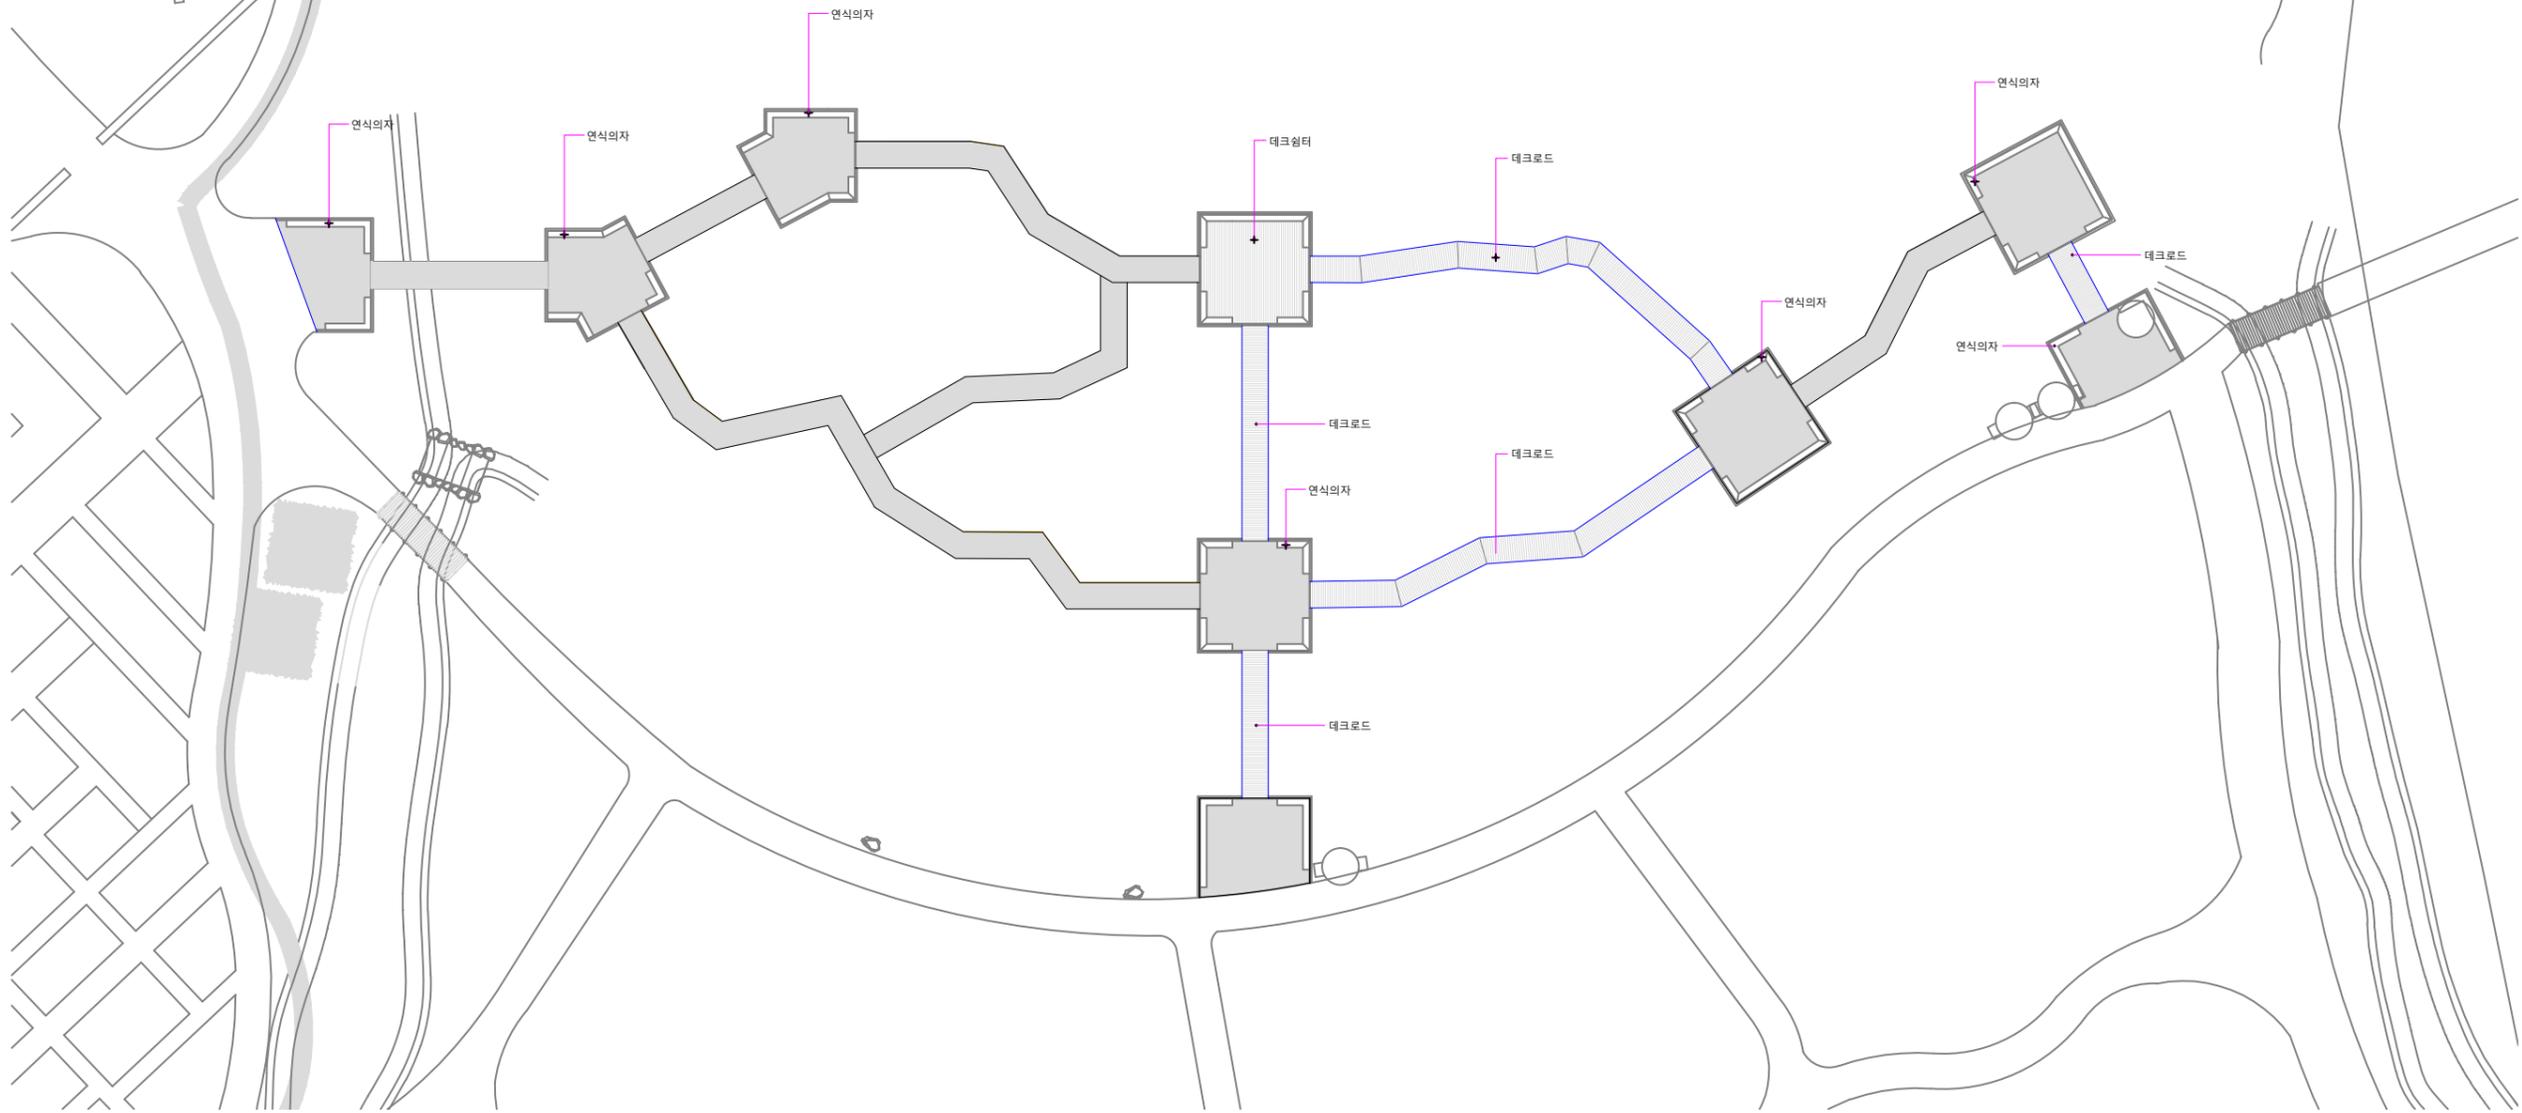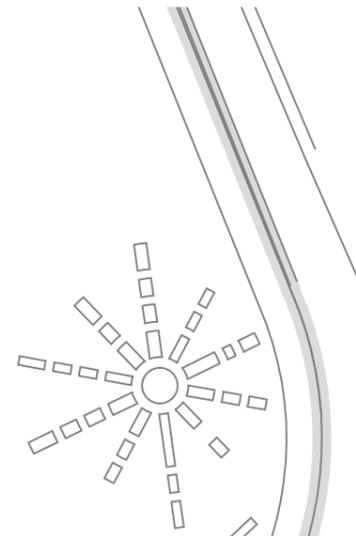

1 현황도 Scale=1/150

△	설계 변경 REVISION	날짜 DATE	승인 APPR.
△			
△			
제 도
DRAWN BY.

검 사 1
CHECKED BY.

검 사 2
CHECKED BY.

승 인 1
APPROVED BY.

승 인 2
APPROVED BY.

일 자
DATE.

2019.12.

축 척
SCALE.

A1 =1/150
A3 =1/300


도 면 명
DRAWN TITLE.

현황도

도면번호
DRAWN NO.

L - 04

설계변경여부

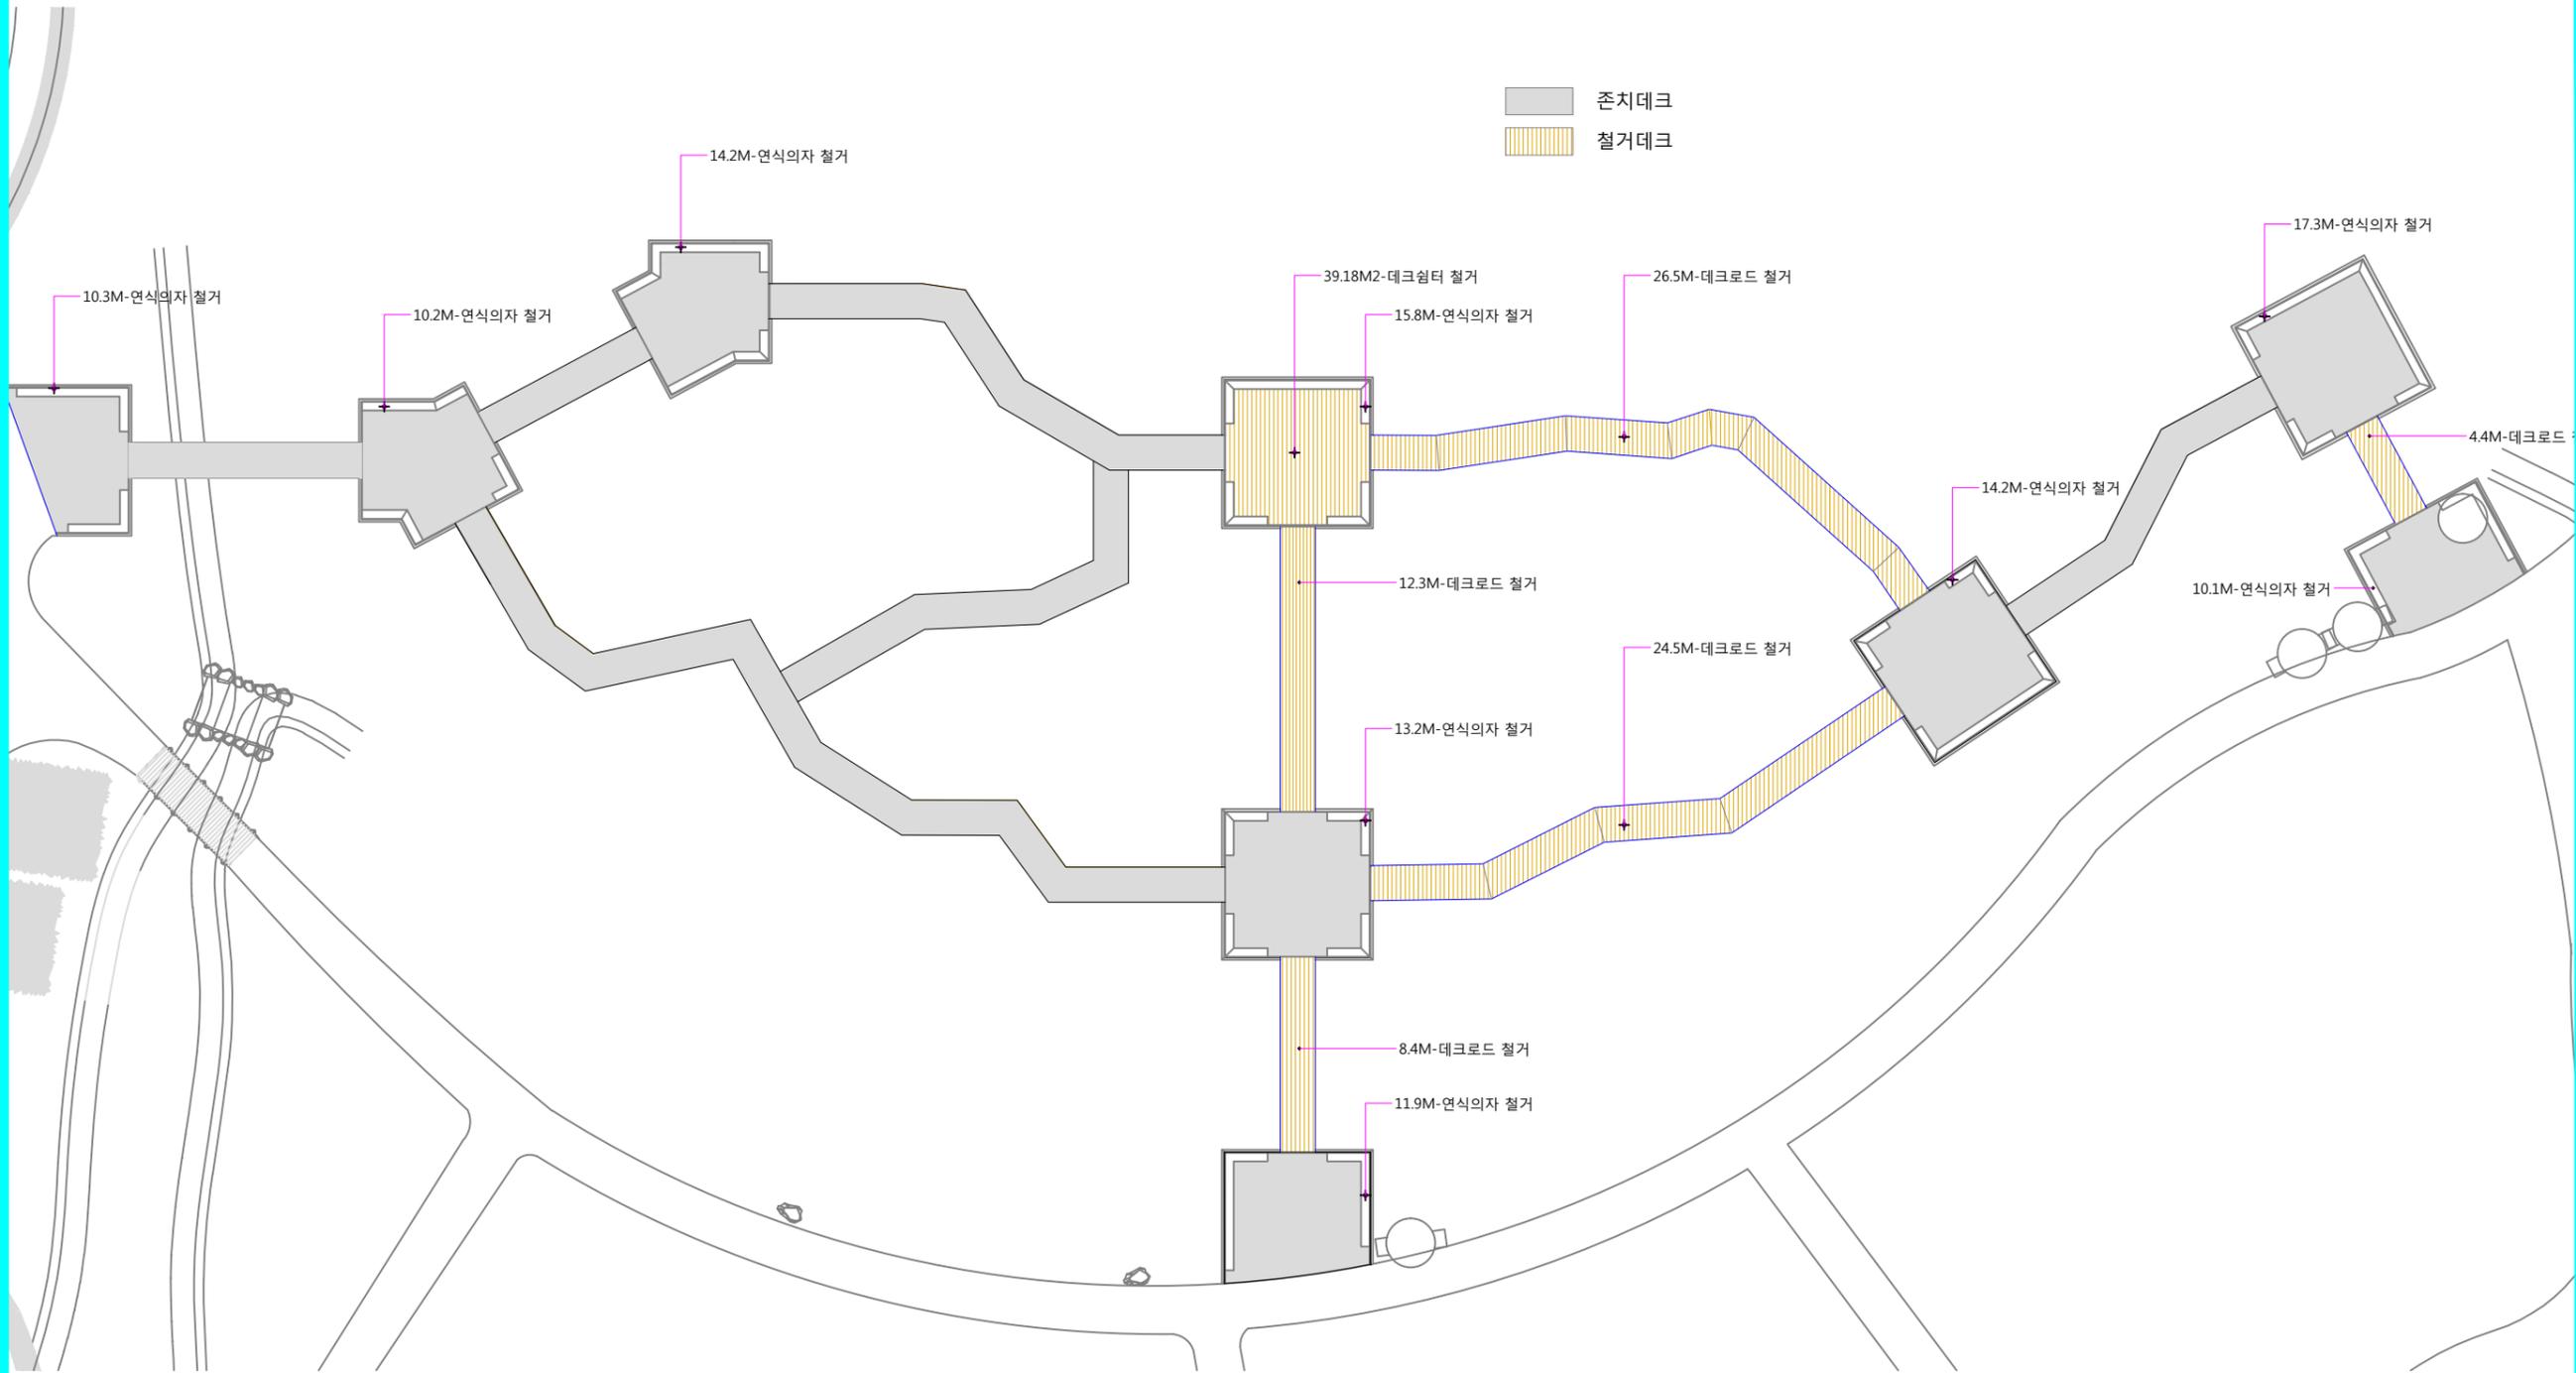

1 철거 계획 평면도
Scale=1/150

철거 수량표

기호	공종명	규격	단위	수량	비고
	데크쉘터 철거	6,380x6,260xT19	개소	1	39.18M2
	데크로드 철거	W1500xT19	M	76.1	
	연식의자 철거	W360	M	117.2	

△	설계 변경 REVISION	날짜 DATE	승인 APPR.
△			
△			
제 도
DRAWN BY.

검 사 1
CHECKED BY.

검 사 2
CHECKED BY.

승 인 1
APPROVED BY.

승 인 2
APPROVED BY.

일 자
DATE. 2019.12.

축 척
SCALE. A1 = 1/150
A3 = 1/300

도 면 명
DRAWN TITLE.


철거 평면도

도면번호
DRAWN NO. L - 05

설계변경 여부

공사명
PROJECT TITLE
푸른수목원 관찰데크
정비사업
[준공도면]

특기사항
NOTE

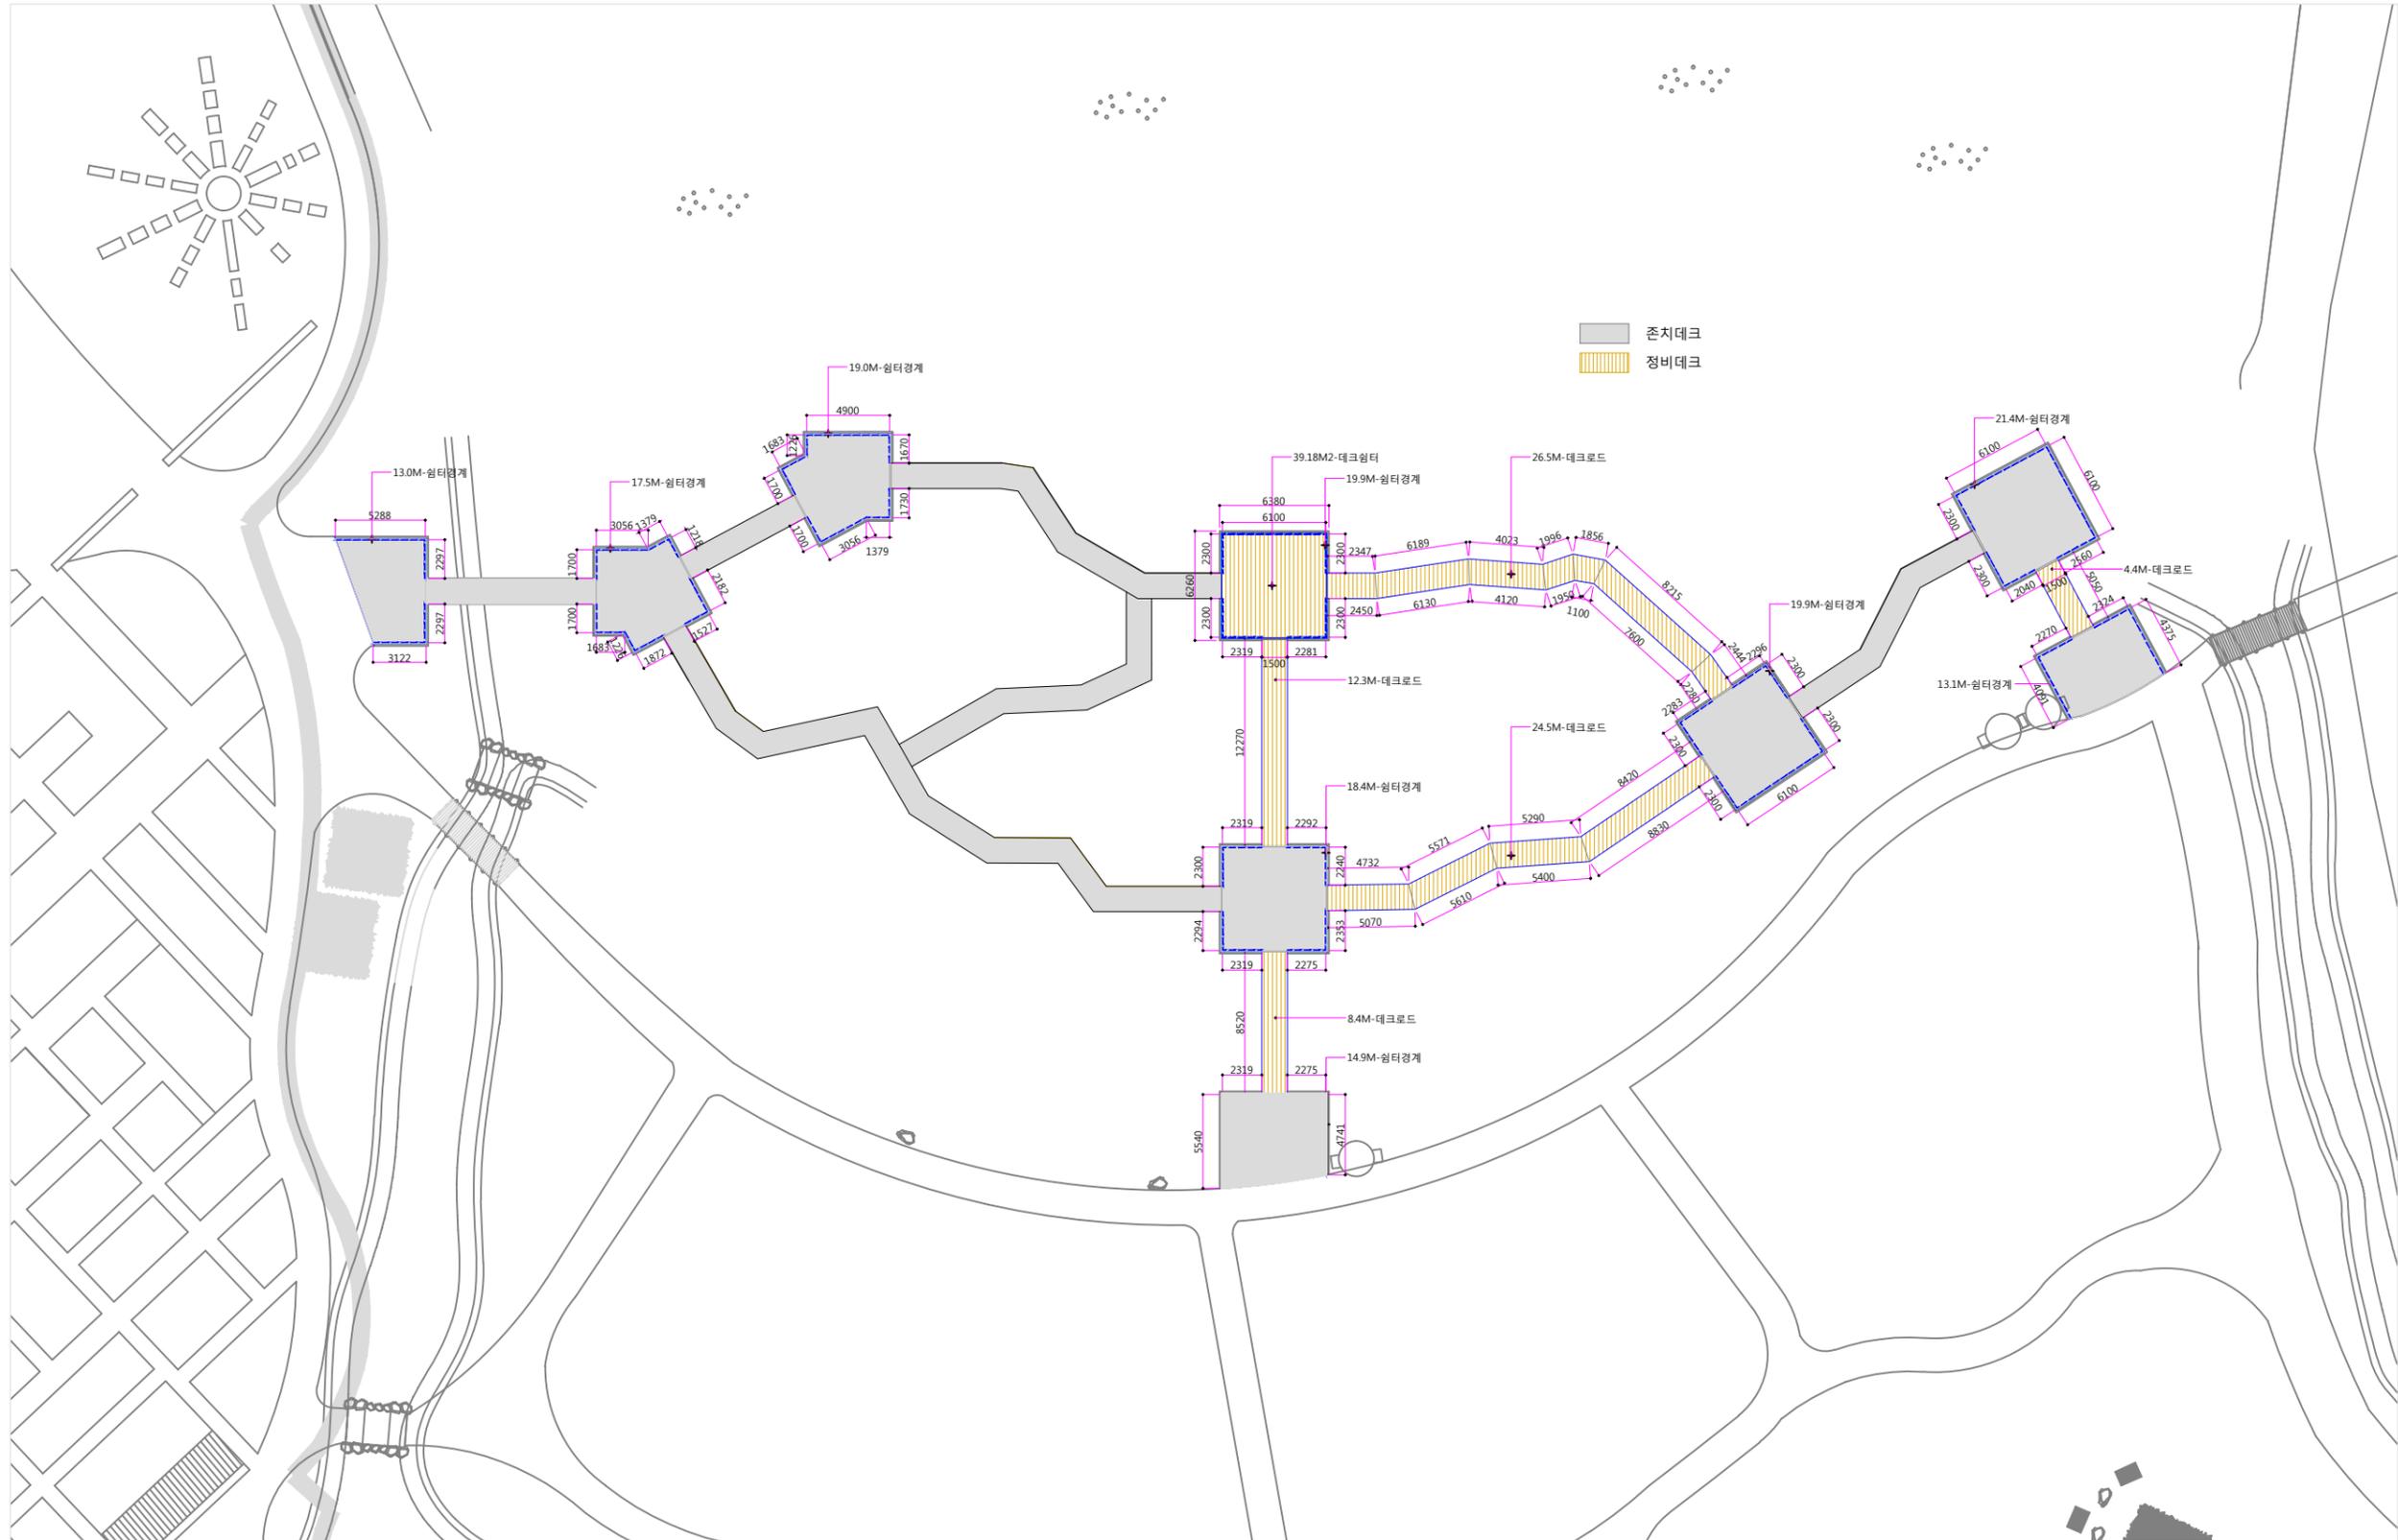

1 공사계획평면도
Scale=1/150

△	설계 변경 REVISION	날짜 DATE	승인 APPR.
△			
△			
제 도
DRAWN BY.

검 사 1
CHECKED BY.

검 사 2
CHECKED BY.

승 인 1
APPROVED BY.

승 인 2
APPROVED BY.

일 자
DATE 2019.12.

축 척
SCALE A1 = 1/150
A3 = 1/300



도 면 명
DRAWN TITLE
공사계획 평면도

도면번호
DRAWN NO. L - 06

설계변경여부



KEY MAP

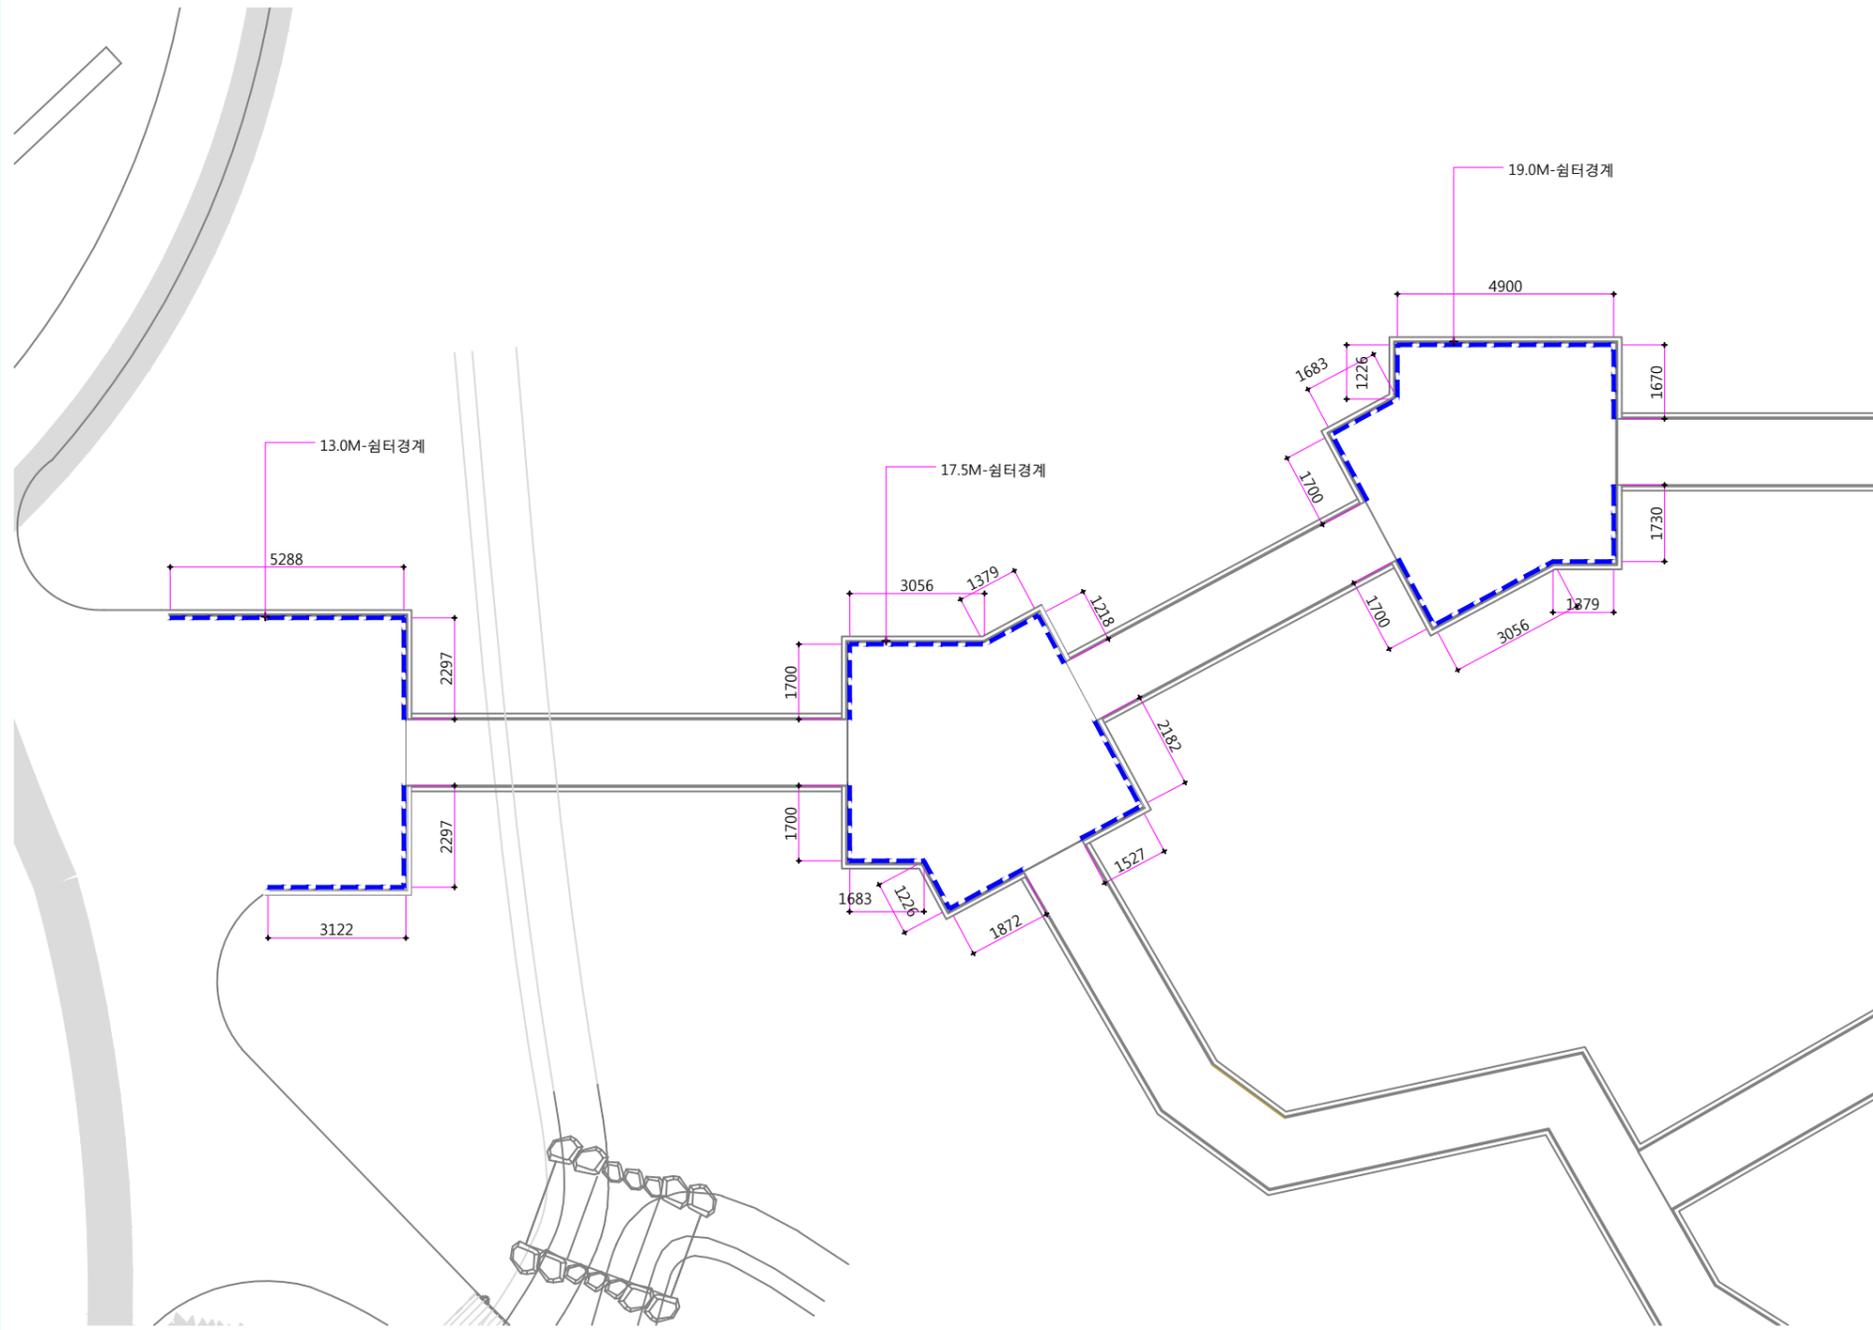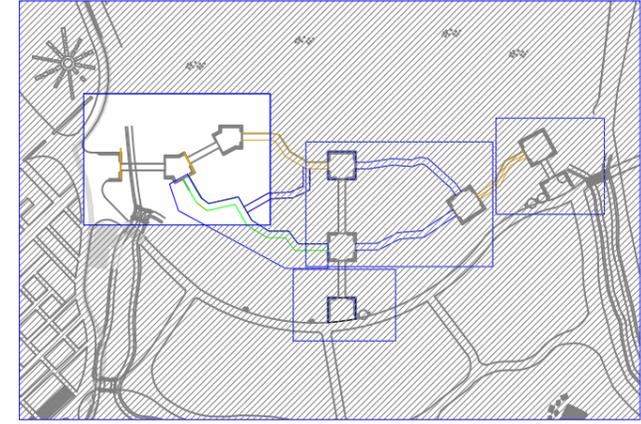

1 데크정비상세도 - 1
Scale=1/80

□ 시설물 수량표

기호	공종명	규격	단위	수량	비고
	데크침터	-	개소	-	
	데크로드	-	M	-	
	침터경계	W90xT21	M	49.5	

서부공원녹지사업소

공사명
PROJECT TITLE
푸른수목원 관찰데크
정비사업
[준공도면]

특기사항
NOTE

△	설계 변경 REVISION	날짜 DATE	승인 APPR.
△			
△			
제 도
DRAWN BY.

검 사 1
CHECKED BY.

검 사 2
CHECKED BY.

승 인 1
APPROVED BY.

승 인 2
APPROVED BY.

일 자
DATE
2019.12.

축 척
SCALE
A1 = 1/80
A3 = 1/160


도 면 명
DRAWN TITLE
데크 정비 상세도-1

도면번호
DRAWN NO.
L - 07

설계변경여부




KEY MAP

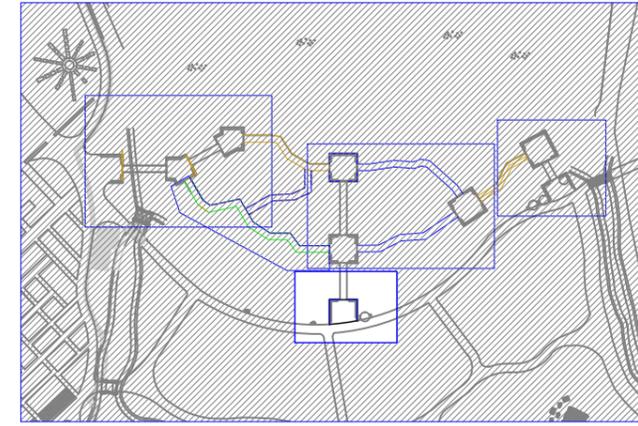

서부공원녹지사업소

공 사 명
PROJECT TITLE
푸른수목원 관찰데크
정비사업
[준공도면]

특기사항
NOTE

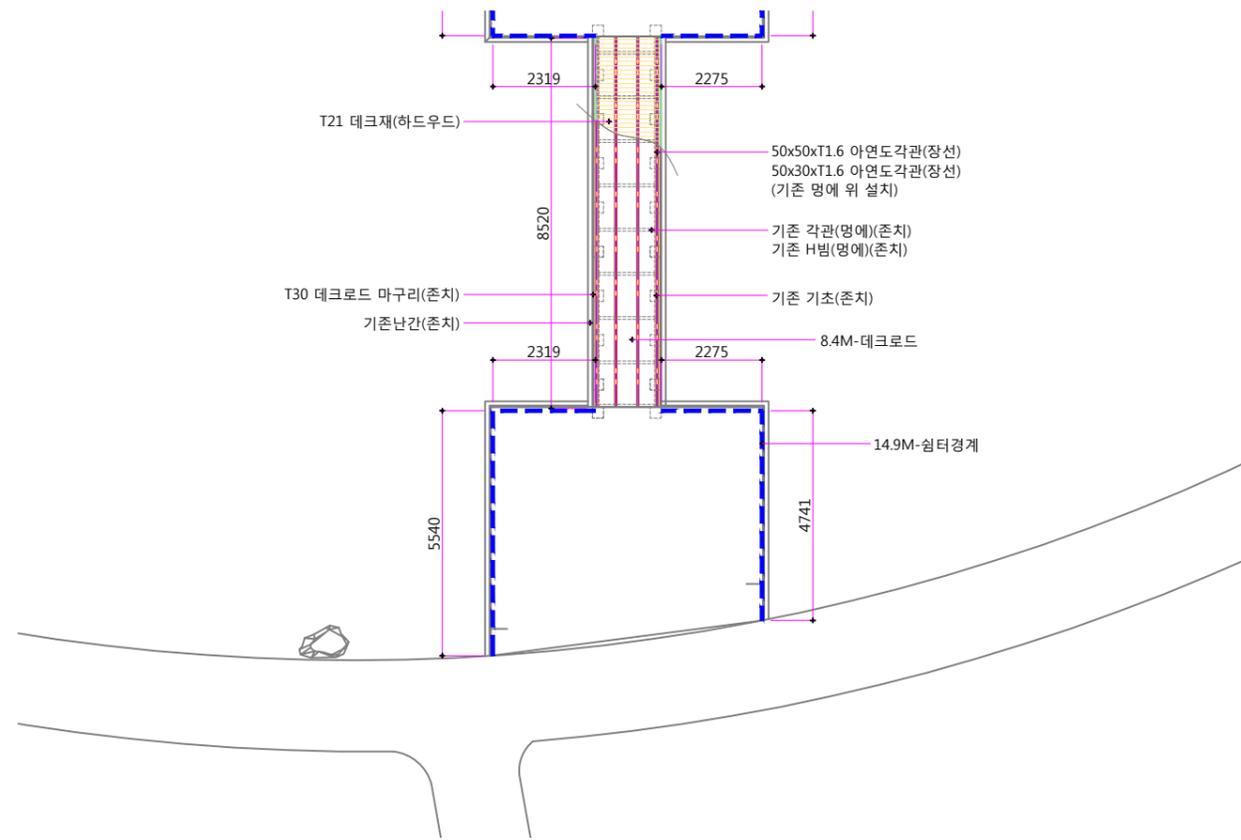

1 데크정비상세도 - 3
Scale=1/80

□ 시설물 수량표

기호	공종명	규격	단위	수량	비고
	데크침터	-	개소	-	
	데크로드	W1500xT19	M	8.4	
	침터경계	W90xT21	M	14.9	

△	설계 변경 REVISION	날짜 DATE	승인 APPR.
△			
△			
제 도
DRAWN BY.

검 사1
CHECKED BY.

검 사2
CHECKED BY.

승 인1
APPROVED BY.

승 인2
APPROVED BY.

일 자
DATE. 2019.12.

축 력
SCALE. A1 =1/80
A3 =1/160


도 면 명
DRAWN TITLE.
데크 정비 상세도-3

도면번호
DRAWN NO. L - 09

설계변경여부



KEY MAP

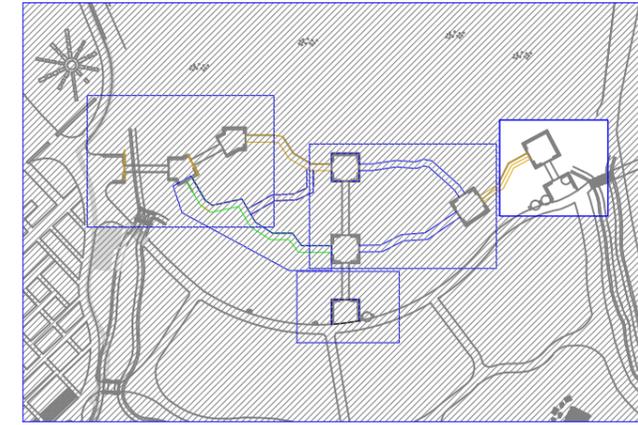

1 데크 정비 상세도 - 4
Scale=1/80

□ 시설물 수량표

기호	공종명	규격	단위	수량	비고
	데크침터	-	개소	-	
	데크로드	W1500xT19	M	4.4	
	침터경계	W90xT21	M	34.5	

서부공원녹지사업소

공사명
PROJECT TITLE
푸른수목원 관찰데크
정비사업
[준공도면]

특기사항
NOTE

△	설계 변경 REVISION	날짜 DATE	승인 APPR.
△			
△			
제 도
DRAWN BY.

검 사 1
CHECKED BY.

검 사 2
CHECKED BY.

승 인 1
APPROVED BY.

승 인 2
APPROVED BY.

일 자
DATE
2019.12.

축 척
SCALE
A1 = 1/80
A3 = 1/160


도 면 명
DRAWN TITLE
데크 정비 상세도-4

도면번호
DRAWN NO.
L - 10


설계변경여부

공사명
PROJECT TITLE
푸른수목원 관찰데크
정비사업
[준공도면]



특기사항
NOTE

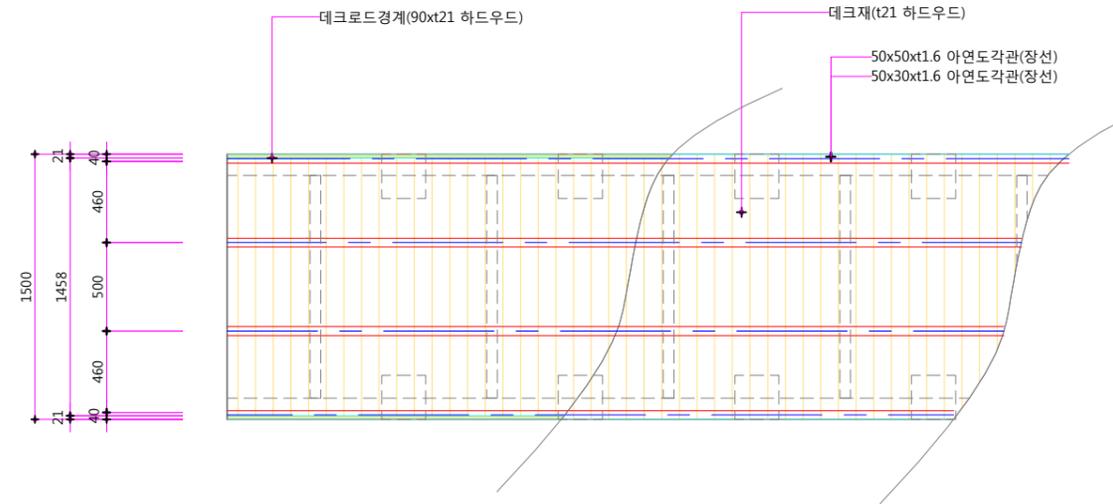


1 데크 정비 평면 상세도(공통)
Scale=1/20

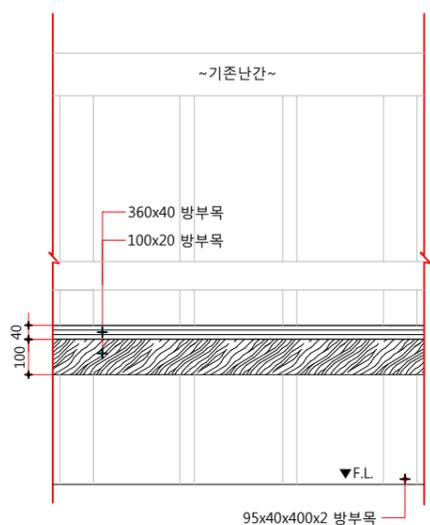

2 연식의자 철거 상세도
Scale=1/10

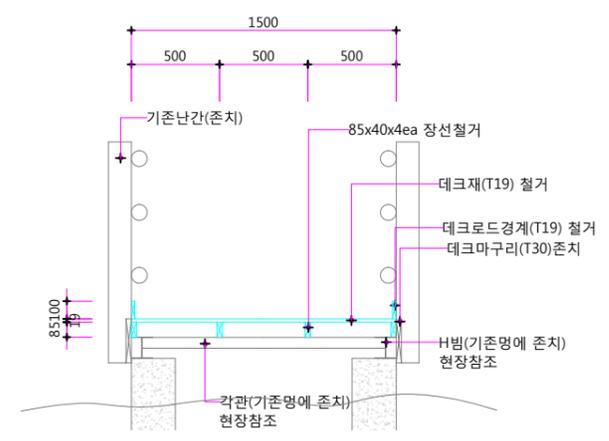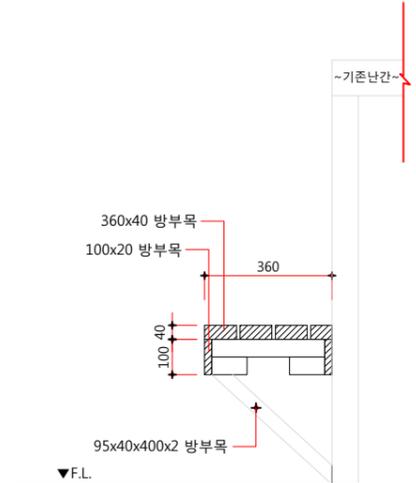

3 데크 로드 철거 상세도
Scale=1/20

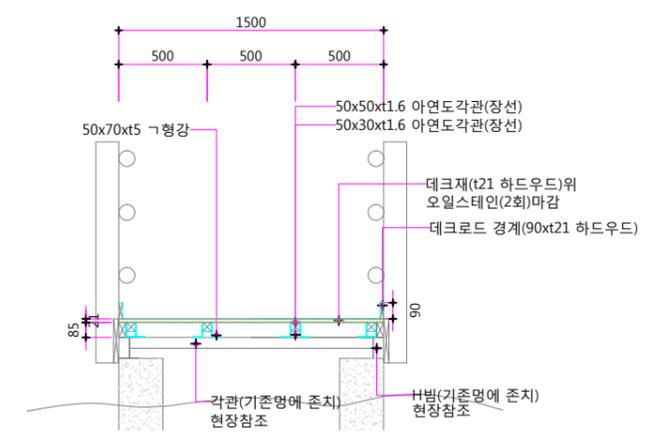

4 데크로드 정비 상세도
Scale=1/20

△	설계 변경 REVISION	날짜 DATE	승인 APPR.
△			
△			
제 도
DRAWN BY.

검 사 1
CHECKED BY.

검 사 2
CHECKED BY.

승 인 1
APPROVED BY.

승 인 2
APPROVED BY.

일 자
DATE. 2019.12.

축 척
SCALE. A1 = 1/20
A3 = 1/40

도 면 명
DRAWN TITLE.
데크 정비 공통 상세도

도면번호
DRAWN NO. L - 11

설계변경여부