

# 노을 가족캠핑장 면정비공사(준공도면)

2019. 12.


서울시 서부공원녹지사업소

■ 도 면 목 차

도면번호	도 면 명	축 척
L - 00	도면목차	NONE
L - 01	위치도	NONE
L - 02	소운반준공평면도	1/2000(A3)
L - 03	총괄수량표	NONE
L - 04	철거준공평면도 - 1	1/1000(A3)
L - 05	철거준공평면도 - 2	1/1000(A3)
L - 06	정비준공평면도 - 1	1/1000(A3)
L - 07	정비준공평면도 - 2	1/1000(A3)
L - 08	안내판상세도	1/20(A3)
L - 09	화덕상세도	1/20(A3)
L - 10	로프상세도	1/40(A3)
L - 11	잔디식재상세도	1/20(A3)

설 계 사 DESIGN CORP	발 주 처 ORDERING ORG	서울시 서부공원녹지사업소	설 계 DESIGNED BY	심 사 CHECKED BY	사 업 명 PROJECT TITLE	노을 가족캠핑장 면정비공사(준공도면)	날 짜 DATE	2019. 12.	도 면 구 분 DRAWING NO	
			계 도 DRAWN BY	승 인 APPROVED BY	도 면 명 DRAWING TITLE	도 면 목 차	축 척 SCALE	NONE	도 면 번 호 SHEET NO	L- 00




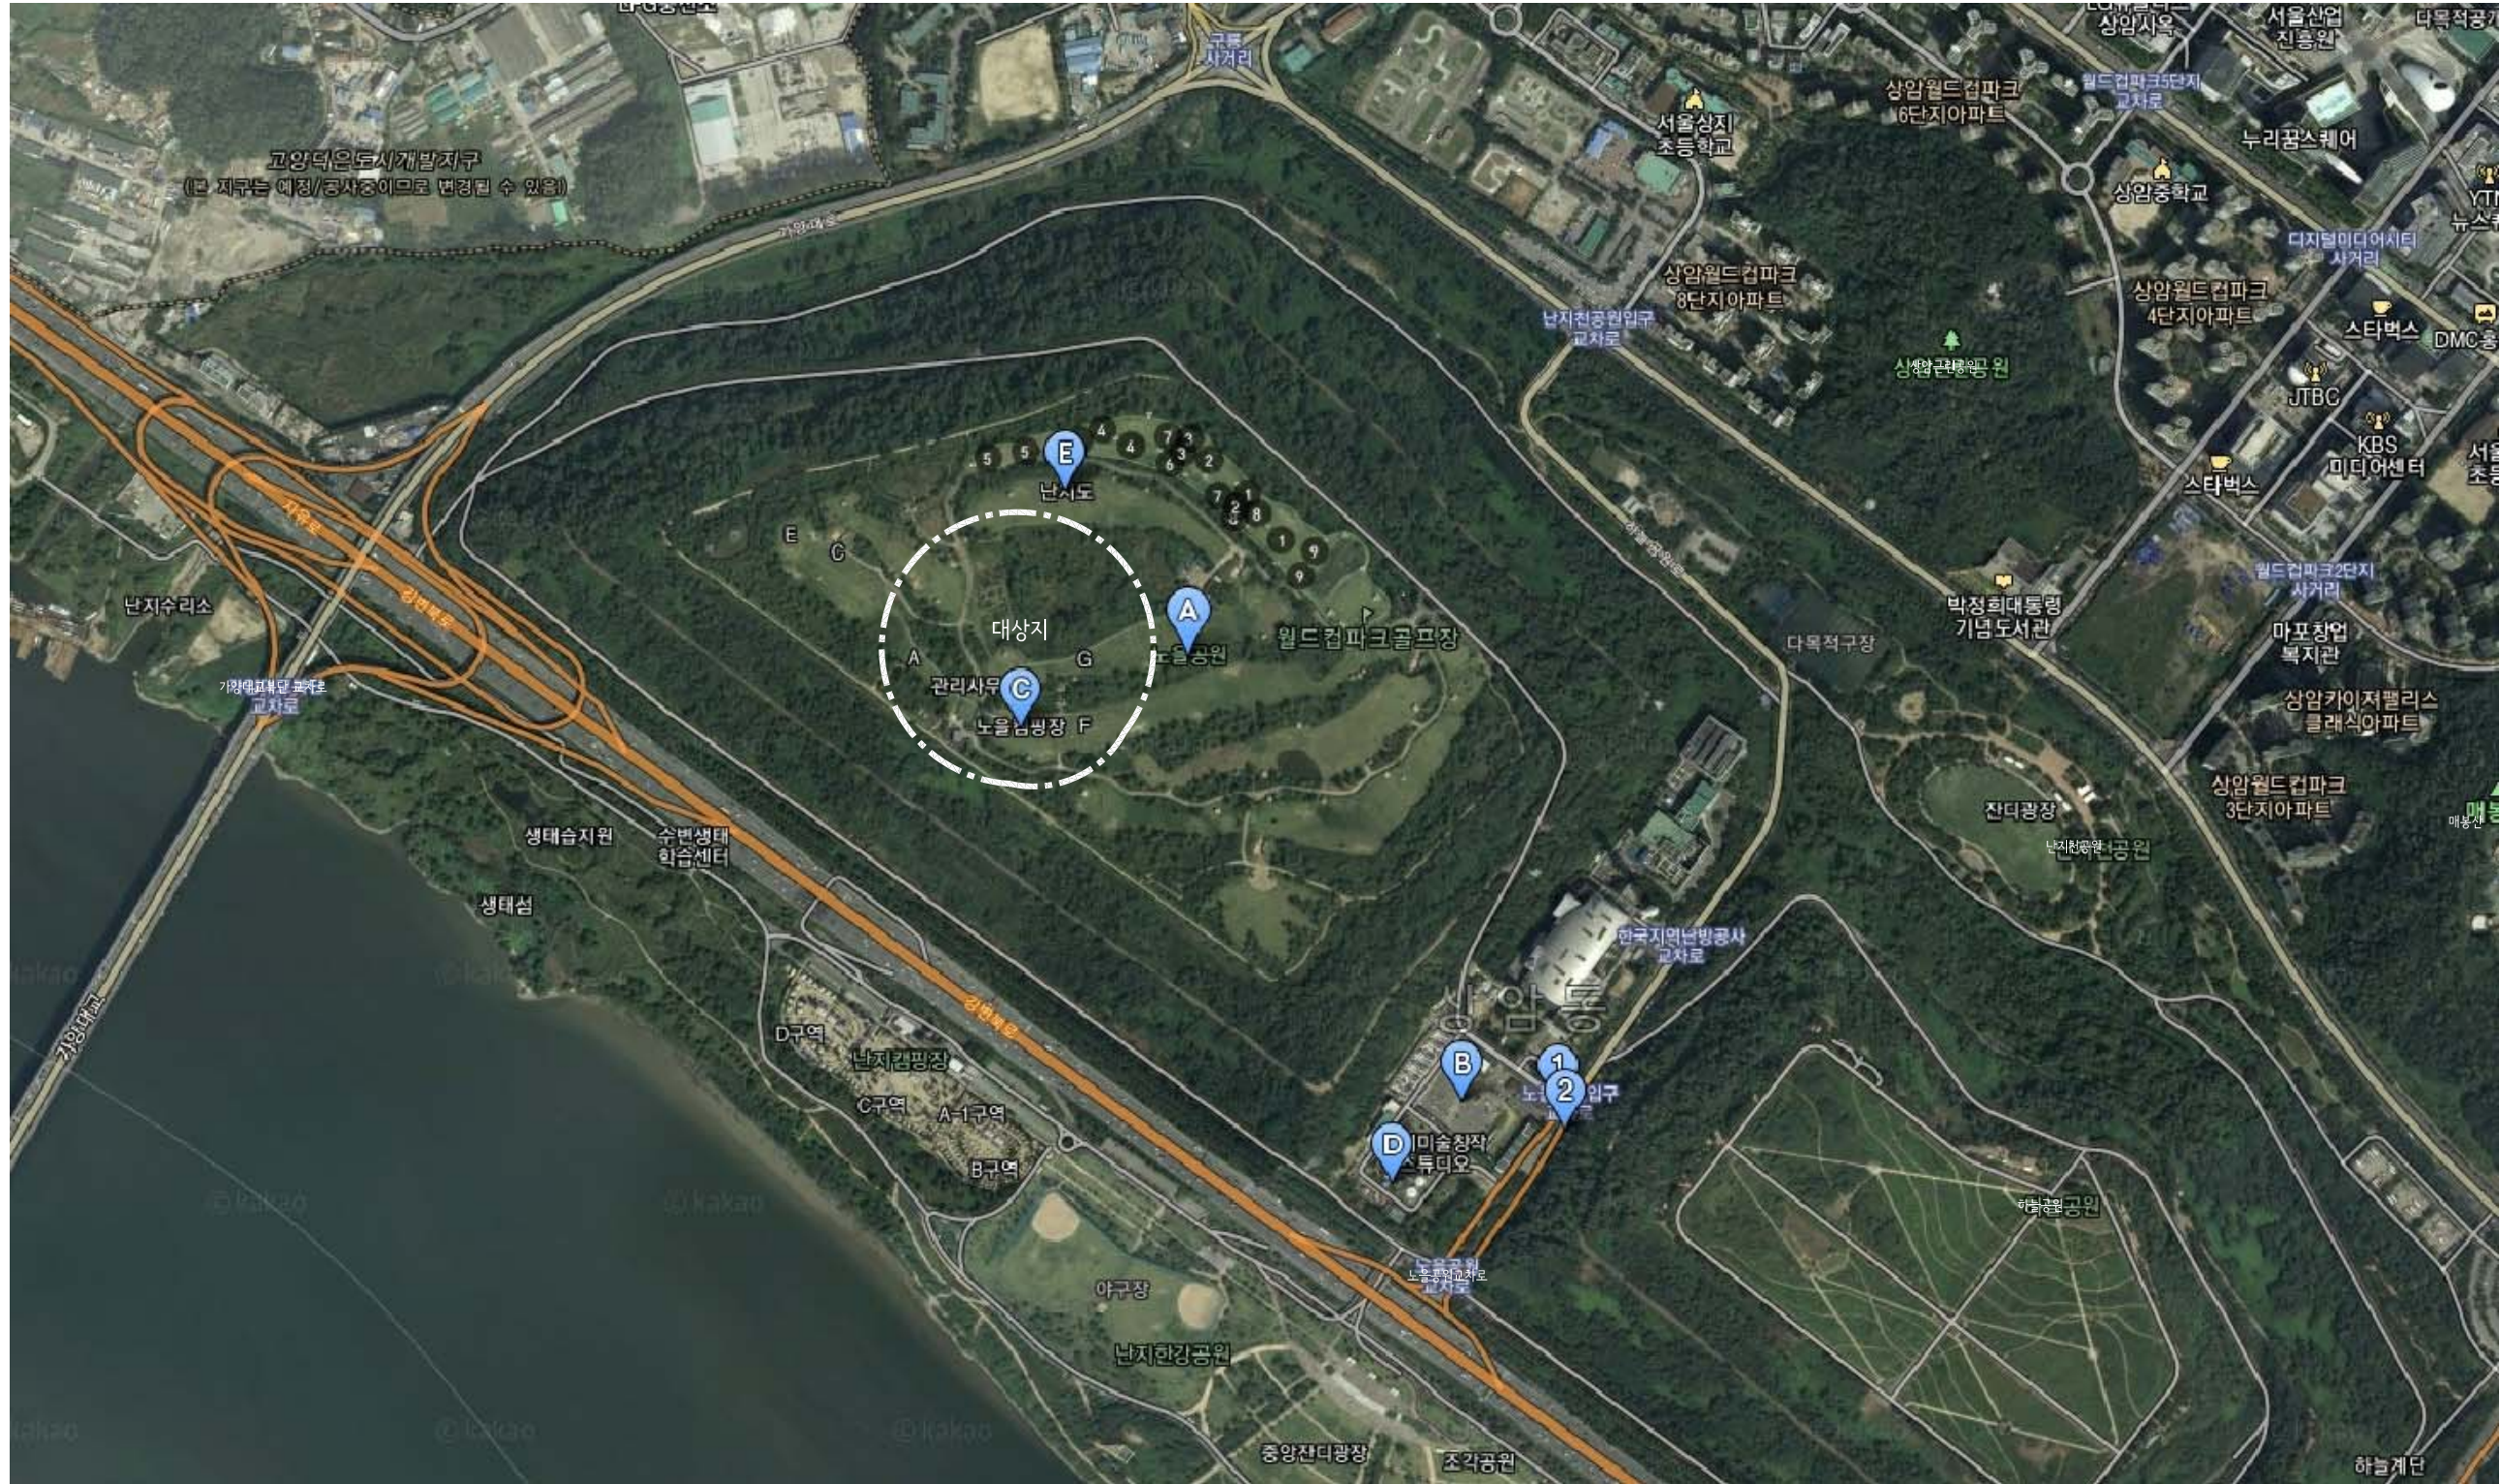

주소 : 서울 마포구 하늘공원로 108

설계사 DESIGN CORP	발주처 ORDERING ORG	서울시 서부공원녹지사업소	설계 DESIGNED BY	심사 CHECKED BY	사업명 PROJECT TITLE	노을 가족캠핑장 면적비공사(준공도면)	날짜 DATE	2019. 12.	도면구분 DRAWING NO	
			제도 DRAWN BY	승인 APPROVED BY	도면명 DRAWING TITLE	위치도	축척 SCALE	NONE	도면번호 SHEET NO	L- 01



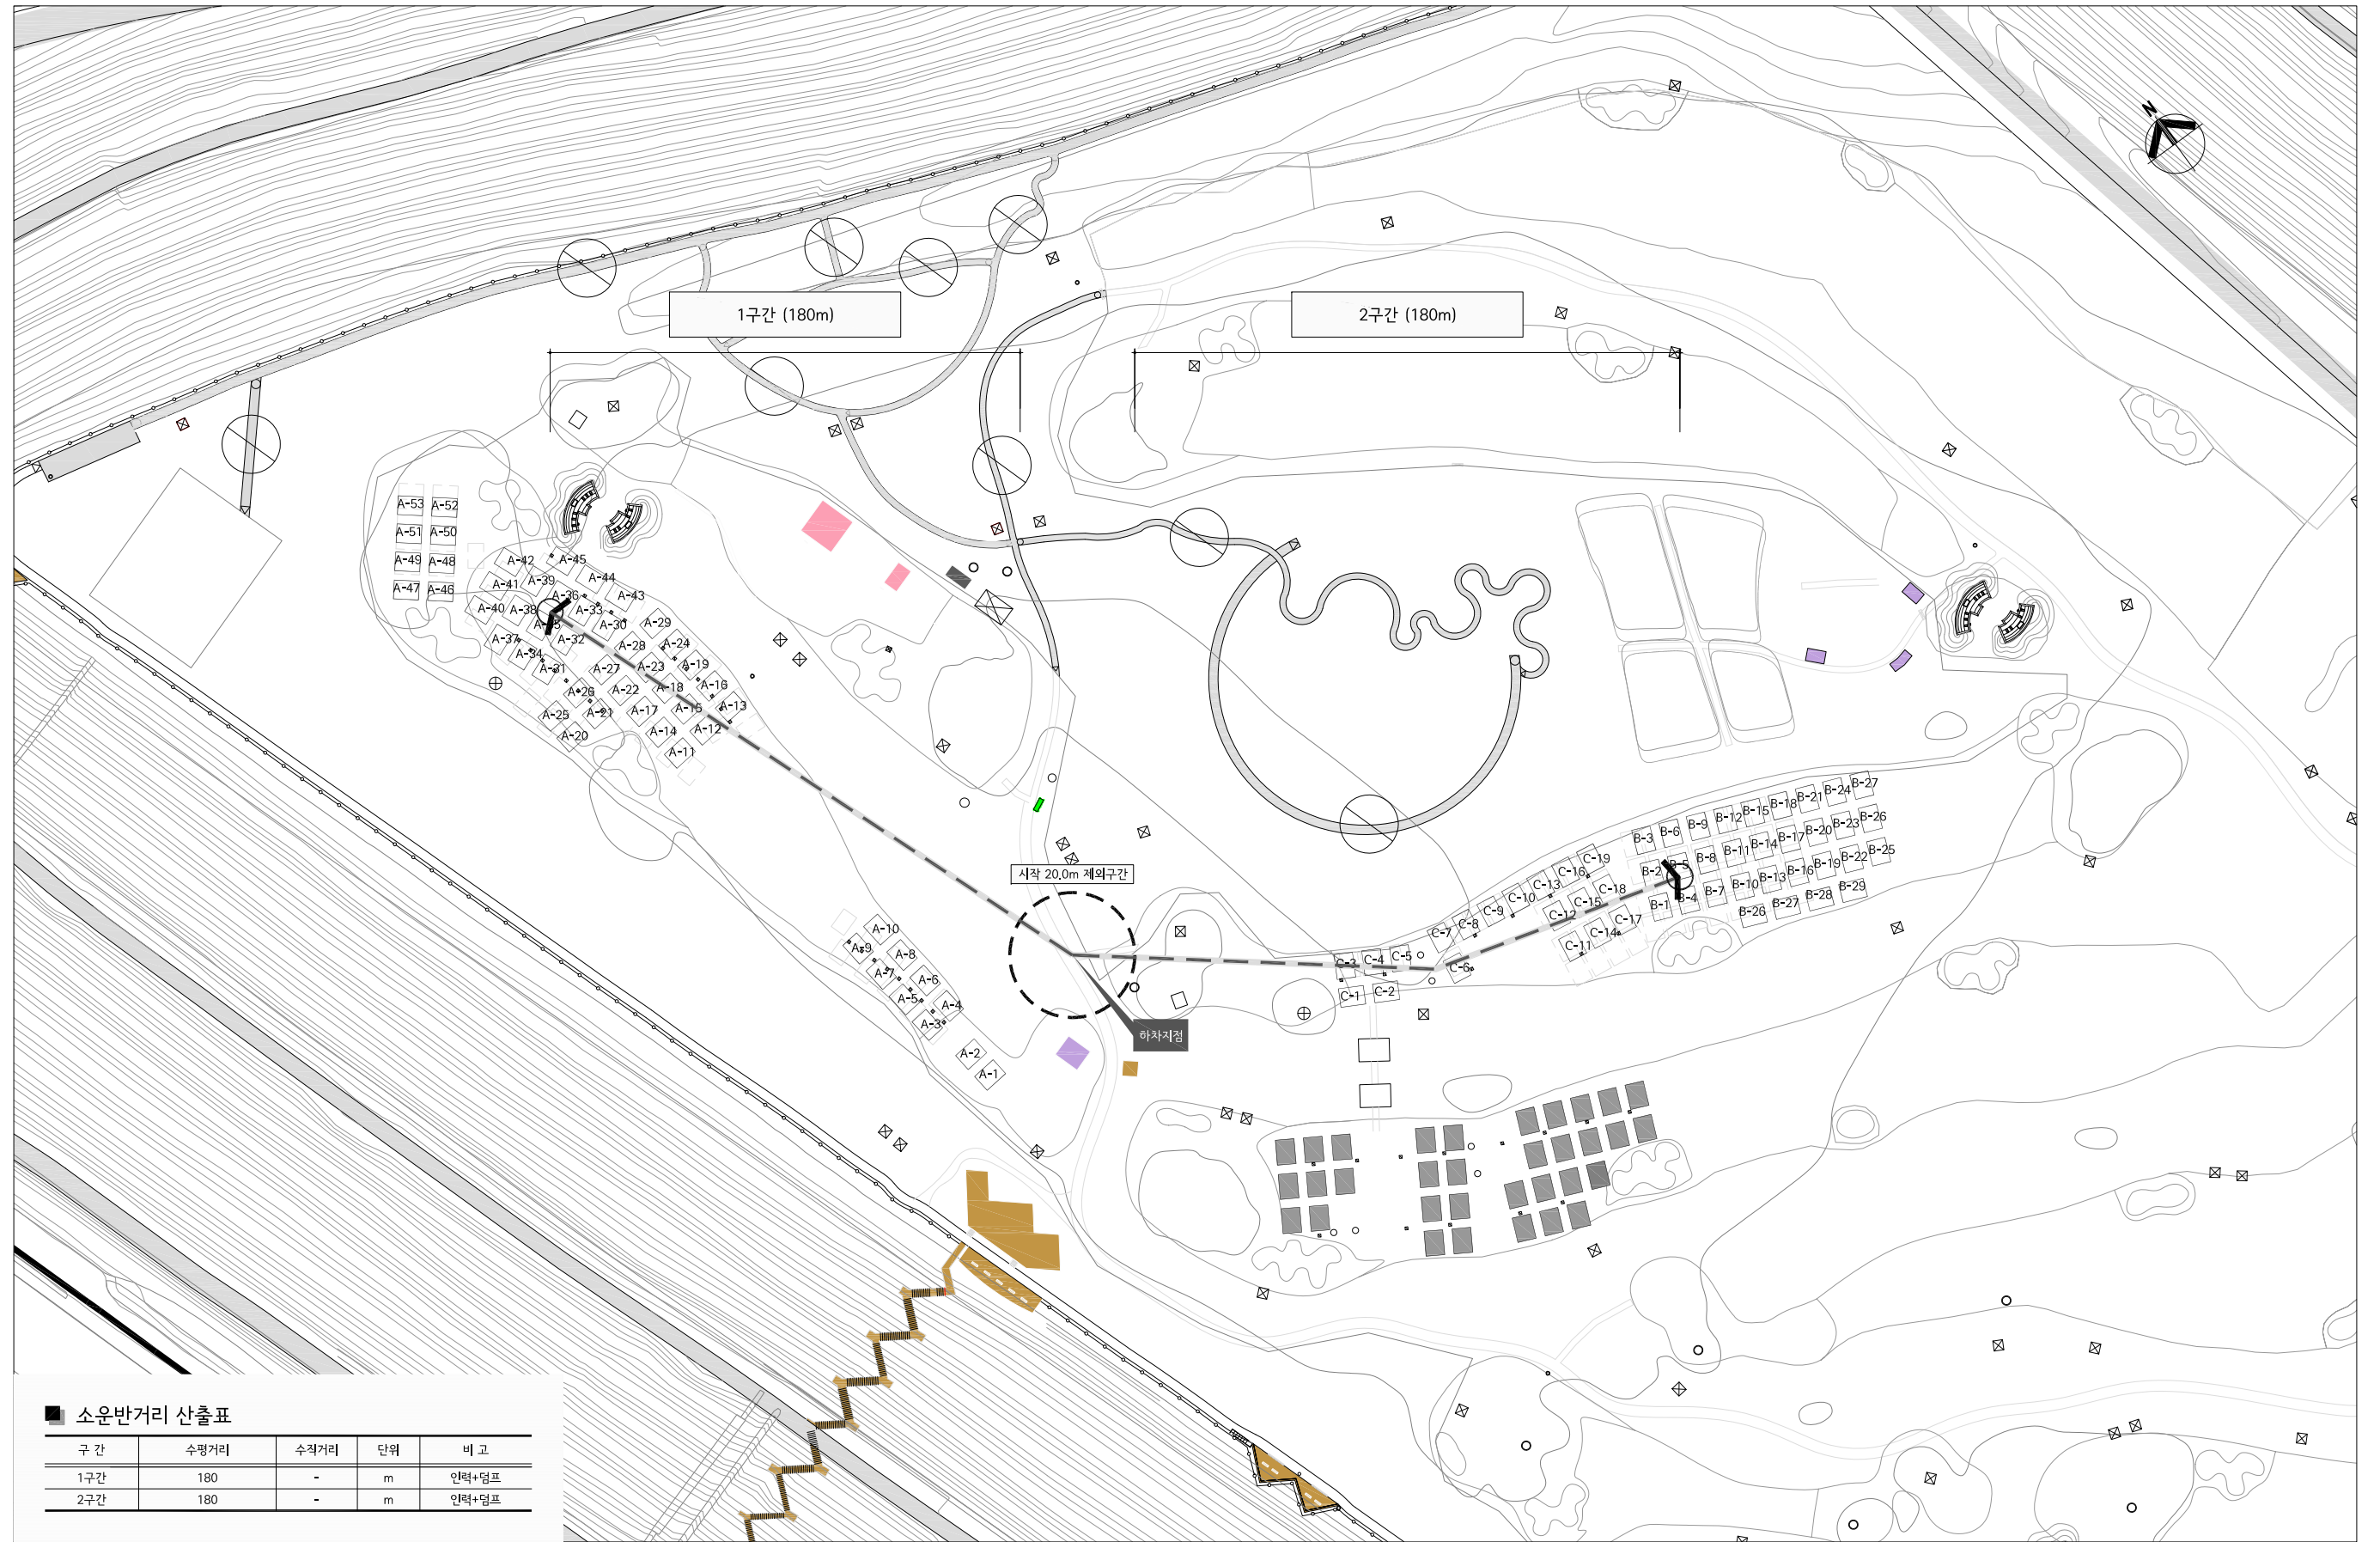

■ 소운반거리 산출표

구 간	수평거리	수직거리	단위	비 고
1구간	180	-	m	인력+덤프
2구간	180	-	m	인력+덤프

## ▣ 총괄수량표 ▣



### ■ 이설 및 철거 수량 집계표

명칭	규격	단위	수량	비고
안내판 이설	H1.0xW0.3	EA	81	
화덕 철거	1,400x1,400	개소	97	

### ■ 수량 집계표

명칭	규격	단위	수량	비고
안내판 설치	H1.0xW0.3	EA	22	
화덕 설치	1,400x1,400	개소	103	
로프 설치	Φ12mm	m	2,884	
고정랙 설치	L300	개	1,030	
잔디 식재	60x40	㎡	190.12	
잔디 보수	전선인입구간(W400)	m	380.0	

설계사 DESIGN CORP	발주처 ORDERING ORG	서울시 서부공원녹지사업소	설계 DESIGNED BY	심사 CHECKED BY	사업명 PROJECT TITLE	노을 가족캠핑장 면정비공사(준공도면)	날짜 DATE	2019. 12.	도면구분 DRAWING NO	
			제도 DRAWN BY	승인 APPROVED BY	도면명 DRAWING TITLE	총괄수량표	축척 SCALE	NONE	도면번호 SHEET NO	L- 03

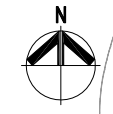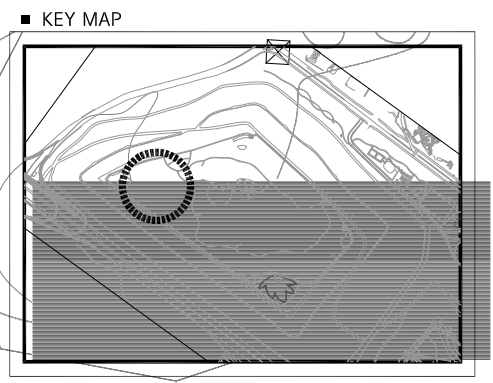

-A구간-




■ 이설 및 철거 수량 집계표(A구간)

명칭	규격	단위	수량	비고
안내판 이설	H1.0xW0.3	EA	54	
화덕 철거	1,400x1,400	개소	42	

설계사 DESIGN CORP	발주처 ORDERING ORG	서울시 서부공원녹지사업소	설계 DESIGNED BY	심사 CHECKED BY	사업명 PROJECT TITLE	노을 가족캠핑장 면정비공사(준공도면)	날짜 DATE	2019. 12.	도면구분 DRAWING NO	
			제도 DRAWN BY	승인 APPROVED BY	도면명 DRAWING TITLE	현황 및 철거준공평면도-1	축척 SCALE	1/1000(A3)	도면번호 SHEET NO	L- 04





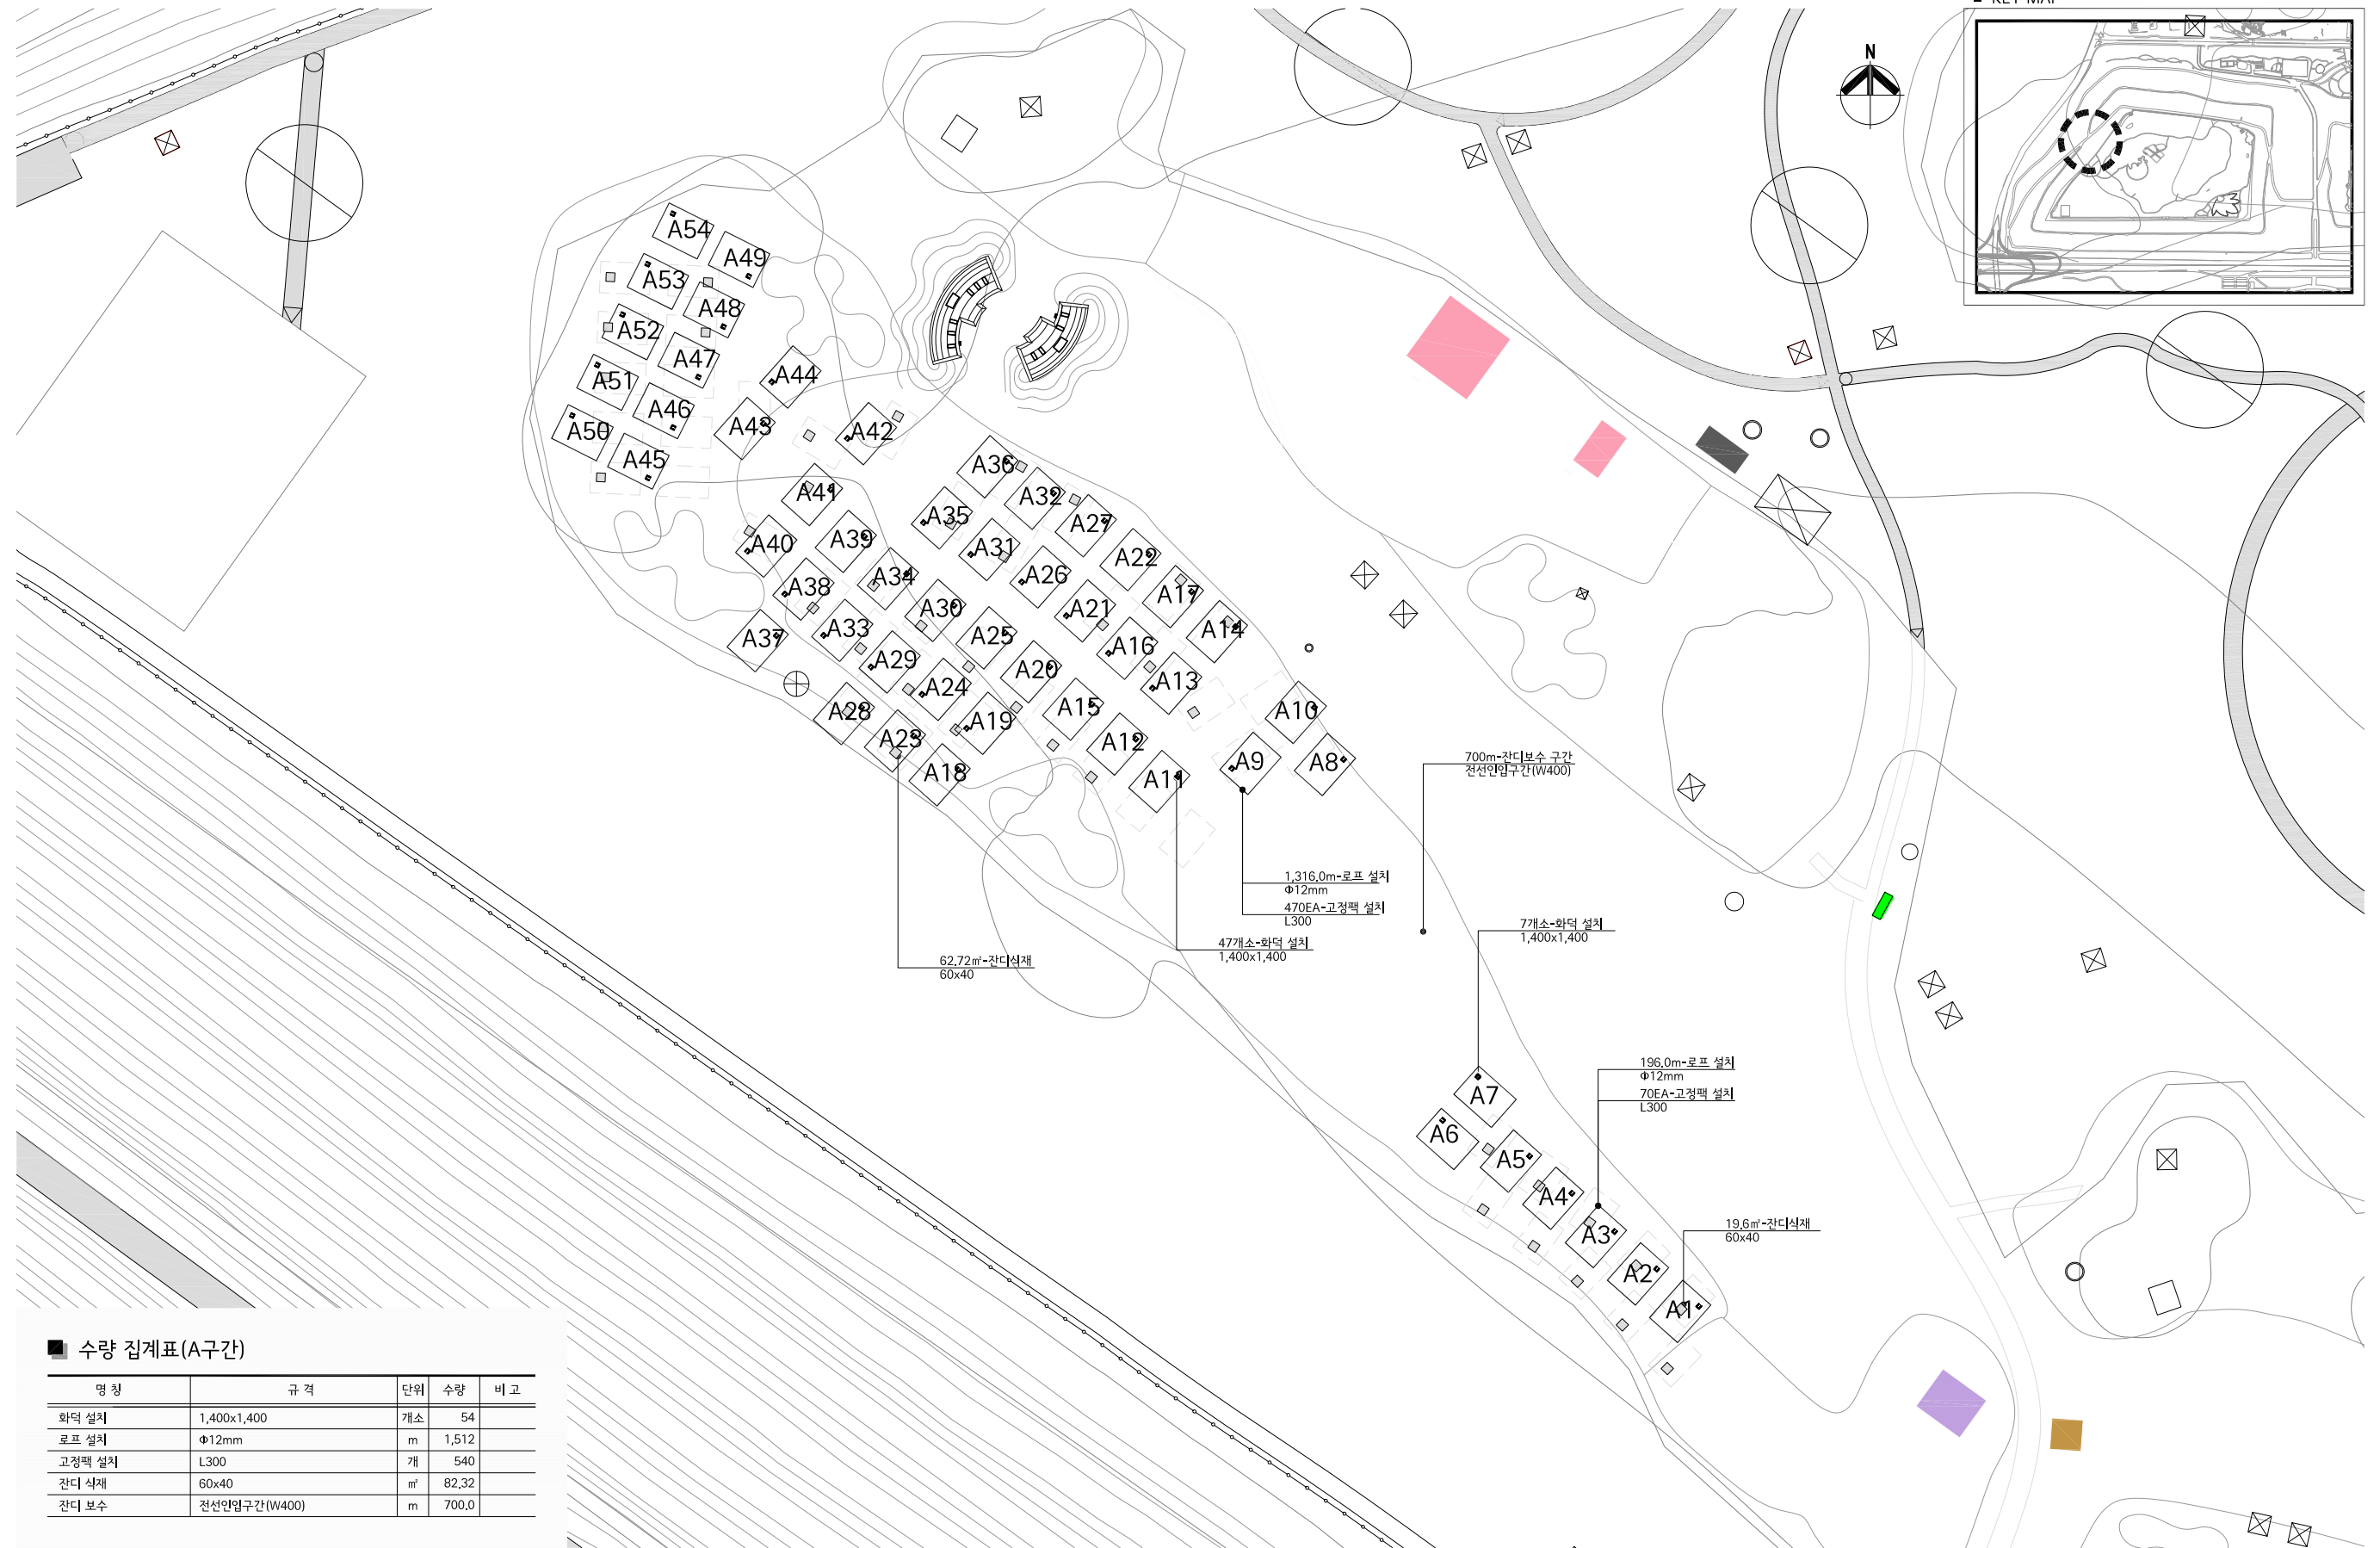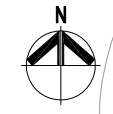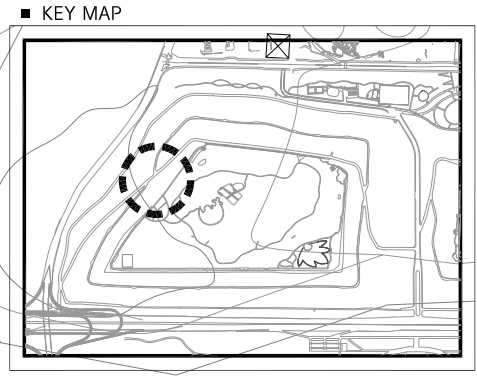



■ 수량 집계표(A구간)

명칭	규격	단위	수량	비고
화덕 설치	1,400x1,400	개소	54	
로프 설치	Φ12mm	m	1,512	
고정팩 설치	L300	개	540	
잔디 식재	60x40	㎡	82,32	
잔디 보수	전선인입구간(W400)	m	700.0	



※화덕의 위치는 전기인입구의 위치에 맞춰 감독관과 협의 후 설치한다.

KEY MAP

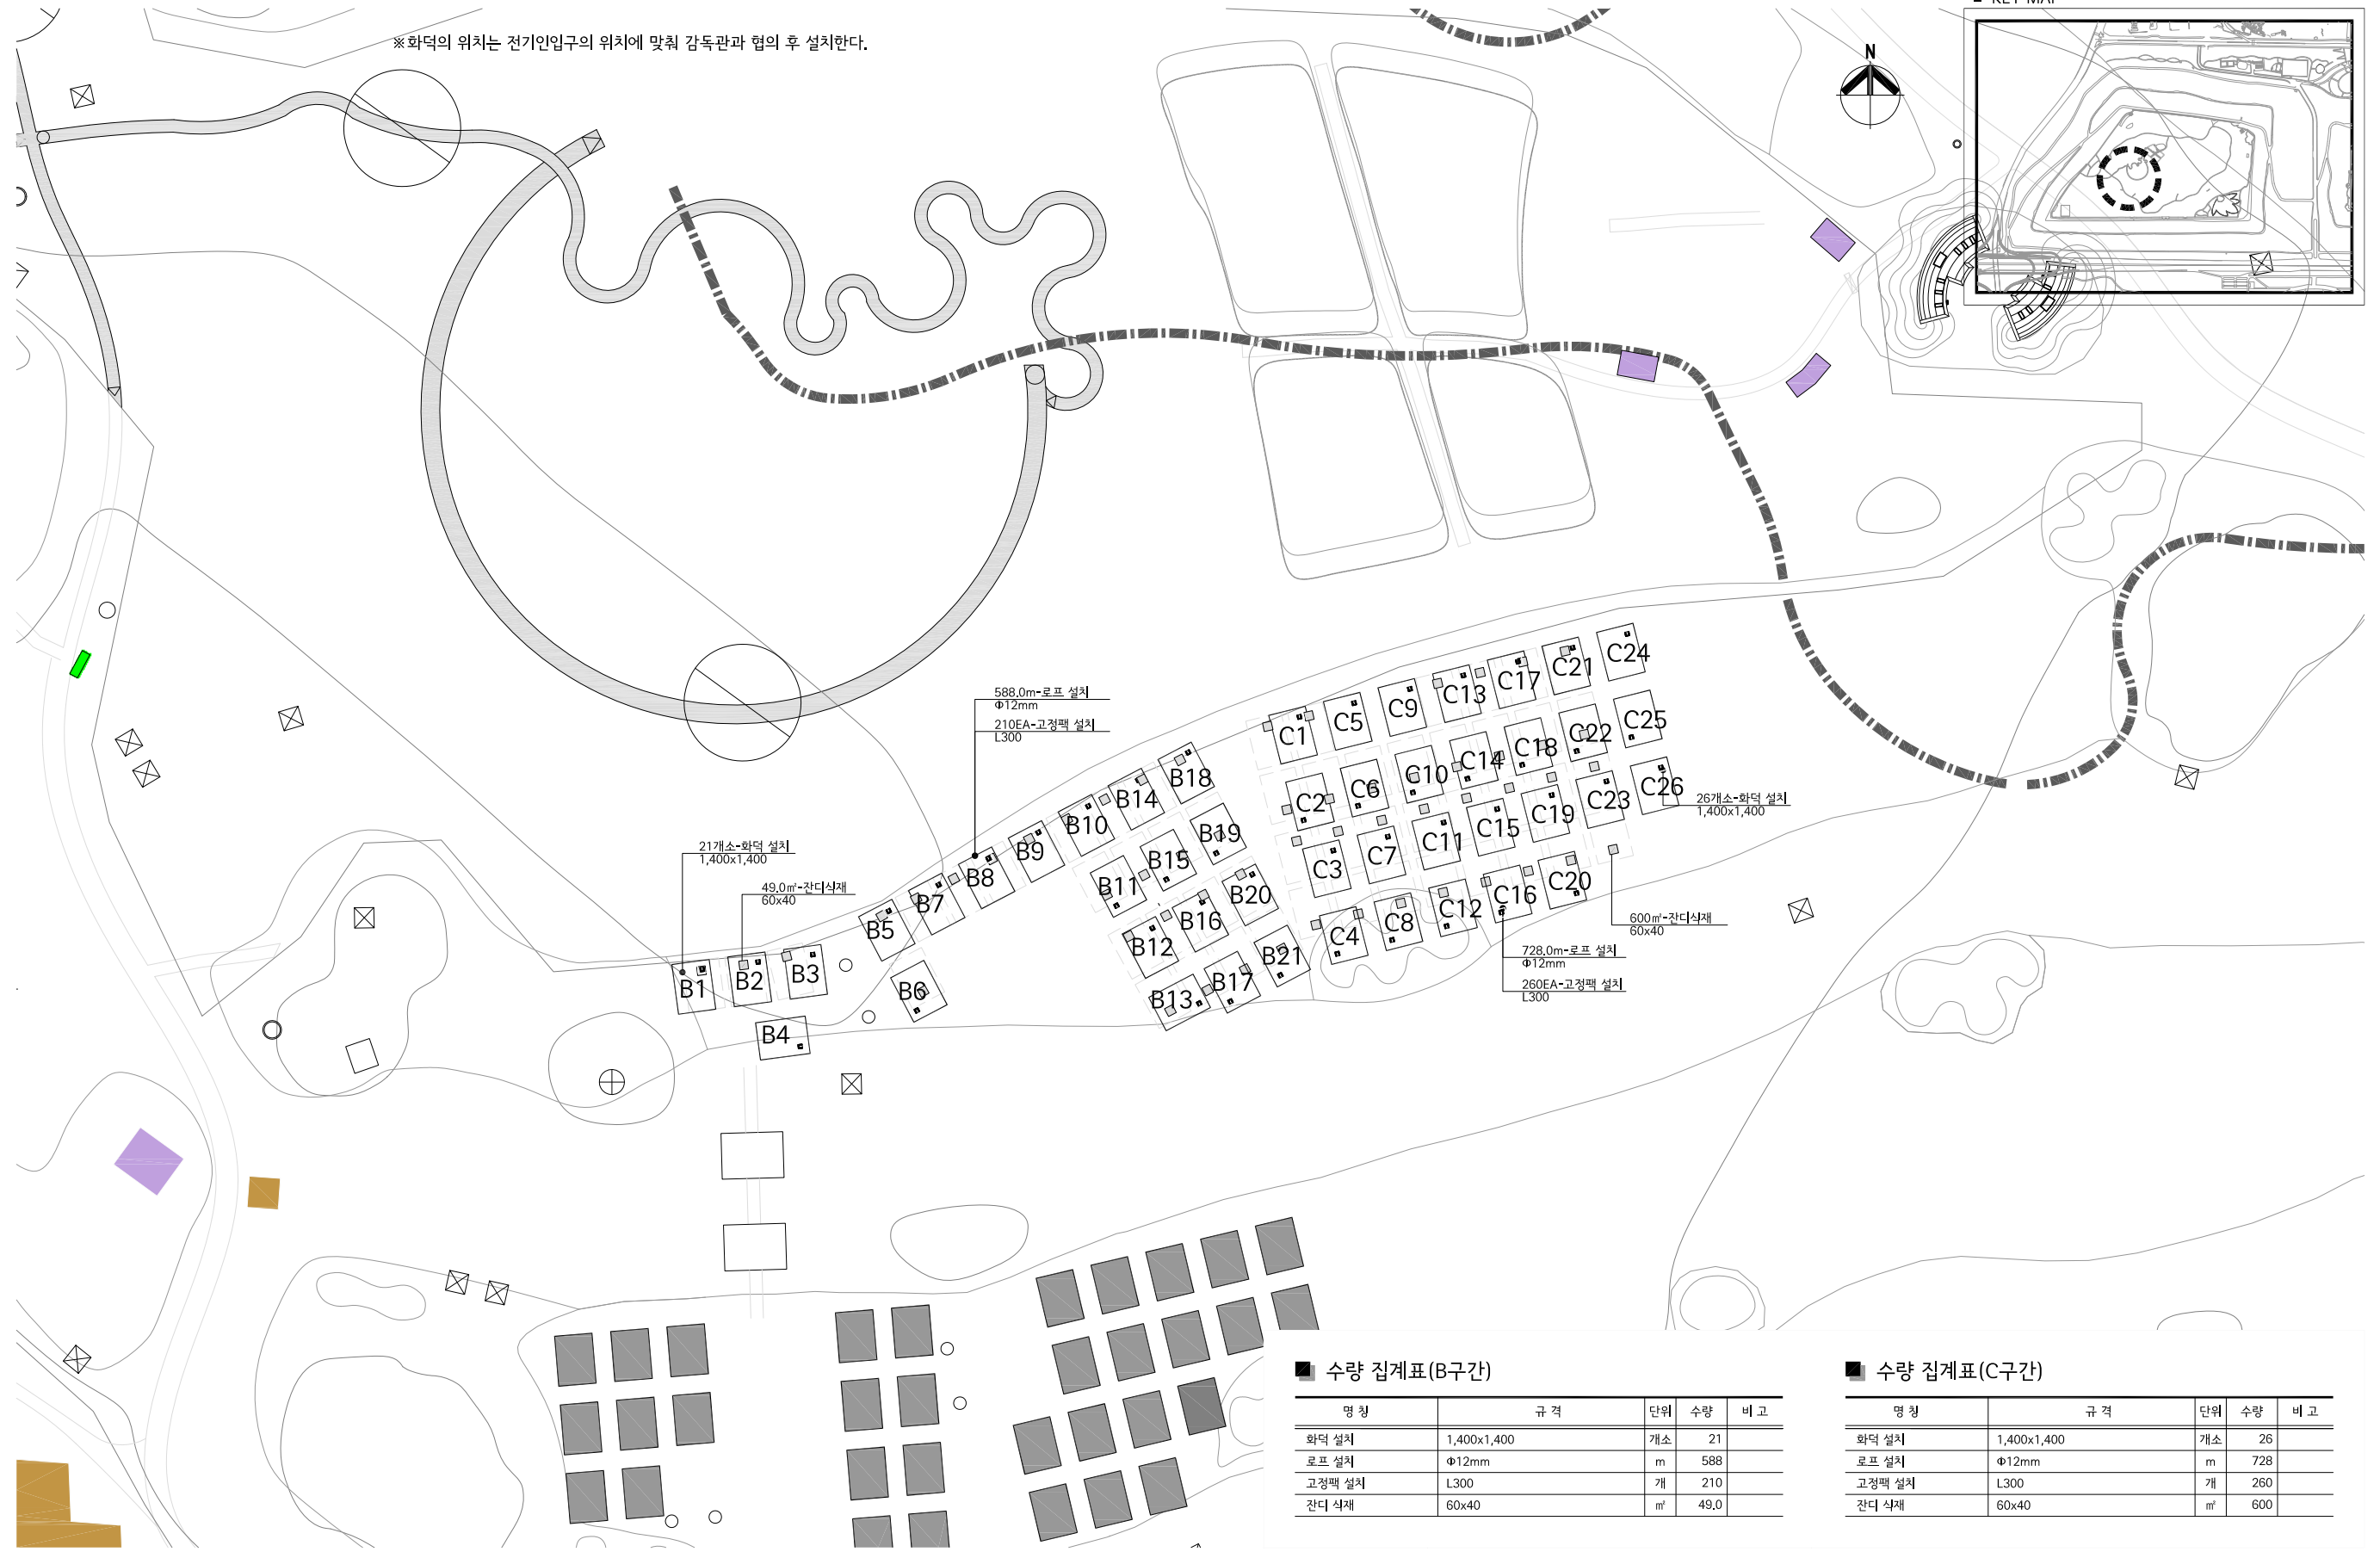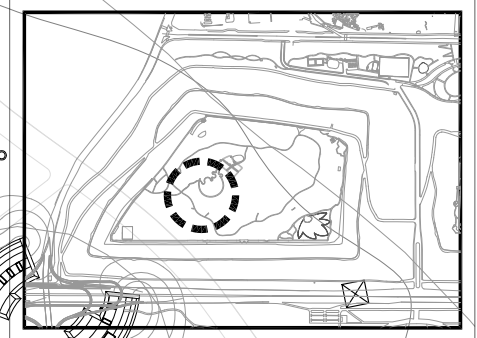


■ 수량 집계표(B구간)

명칭	규격	단위	수량	비고
화덕 설치	1,400x1,400	개소	21	
로프 설치	Φ12mm	m	588	
고정팩 설치	L300	개	210	
잔디 식재	60x40	㎡	49.0	

■ 수량 집계표(C구간)

명칭	규격	단위	수량	비고
화덕 설치	1,400x1,400	개소	26	
로프 설치	Φ12mm	m	728	
고정팩 설치	L300	개	260	
잔디 식재	60x40	㎡	600	

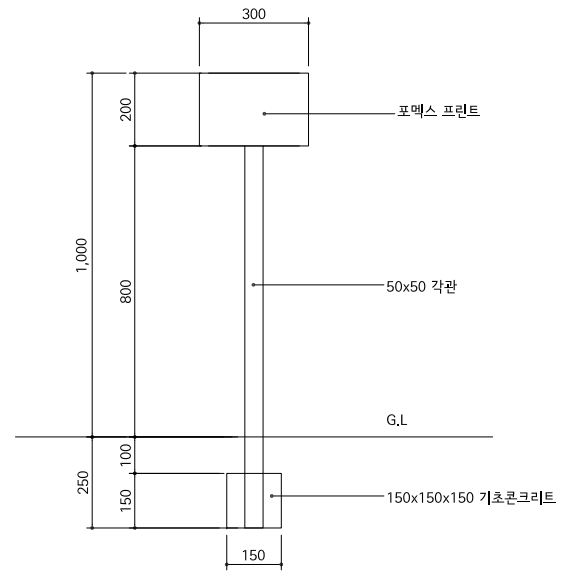


①  
L  
안내판 상세도  
SCALE : 1/20

②  
L  
안내판 이미지  
SCALE : NONE

설계사 DESIGN CORP	발주처 ORDERING ORG	서울시 서부공원녹지사업소	설계 DESIGNED BY	심사 CHECKED BY	사업명 PROJECT TITLE	노을 가족캠핑장 면정비공사(준공도면)	날짜 DATE	2019. 12.	도면구분 DRAWING NO	
			제도 DRAWN BY	승인 APPROVED BY	도면명 DRAWING TITLE	안내판 상세도	축척 SCALE	1/20(A3)	도면번호 SHEET NO	L- 08





NOTE  
 ※ 화덕내부구간 하부는 타설 및 블록포장을 하지 않으며, 흙으로 마감한다.

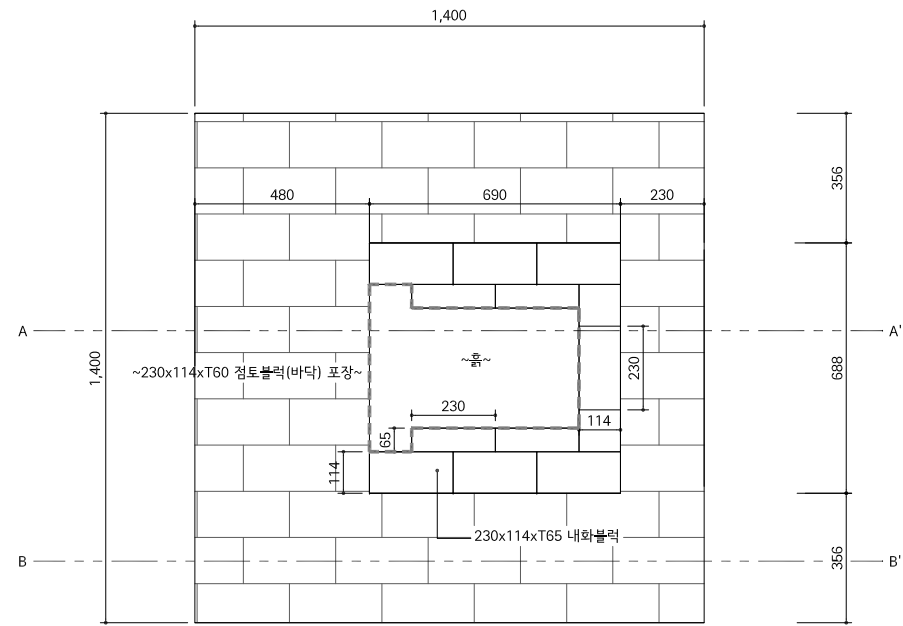

1 평면도  
 SCALE : 1/20

4 설치예시 이미지  
 SCALE : NONE

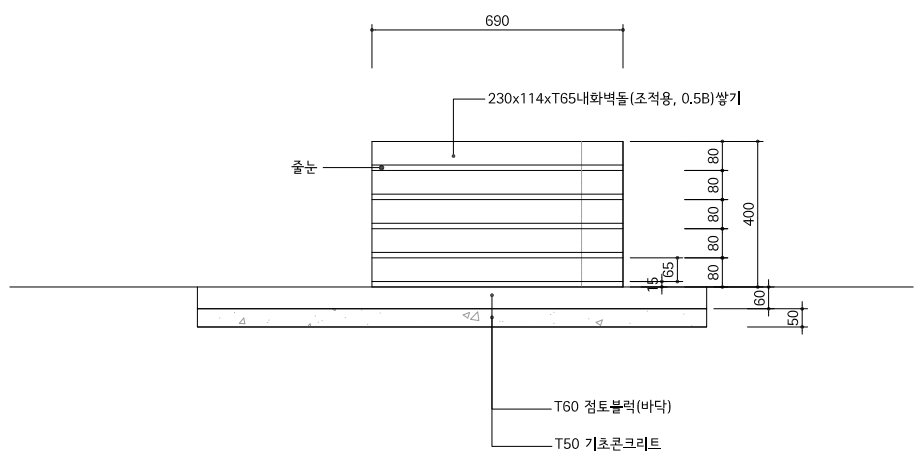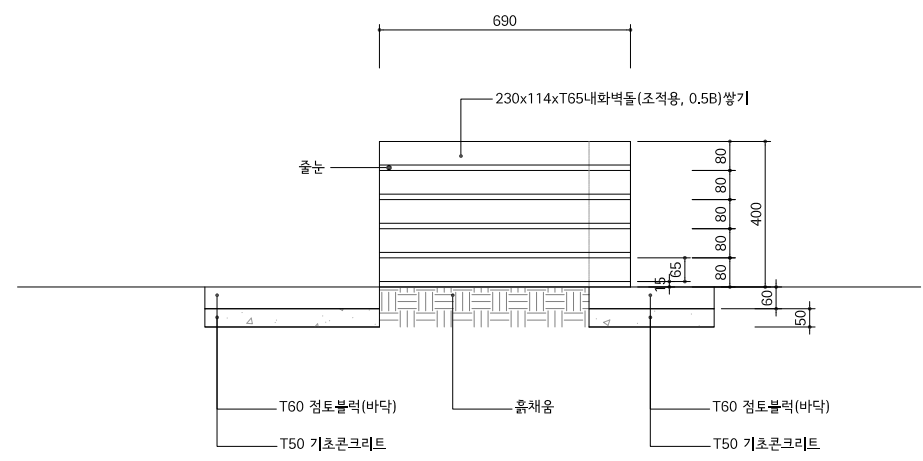


2 단면도 A-A'  
 SCALE : 1/20

3 단면도 B-B'  
 SCALE : 1/20

설계사 DESIGN CORP	발주처 ORDERING ORG	서울시 서부공원녹지사업소	설계 DESIGNED BY	심사 CHECKED BY	사업명 PROJECT TITLE	노을 가족캠핑장 면정비공사(준공도면)	날짜 DATE	2019. 12.	도면구분 DRAWING NO	
			제도 DRAWN BY	승인 APPROVED BY	도면명 DRAWING TITLE	화덕상세도	축척 SCALE	1/20(A3)	도면번호 SHEET NO	L- 09

NOTE  
 ※로프가 뜨지 않도록 1면당 10개의 고정팩을 사용하여 설치하되,  
 사용시 고리에 걸리지 않게 상단부를 지면까지 박아준다.

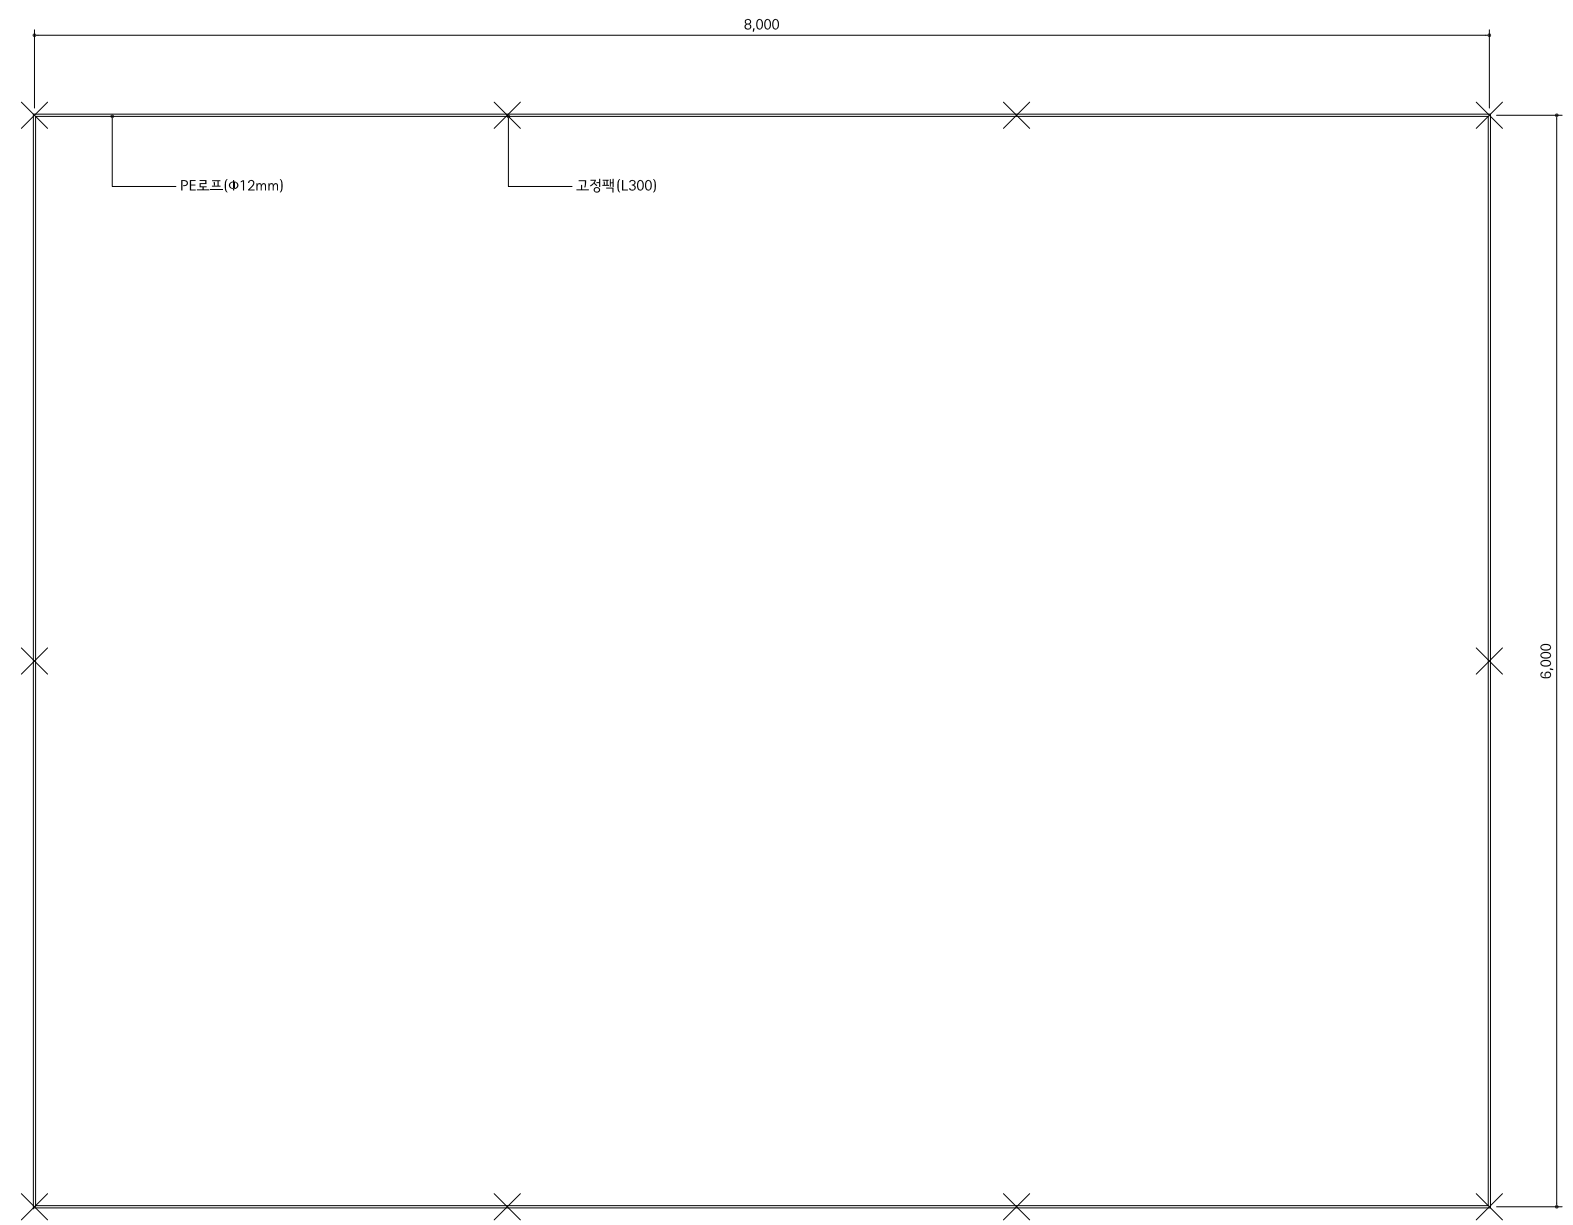


2 고정팩 이미지  
 SCALE : NONE

1 로프상세도  
 SCALE : 1/40

설 계 사 DESIGN CORP	발 주 처 ORDERING ORG	서울시 서부공원녹지사업소	설 계 DESIGNED BY	심 사 CHECKED BY	사 업 명 PROJECT TITLE	노을 가족캠핑장 면정비공사(준공도면)	날 짜 DATE	2019. 12.	도 면 구 분 DRAWING NO	
			계 도 DRAWN BY	승 인 APPROVED BY	도 면 명 DRAWING TITLE	로프상세도	축 척 SCALE	1/40	도 면 번 호 SHEET NO	L- 10



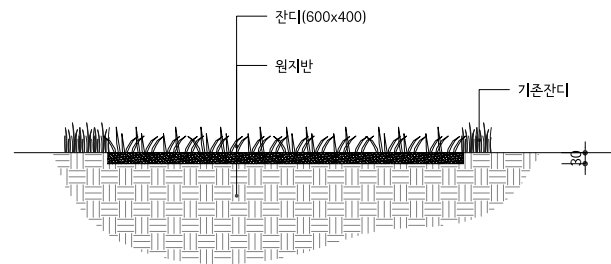


**잔디식재상세도**  
 SCALE : 1/20

설계사 DESIGN CORP	발주처 ORDERING ORG	서울시 서부공원녹지사업소	설계 DESIGNED BY	심사 CHECKED BY	사업명 PROJECT TITLE	노을 가족캠핑장 면정비공사(준공도면)	날짜 DATE	2019. 12.	도면구분 DRAWING NO	
			제도 DRAWN BY	승인 APPROVED BY	도면명 DRAWING TITLE	잔디식재상세도	축척 SCALE	1/20	도면번호 SHEET NO	L- 11