

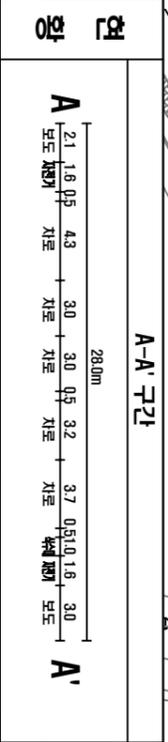


광덕교차로(항동지구) (현황+개선)

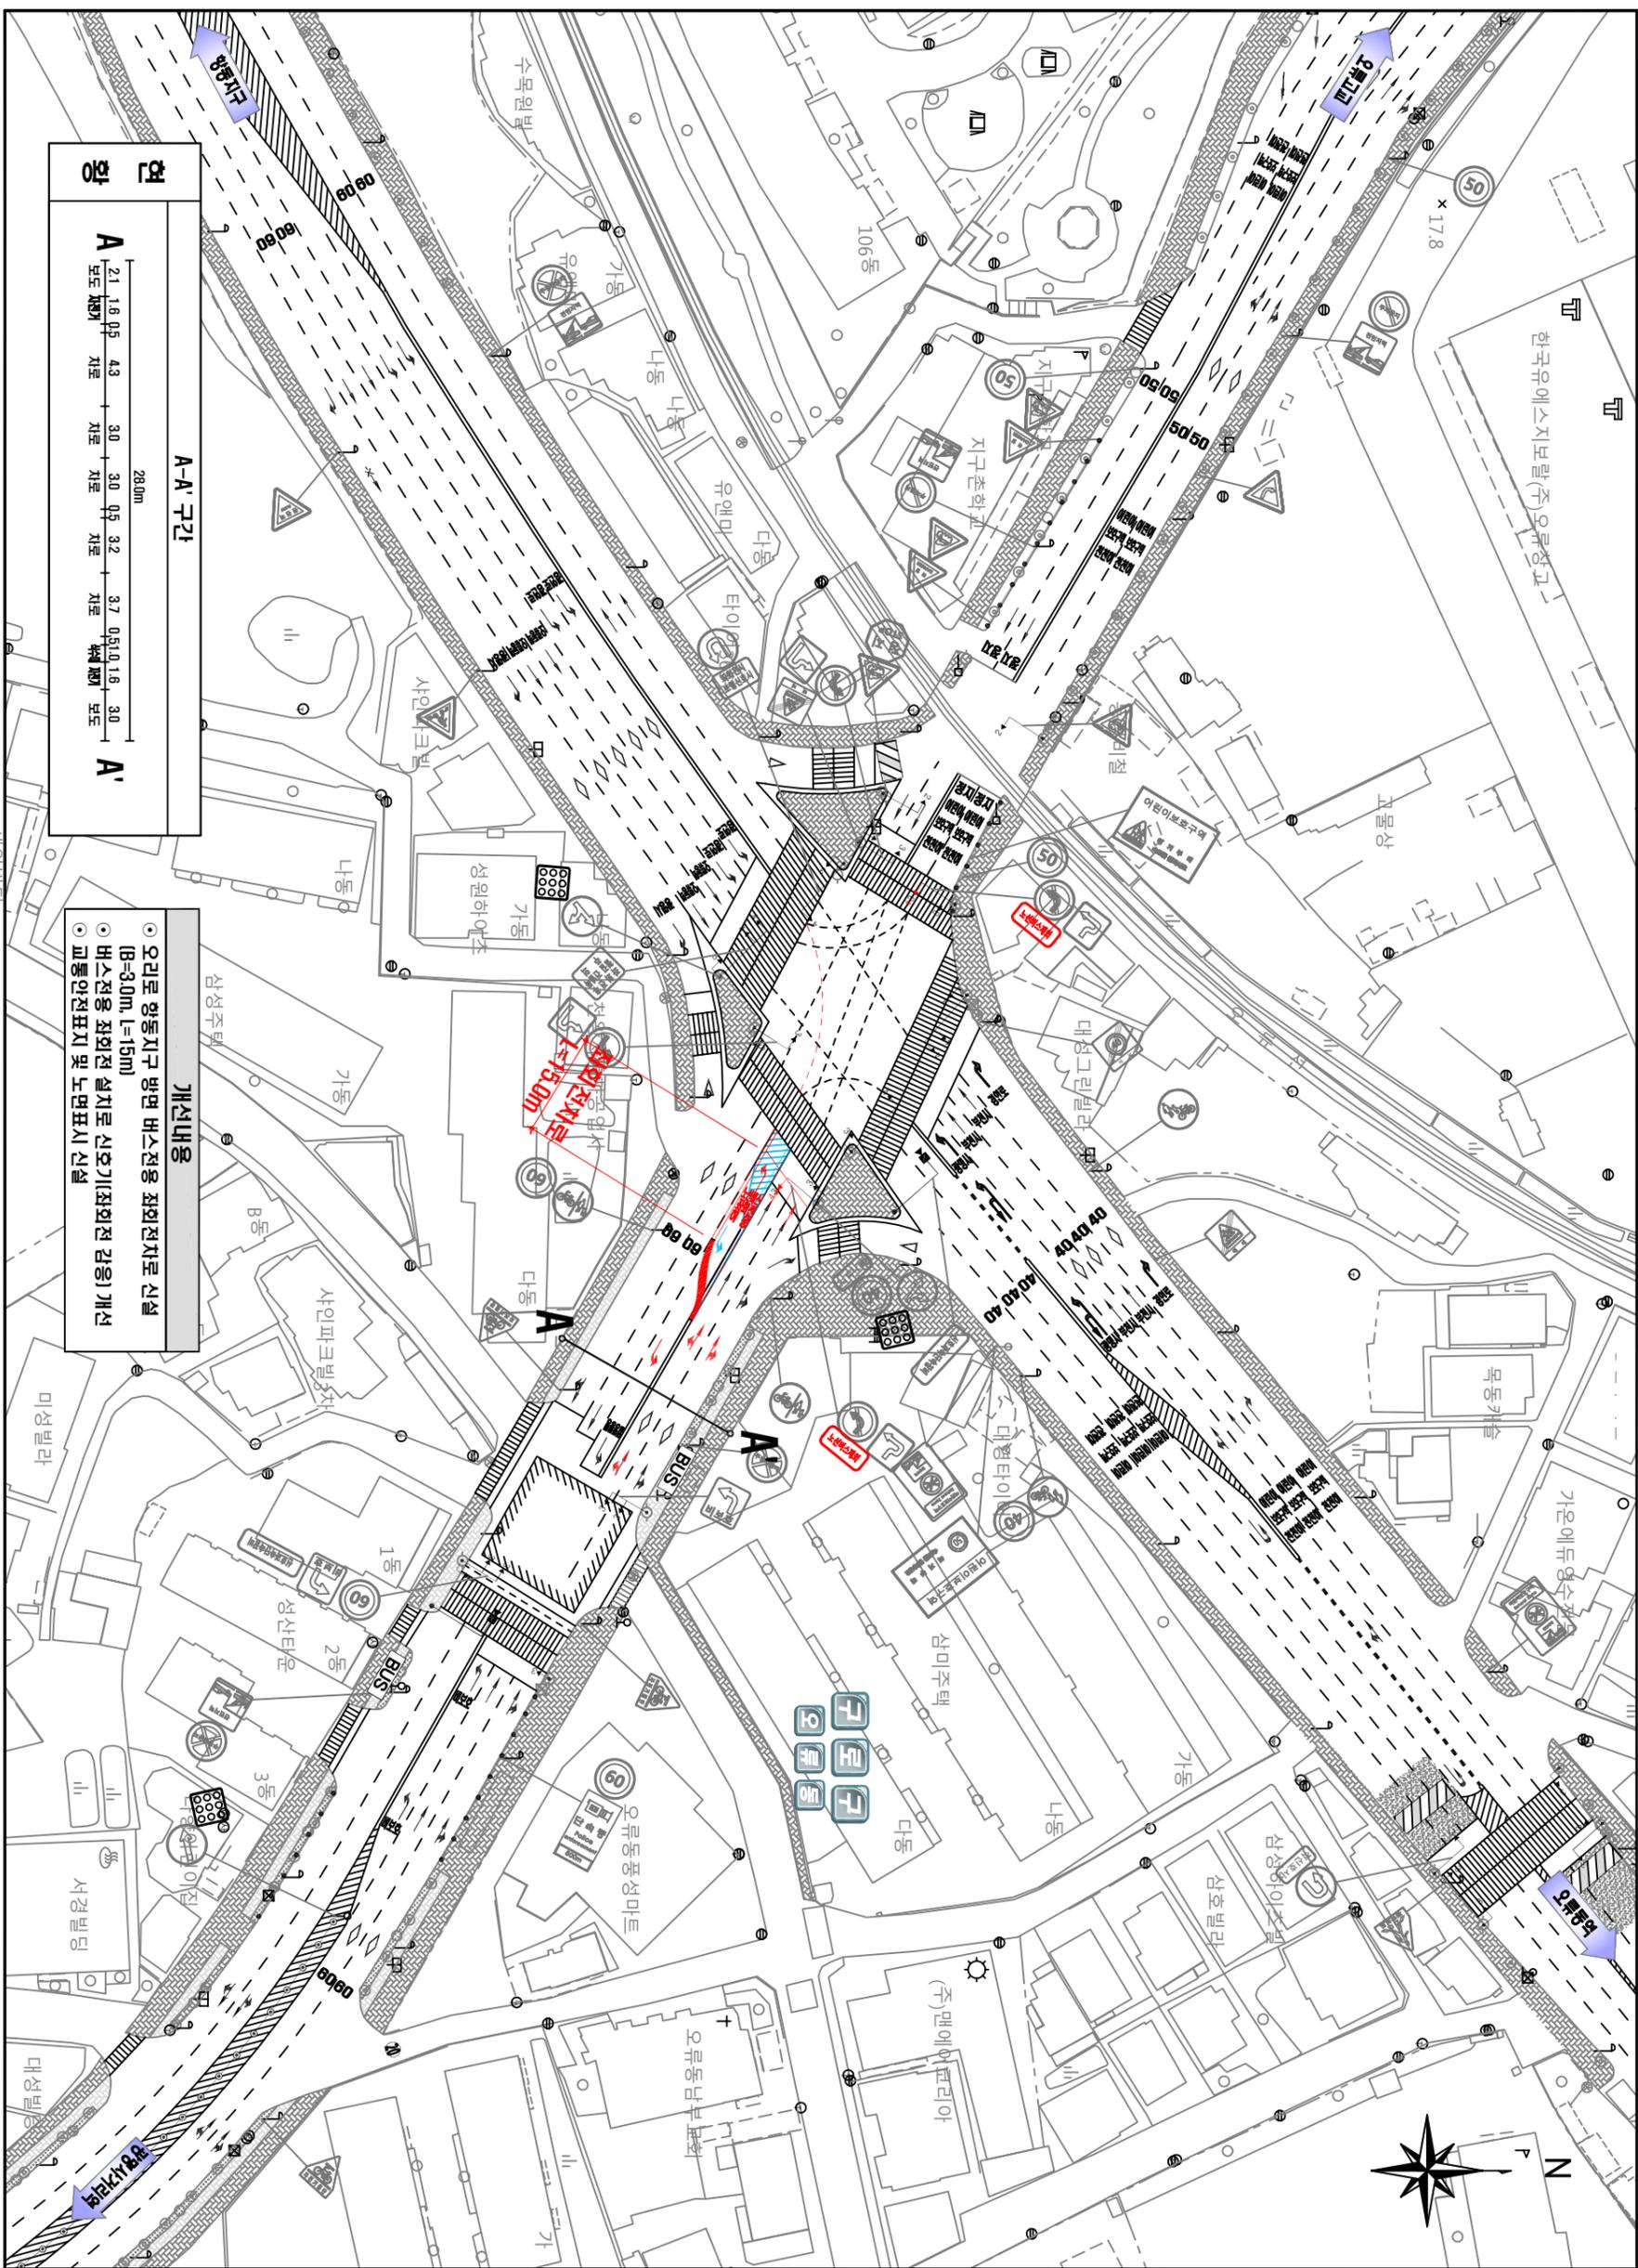

- 개선내용**
- 오리로 항동지구 방면 버스전용 좌회전차로 신설 (B=3.0m, L=15m)
  - 버스전용 좌회전 설치로 신호기 좌회전 감응) 개선
  - 교통안전표지 및 노면표시 신설

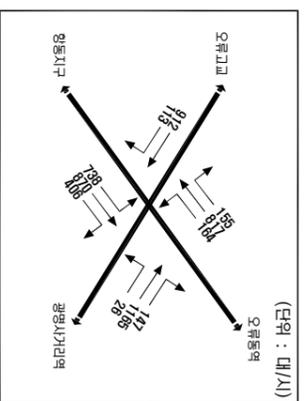

구분	φ1	φ2	φ3	φ4	φ5	주기
현황	68(3)	37(3)	26(3)	-	-	140초
구분	φ1	φ2	φ3	φ4	φ5	주기
개선	9(3)	59(3)	31(3)	29(3)	-	140초

※ 오류동역 08-09시 기준

구분	평균연차(차/년)	서비스수준
현황	91.5	E
개선	113.7	F
증감	▲22.2	-

※ 오류동역 08-09시 기준

**범례**

색상/선형	의미
Black line	현황
Red line	신설
Blue line	제거
Green line	이전

