



일반이음매용 PC침목


평면도 S=1:5

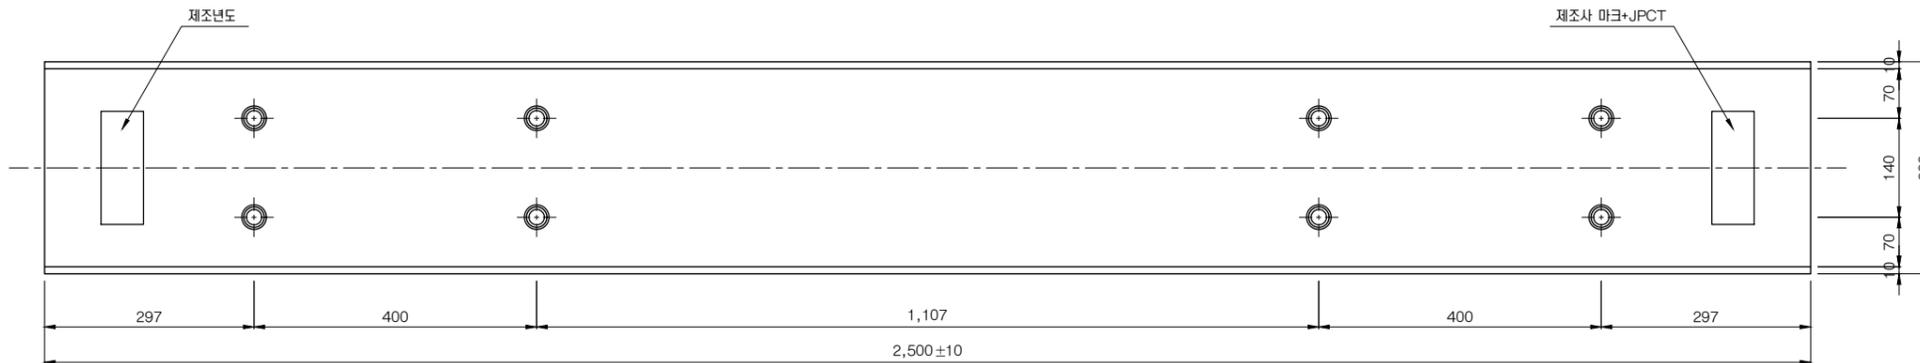


매립전 S=1:1

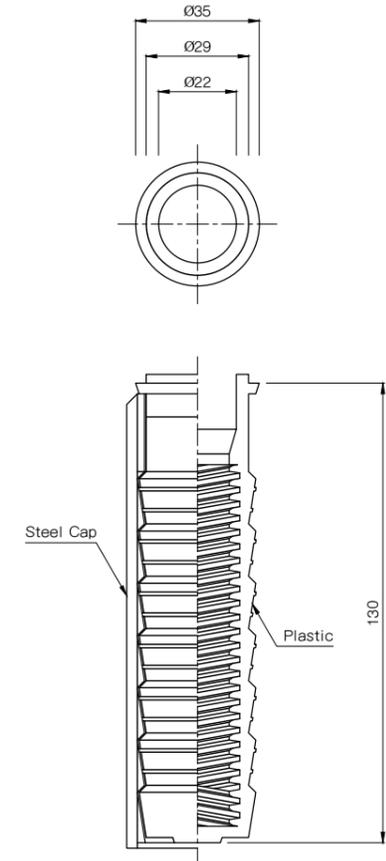


측면도 S=1:5

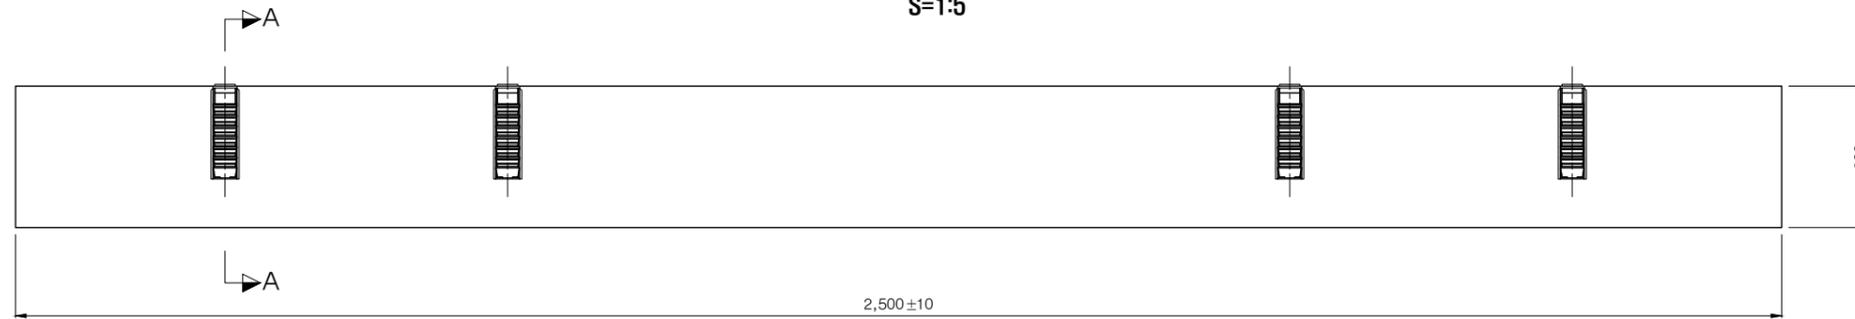

단면 A-A S=1:3

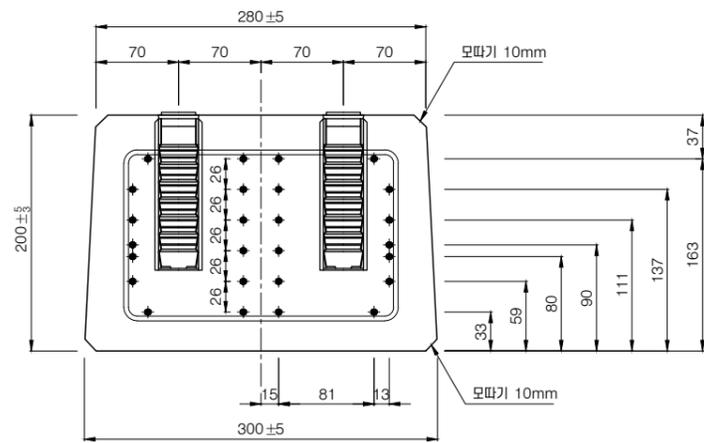

보강철선 S=1:3

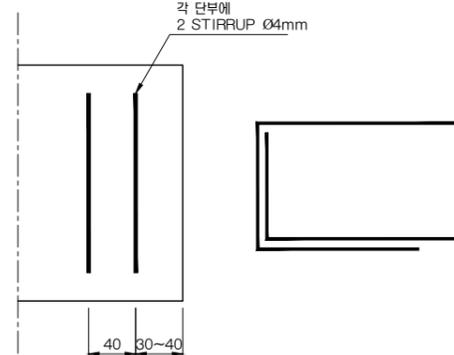

허용공차

항목	허용 공차
1 외관	도면 표시
2 강선 위치간	±6mm
3 강선 전체	±3mm
4 인서트 위치	±1mm
5 레일좌면기울기	레일좌면간 최대 2mm

재료표

품번	품명	규격	재질	수량	비고
1	매입전	VAPE INSERT NUT Ø22-130	GCD 450	개 8	
2	PC 강선	Ø2.9×3×2,500(2.9×3×26)	SWPD 3	개 26	KS D 7002
3	보강철선	Ø4.0	SWM-B	개 4	KS D 3552
4	콘크리트	fck=60 MPa		개 0.145	470 kg

시공회사	작성: 김정호	준공도면	공사명: 하남선(5호선연장) 궤도실시설계 용역	계약번호:
설계회사	검토: 서동하	시공자	도면명: 일반이음매용 PC침목	도면번호: C9002247-021
감리회사	확인: 백영현	감리자	위치: 	출적: AS SHOWN
날짜: 2017.05.25				일련번호: 119