
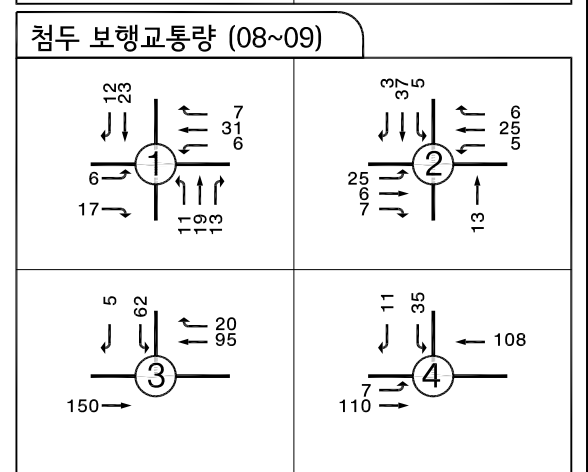
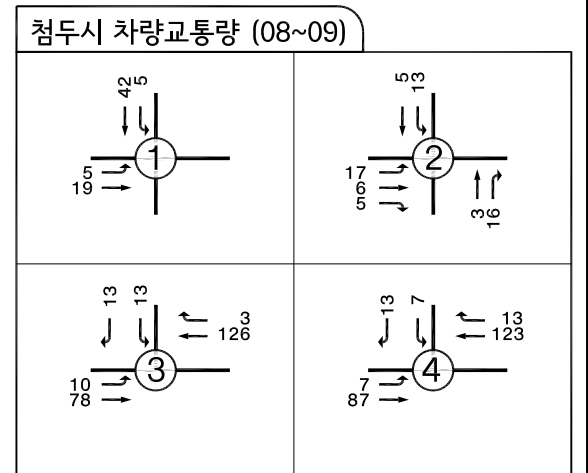


2019년 강남구 보호구역 개선사업 기본 및 실시설계
아이앤 어린이집 주변(개선안도)

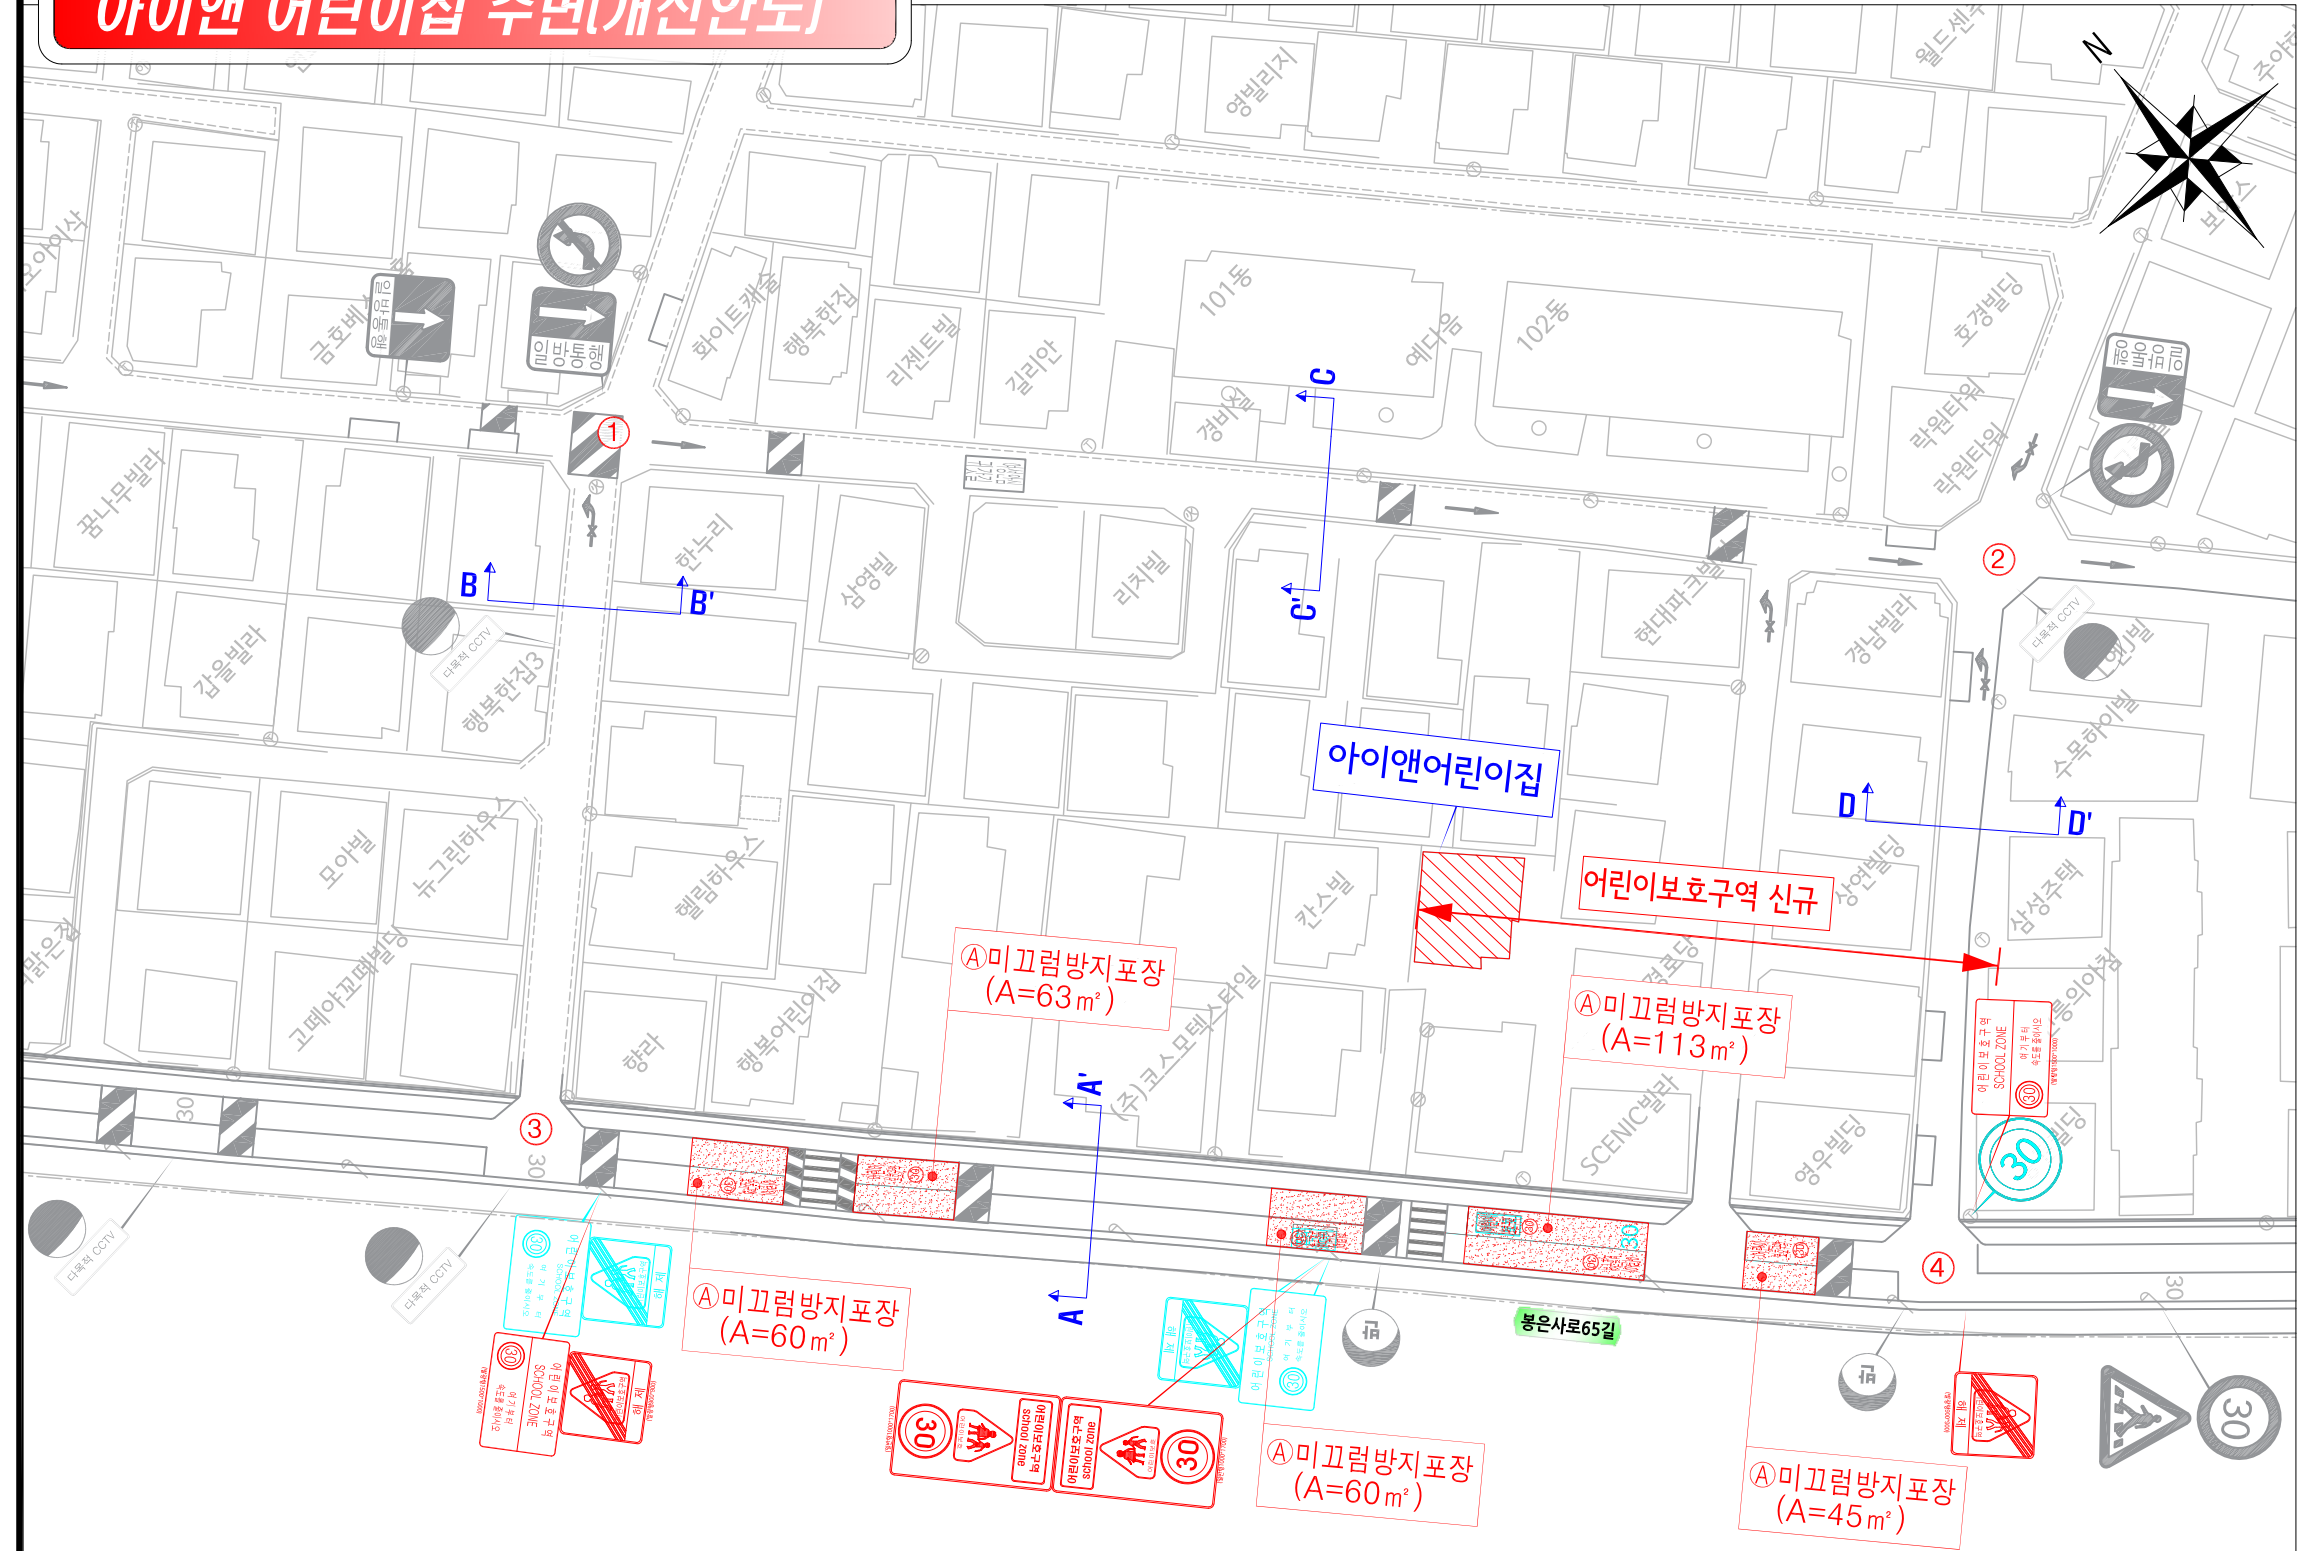

- 개선방안
- 미끄럼방지포장 설치 (A=341m²)
 - LED 어린이보호구역시점표지판 (2개)
 - 어린이보호구역통합표지판 (2개)
 - LED 어린이보호구역해제표지판 (2개)
 - 보호구역 노면표시 설치 (6개소)
 - 속도제한 노면표시 설치 (6개소)

도로 단면도


범례

Red line	신설
Cyan line	철거
Green line	이설