


어린이보호구역 준공도면

시설명 **하나어린이집 (일원로3길 81)**

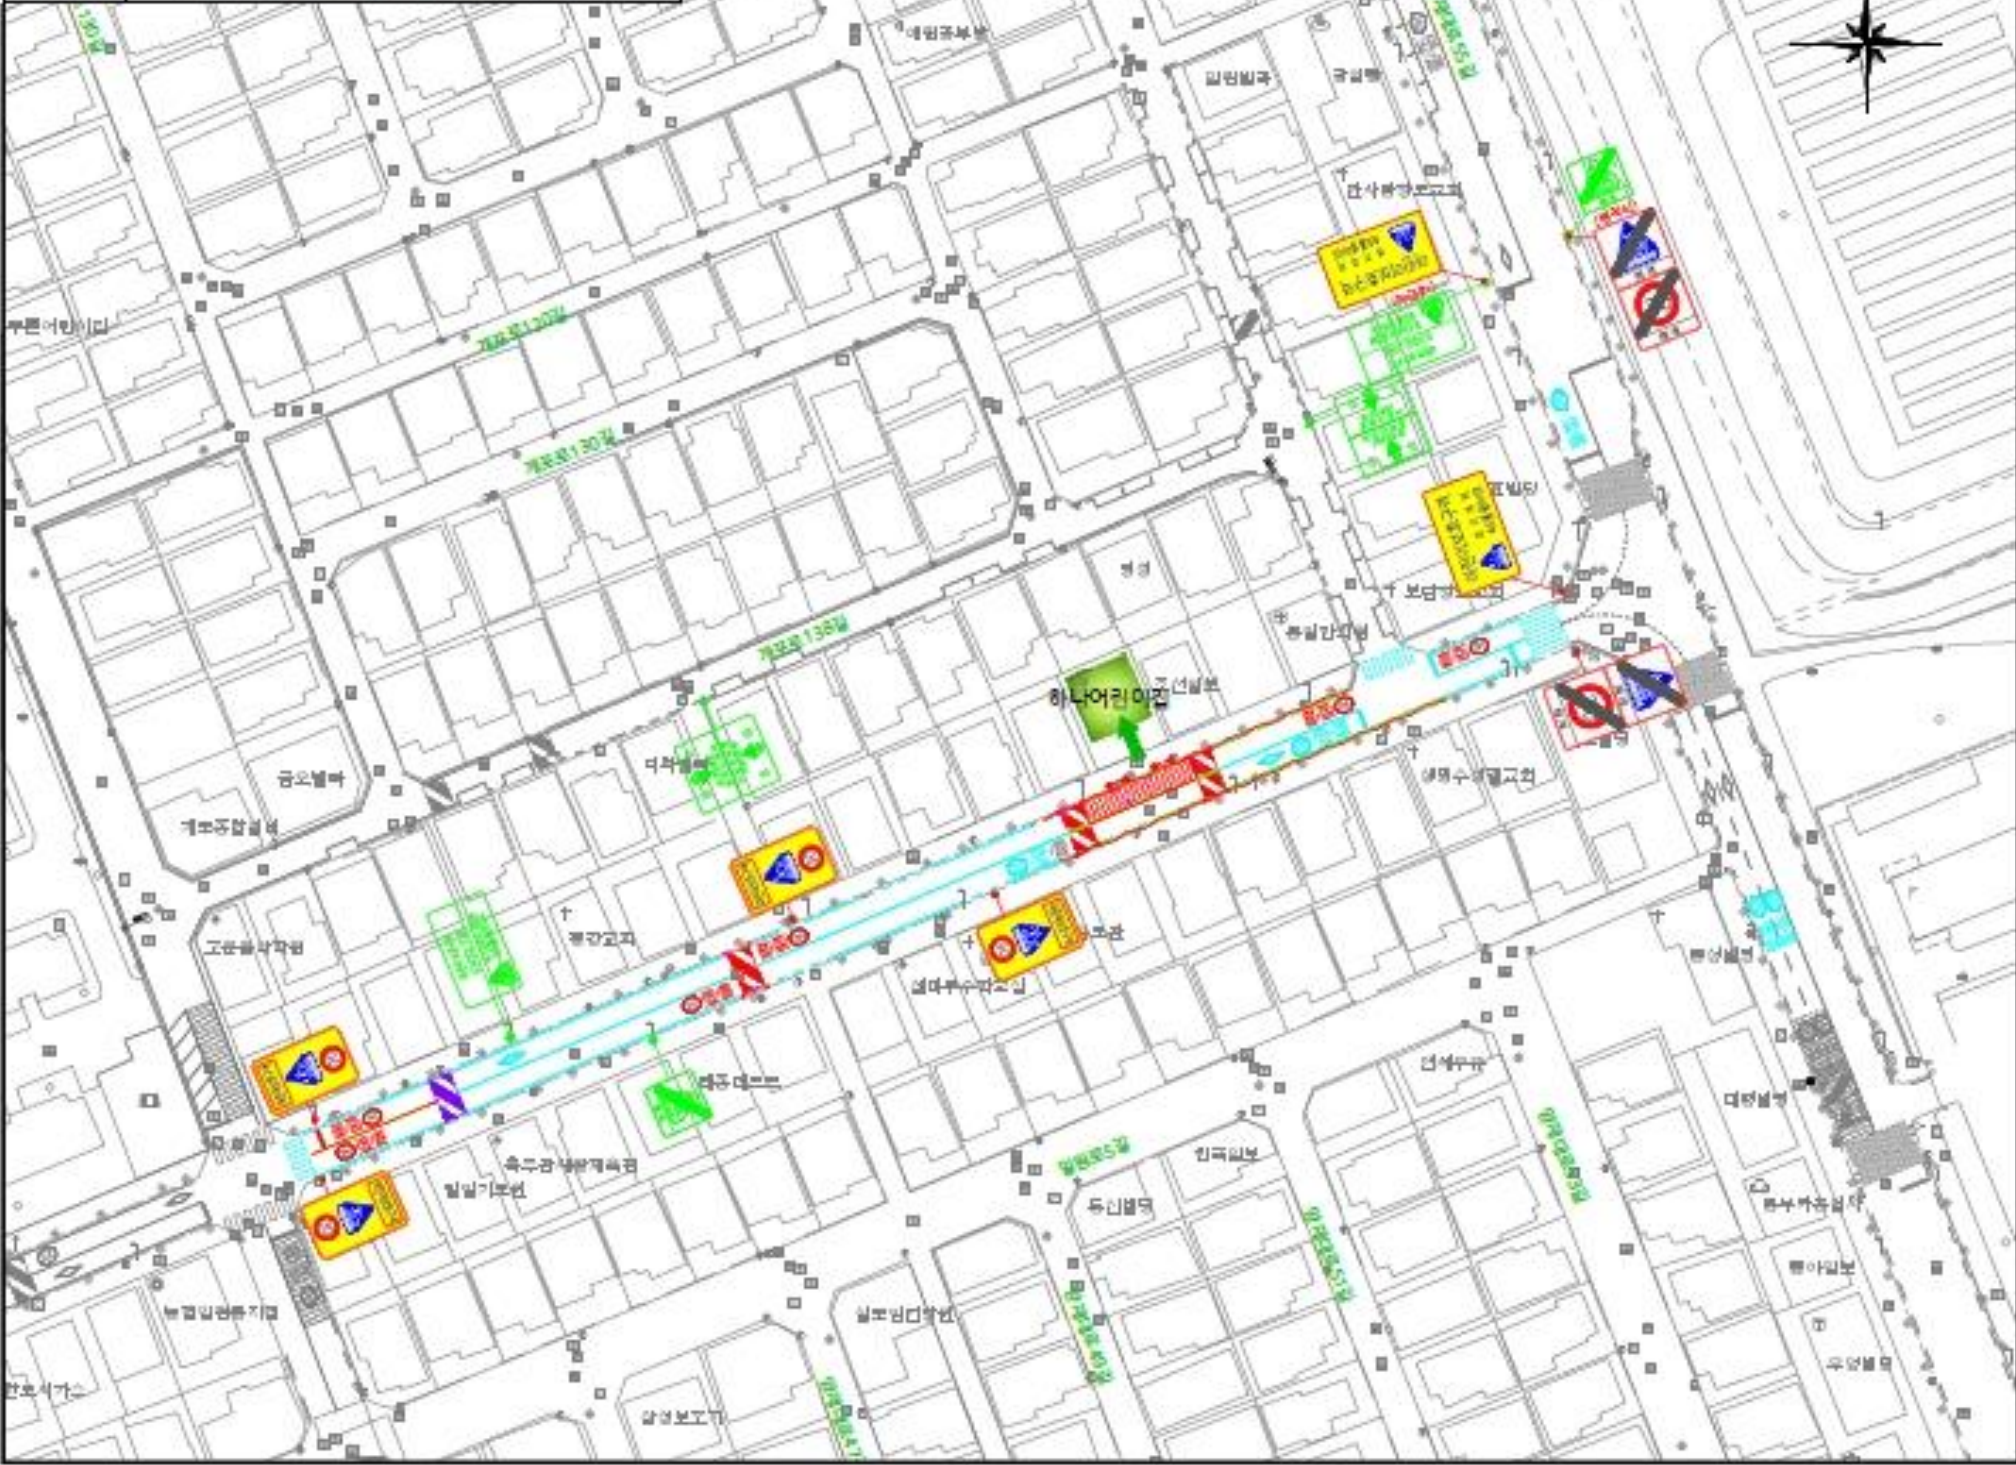

SCALE 1/500
0 10 30 50M

구분	-범례-	구분	항목	단위	수량		
					현황	신설	개선
구분	현황 - 검정색	신	경보등	개	4		
	신설 - 빨강색	소	경보등	개			
	고체 - 하늘색	신	경보등	개			
	격자 - 초록색	기	경보등	개			
		501	M	678	603	93	
	<219> 우회전 금지	516	M	109	110	1	
		518	M	34	33	1	
		520	M	149			
		529	M		34		
		532	M				
		536	M	206	205	1	
	표지	<518> 30	510-514	M			
			537-543	M			
표지	<536> 어린이 보호구역	미대거과속방지턱	개	1			
		과속방지턱	개	3			
		통단복도	개		3		
		미끄럼방지포장	M2		99		
