



한산초등학교(현황+개선)

구간	A-A'	B-B'	C-C'	E-E'	F-F'
현황	10.6m A _{0.7} ↓ 7.2 ↑ 2.0 A' ₁ 1.9 3.0m 8.5m	10.2m B _{0.4} ↓ 7.3 ↑ 2.1 B' ₁ 1.9 3.0m 8.1m	15.5m C _{0.1} ↓ 4.0 ↑ 4.0 C' ₁ 0.7 0.6 9.2m	15.6m E _{0.6} ↓ 3.8 ↑ 3.8 E' ₁ 0.6 0.6 9.0m	10.2m F _{0.6} ↓ 2.0 ↑ 5.1 F' ₁ 0.5 2.0 4.2m
개선	22.6m D _{0.6} ↓ 3.2 ↑ 3.9 D' ₁ 0.6 3.2 3.2 16.1m	22.6m D _{0.6} ↓ 3.2 ↑ 3.2 D' ₁ 0.6 3.2 3.7 16.1m			

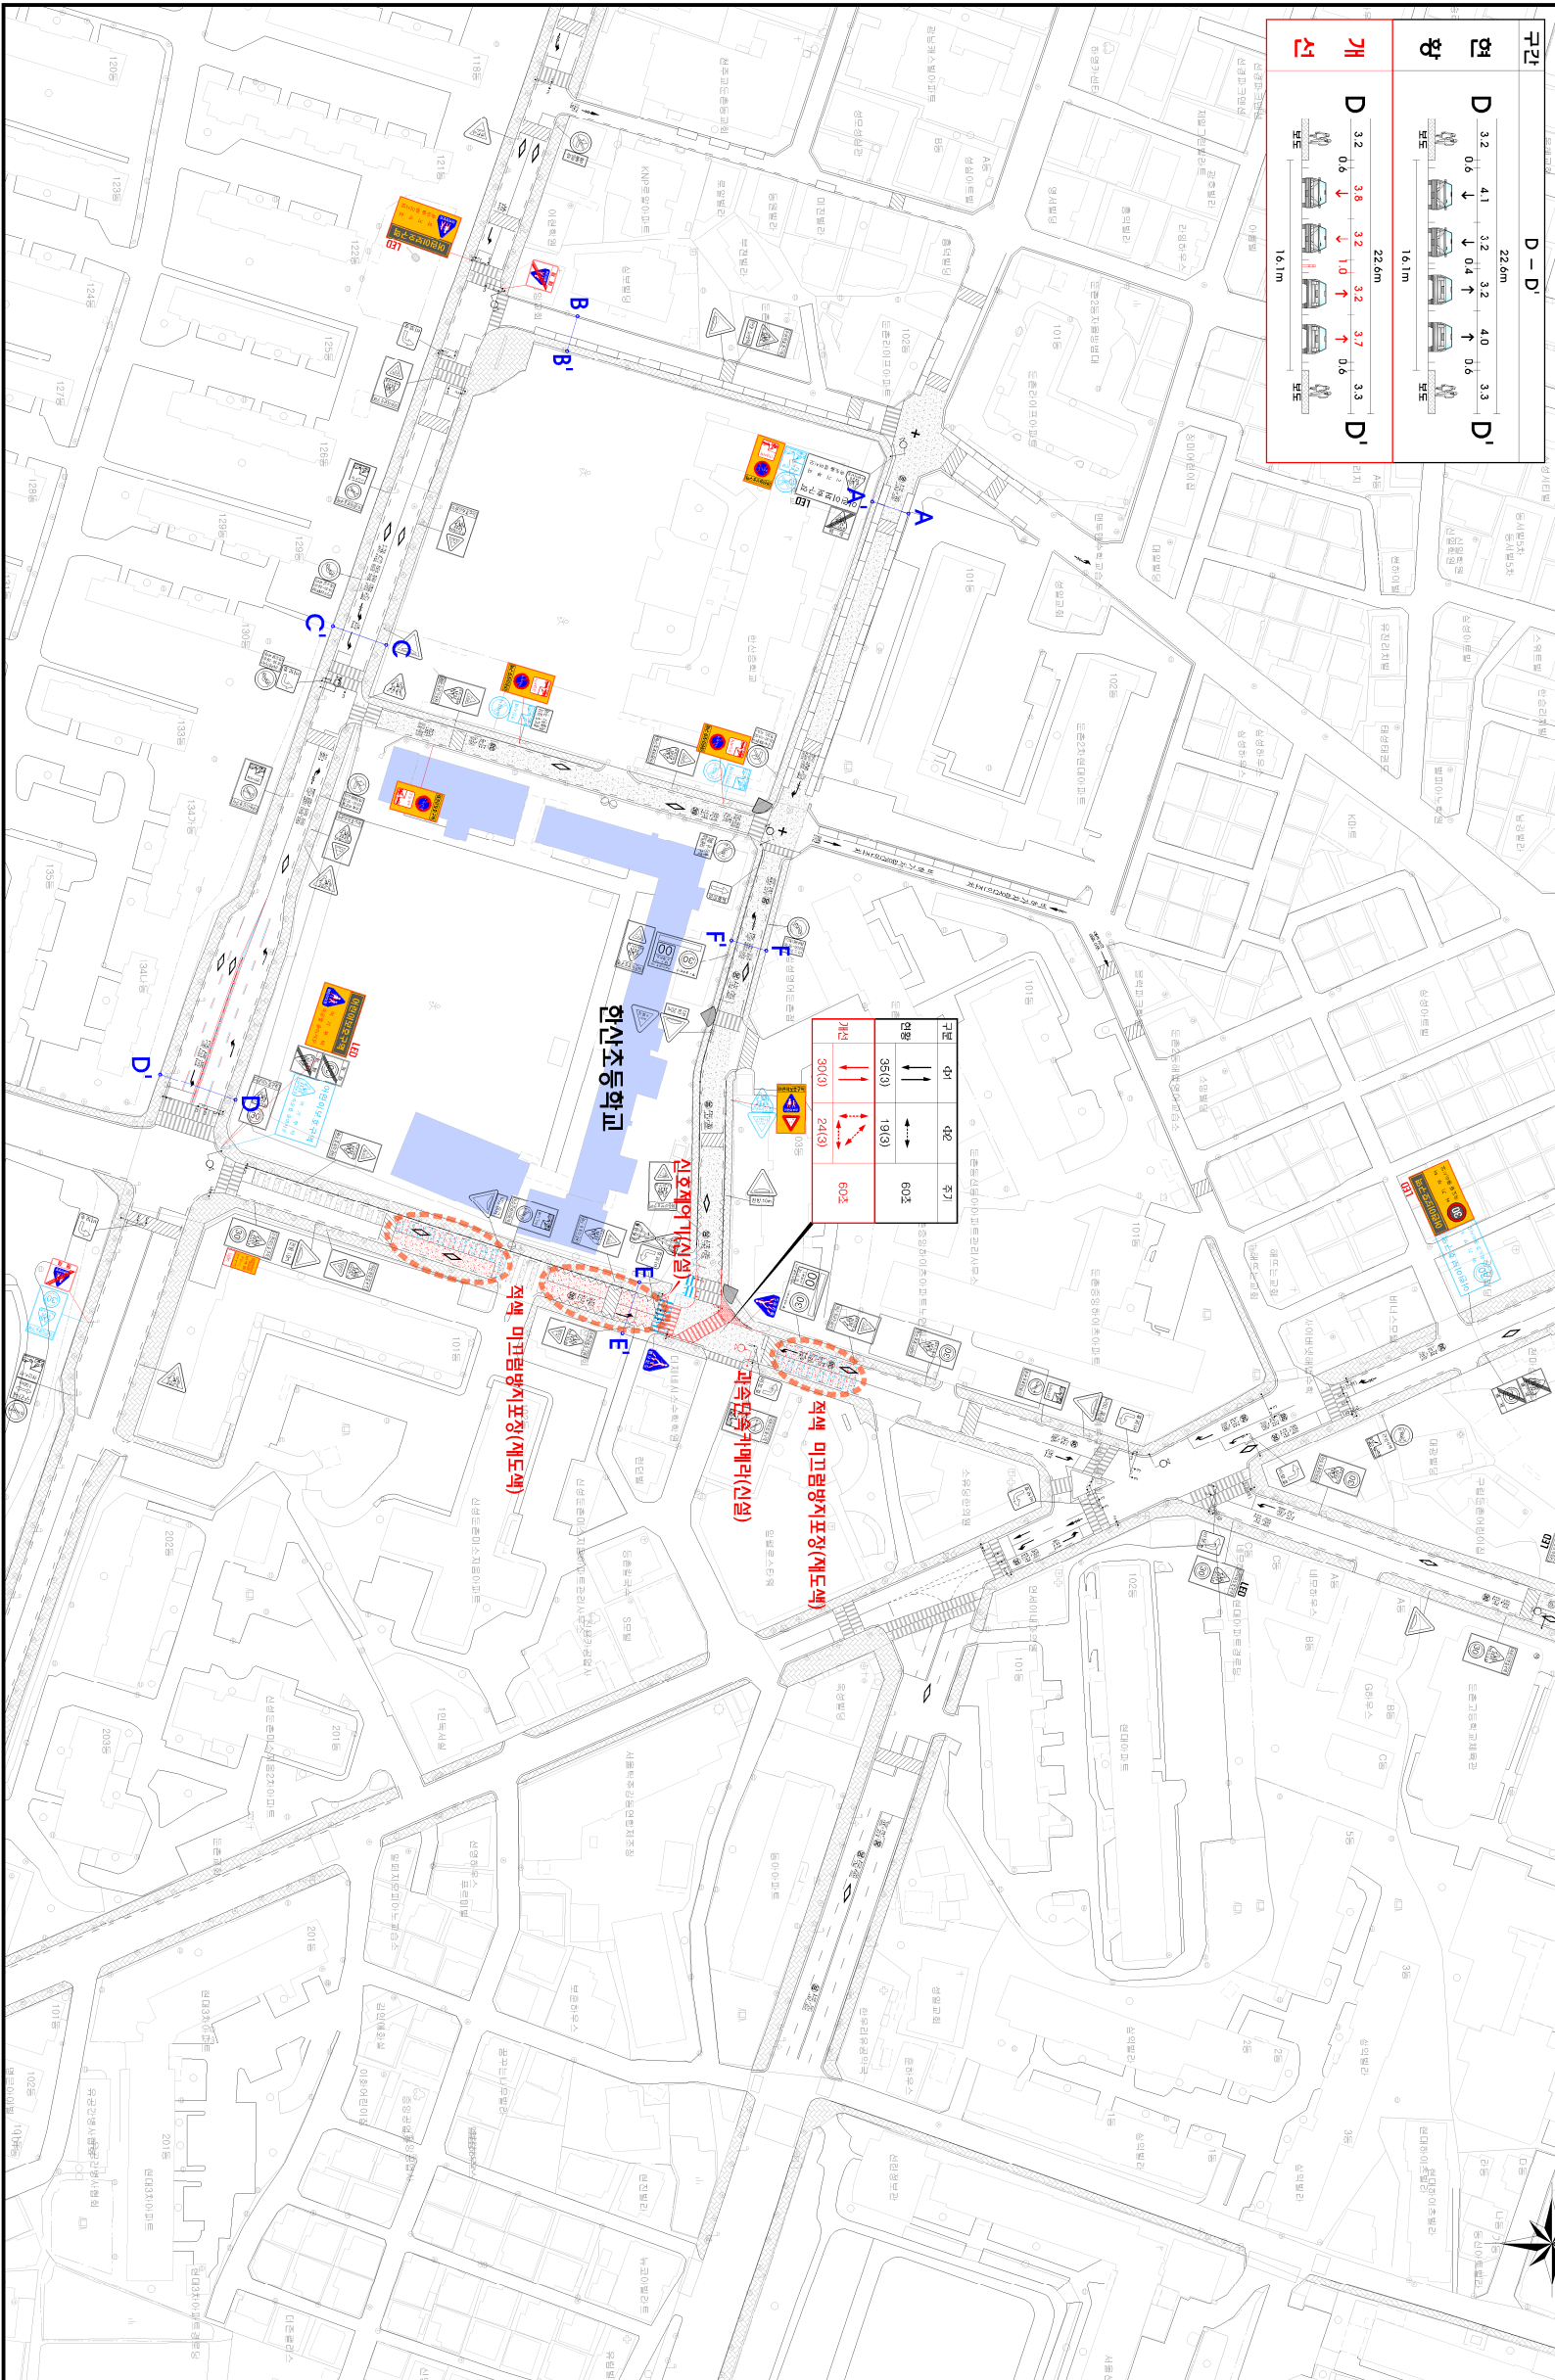


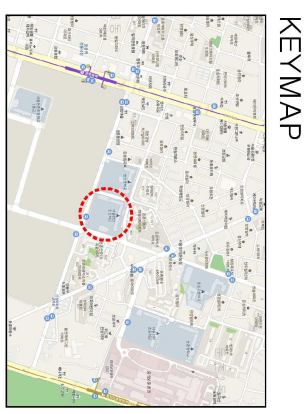

범	시	설	명
[Symbol]	방단보도		
[Symbol]	고원영단보도		
[Symbol]	고원리노출로		
[Symbol]	보도		
[Symbol]	보행공간		
[Symbol]	적색 미끄럼방지포장		
[Symbol]	시각적		
[Symbol]	도막포장		
[Symbol]	중량분리대		
[Symbol]	가드레일		
[Symbol]	블라드		
[Symbol]	시선유도선		
[Symbol]	표지봉		
[Symbol]	단속케미컬		
[Symbol]	반사경		
[Symbol]	열로카펫		
[Symbol]	투광기		
[Symbol]	신호기		
[Symbol]	점표		
[Symbol]	어린이보호구역 시점표지		
[Symbol]	어린이보호구역 예보표지		
[Symbol]	어린이보호구역 예고표지		
[Symbol]	교통안전표지		

[범례]

[Red Line]	연	향
[Blue Line]	신	설
[Green Line]	제	거
[Black Line]	이	건

Scale: 0, 25, 50, 100m