


도면목차

일련번호	도면번호	도면명	축척	비고
001	L-001	도면목차	NONE	
002	L-002	위치도	NONE	
003	L-003	총괄수량집계표	NONE	
004	L-004	노을공원-1 복구계획도	NONE	
005	L-005	노을공원-1 횡단면도	NONE	
006	L-006	노을공원-2 복구계획도	NONE	
007	L-007	노을공원-2 횡단면도	NONE	
008	L-008	노을공원-3 복구계획도	NONE	
009	L-009	노을공원-3 횡단면도	NONE	
010	L-010	노을공원-4 복구계획도	NONE	
011	L-011	노을공원-4 횡단면도	NONE	
012	L-012	노을공원 씨드스프레이 평면도	NONE	
013	L-013	하늘공원 철망 평면도	NONE	
014	L-014	하늘공원 배수처리 평면도	NONE	
015	L-015	하늘공원 씨드스프레이 평면도	NONE	
016	L-016	서서울 호수공원 배수처리 평면도	NONE	
017	L-017	석축상세도	NONE	
018	L-018	흑막이 상세도	NONE	
019	L-019	철망매트리스 상세도	NONE	

용역명	시행청	용역회사	축척	설계일자	관업참여자			도면명	도면번호
					관업책임자	분야별책임자	설계자		
월드컵공원 수해피해지 복구공사	 서울특별시 서부부른도시사업소		NONE	11. 12.				도면목차	L- 001




① 위치도
SCALE=1/NONE


용역명	시행정	용역회사	축척	설계일자	관입책임자	기타책임자	도면명	도면번호
월드컵공원 수해피해지 복구공사	서울특별시 서부푸른도시사업소		NONE	11. 12.			위치도	L- 002

총괄수량표


구분	기호	시설명	규격	단위	총수량
		맹암거-1	유공관 ϕ 200mm	m	121
		맹암거-2	이중벽유공관 ϕ 200mm	m	112
		PE관설치	ϕ 300mm	m	227
		PE이중벽관설치	ϕ 450mm	m	43
		PE이중벽관설치	ϕ 200mm	m	20
		측구수로관설치	D300	m	34
		철망설치		m ²	1949.0
		철망잡석부설		m ³	584.7
		플롭관	300x300	본	65
		시드스프레이		m ²	4142.8
		벗짚덮기		m ²	4142.8
		석축설치	300x300x350	m ²	27
		원주목흙막이설치	H1000	식	1
		빗물받이	410x510	개소	4


용역명	시행장	용역회사	축척	설계일자	과업책임자	과업책임자	도면명	도면번호
월드컵공원 수해피해지 복구공사	 서울특별시 서브프라드도시사업소		NONE	11. 12.			총괄수량표	L- 003


진 단 면

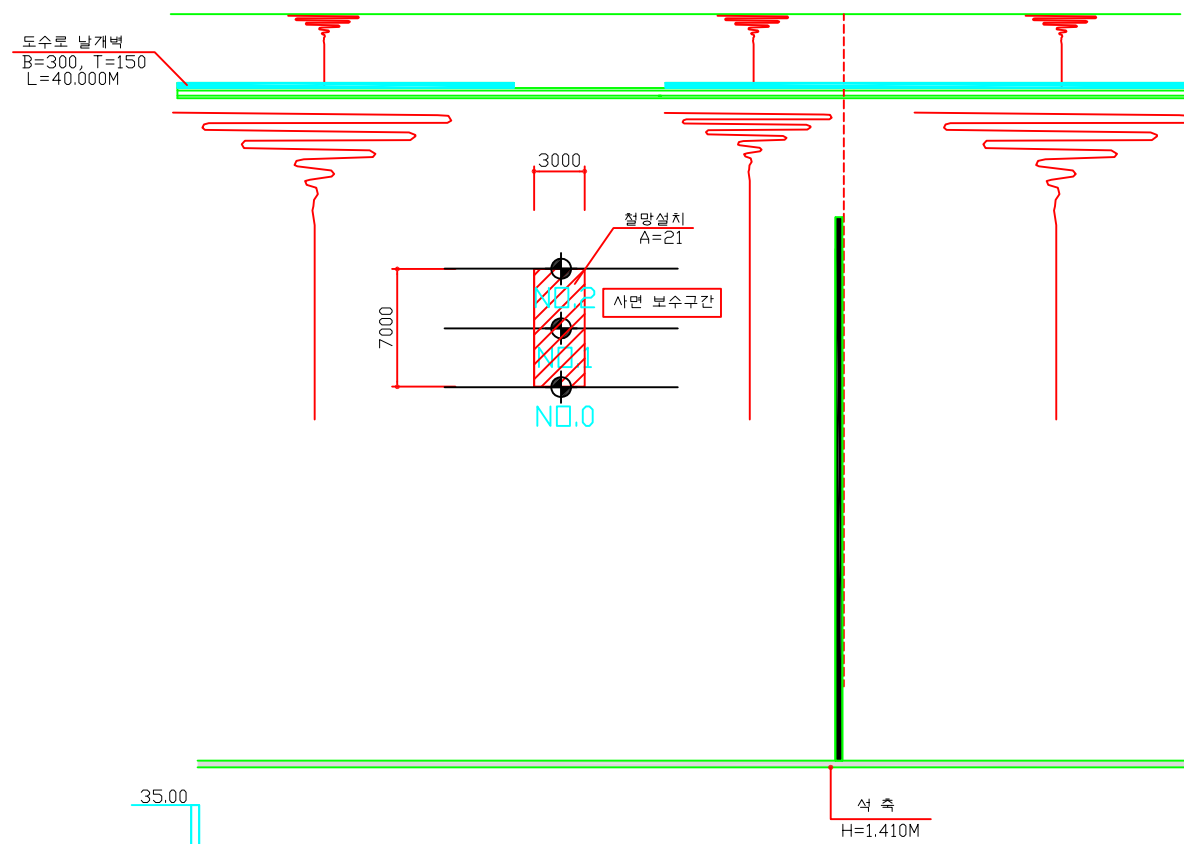

계획 중단면도

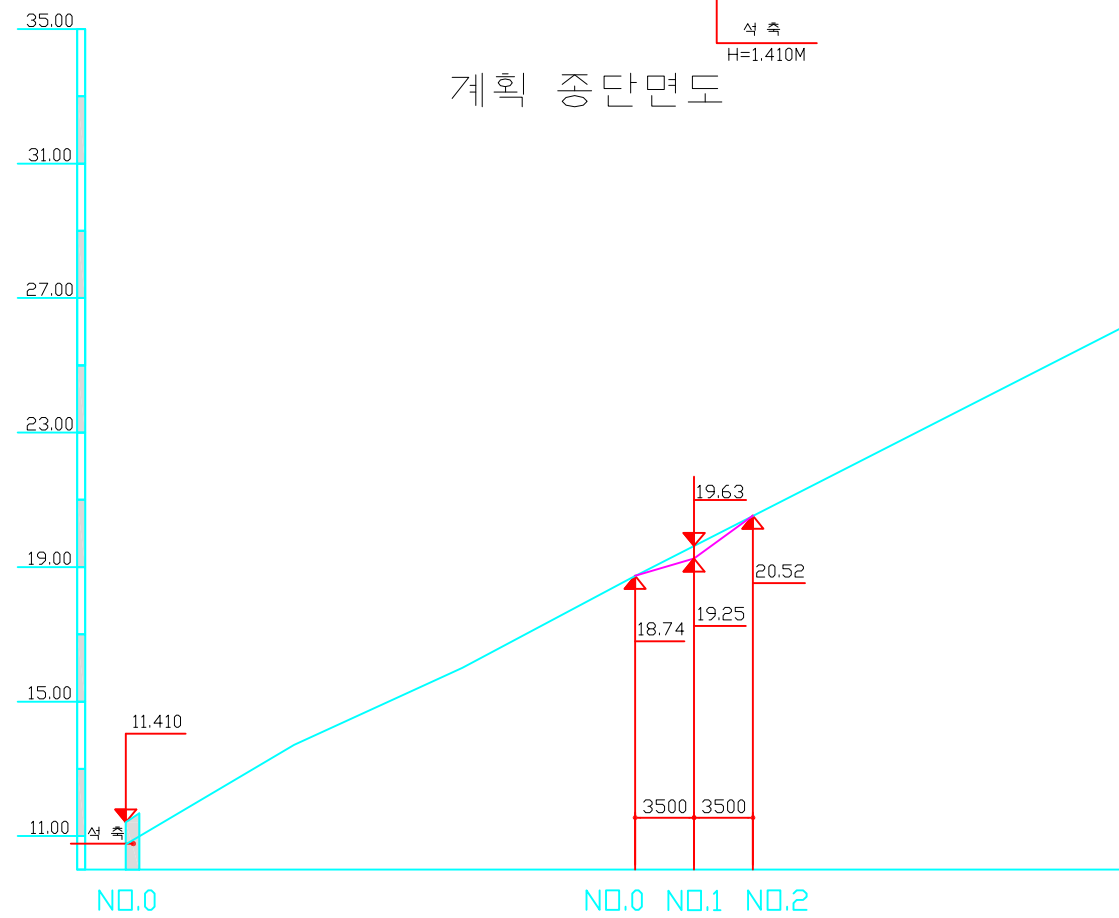

용역명	시행정	용역회사	축적	설계일자	과업책임자	과업감독자	설계자	도면명	도면번호
월드컵공원 수해피해지 복구공사	 서울특별시 서브프라드미시사업소		NONE	11. 12.				노을공원-1 복구준공도	L- 004

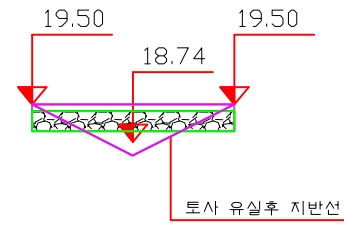

NO.1

NO. 1			
공	종	단위	수 량
터	파	M ²	0.316
잔	토	M ²	0.000
성	토	M ²	0.555

용역명

시행장

용역회사

축적

설계일자

과업책임자

감리책임자

설계자

도면명

도면번호

월드컵공원 수해피해지 복구공사

서울특별시
서브프라드도시사업소


NONE

11. 12.


노을공원-1 횡단면도

L- 005

준공도

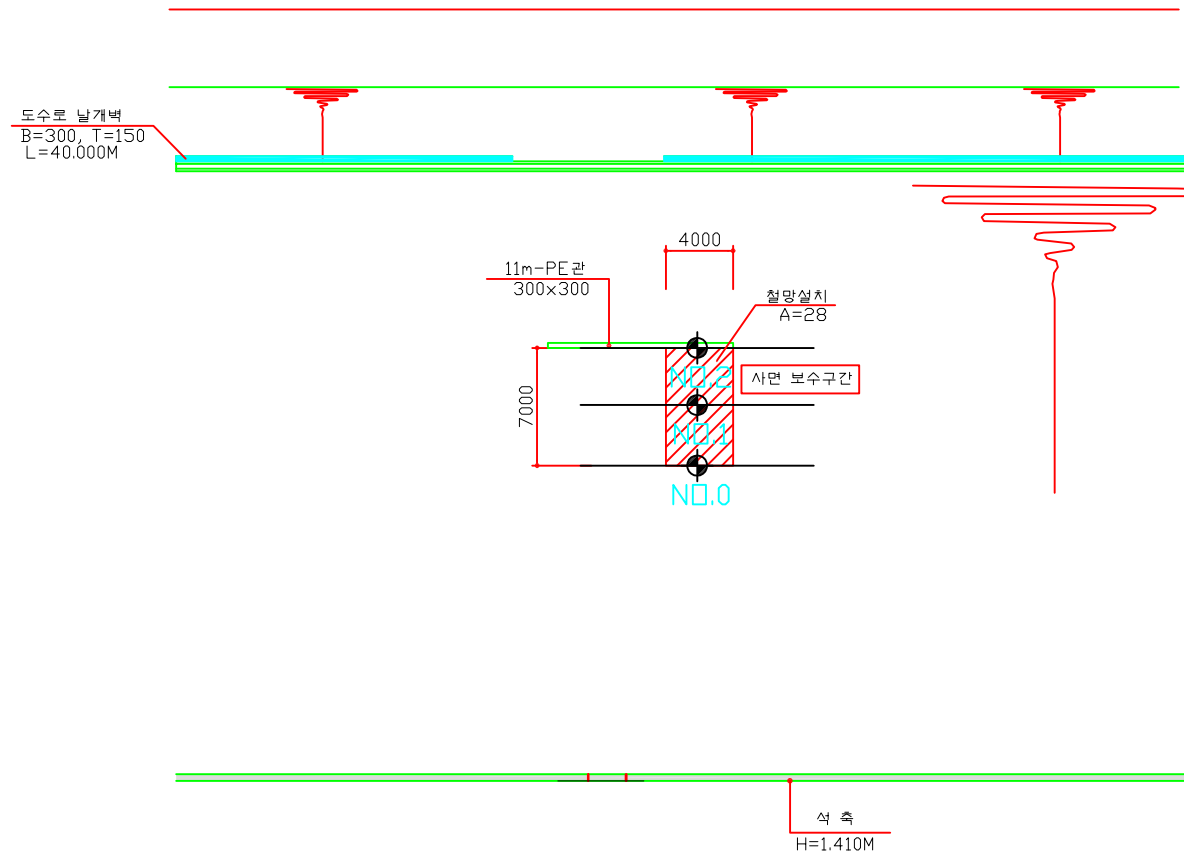

계획 종단면도

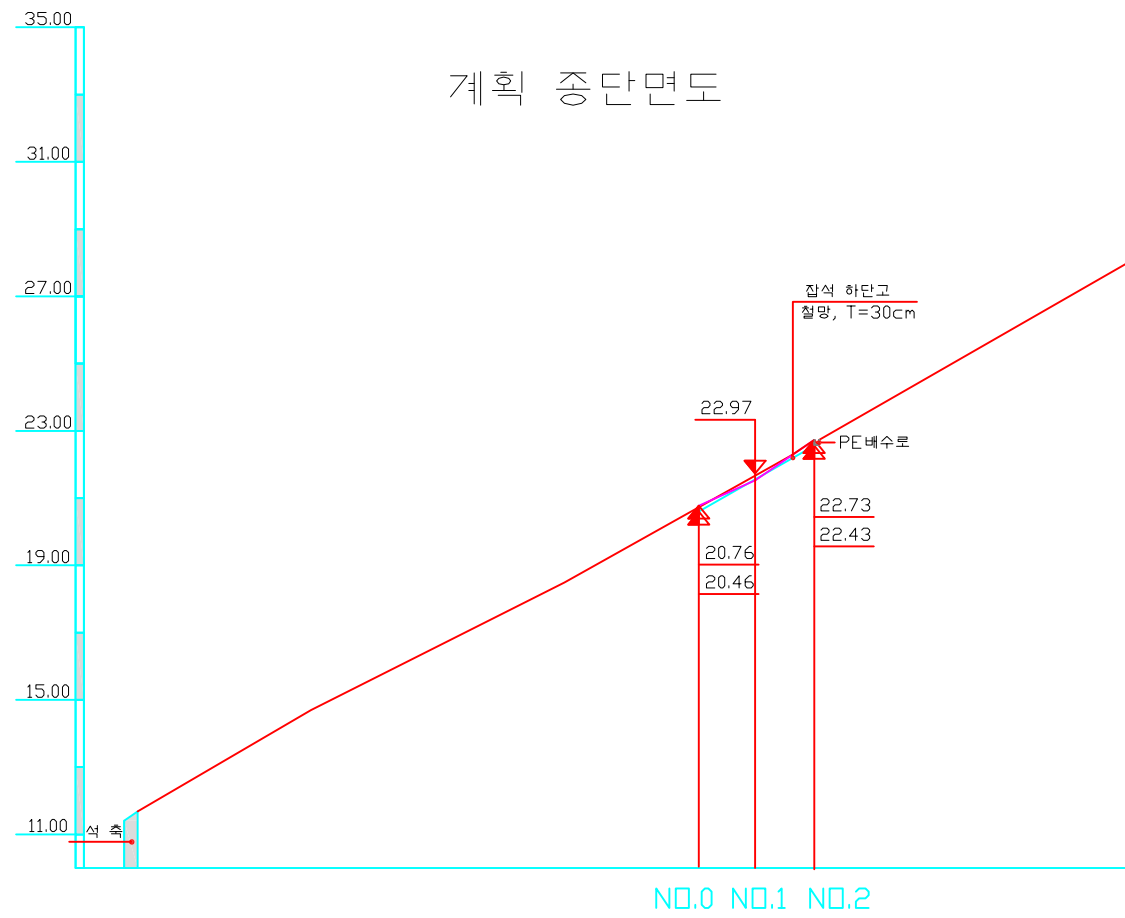

용역명

월드컵공원 수해피해지 복구공사

시행정

서울특별시
서브퍼블리시사업소

용역회사

축적

NONE

설계일자

11. 12.

과업책임자

과업참여자


출제자

도면명

노을공원-2 복구준공도

도면번호

L- 006

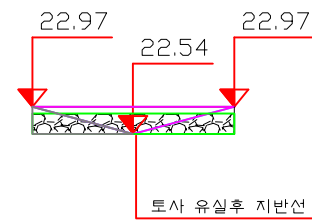


NO.1

NO. 1			
공	종	단위	수 량
터	파	M ²	0.598
잔	토	M ²	0.198
성	토	M ²	0.400

용역명

월드컵공원 수해피해지 복구공사

시 행정

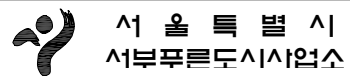

용역회사

축적

NONE

설계일자

11. 12.

과업책임자

과업책임자
분야책임자
설계자


도면명

노을공원-2 횡단면도


도면번호

L- 007

준공도

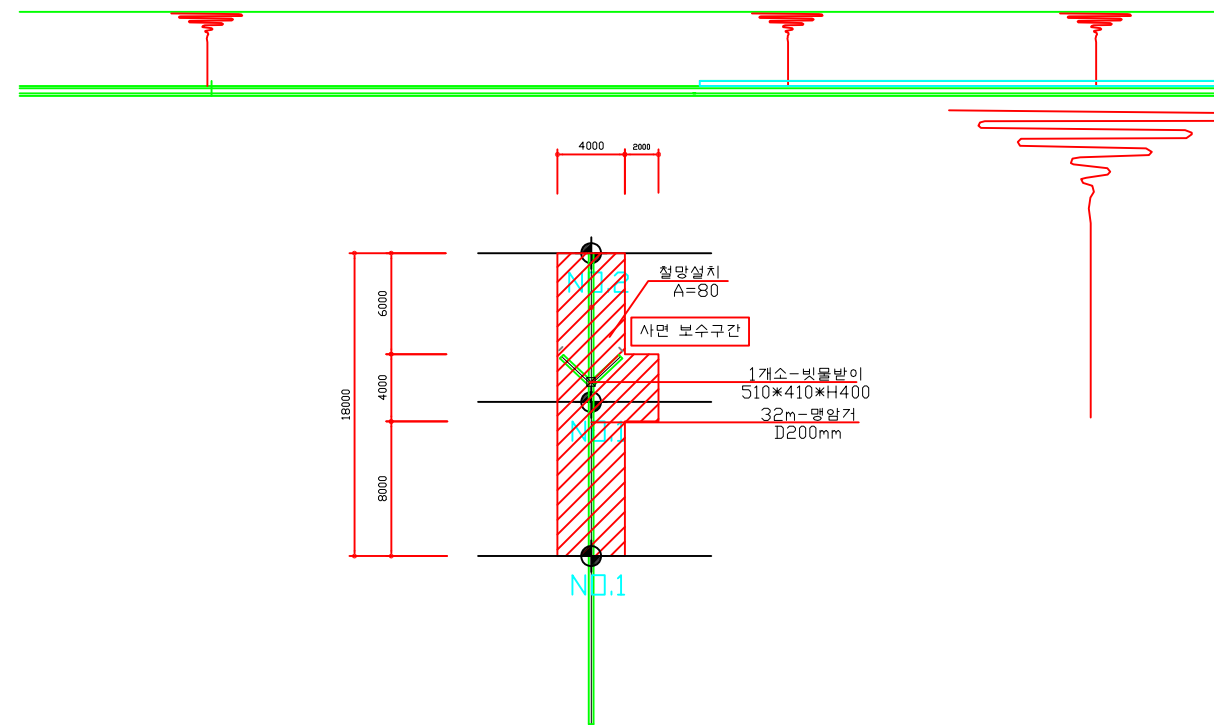

계획 종단면도

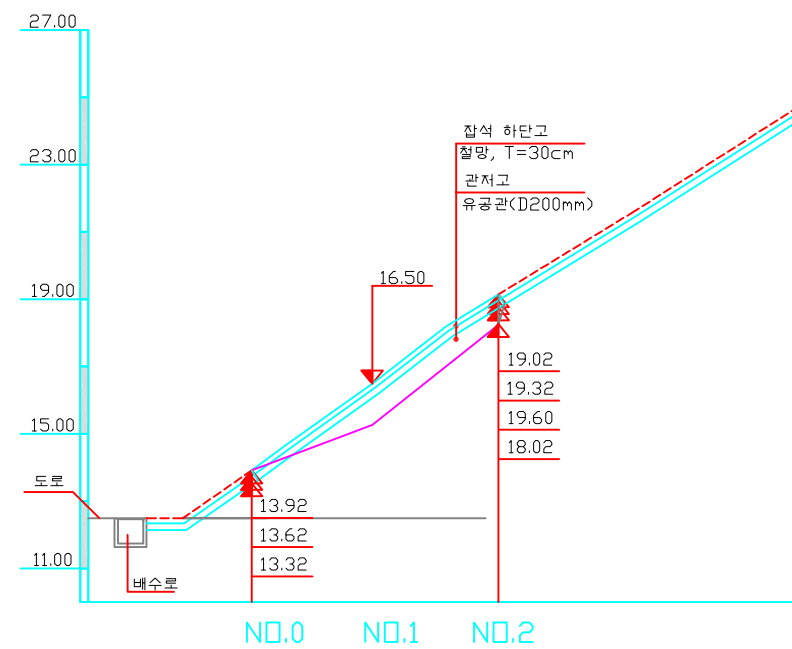

용역명

시행정

용역회사

축적

설계일자

과업책임자

과업책임자

설계자

도면명

도면번호

월드컵공원 수해피해지 복구공사




서울특별시
서브프라드미시사업소

NONE

11. 12.


노을공원-3 복구준공도

L- 008

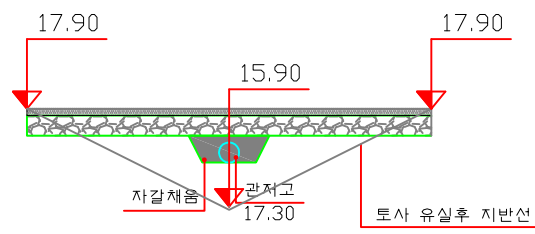

NO.1

NO. 1			
공	종	단위	수 량
터 파 기		M ²	0.320
잔토처리		M ²	0.000
성 토		M ²	2.620

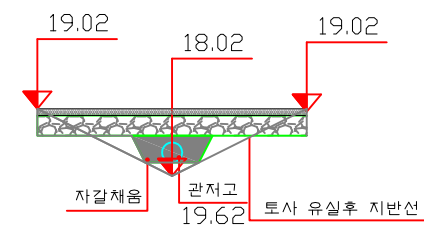

NO.1

NO. 2			
공	종	단위	수 량
터 파 기		M ²	0.320
잔토처리		M ²	0.000
성 토		M ²	0.712

용역명

시행장

용역회사

축적


설계일자

과업책임자	과업책임자	과업책임자

도면명

도면번호

월드컵공원 수해피해지 복구공사


 서울특별시
 서브프라두시사업소



NONE

11. 12.


노을공원-3 횡단면도

L- 009


준공도

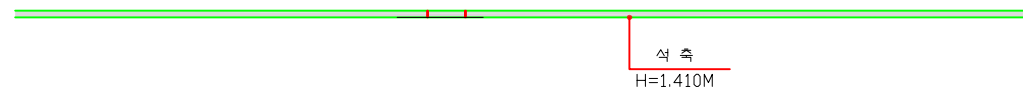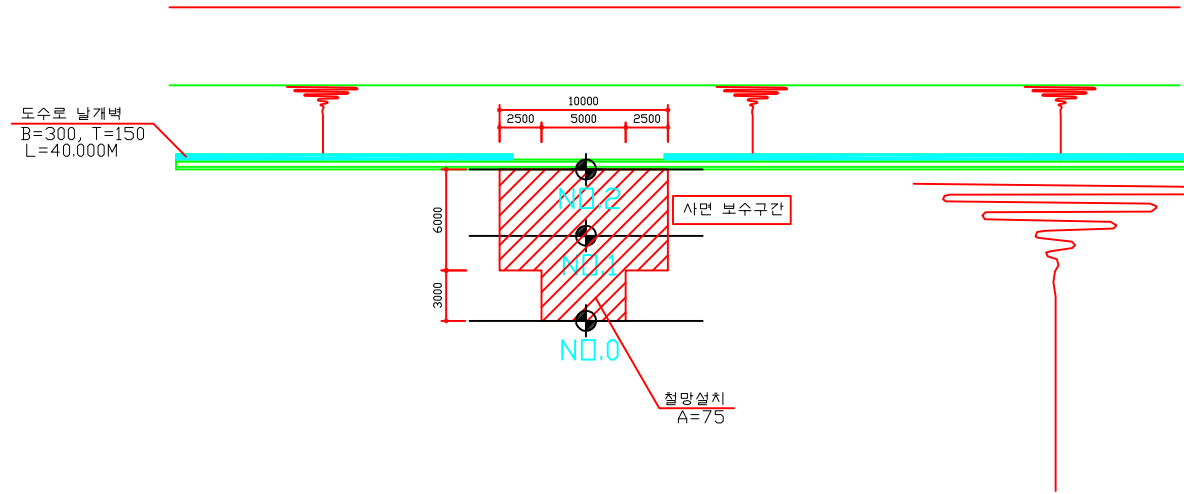

계획 종단면도

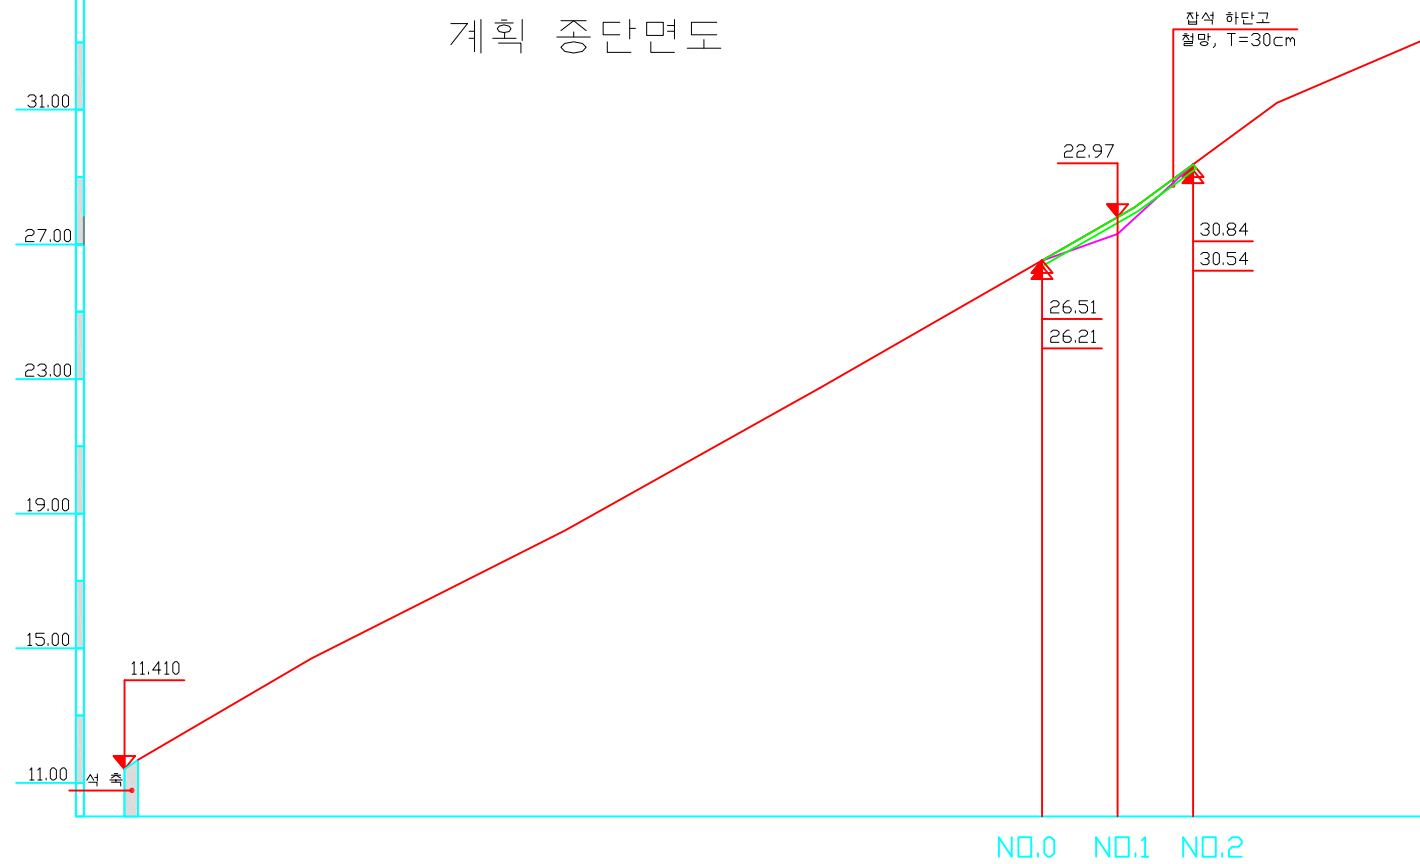

용역명	시행정	용역회사	축적	설계일자	과업책임자	과업책임자	과업책임자	도면명	도면번호
월드컵공원 수해피해지 복구공사	서울특별시 서브프루두시사업소		NONE	11. 12.				노을공원-4 복구준공도	L- 010

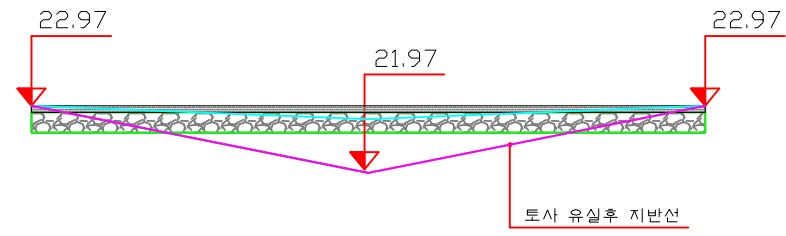

NO.1

NO. 1			
공	종	단위	수 량
터	파	M ²	0.800
잔	토	M ²	0.000
상	토	M ²	2.800

용역명

시 행정

용역회사

축적


설계일자

과업책임자
 기술책임자
 검계자

도면명

도면번호

월드컵공원 수해피해지 복구공사

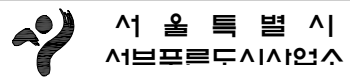


NONE


11. 12.

노을공원-4 횡단면도


L- 011

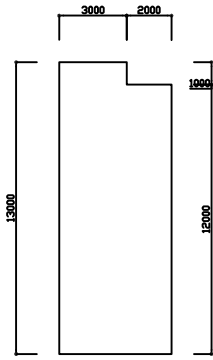


1 **노을공원-1 법면녹화 준공도**
SCALE=1/NONE

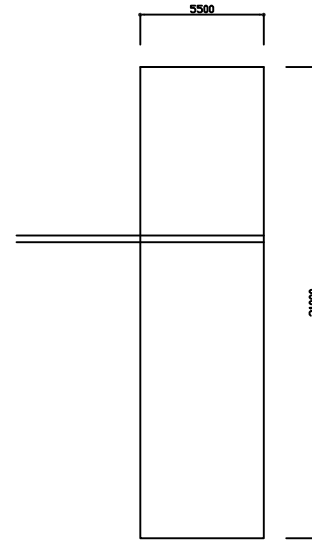

2 **노을공원-2 법면녹화 준공도**
SCALE=1/NONE

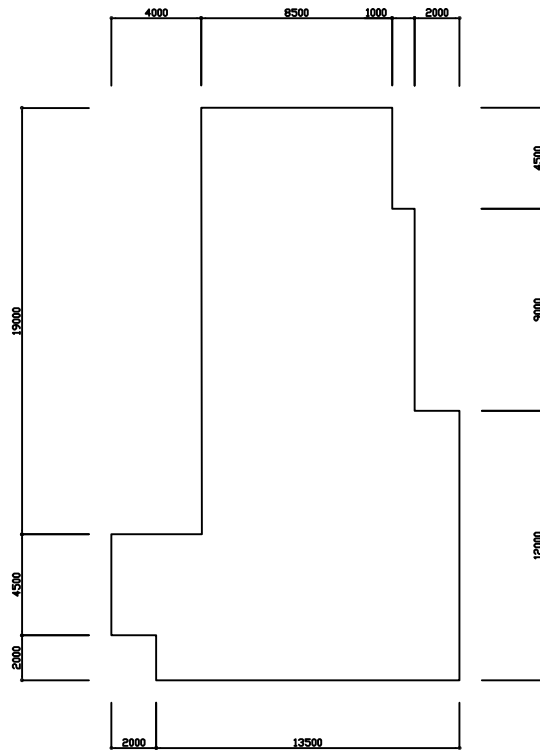

3 **노을공원-3 법면녹화 준공도**
SCALE=1/NONE

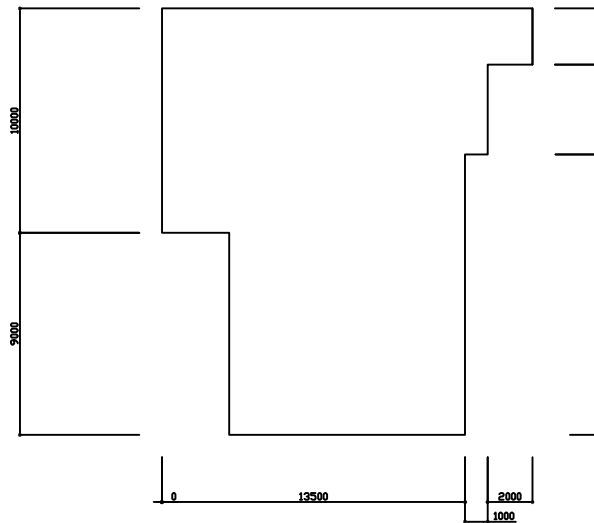

4 **노을공원-4 법면녹화 준공도**
SCALE=1/NONE

■ 노을공원-1 수량표

구분	기호	공종명	규격	단위	수량	비고
		시트스프레이		m ²	63.0	
		벚꽃담기		m ²	63.0	

■ 노을공원-2 수량표

구분	기호	공종명	규격	단위	수량	비고
		시트스프레이		m ²	115.5	
		벚꽃담기		m ²	115.5	

■ 노을공원-3 수량표

구분	기호	공종명	규격	단위	수량	비고
		시트스프레이		m ²	283.4	
		벚꽃담기		m ²	283.4	

■ 노을공원-4 수량표

구분	기호	공종명	규격	단위	수량	비고
		시트스프레이		m ²	241.0	
		벚꽃담기		m ²	241.0	

용역명

월드컵공원 수해피해지 복구공사

시 행정

서울특별시
서브프린트디자인스

용역회사

축적

NONE

설계일자

11. 12.

과업책임자

과업책임자

설계자

도면명


노을공원 시트스프레이 준공도

도면번호

L- 012

■ 시설물 수량표

구분	기호	공종명	규격	단위	수량	비고
		철망설치	6.0x2.0x0.3	m ²	1745	
		석축	H1500	m ²	27	
		흙막이	H1000	식	1	

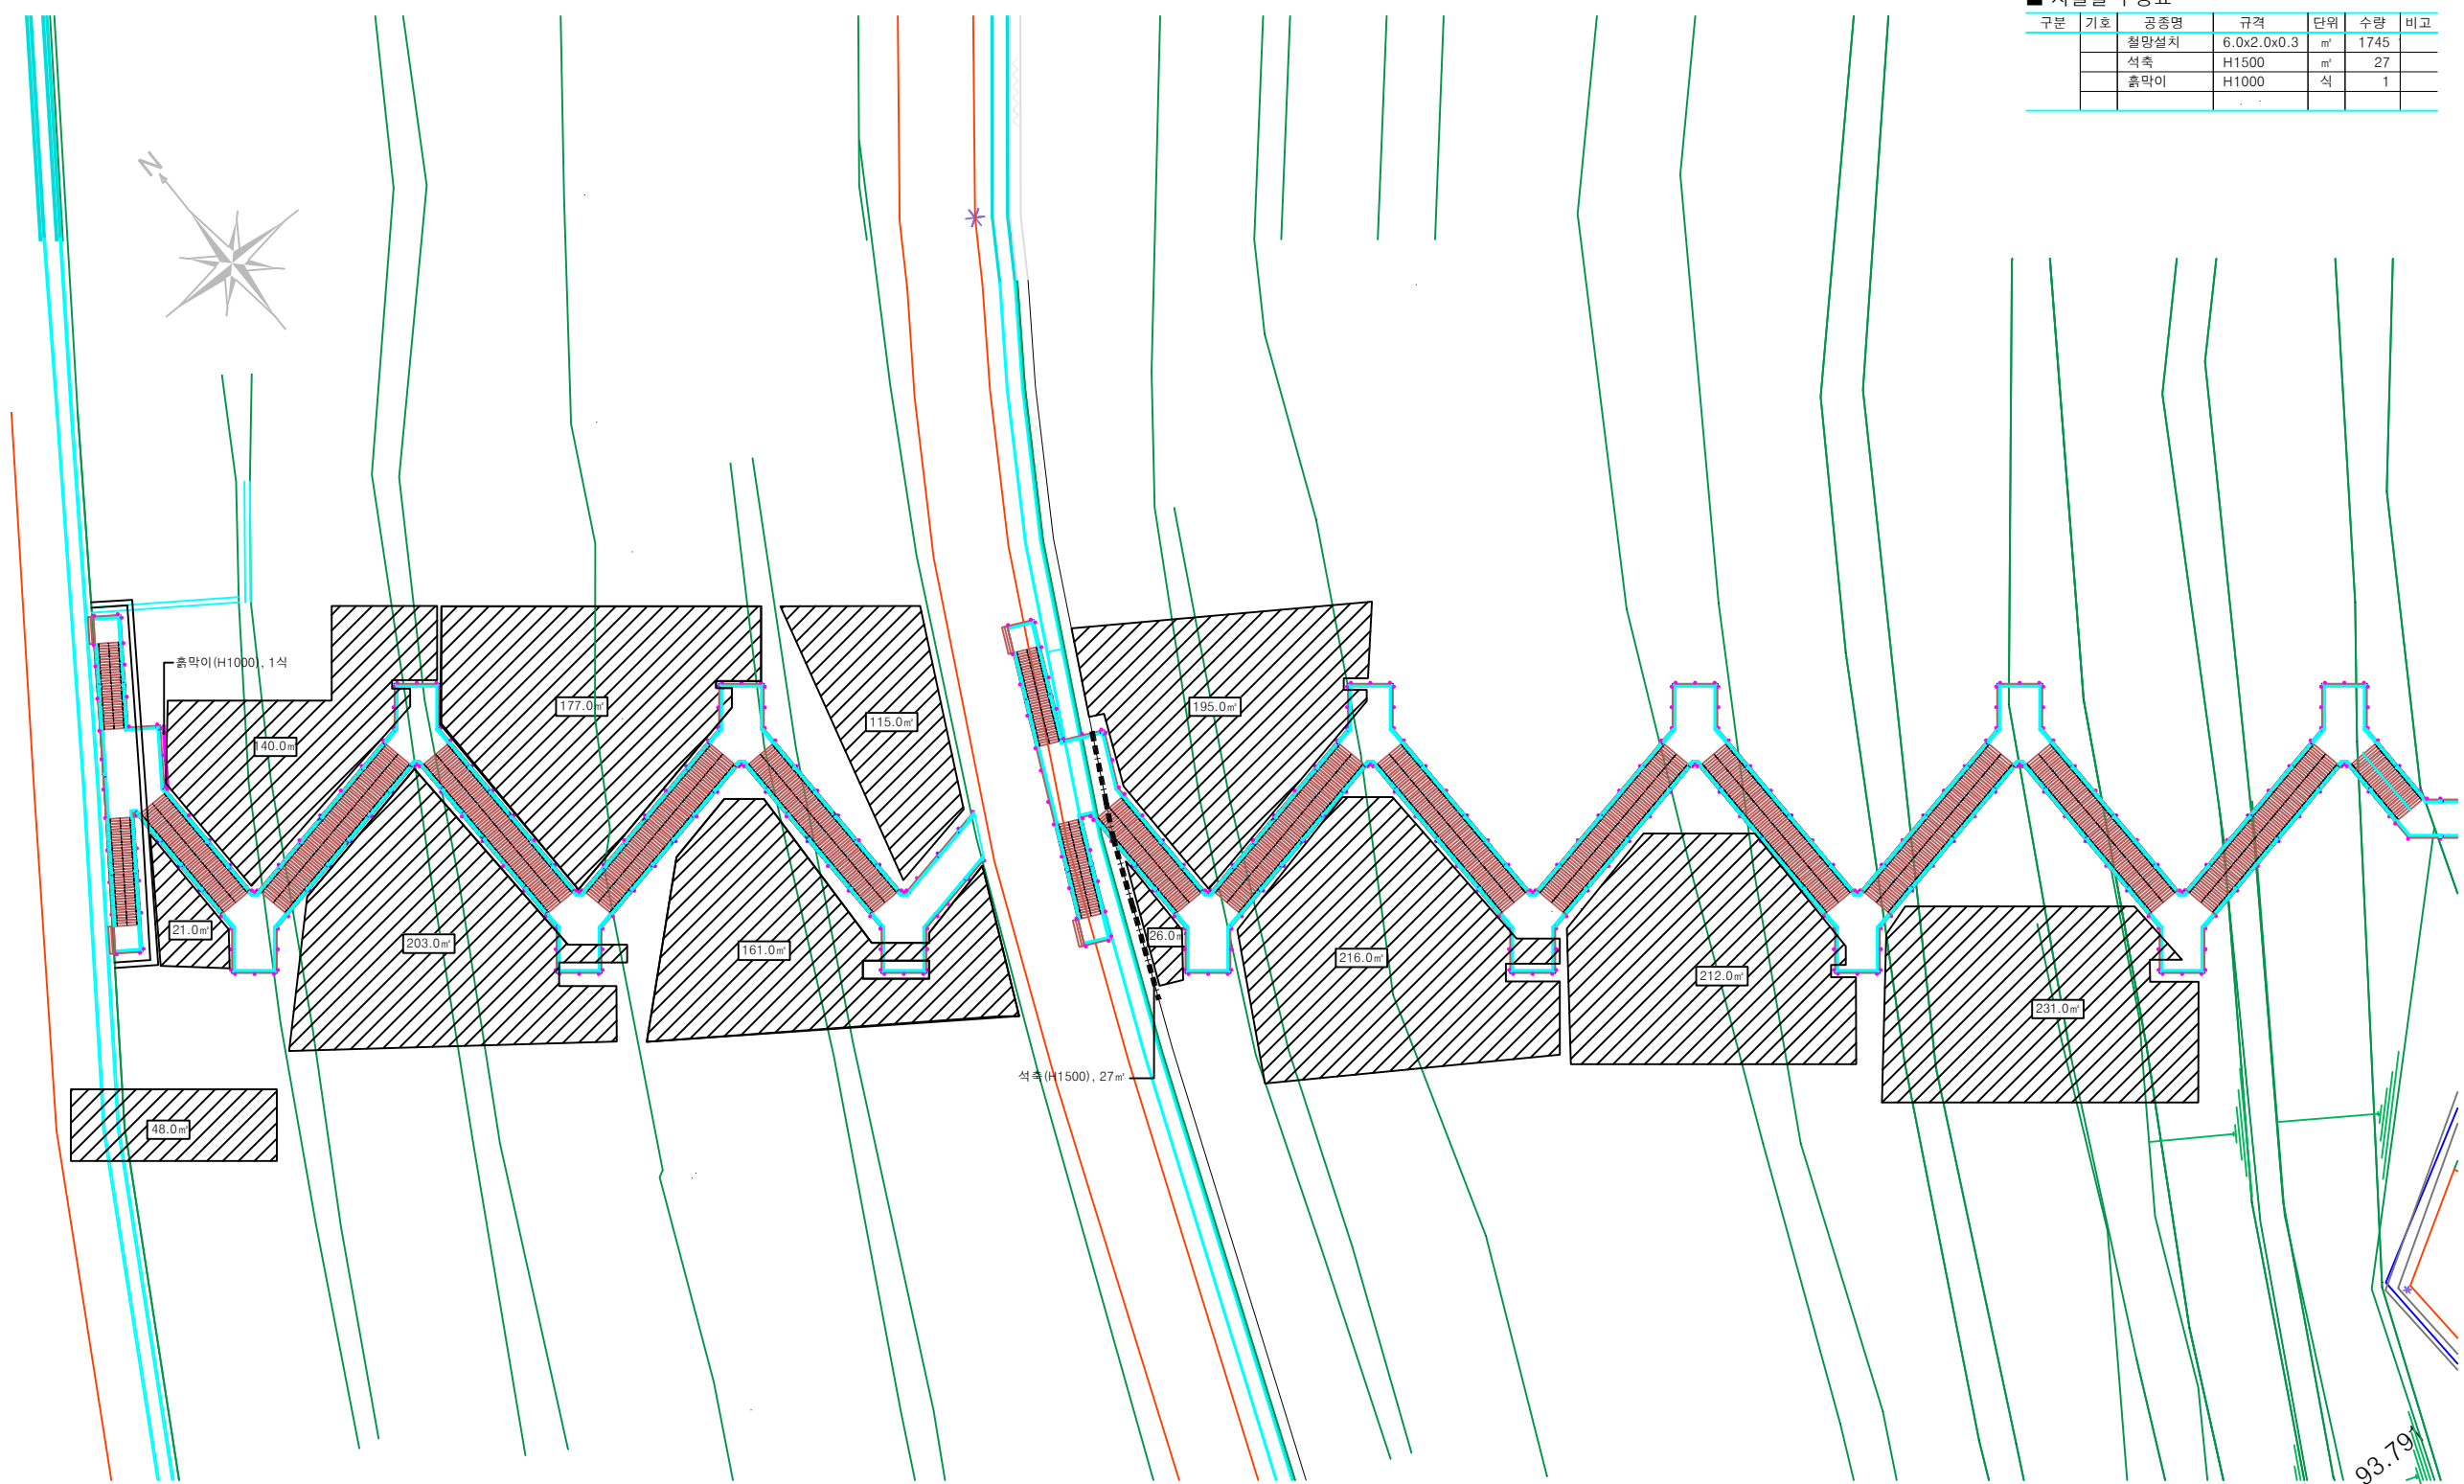


1 하늘공원 철망 준공도
SCALE=1/NONE

용역명	시행장	용역회사	축척	설계일자	과업책임자	과업책임자	과업책임자	도면명	도면번호
월드컵공원 수해피해지 복구공사	서울특별시 서브프라임도시사업소		NONE	11. 12.				하늘공원 철망 준공도	L- 013

■ 수량표

구분	기호	공종명	규격	단위	수량	비고
		플름관 설치	D300	본	65	
		집수정 설치	600×600	개소	11	
		빗물받이 설치	410×510	개소	3	
		PE관 설치	D300	m	120	
		PE관 보수	D300	m	96	
		명암거-1	φ200	m	89	
		명암거-2	φ200	m	112	
		이중벽관설치	φ450	m	43	

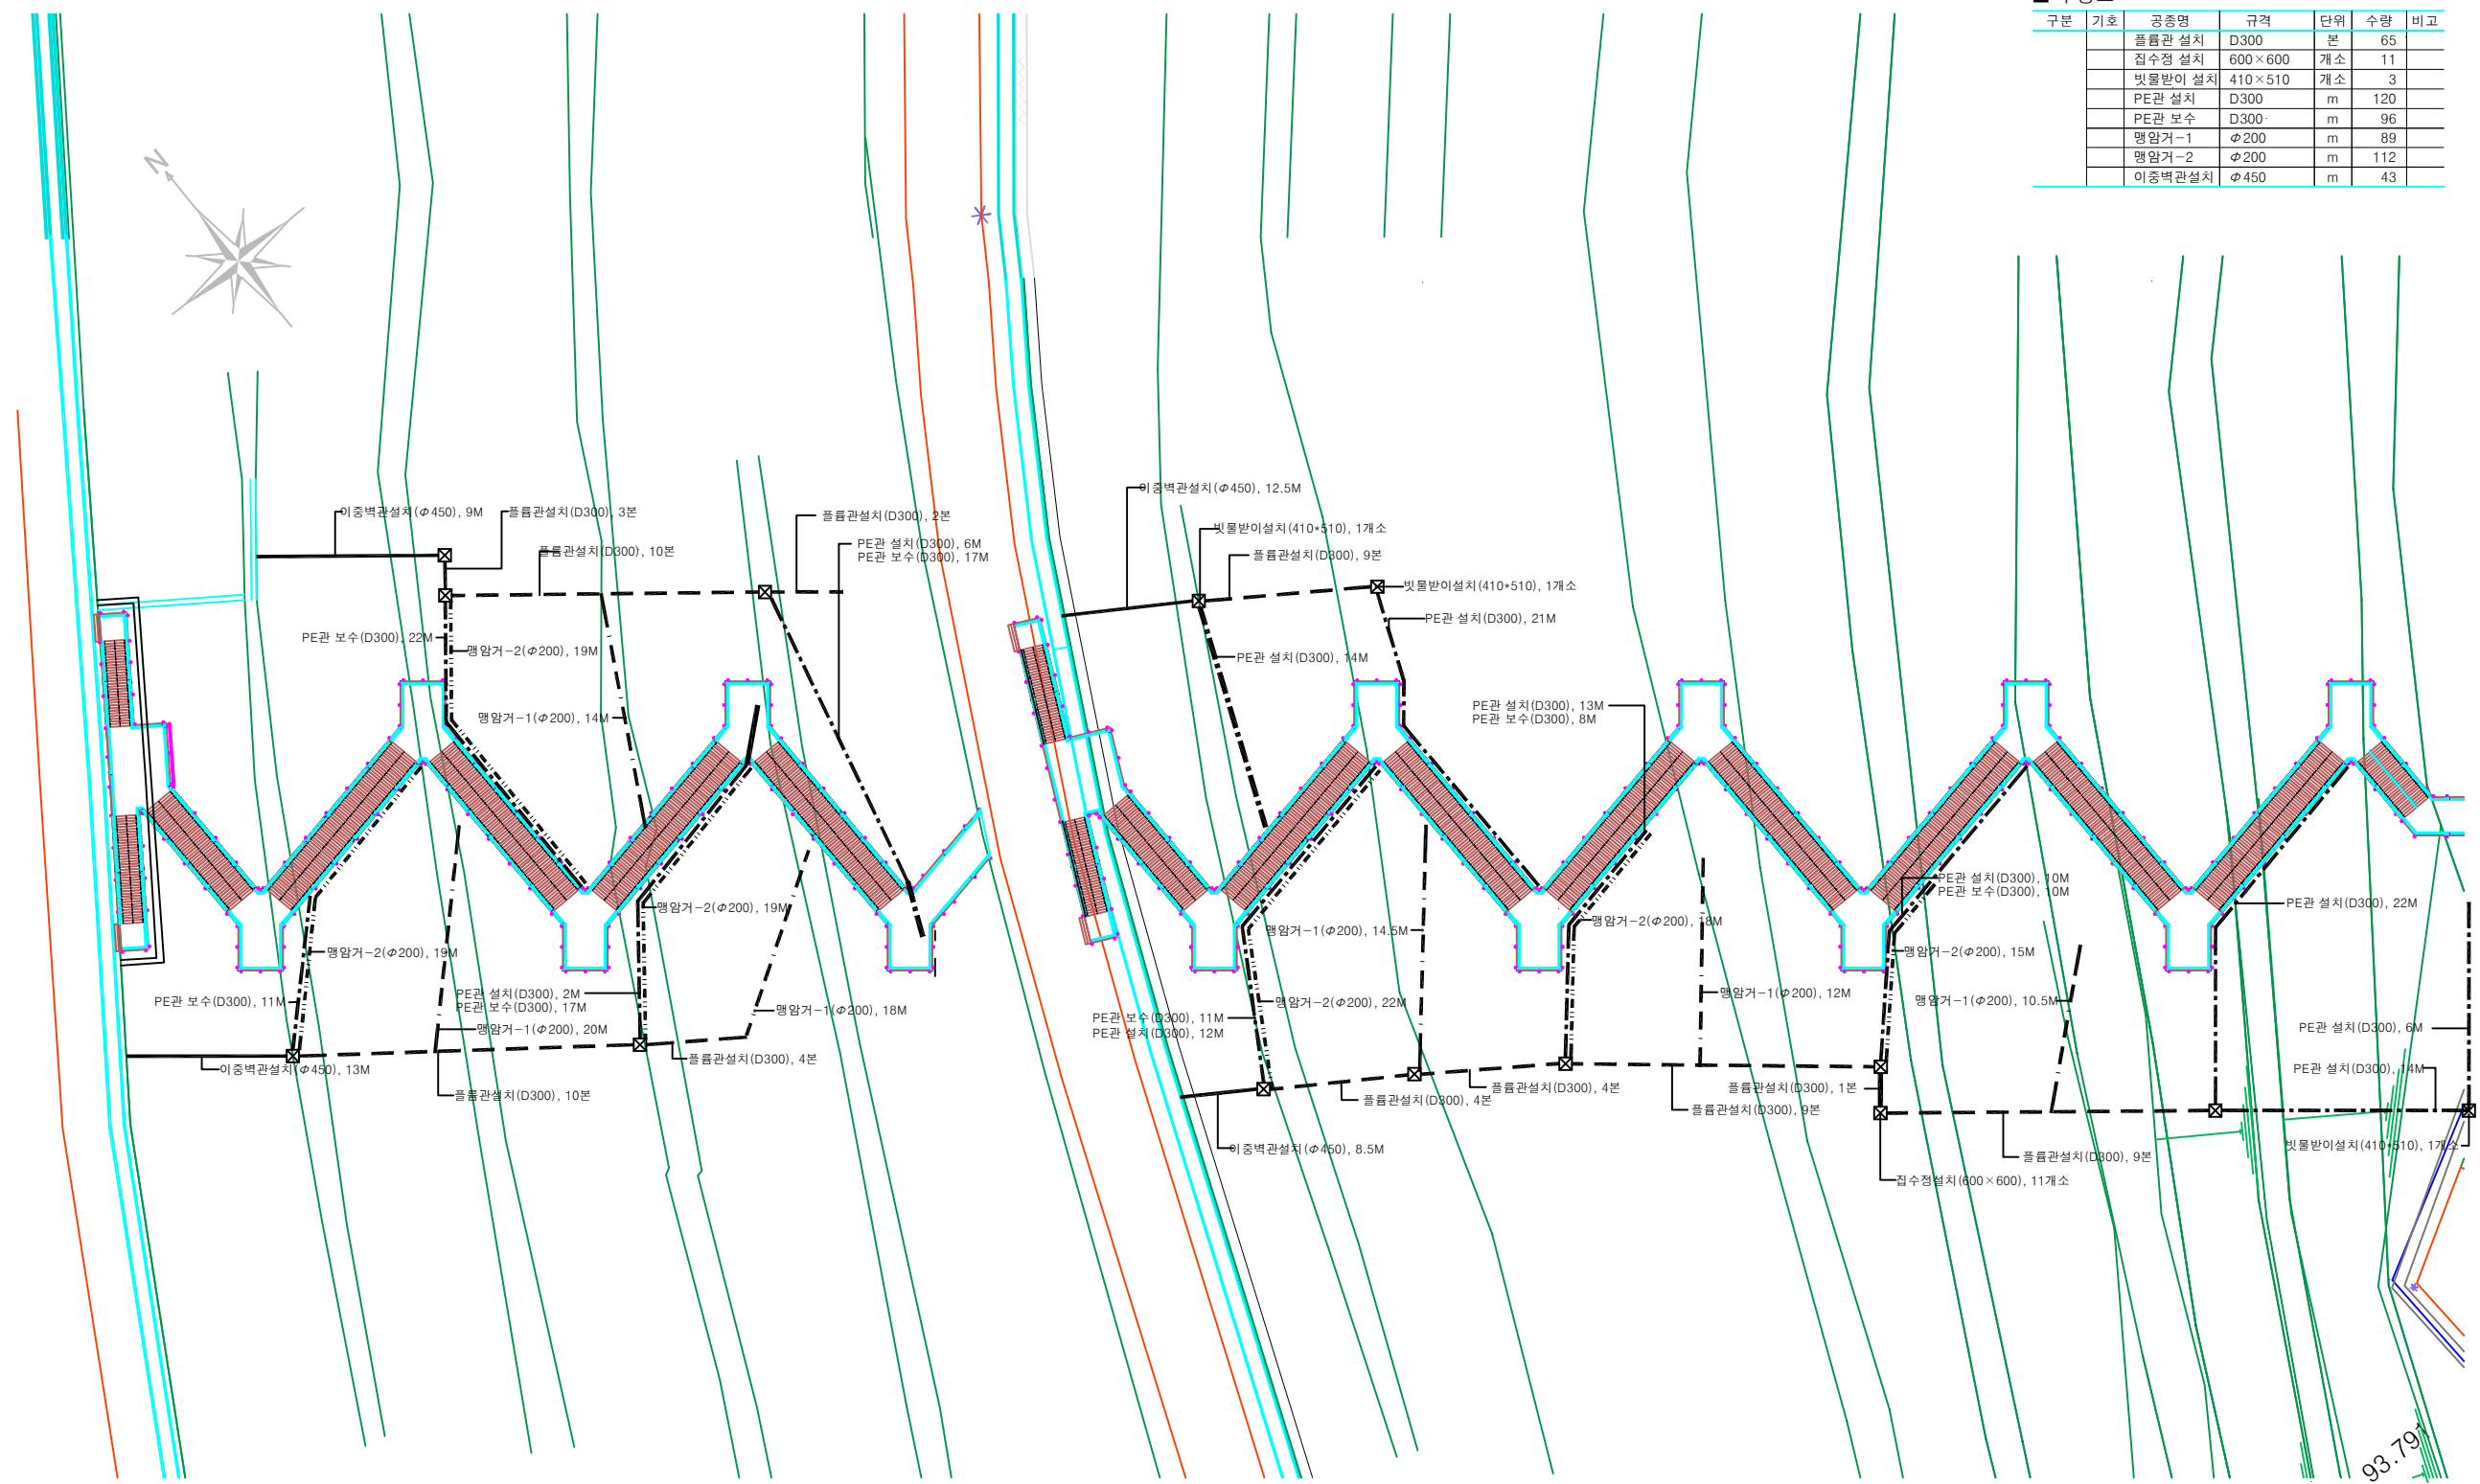


1 하늘공원 배수처리 준공도
SCALE=1/NONE

용역명	시행장	용역회사	축척	설계일자	과업책임자	과업책임자	과업책임자	도면명	도면번호
월드컵공원 수해피해지 복구공사	서울특별시 서브프라임도시사업소		NONE	T. 12.				하늘공원 배수처리 준공도	L- 014


■ 수량표

구분	기호	공종명	규격	단위	수량	비고
		씨드스프레이		m ²	3439.9	
		벗질덮기		m ²	3439.9	

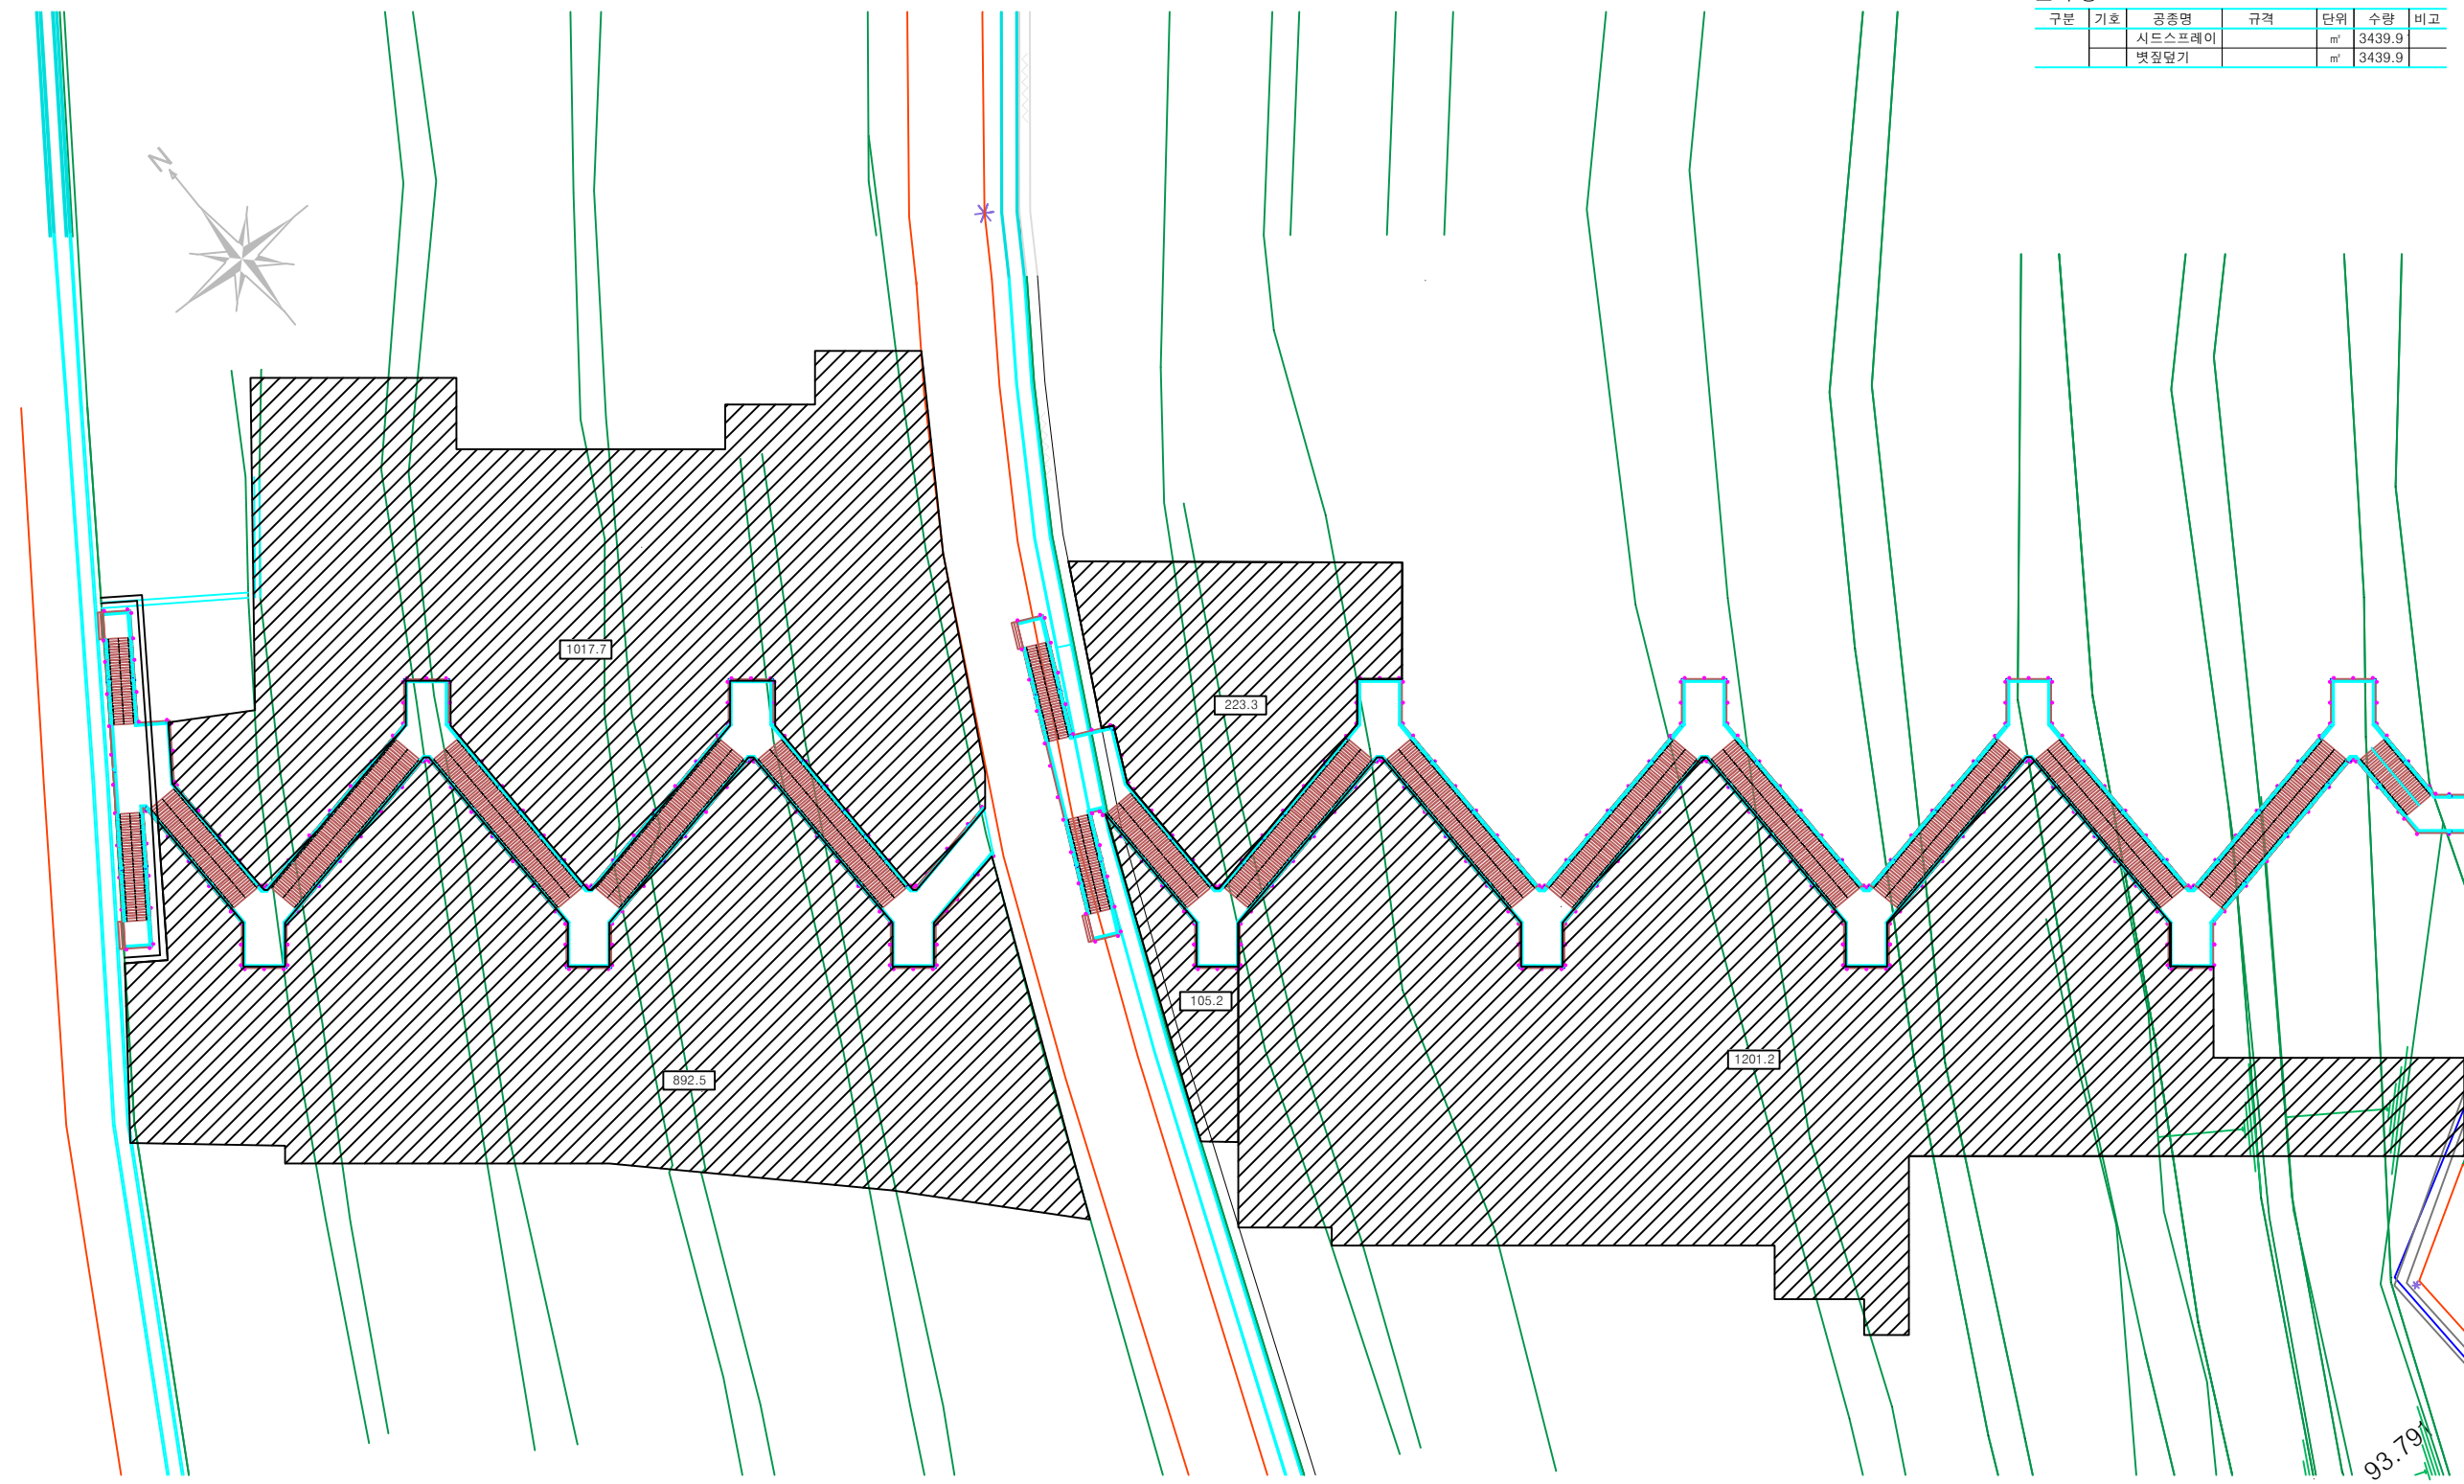


1 하늘공원 씨드스프레이 준공도
SCALE=1/NONE

용역명	시행장	용역회사	축척	설계일자	과감책임자	과감책임자	과감책임자	도면명	도면번호
월드컵공원 수해피해지 복구공사	서울특별시 서부수도도시사업소		NONE	T. 12.				하늘공원 씨드스프레이 준공도	L- 015

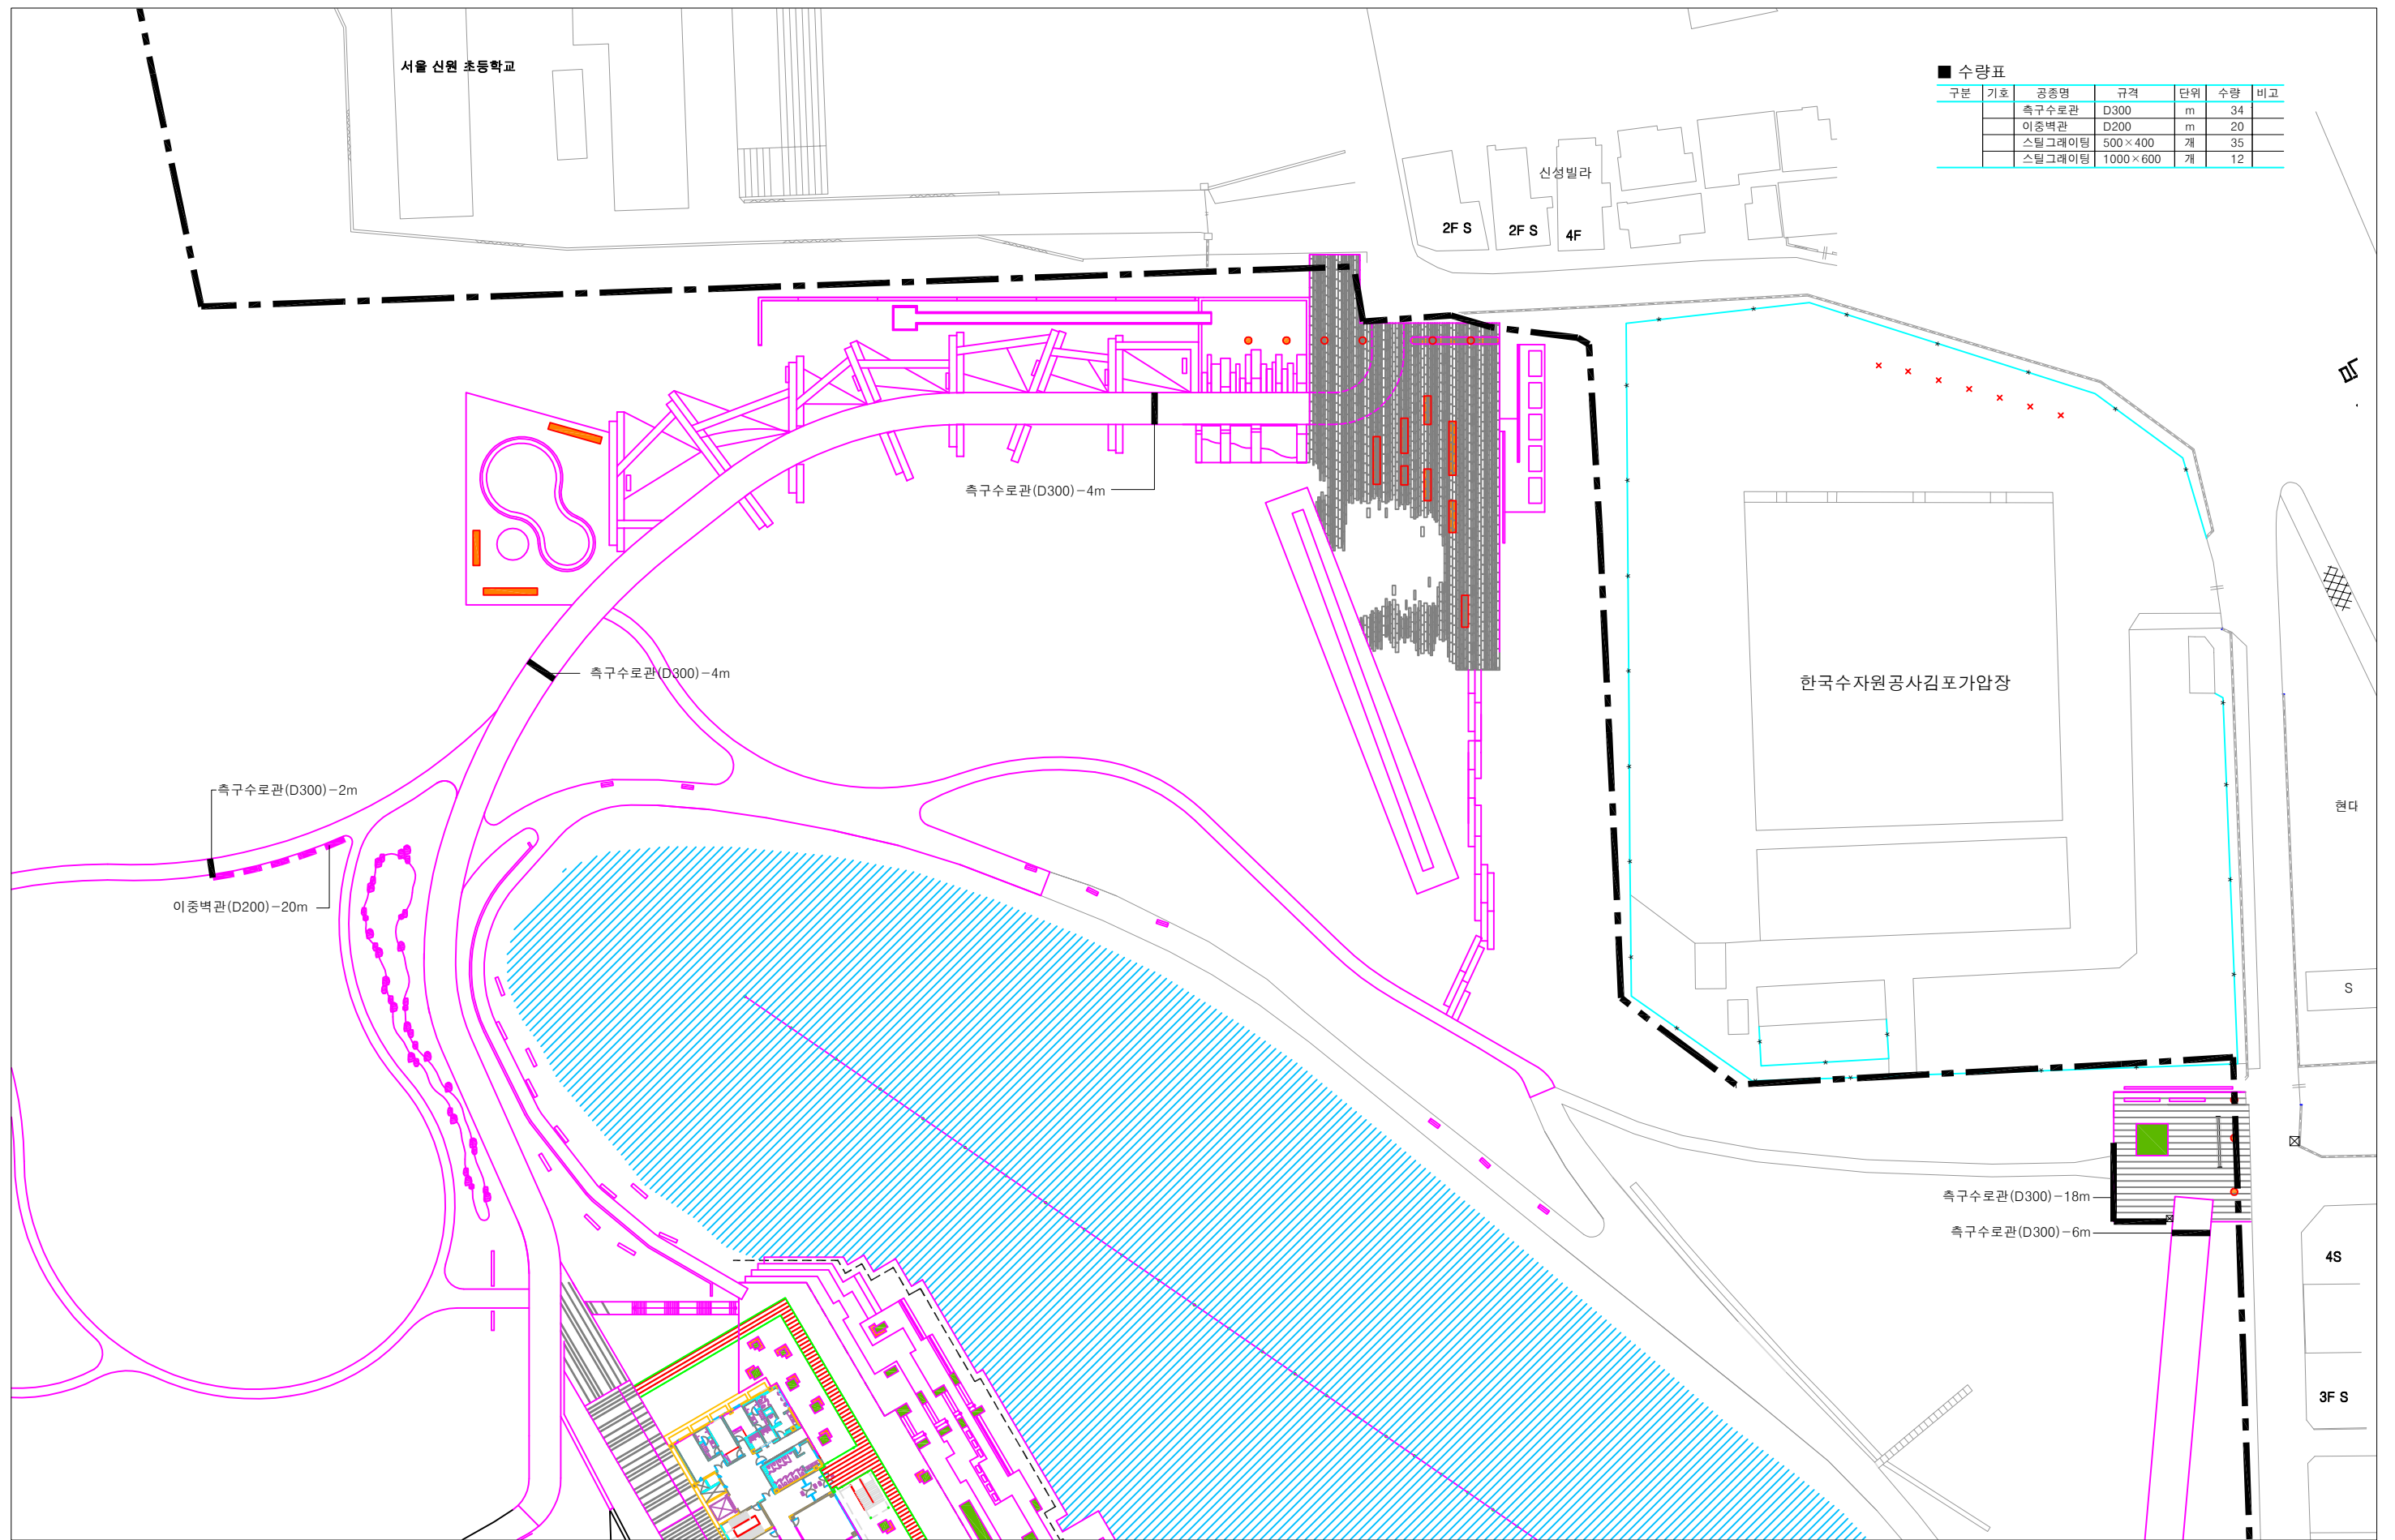

용역명	시행장	용역회사	축적	설계일자	과업책임자	과업책임자	과업책임자	도면명	도면번호
월드컵공원 수해피해지 복구공사	서울특별시 서부수도사업소		NONE	11. 12.				서서울호수공원 배수처리 준공도	L- 016

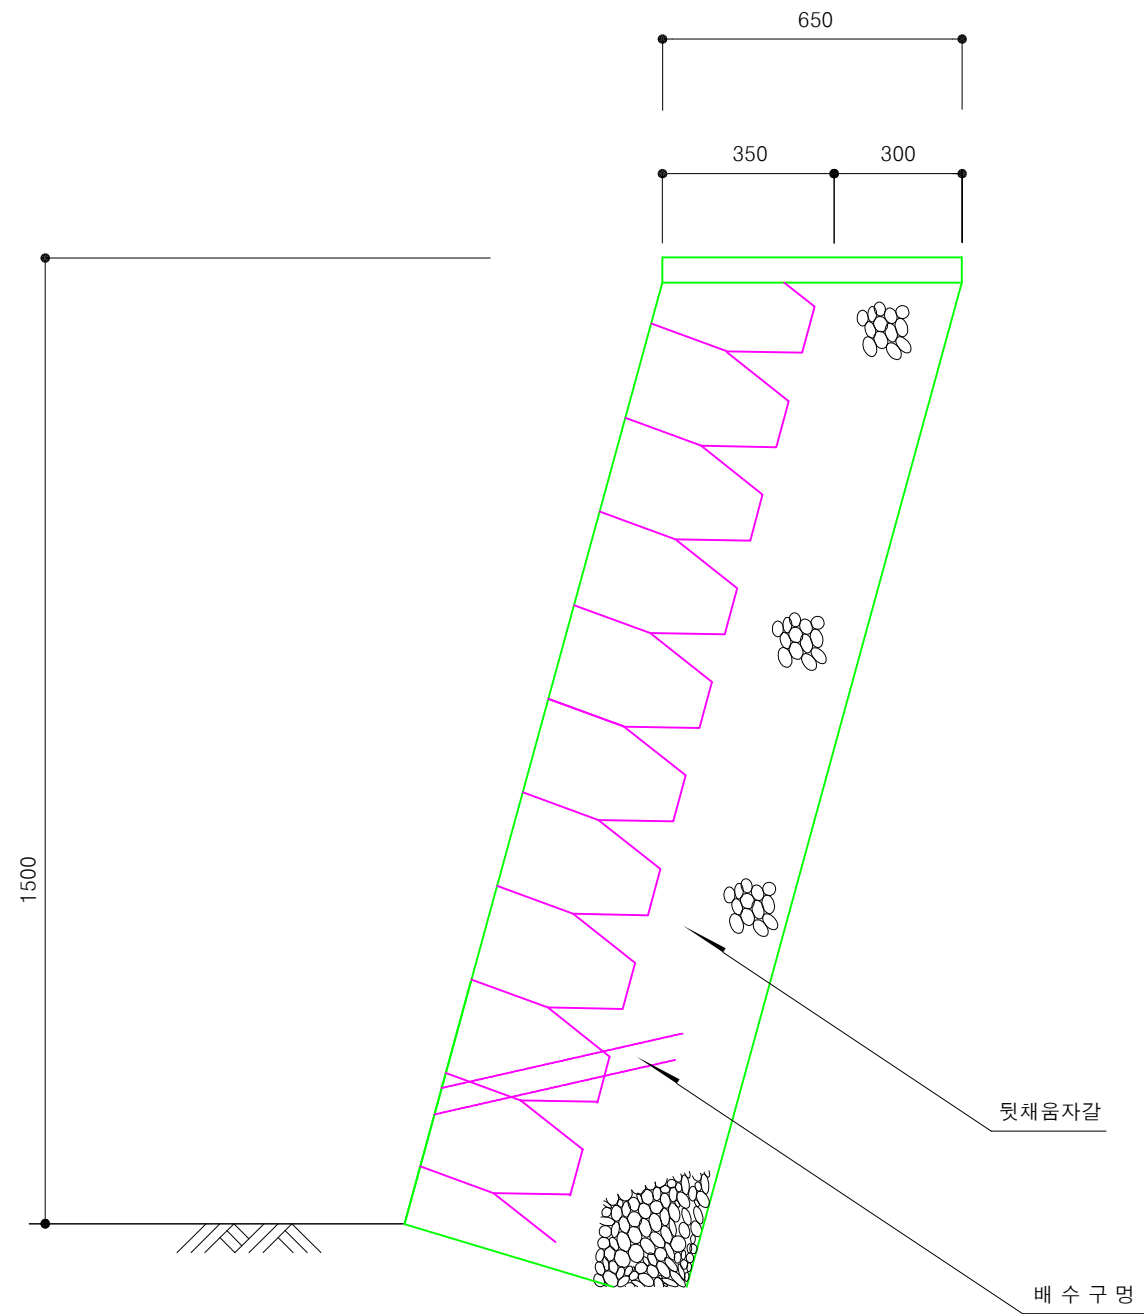


단위수량표 (1M² 개)


구분	규격	단위	수량	비고
			1.0M	
갯돌		EA	16	
뒷채움잡석		"	0.30	
줄눈몰탈	1:3	"	0.009	
천단몰탈		m ²	0.041	

석축상세도
축척: A1 : NONE
A3 : NONE

용역명	시행장	용역회사	축척	설계일자	과업책임자	확인책임자	검核자	도면명	도면번호
월드컵공원 수해피해지 복구공사	서울특별시 서부환경도시사업소		NONE	T. 12.				석축상세도	L- 017

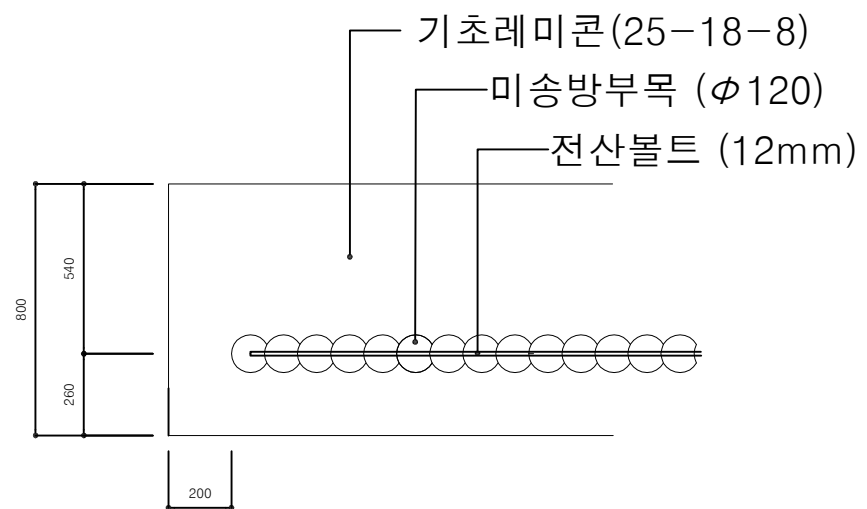

① 휴막이 평면도
SCALE=1/NONE

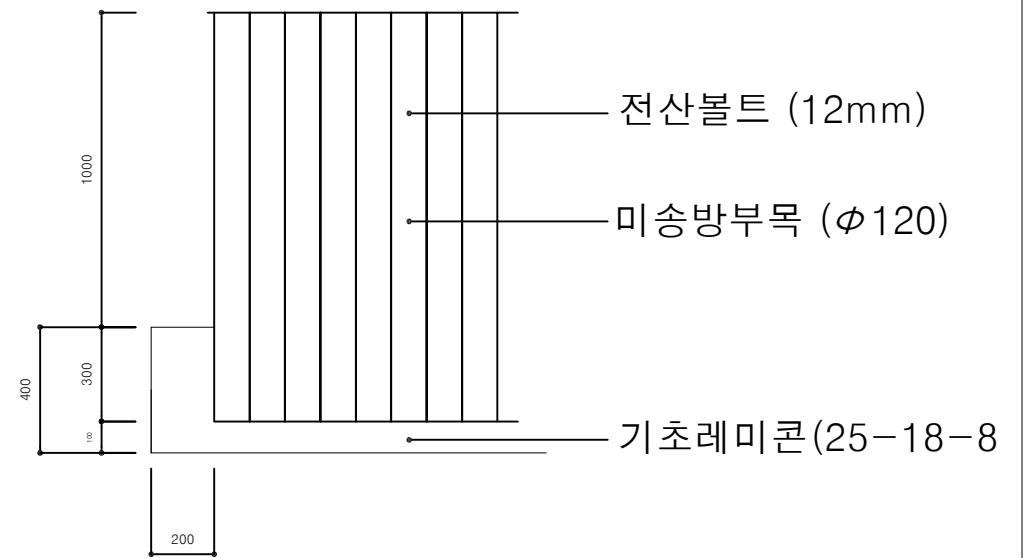


① 휴막이 정면도
SCALE=1/NONE

용역명

월드컵공원 수해피해지 복구공사

시행정

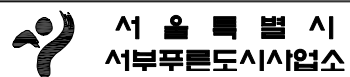

용역회사

축적

NONE

설계일자

T. 12.

과감리원자

과감리원자

과감리원자

설계자

도면명



휴막이상세도

도면번호

L- 018

전 개 도


단 면 도

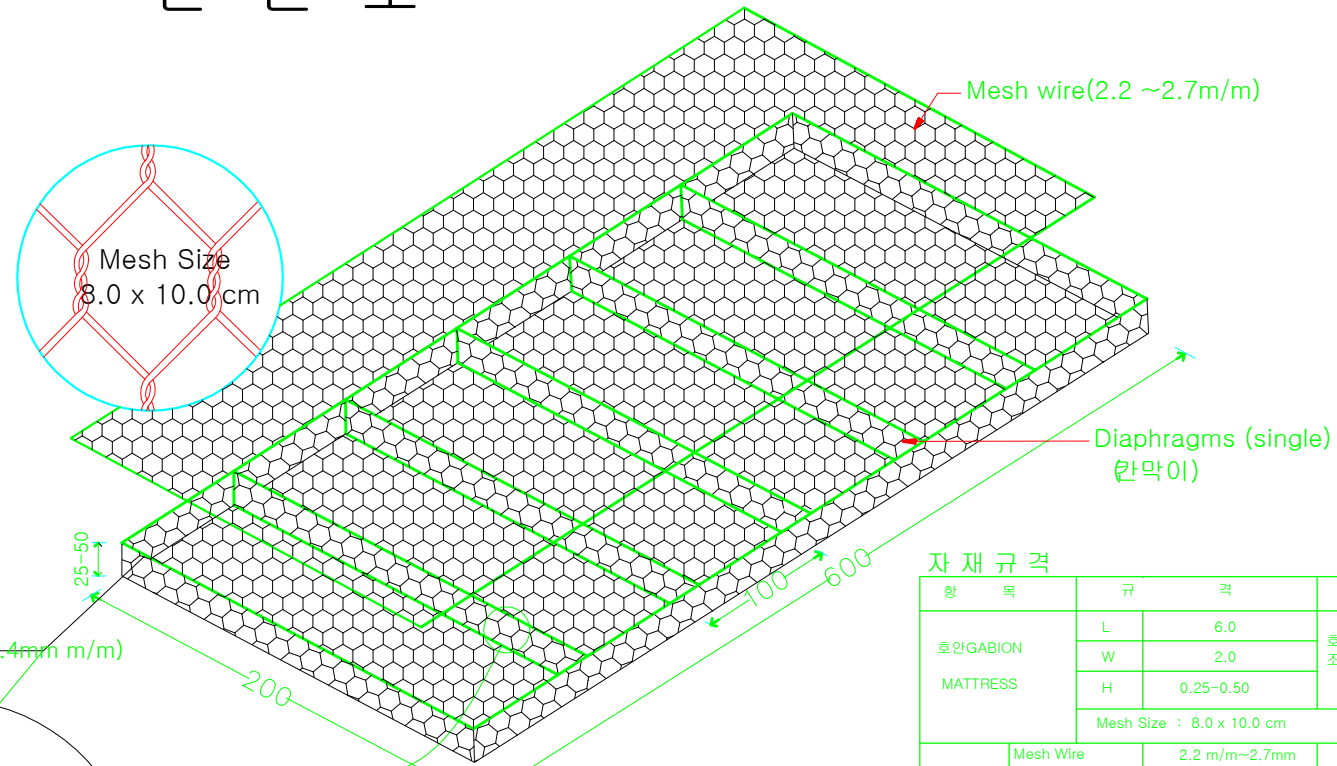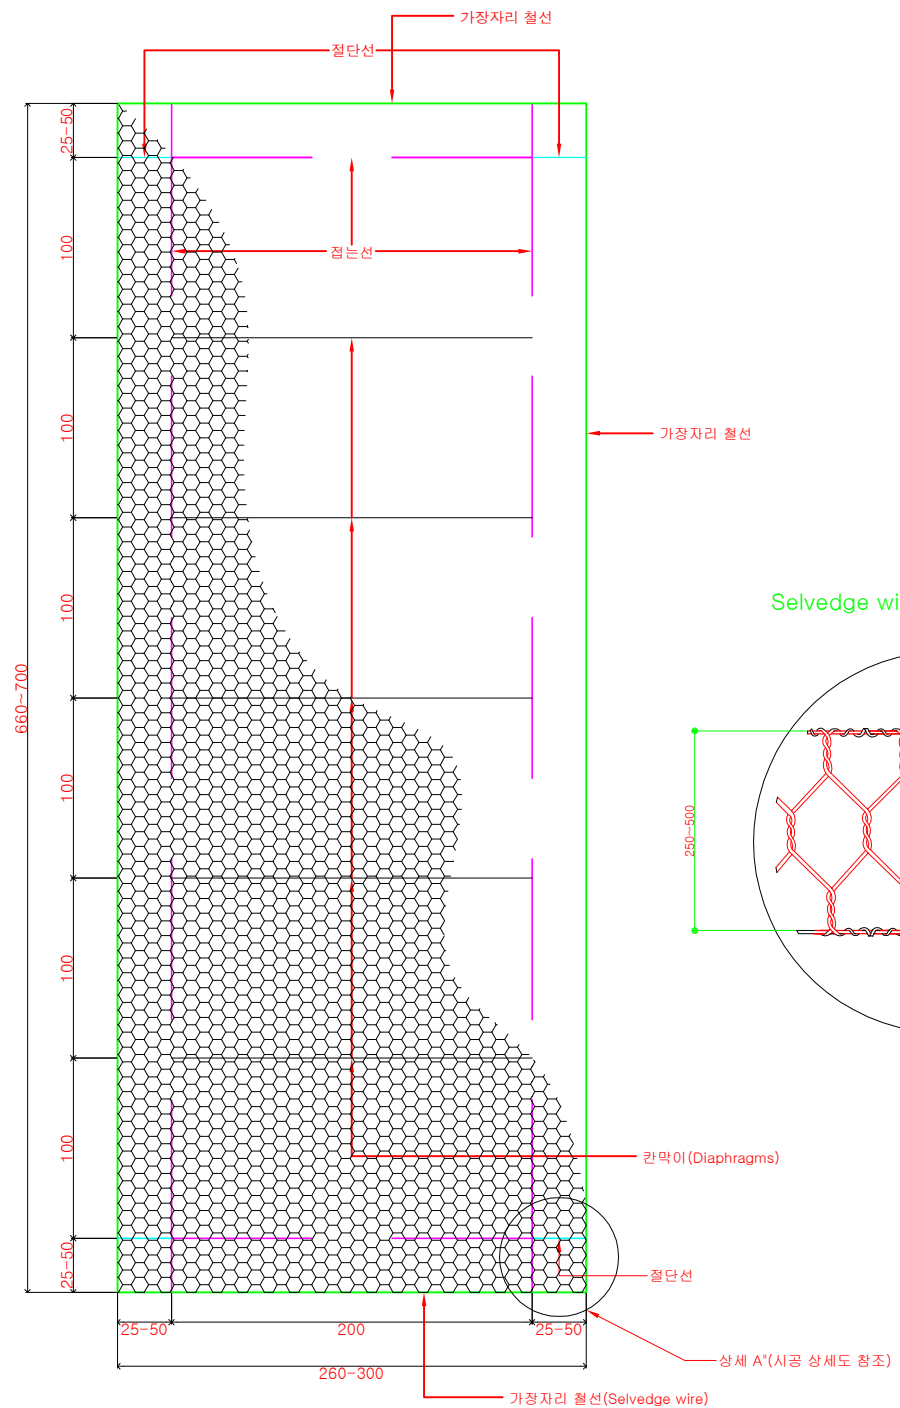

자 재 규 격

항 목	규 격	비 고
호안GABION MATTRESS	L	6.0
	W	2.0
	H	0.25-0.50
		호안 길이에 따라 조정가능
Mesh Size : 8.0 x 10.0 cm		
철 선	Mesh Wire	2.2 m/m~2.7mm
	Selvedge Wire	2.7 m/m~3.4mm
	Binding Wire	2.2 m/m

상세 A" 시공 상세도

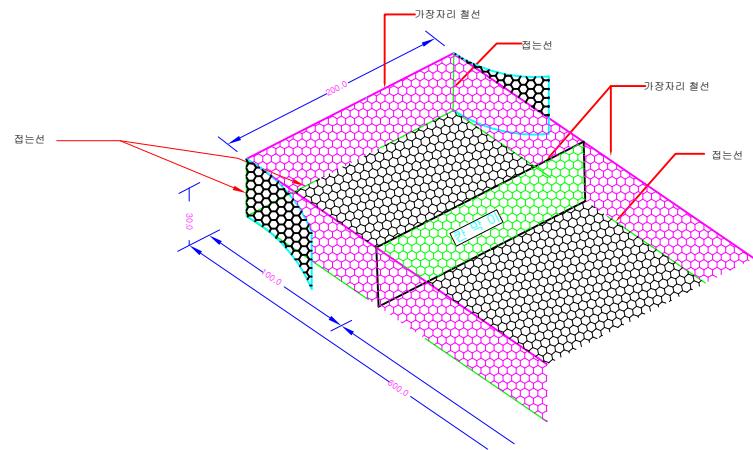

용역명

시행청

용역회사

축척

설계일자

과업책임자

과업참여자

설계자

도면명

도면번호

월드컵공원 수해재해지 복구공사



서울특별시
서부부르도시사업소

NONE

11. 12.

철망 매트리스 상세도

L- 019