



■ 기반시설의 규모와 배치에 관한 도시관리계획 결정도(기정)

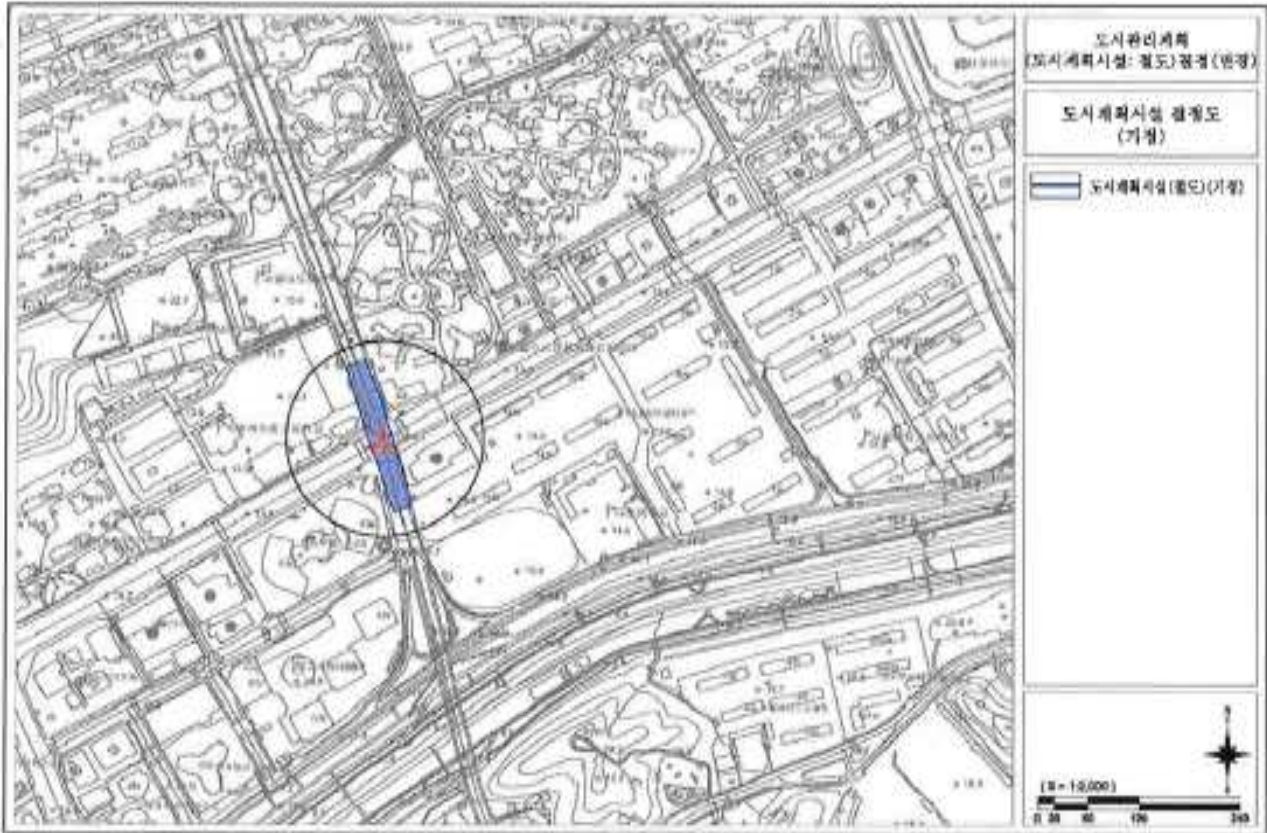


■ 기반시설의 규모와 배치에 관한 도시관리계획 결정도(변경)

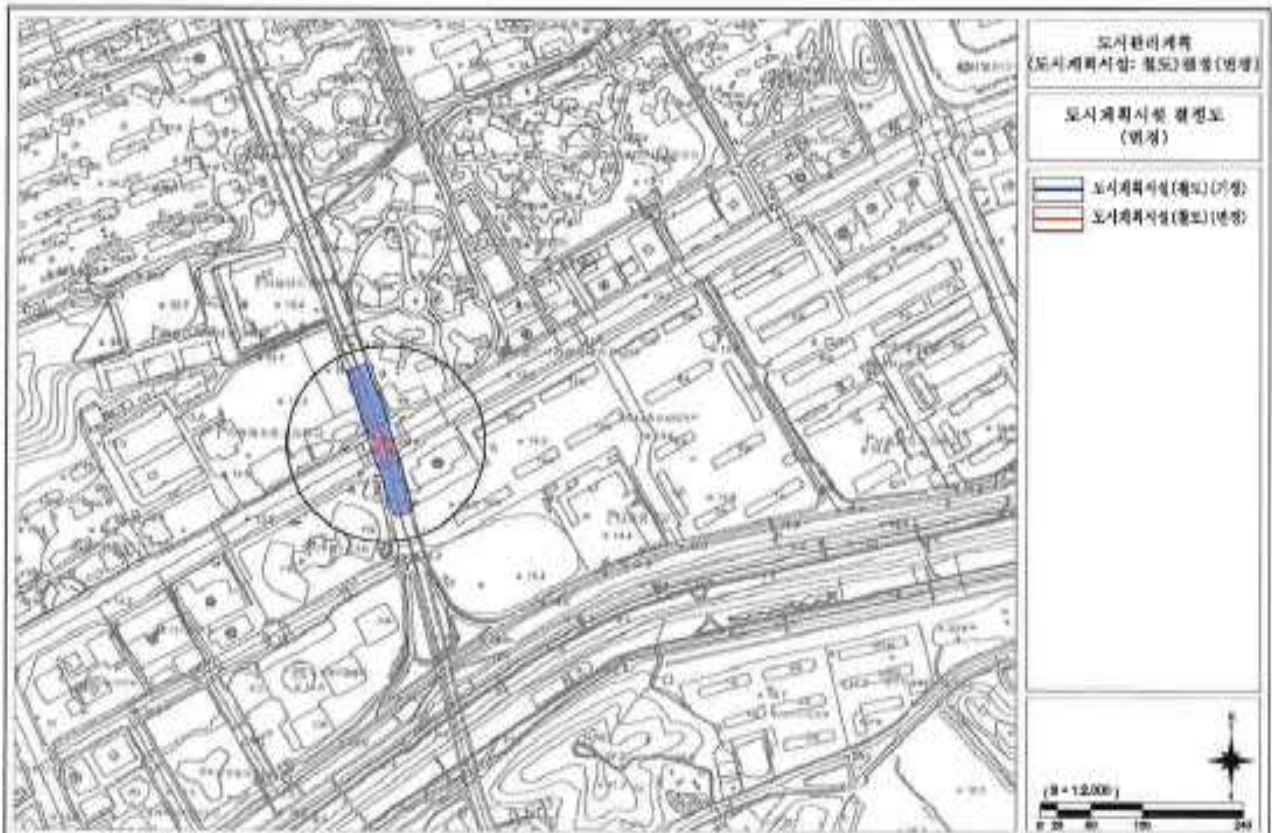


### 분당선 도곡역 승강설비 설치공사 도시관리계획 시설결정도

[기점]

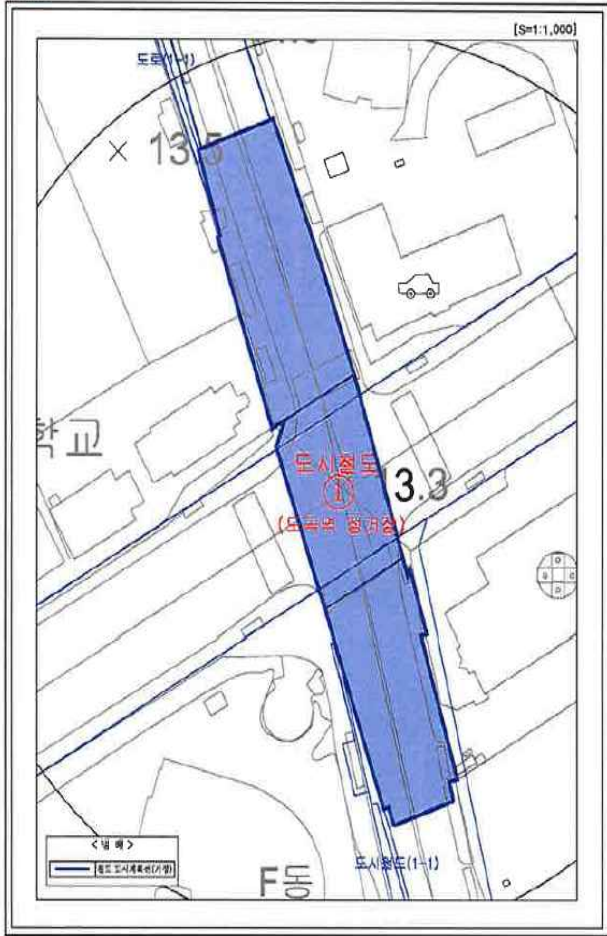

### 분당선 도곡역 승강설비 설치공사 도시관리계획 시설결정도

[변경]

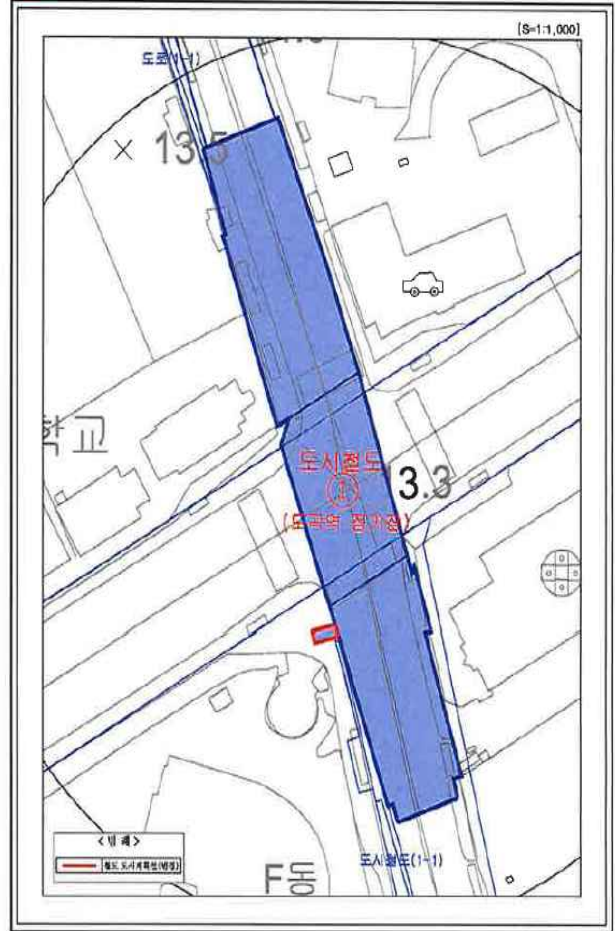

# 분당선 도곡역 승강설비 설치공사 출입구#4 E/V 용지도

S-1:1000

