


어린이보호구역

현황 및 개선안도

시설명: 노고산어린이집 (마포구 신촌로 20길 15)

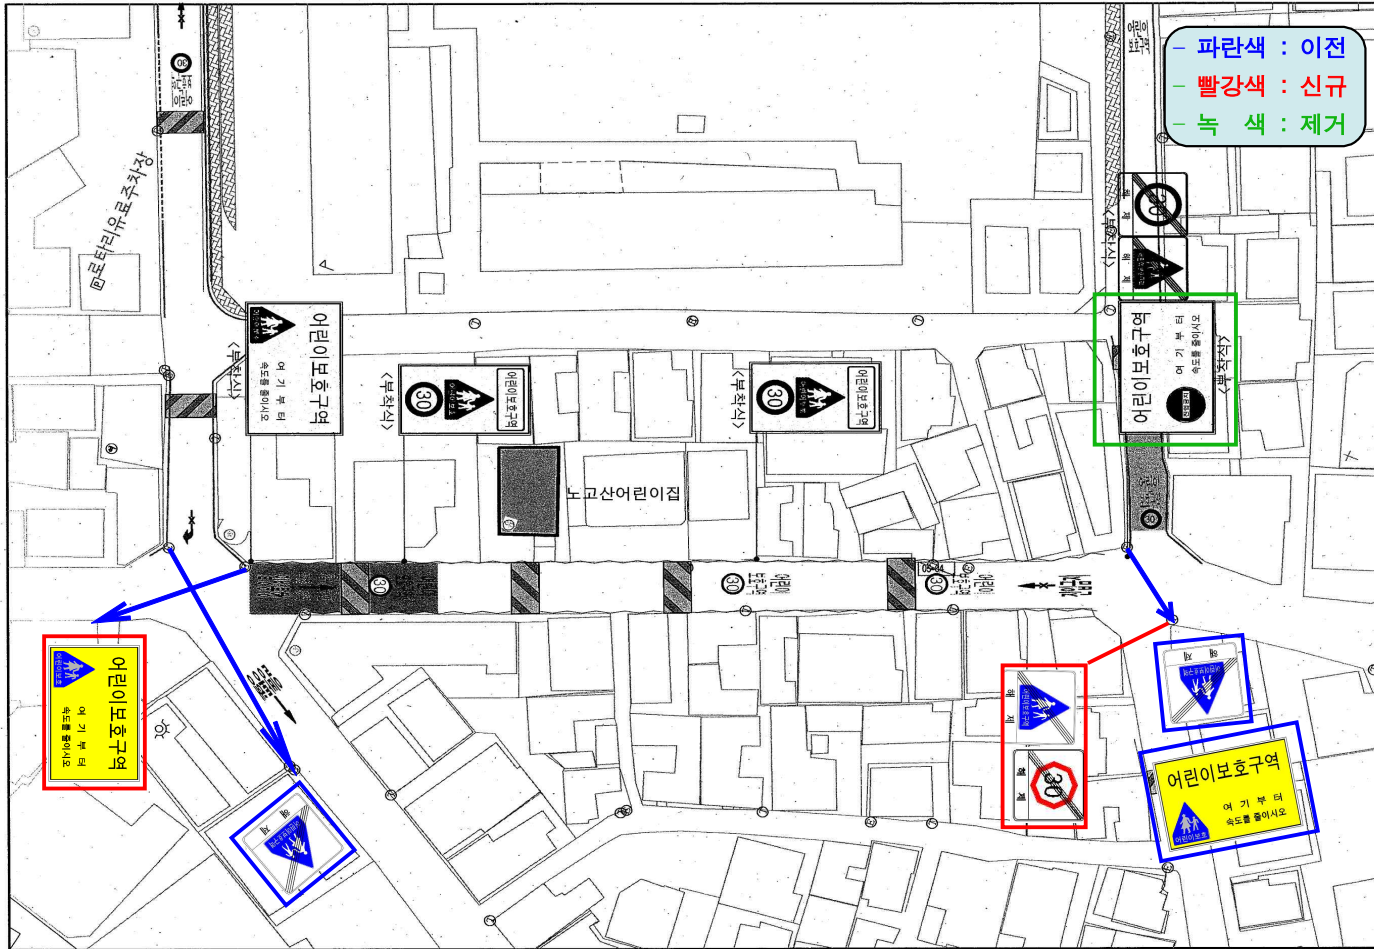

0 10 20 30 50M

범례		수량				
구분	현황	단위	개선			
			신설	교체	제거	
구분	현황 - 검정색	경보등	개소			
	신설 - 빨강색	신호등	개소			
	교체 - 하늘색					
	제거 - 초록색					
		소계	개	6		
구분	현황	단위	어린이보호구역			
			<324.402.415>	132	개	
			어린이보호구역	129	개	
			여기부터 속도를 줄이세요	218	개	
				219	개	
				224	개	
				227	개	
				322	개	
			<211.402.415>	324	개	
			어린이보호구역	326	개	
			여기부터 속도를 줄이세요	327	개	
				403	개	
				418	개	
				427	개	
				428	개	
	429	개				
		소계	개	1		
		<통합표지>				
	324	개	1			
	402	개	1			
	415	개	1			
	211	개				
	402.415	개				
	324	개				
	427	개				
	224	개	1			
	427	개				
	324	개	1			
	427	개				
	324	개				
	219	개				
	324	개	2			
	224	개				
		소계	개	8		
		518	개	3		
		519	개			
		520	개			
		521	개			
		주차면	개	1		
		주차(거주지)	개	1		
		336-336-3	개	3		
		510-514	개			
		537-543	개	1		
		주차금지선	M	227		
		113.5				
		소계	개	1		
		<518>	개			
		괴속방지턱	개			
		미끄럼방지	m ²	175		
		방호울타리	M			
		보도	m ²			
		<536>	어린이보호구역			
		30				

(현장조사일 : 2012년 03월)