


어린이보호구역

현황 및 개선안도

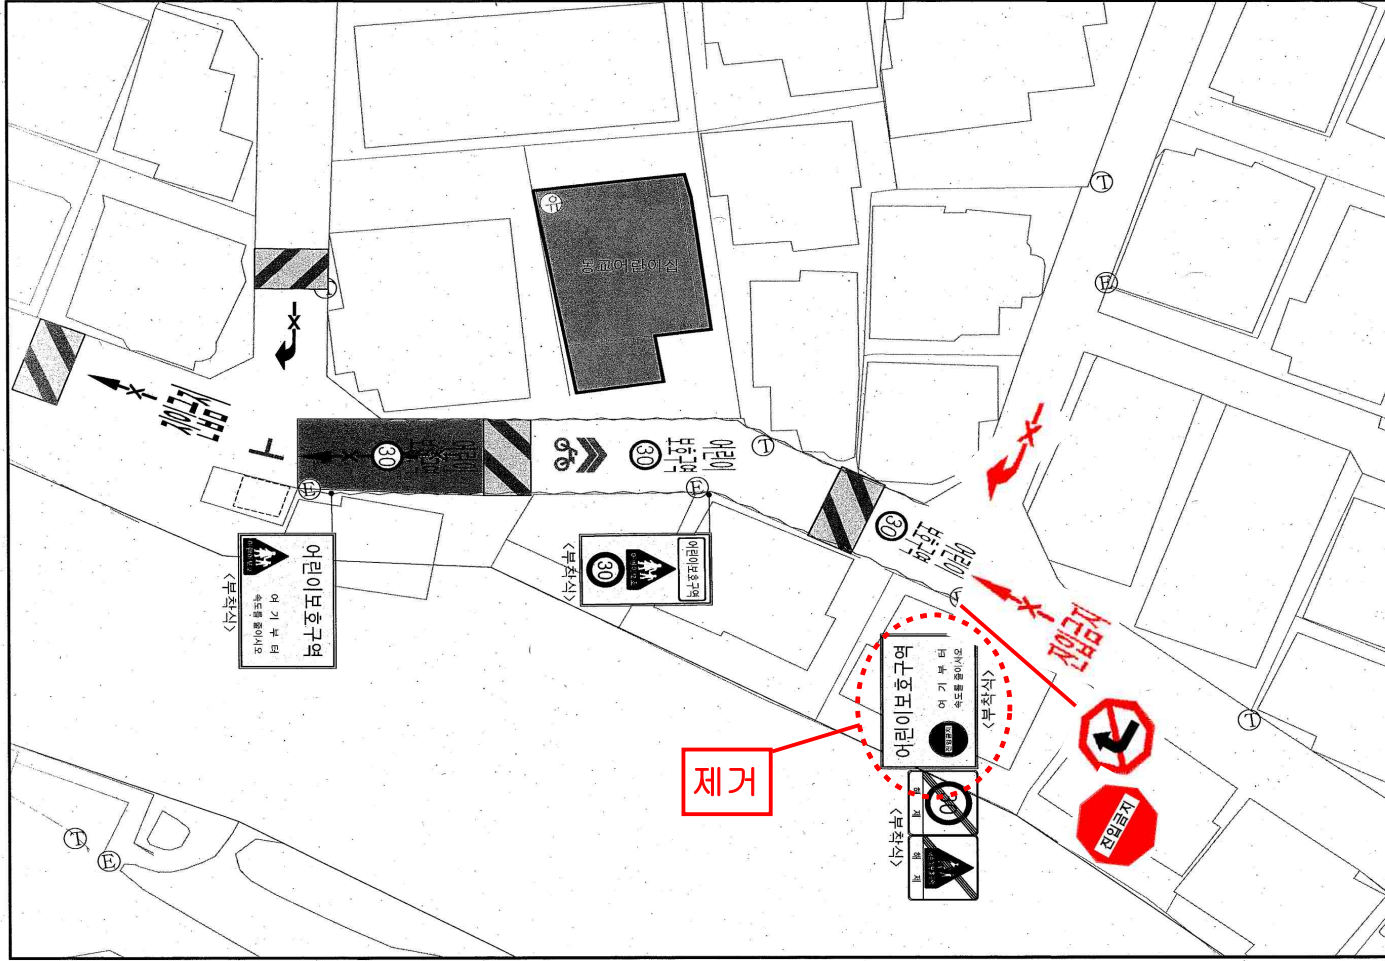

시설명 동교어린이집 (마포구 와우산로 37길 16)



서울특별시

0 10 20 30 50M

- 법 레 -		구분	항 목	단위	수 량		
현황	개선				신설	교체	제거
구분	신호등기	경보등	개소				
		신호등	개소				
		교체	하늘색				
		제거	초록색				
		소 계	개		5		
		132	개				
		129	개				
		218	개				
		219	개				
		224	개				
		227	개				
		322	개				
		324	개				
		326	개				
		327	개				
		403	개				
		418	개				
		427	개				
		428	개				
		429	개				
		《통합표지》					
		324	개		1		
		415	개				
		211	개		1		
		402,415	개				
		224	개		1		
		427	개				
		324	개		1		
		427	개				
		218	개				
		428	개				
		219	개				
		428	개				
		324	개		1		
		224	개				
		소 계	개		8	2	
		518	개		3		
		519	개				
		520	개				
		521	개				
		523	개				
		536	개		3		
		532	개				
		510-514	개		1	1	
		537-543	개				
		주차금지선	M		87	43.5	
		소 계	개		1		
		과속방지턱	개				
		미끄럼방지	m ²		65		
		방호울타리	M				
		보 도	m ²				

(현장조사일 : 2012년 03월)