

등록번호	여성가족과-14828
등록일자	2016.4.11.
결재일자	2016.4.11.
공개구분	대시민공개

주무관	여성정책팀장	여성가족과장	복지환경국장	
조경진		윤혜경	전결 04/11 이우룡	
협 조				

---

## 중구 여성플라자 시설 변경 결과 보고

---



복지환경국  
여성가족과

# 중구 여성플라자 시설 변경 결과 보고

강의실 추가 확보 및 중구 여성플라자-중구여성새로일하기센터 사무실 통합 운영을 위한 중구 여성플라자 시설 변경을 추진하고 그 결과를 보고하고자 함.

## I 시설물 변경 개요

- 위 치 : 중구 다산로32길 5 지상3층 ~ 지상6층
- 변경 세부 내용

구분	위치	변경 내용
시설 변경	지상3층	여성플라자 사무실, 경력개발실, 뷰티아카데미실 사이 가벽 철거 ⇒ 여성플라자·새일센터 사무실 통합 운영
	지상4층	중구여성새로일하기센터 사무실 ⇒ 제3강의실로 복원
기타 시설물 설치	지상5층	바리스타실(잡카페) 입구에 여담이문 설치


- 소요예산 : 20,000,000원 ※ 2016년 1/4분기 운영보조금에 포함하여 기교부
- 예산과목 : 여성가족과, 보육·가족 및여성복지증진, 여성의복지향상, 중구여성플라자운영, 민간이전, 민간위탁금

## II 추진 경과


- 중구 여성플라자 시설 변경 승인 요청 : 2016. 3. 4.(금) 【중구여성2016-12】
- 시설 변경 승인 : 2016. 3. 7.(월)
- 공사 발주 및 실시 : 2016. 3. 8.(화) ~ 3. 25.(금)
- 사무실 이전 및 제3강의실 비품 구매 등 : 2016. 3. 31.(목)까지
- 통합사무실 및 제3강의실 운영 : 2016년 2/4분기 개강일(2016.4.1.)부터

### III 시설 변경 결과

#### □ 변경 전후 평면도

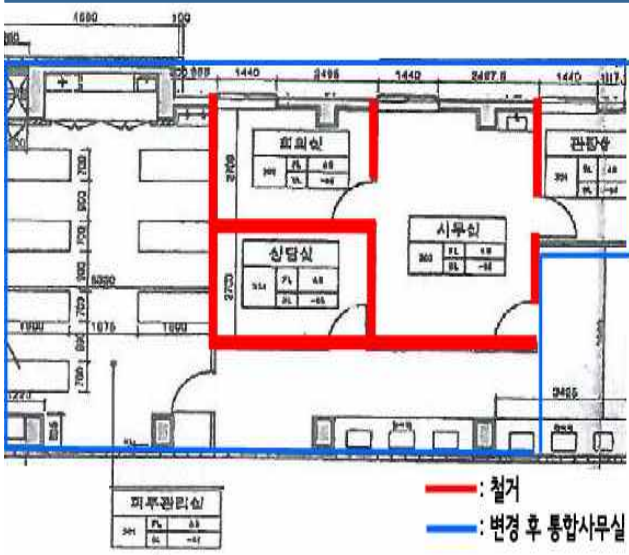

<변경 전>

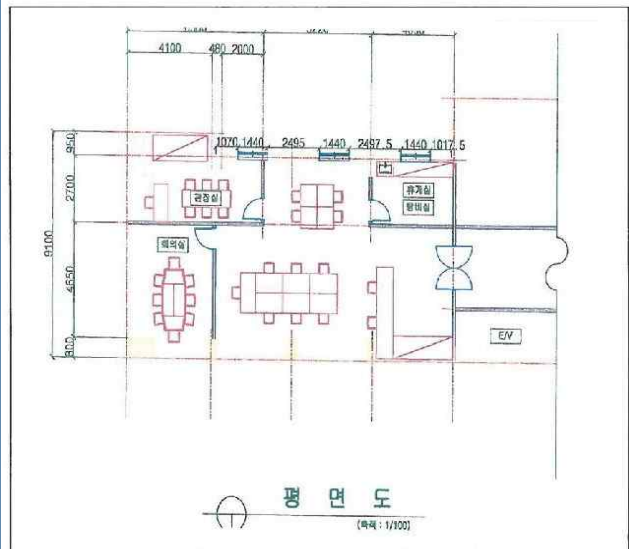


<변경 후>

#### □ 변경 후 사진



<3층 통합사무실 입구>

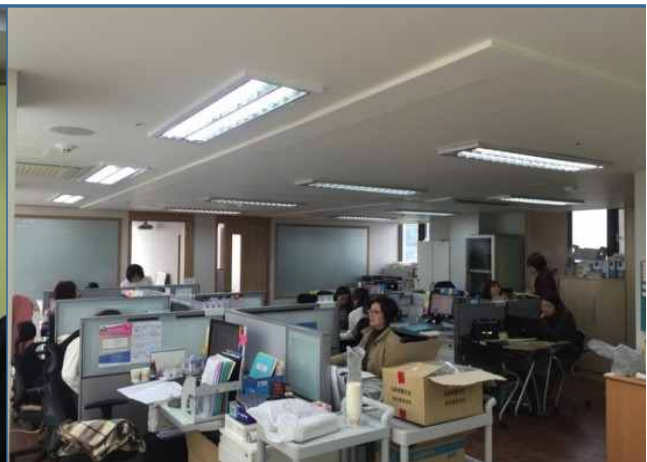

<3층 통합사무실 내부>



<4층 제3강의실: 기존 새일센터 사무실>



<5층 잡카페 입구>

## IV 기대 효과

---

- 중구 여성플라자-새로일하기센터 사무실 통합 운영을 통한 업무 효율성 증대
- 제3강의실 복원으로 교육 활성화 및 이용객 편의성 증대

끝.