


노인보호구역 현황 및 개선안도

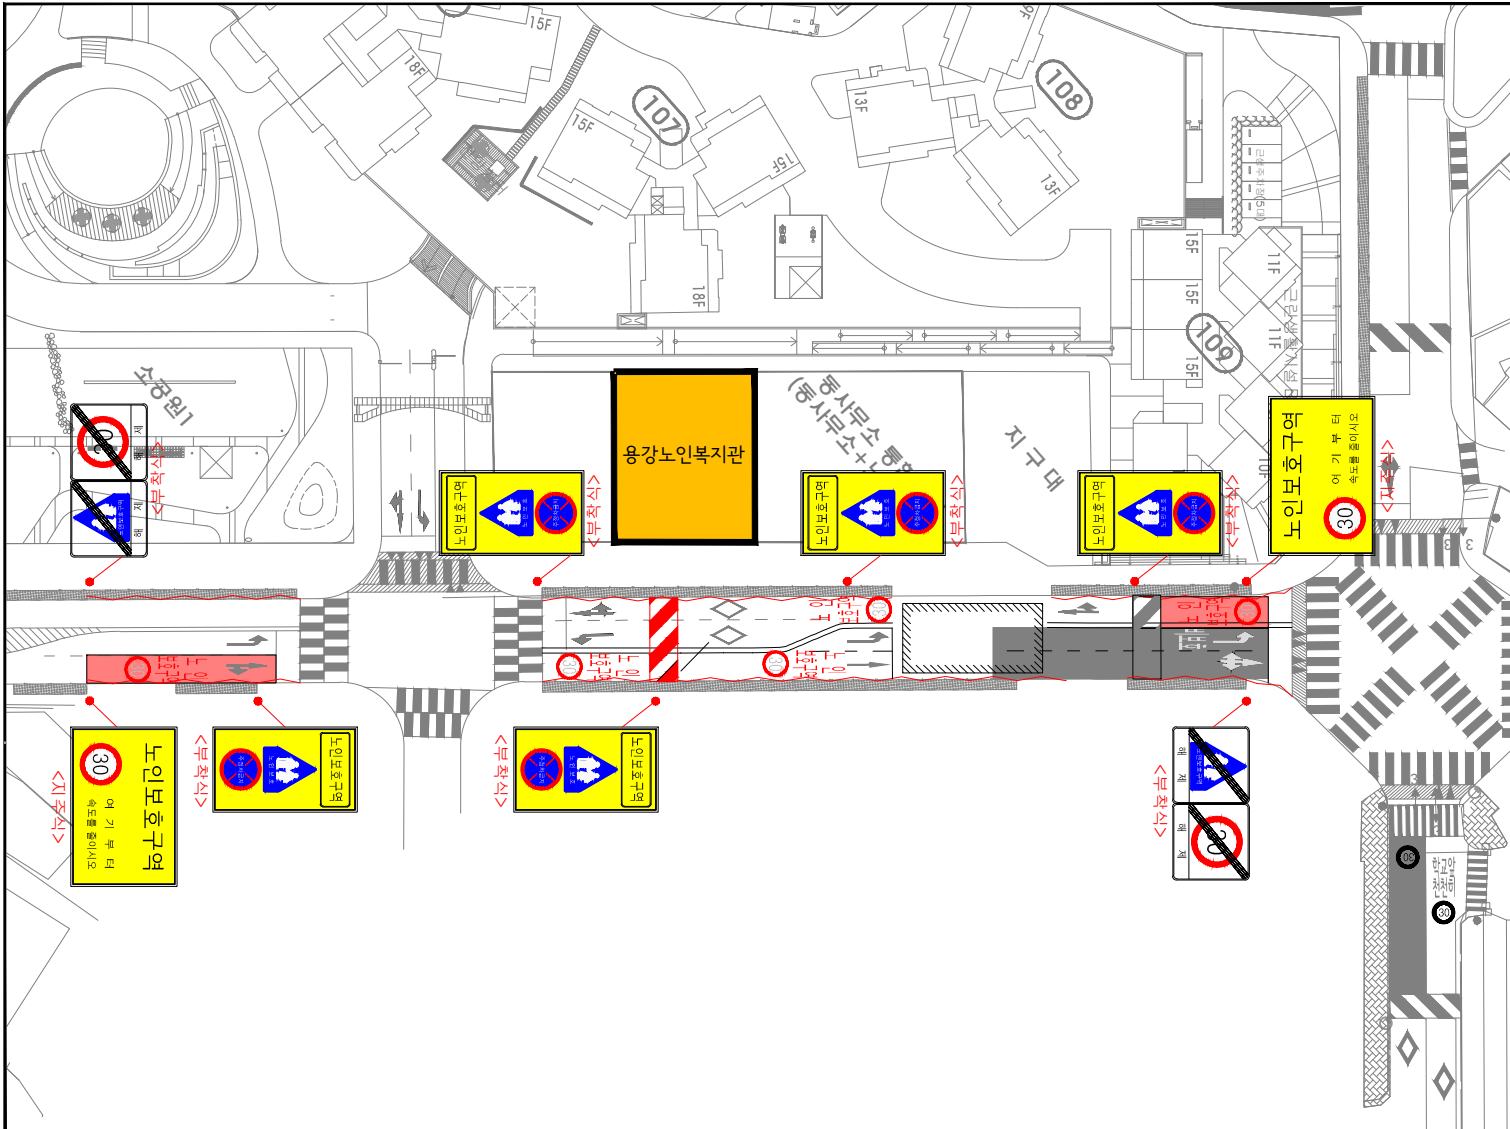

시설명	용강노인복지관
-----	---------



구분		- 범례 -		수량		
		현황	개선	신설	교체	제거
구	현황 - 검정색	경보등	개소			
	신설 - 빨강색	신호등	개소			
	교체 - 하늘색					
	제거 - 초록색					
면	소 계	개		11		
	<323.402.415>					
	노인보호구역					
	여기부터 속도를 줄이세요					
	<224.402.415>					
	노인보호구역					
	30					
	여기부터 속도를 줄이세요					
	<323.427> <224.427>					
	해제					
	해제					
표	<통합표지>					
	224	개				
	402	개	2			
	415	개				
	224	개		2		
	427	개				
	323	개		2		
	427	개				
	323	개		5		
	218	개				
	219	개				
428	개					
323	개					
226	개					
323	개					
224	개					
지	소 계	개		11		
	518	개		5		
	519	개				
	520	개				
	521	개				
	523	개				
	532	개				
	536-2	개		5		
	510-514	개				
	537-543	개				
	주지금지선	M		218		109
시	소 계	개		2		
	도속방지턱	개		1		
	반사경	개				
	미끄럼방지	m ²		125		
도막형포장	m ²					
(현장조사일 : 2012년 03월)						