빨래골길 도로확장공사(2차)

포 장 계 획 도

STS 0+274(0+302) ~ 0+564

R L 종점

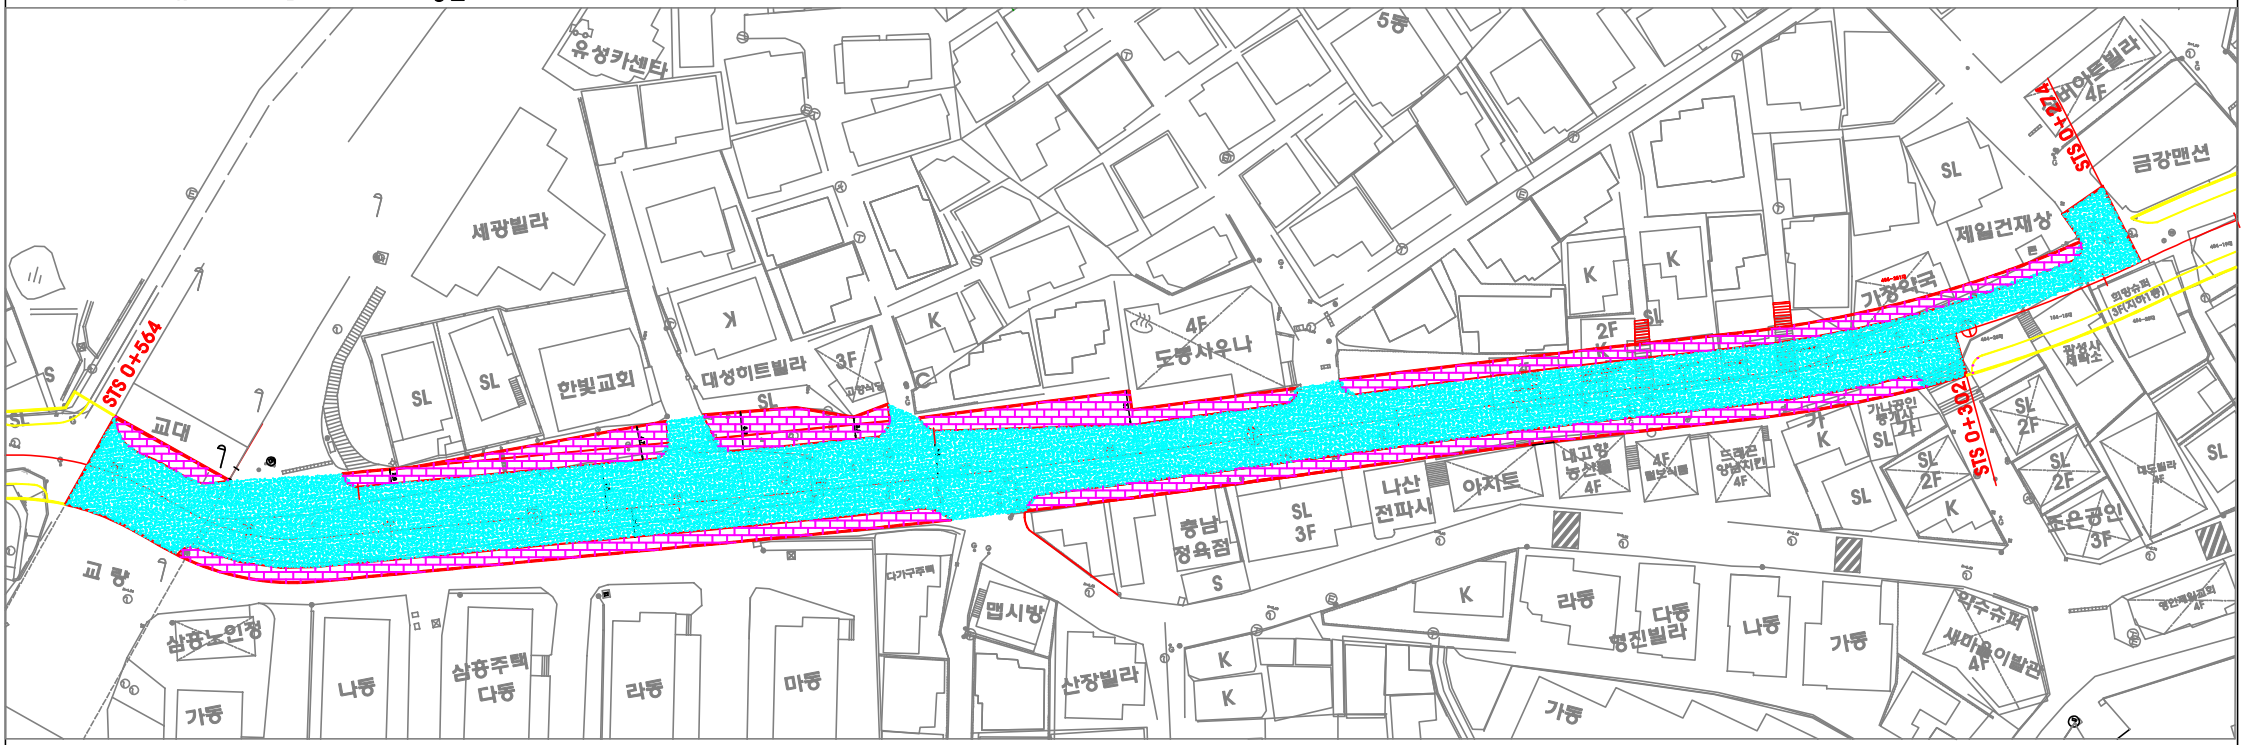

* 범 례 *

	보도포장
	아스콘 포장