


# 발래골길 도로확장공사(2차)

## 관로 계획도



STS 0+274(0+302) ~ 0+564

R L 중점

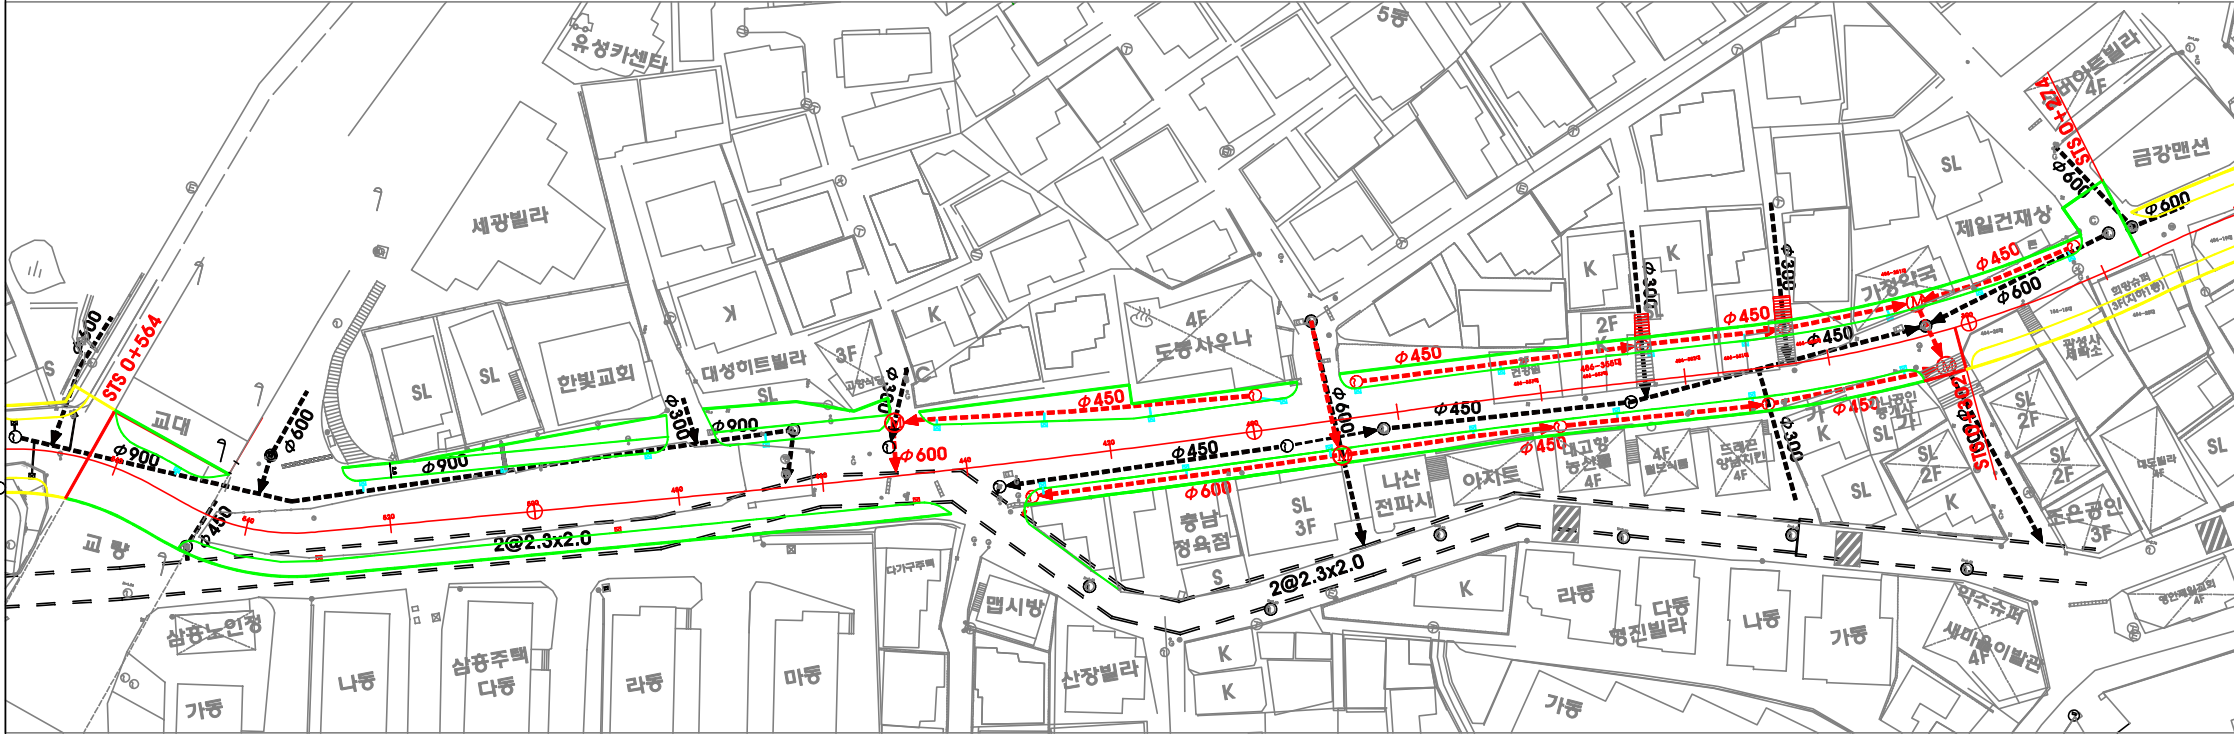

----->	당초
----->	변경

**\* 물량표 \***

구분	규격	단위	수량	비고
품관	φ 300	M	10	
	φ 450	M	222	
	φ 600	M	65	
맨홀	φ 900	개소	8	
	φ 1200	개소	4	
빛물받이	400×500	개소	23	
	400×1000	개소	3	