

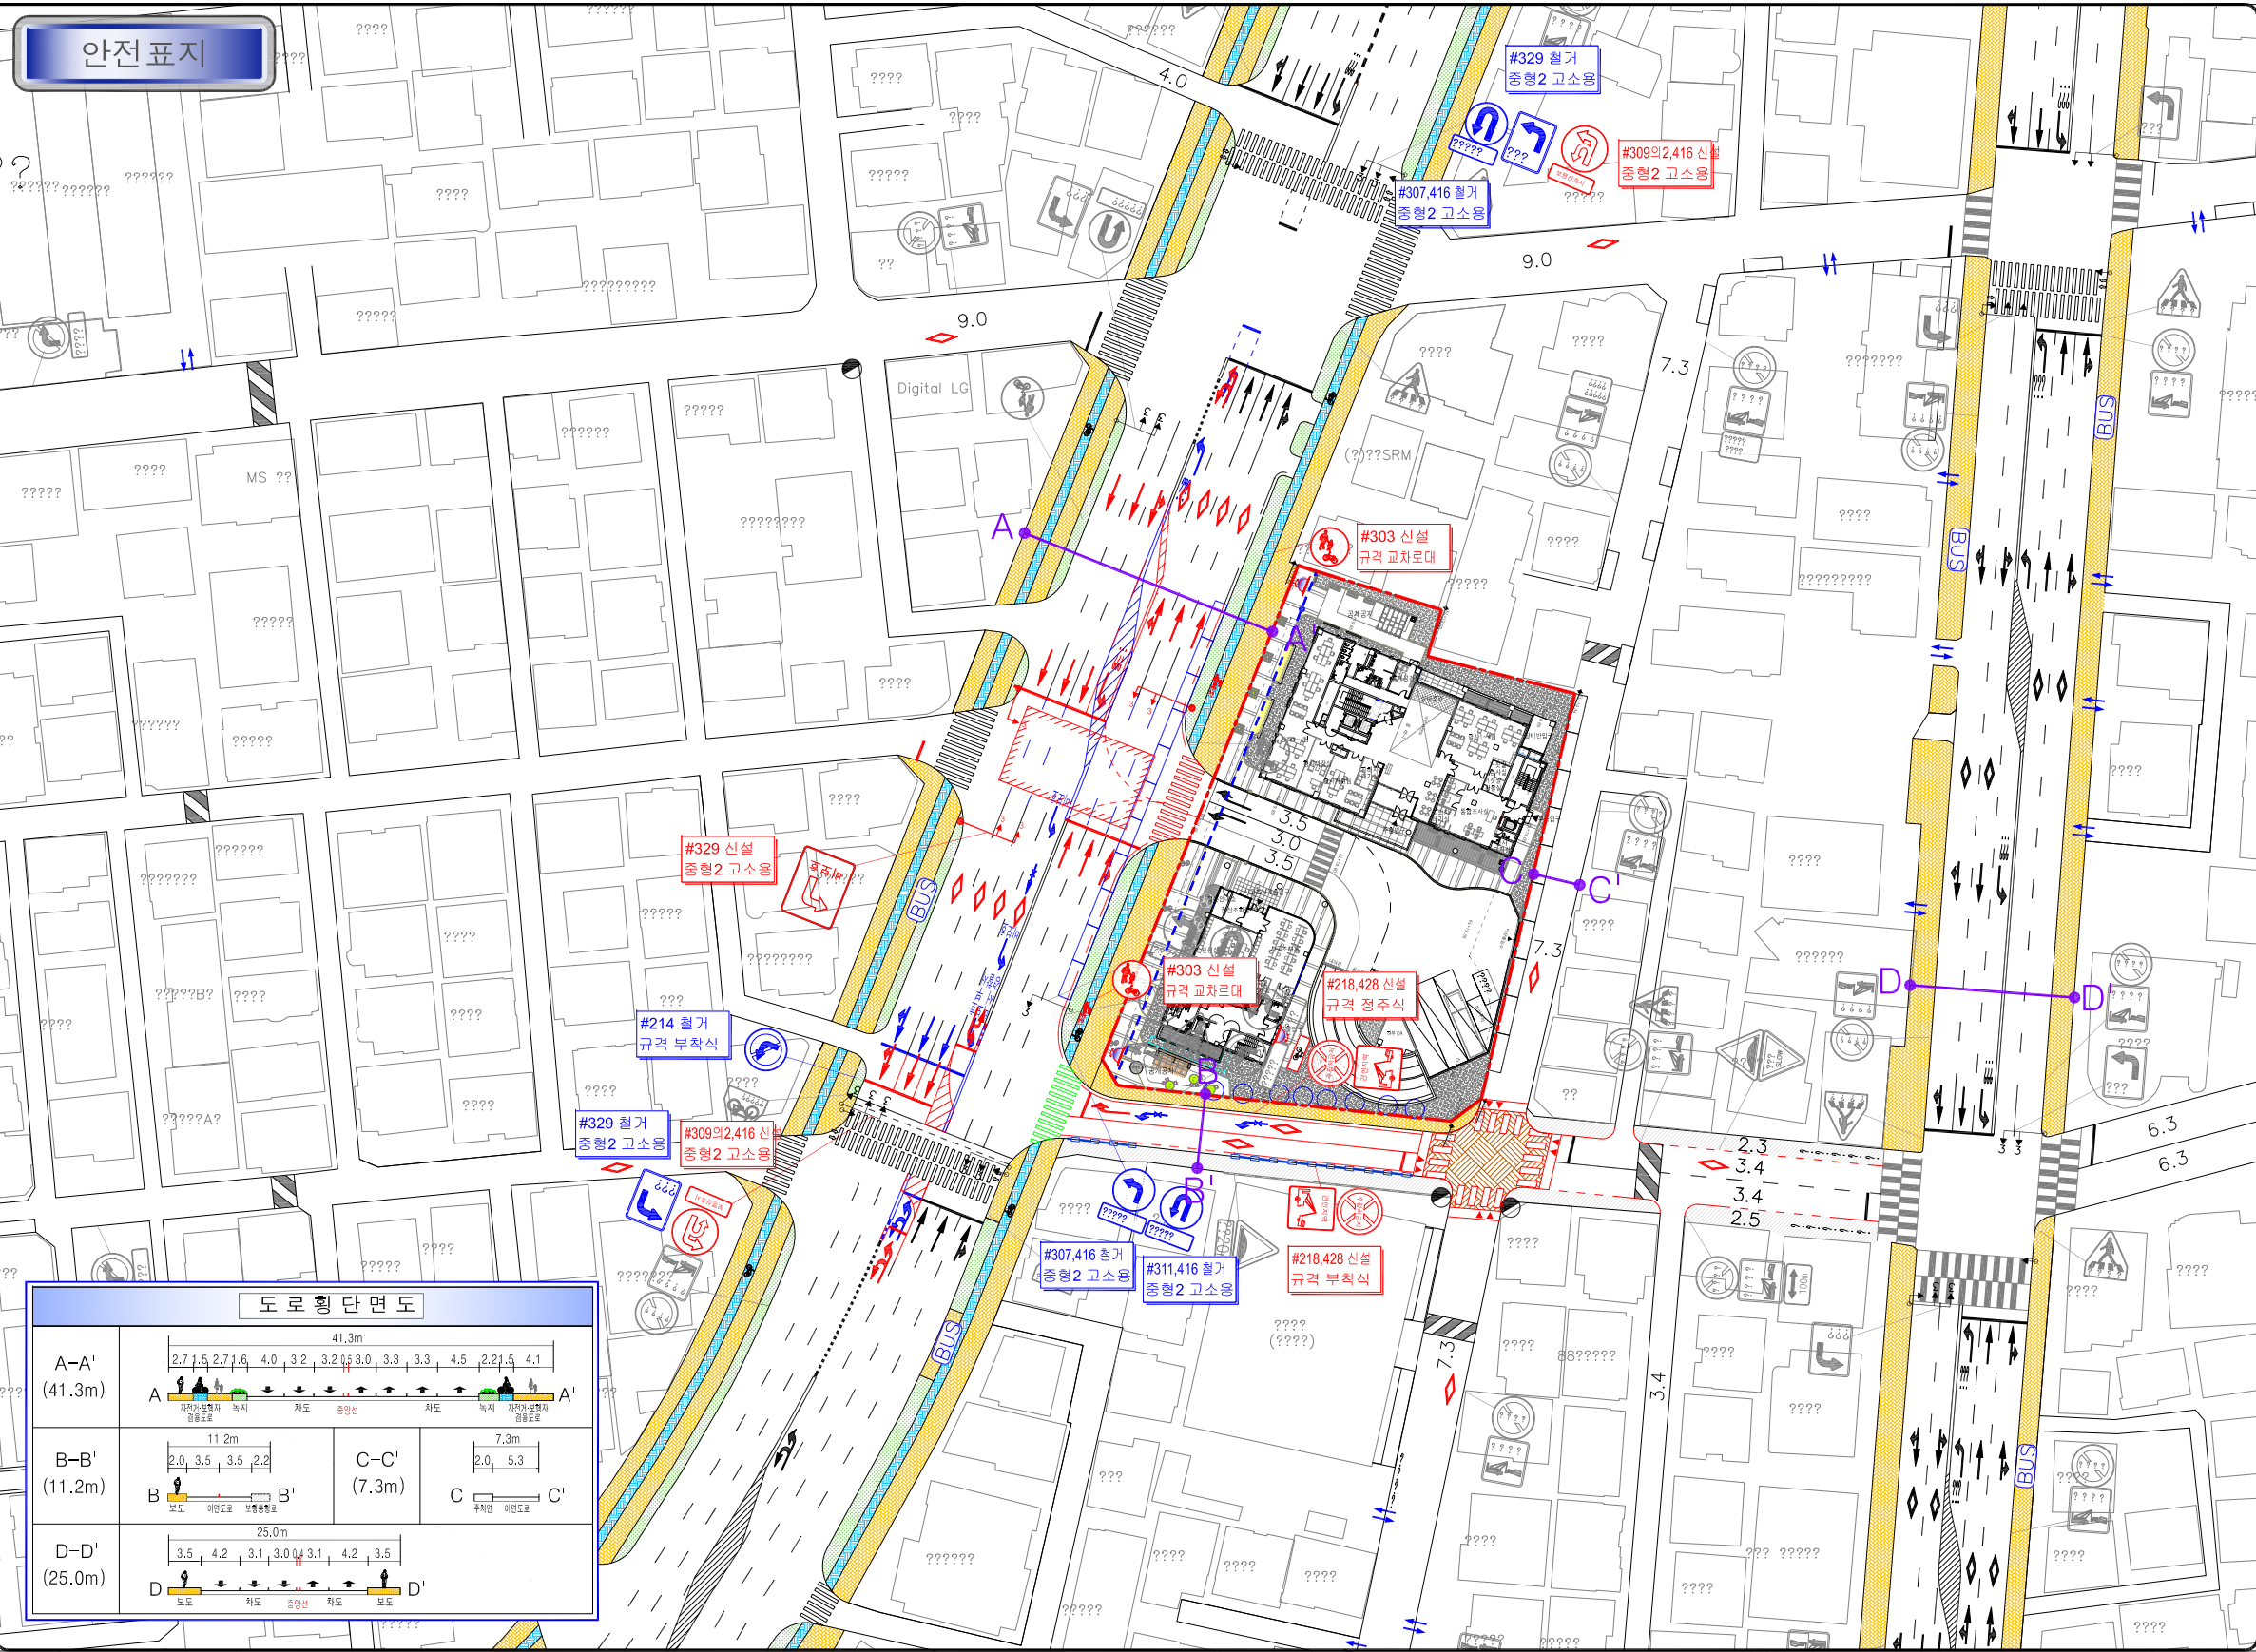


서울시 서부경찰서 청사 교통안전시설 설치공사

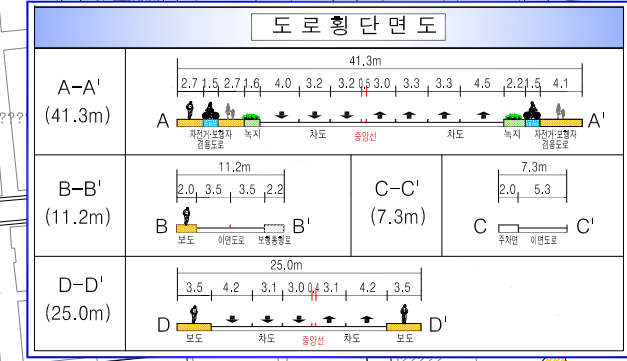

안전 표지

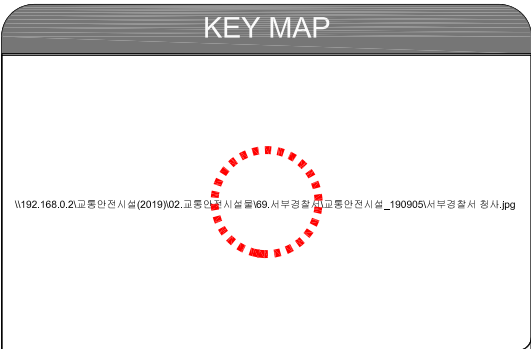

범례	
흑 색	현황 교통안전시설
적 색	신설 교통안전시설
녹 색	재도색 및 이설 교통안전시설
청 색	철거 교통안전시설