
지시 번호	5–1	위치	강서로 158 (안심치킨 앞 버스승강장), 버스전용차로	방향	우장산역	비고
위 치 도	나은행 및데마켓 KB국민 설팅 및 CU 망: 고린오피스텔	무례 무례 신한은행 이고( 피부과(	RE LG베스트샵 CU Sh수협은행 Sh수협은행 20	출목지반선 아멜리아브이 화곡 글 웨니퍼스트	안쇄나라 출 수 신아트 등 전형빌라	
현 장 위 치						
현황	소파 (버:	스전용차로	르 및 버스승강장 T=10cm 시공)			



지시 번호	5–3	위치	강서로 323 (우리동네1등 할인마트 앞), 버스전용차로	방향	우장산역	비고
위치도	진한0	교 매일교회	대발신우신 선세계5 아파트 웨스트벌아파트	1003 차 망 1004	117 116 인 무장산토 훼미리아 원디 이 전우나 아마 에이지에스 사 드립아파트 이	
현 장 위 치						
현황	균열 및 :	소파 (도르	로 패임이 심함 T:10cm 시공)			



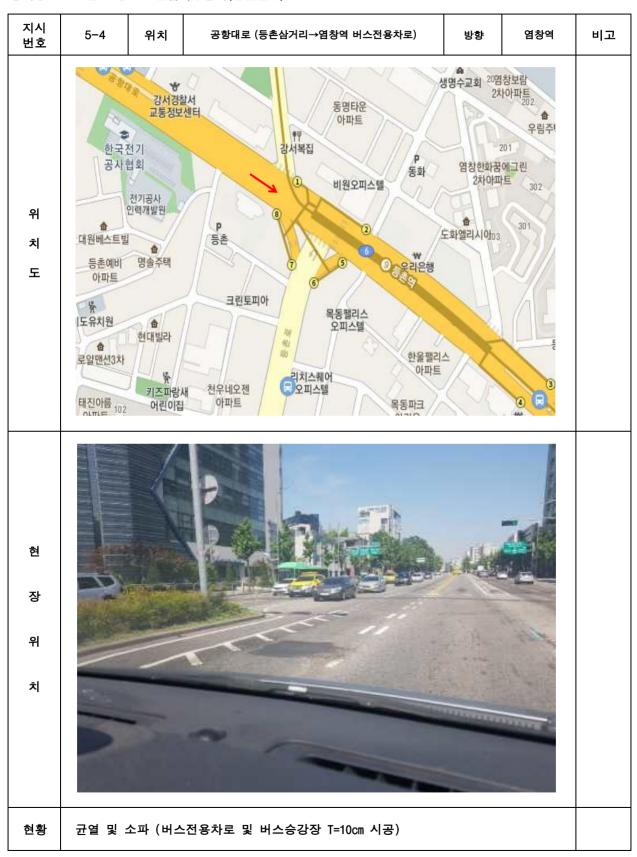



지시 번호	5–7	위치	목동동로159 (장애인종합복지관 앞 횡단보도), 1~2~3~4~5차로	방향	오목교	비고
위치도	국전력공사 서양천지사		열란어학원 국제선센터 양천세무서 양천장애인 종합복지관 강서수도 사업소 사업소 나오 중이고	+	목동중학교 * 부 무 조선면옥 이 수 :	
현 장 위 치						
현황	균열 및 :	소파 (도로	패임이 심함 T:10cm 시공)			

지시 번호	5-8	위치	목동동로350 (목동5단지 B상가 앞 버스승가장), 5차로	방향	이대병원	비고
위 치 도	KB국민은 · · ·	7 목동교 현대파리저 오피스텔 우리은행 벽산  라지타워 현 총각비	1,2년시 차로 맥도날드 목5동 주민센터 부영그린타운 2차 스타벅스 601	오피 가라 등학교	음네스트 네스텔 604 606 기가지 파트	
현 장 위 치						
현황	균열 및	소파 (버스	스전용차로 및 버스승강장 T=10cm 시공)			


















지시 번호	5–16	위치	의사당대로 1 (국회의사	당 국회한옥사랑재 앞), 1차로	방향	여의하류IC	비고
위 치 도	학의사당		국회한옥 사랑재 의원동산	국회6문 한정기념관 국회의정관	수영장	A Made of	
현 장 위 치							
현황	균열 및 =	소파					

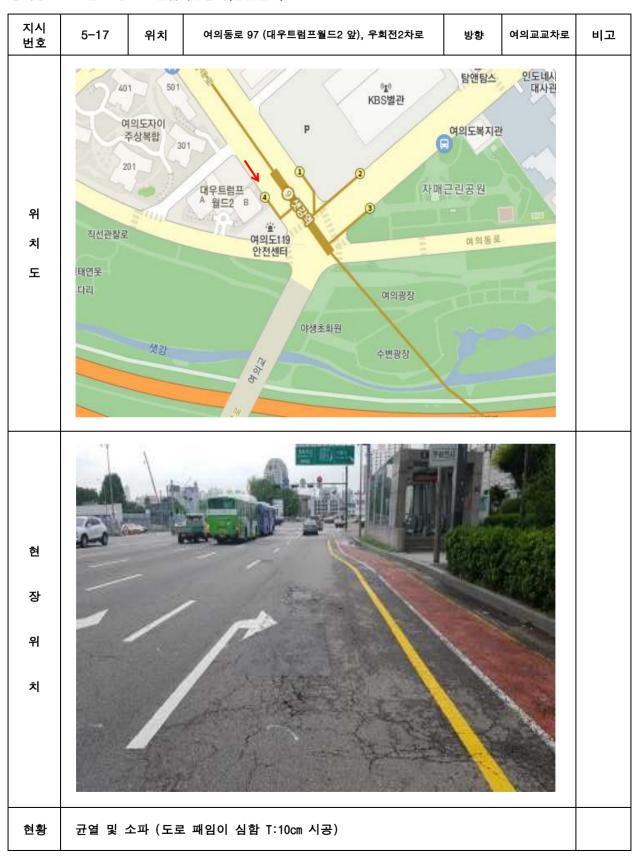

지시 번호	5–18	위치	양평로 24-1 (성광 부동산 앞), 버스승강장	방향	당산역	비고
위치도	호텔로프트 11 201 다트 202	한 박소 한 보고 보다 함 101 101 반도보라 함 아파트 해려 있고 피스 테시앙루브 오피스텔	당산마출소 당산다오빌 당산선유치원 당산아르 생산성 일보고피스텔 교 경남주택 생기 생02 병 생기 생02 병 생기 생02 병 경남주택	출 한티주택 별 당소 국민은행	기안당산 아마트 103 105 난동부군당 당산하이츠 빌라	
현 장 위 치						
현황	균열 및 소	<b>스파</b>				























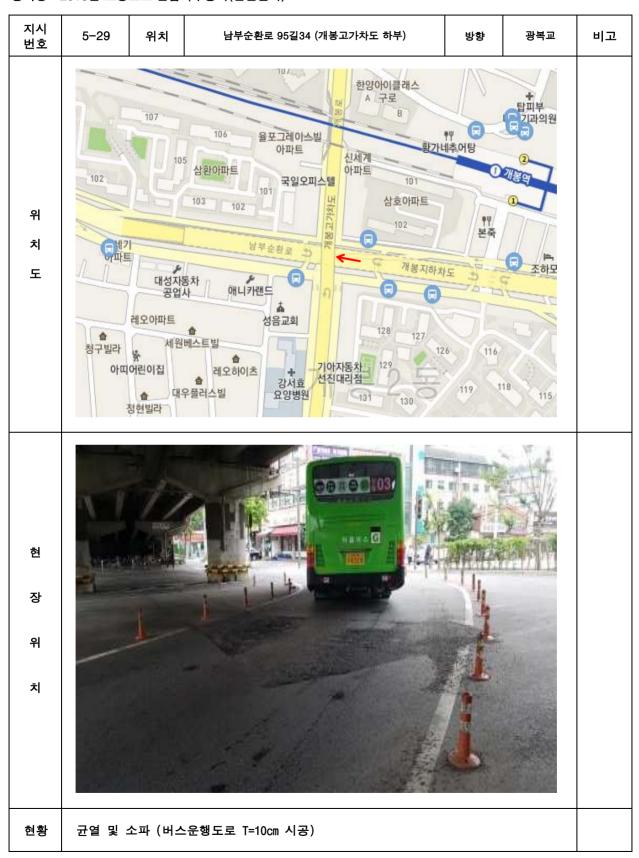




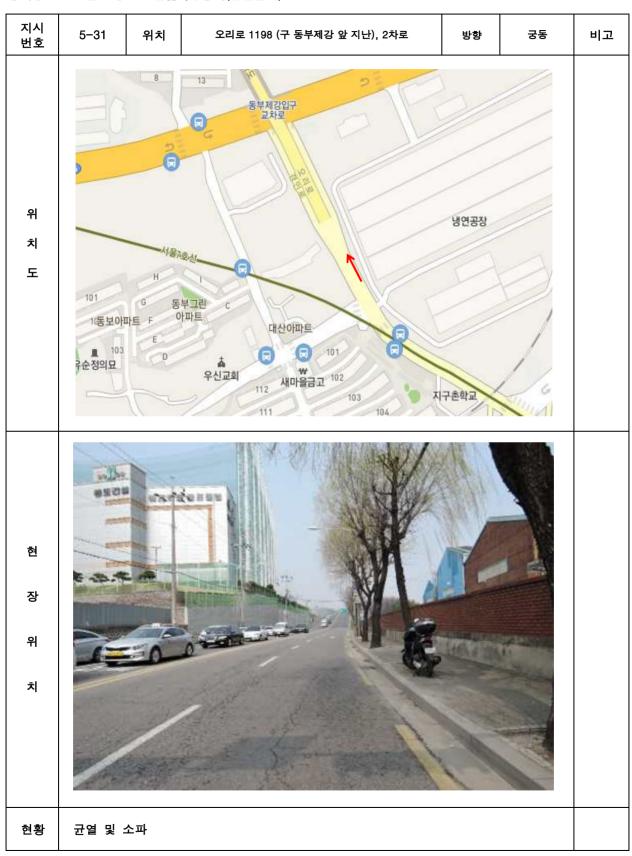





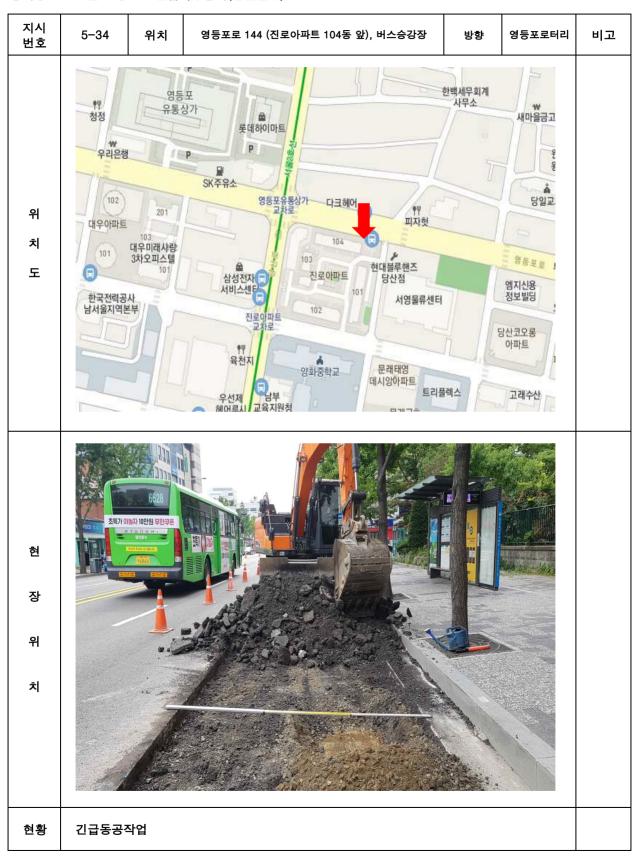



지시 번호	5–36	위치	영등포로 149 (이레부동산 앞), 버스전용차로	방향	오목교	비고
현 장 위 치						
현황	긴급동공?	작업				

