
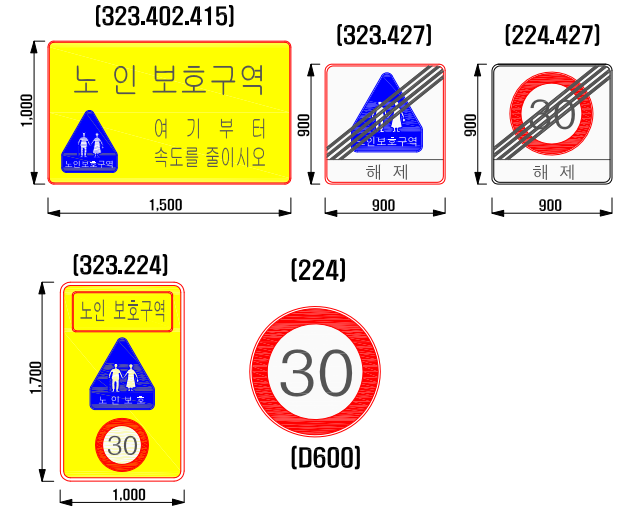


규 제 도 (장평 경로당)

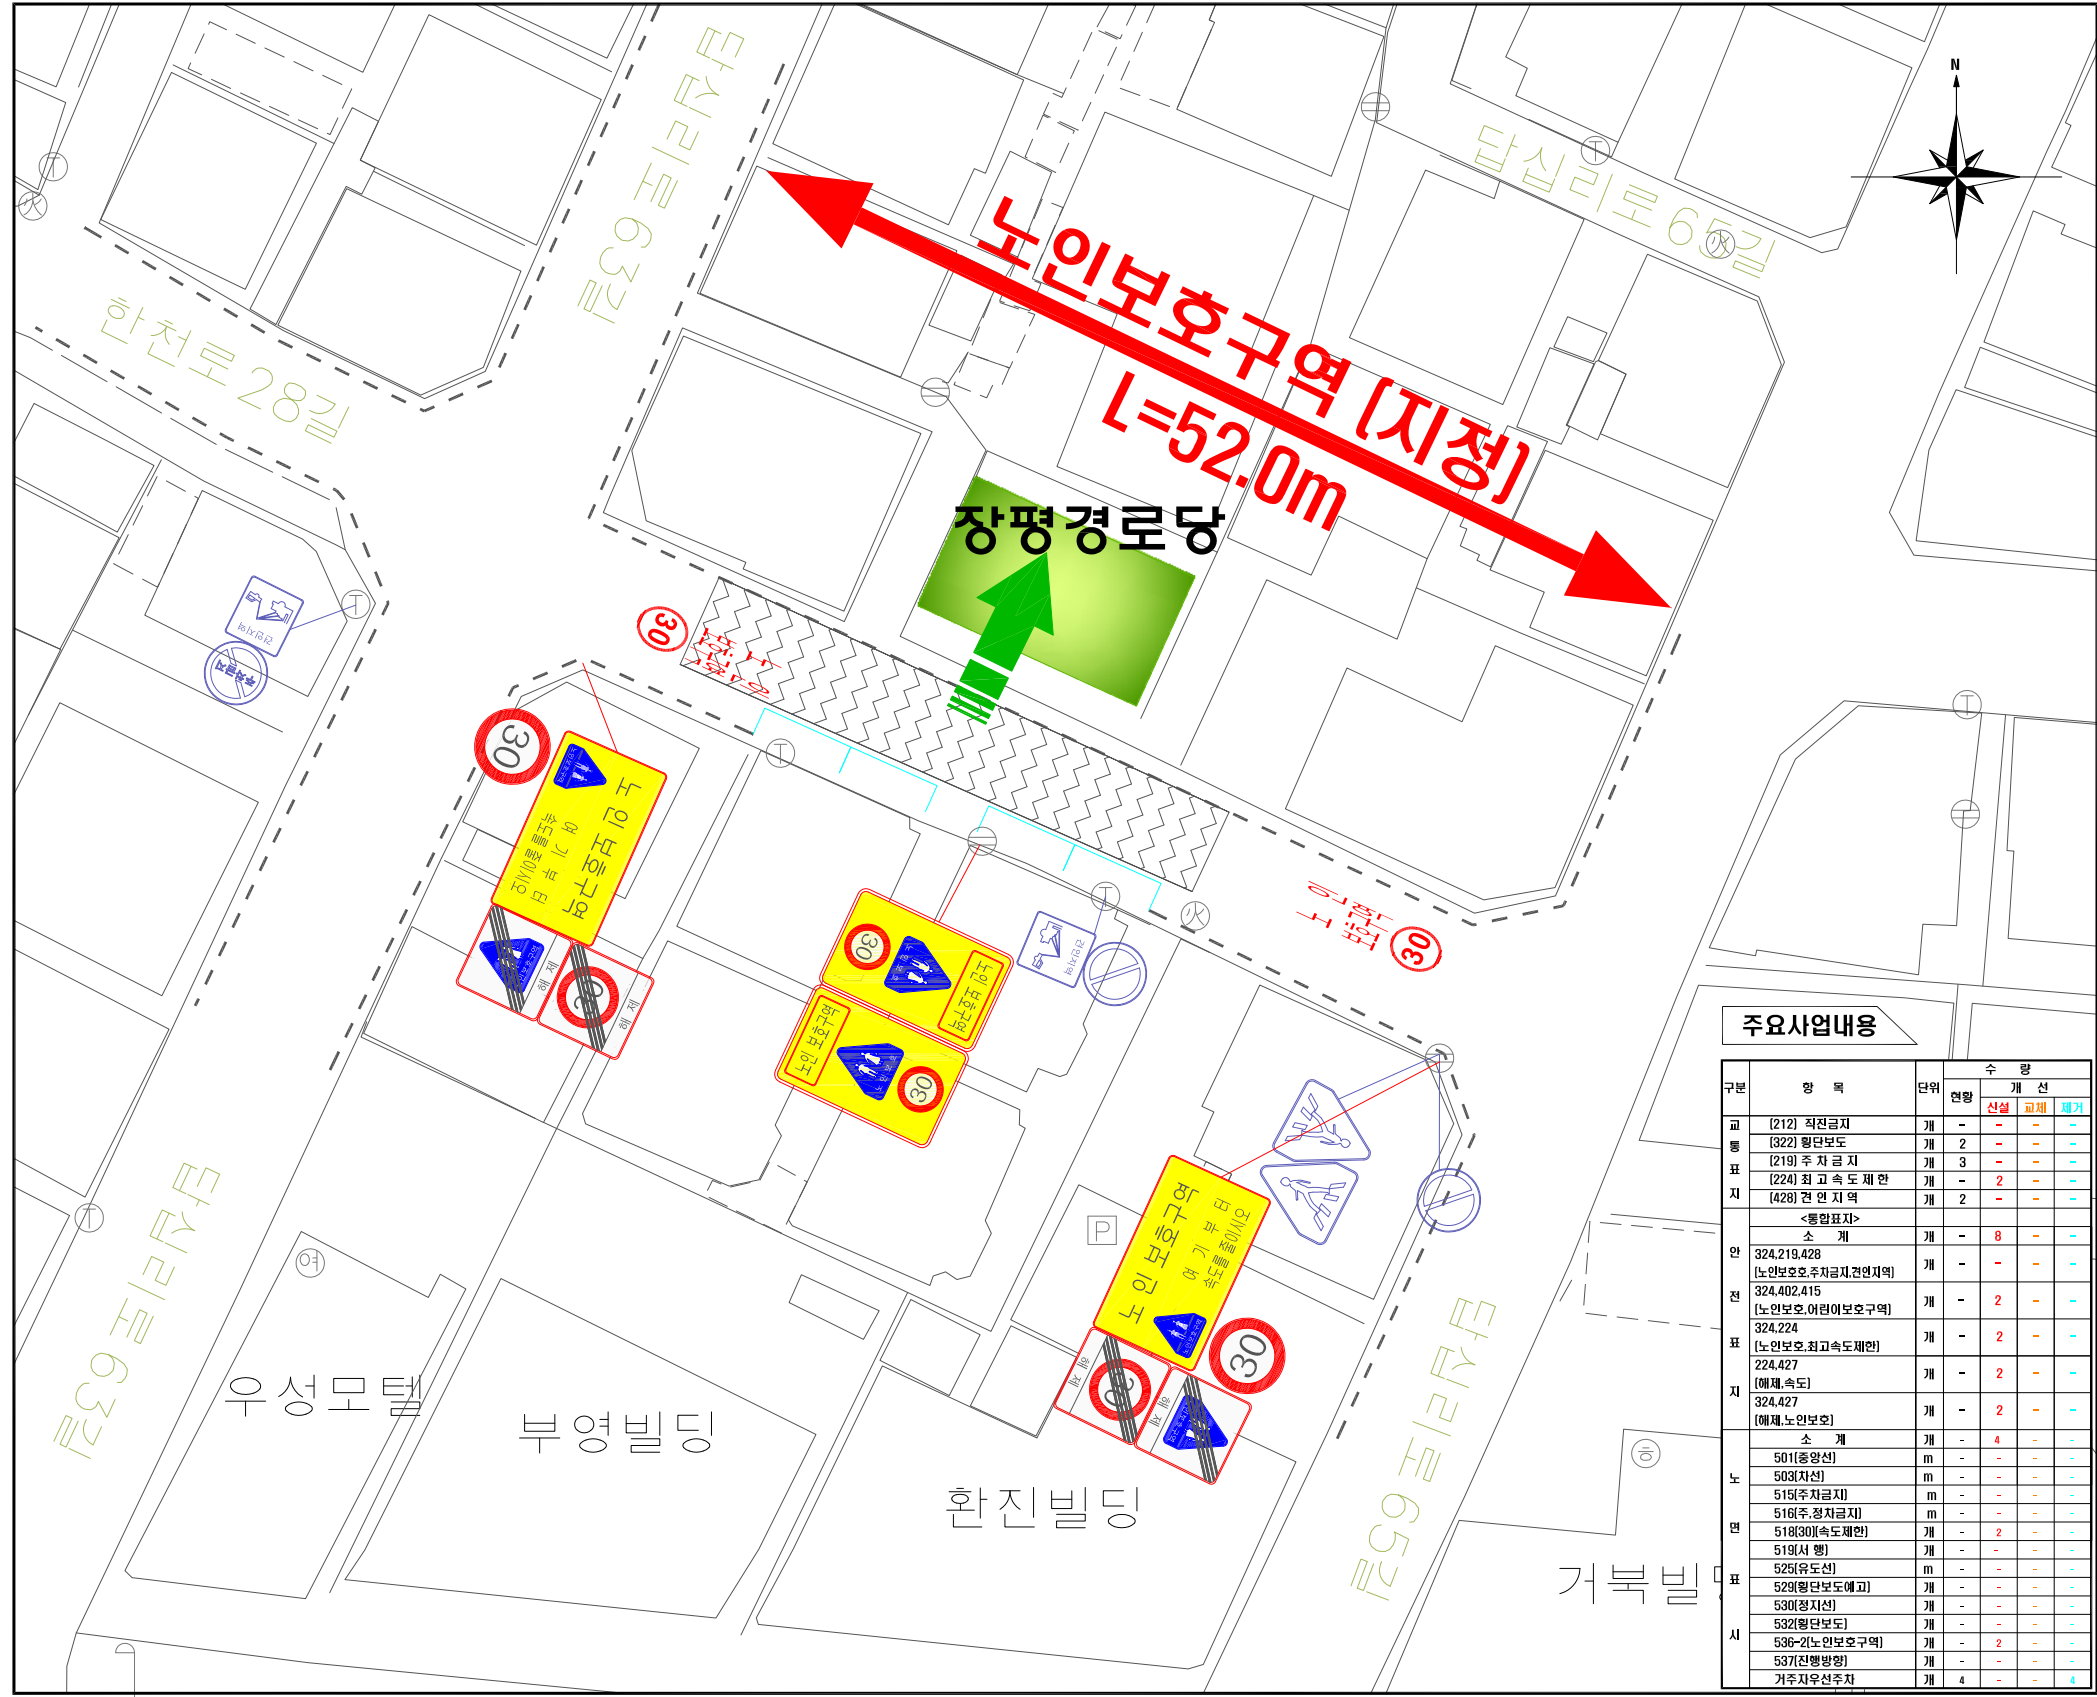

개 선 방 안

교 통		토 목	
통합 표지판	8 EA	협프식 횡단보도	-
교통 표지판	2 EA	미끄럼방지포장(암적색)	-
노 면 보 도	신 설	미끄럼방지포장(흑색-일반)	-
	재 도 색	보도포장	-
노 인 보호 구역	2 EA	노면평식 및 재포장(아스콘)	-
50	2 EA	방호울타리(폐쇄형)	-
주차금지구역	-	방호울타리(개방형)	-
지그재그차선	-	과속방지턱(원호형)	-
표 지 판	노인보호구역	과속방지턱(이미지)	-
	노인보호구역	협프식 횡단보도(재도색)	-
	노인보호구역	전신주용 디자인시트 (어린이보호구역)	-

범 례

구 분	내 용
존 치	교통 표지판
	노 면 표 시(주차금지구역)
제 거	차 선 도 색(노상주차)
	노인보호구역 통합 표지판
신 설	노면표시
	미끄럼방지포장 (암적색)

주요사업내용

구분	항 목	단위	현황	수 량					
				신설	교체	제거			
교 통 표 지	(212) 직전금지	개	-	-	-	-			
	(322) 횡단보도	개	2	-	-	-			
	(219) 주차금지	개	3	-	-	-			
	(224) 최고속도제한	개	-	2	-	-			
	(428) 전 연 지 역	개	2	-	-	-			
<통합표지>				소 계	개	-	8	-	-
인 표	324.219.428 [노인보호주차금지(연연지역)]	개	-	-	-	-			
	324.402.415 [노인보호.어린이보호구역]	개	-	2	-	-			
	324.224 [노인보호.최고속도제한]	개	-	2	-	-			
	224.427 [예제.속도]	개	-	2	-	-			
	324.427 [예제.노인보호]	개	-	2	-	-			
노 면 표 시	소 계	개	-	4	-	-			
	501(중앙선)	m	-	-	-	-			
	503(차선)	m	-	-	-	-			
	515(주차금지)	m	-	-	-	-			
	516(주차금지)	m	-	-	-	-			
	518(30)(속도제한)	개	-	2	-	-			
	519(사행)	개	-	-	-	-			
	525(유도선)	m	-	-	-	-			
	529(횡단보도예고)	개	-	-	-	-			
	530(정지선)	개	-	-	-	-			
532(횡단보도)	개	-	-	-	-				
536-2(노인보호구역)	개	-	2	-	-				
537(전행방향)	개	-	-	-	-				
거주자우선주차	개	4	-	-	4				

