


조성계획총괄도(변경후)

남산1근린공원

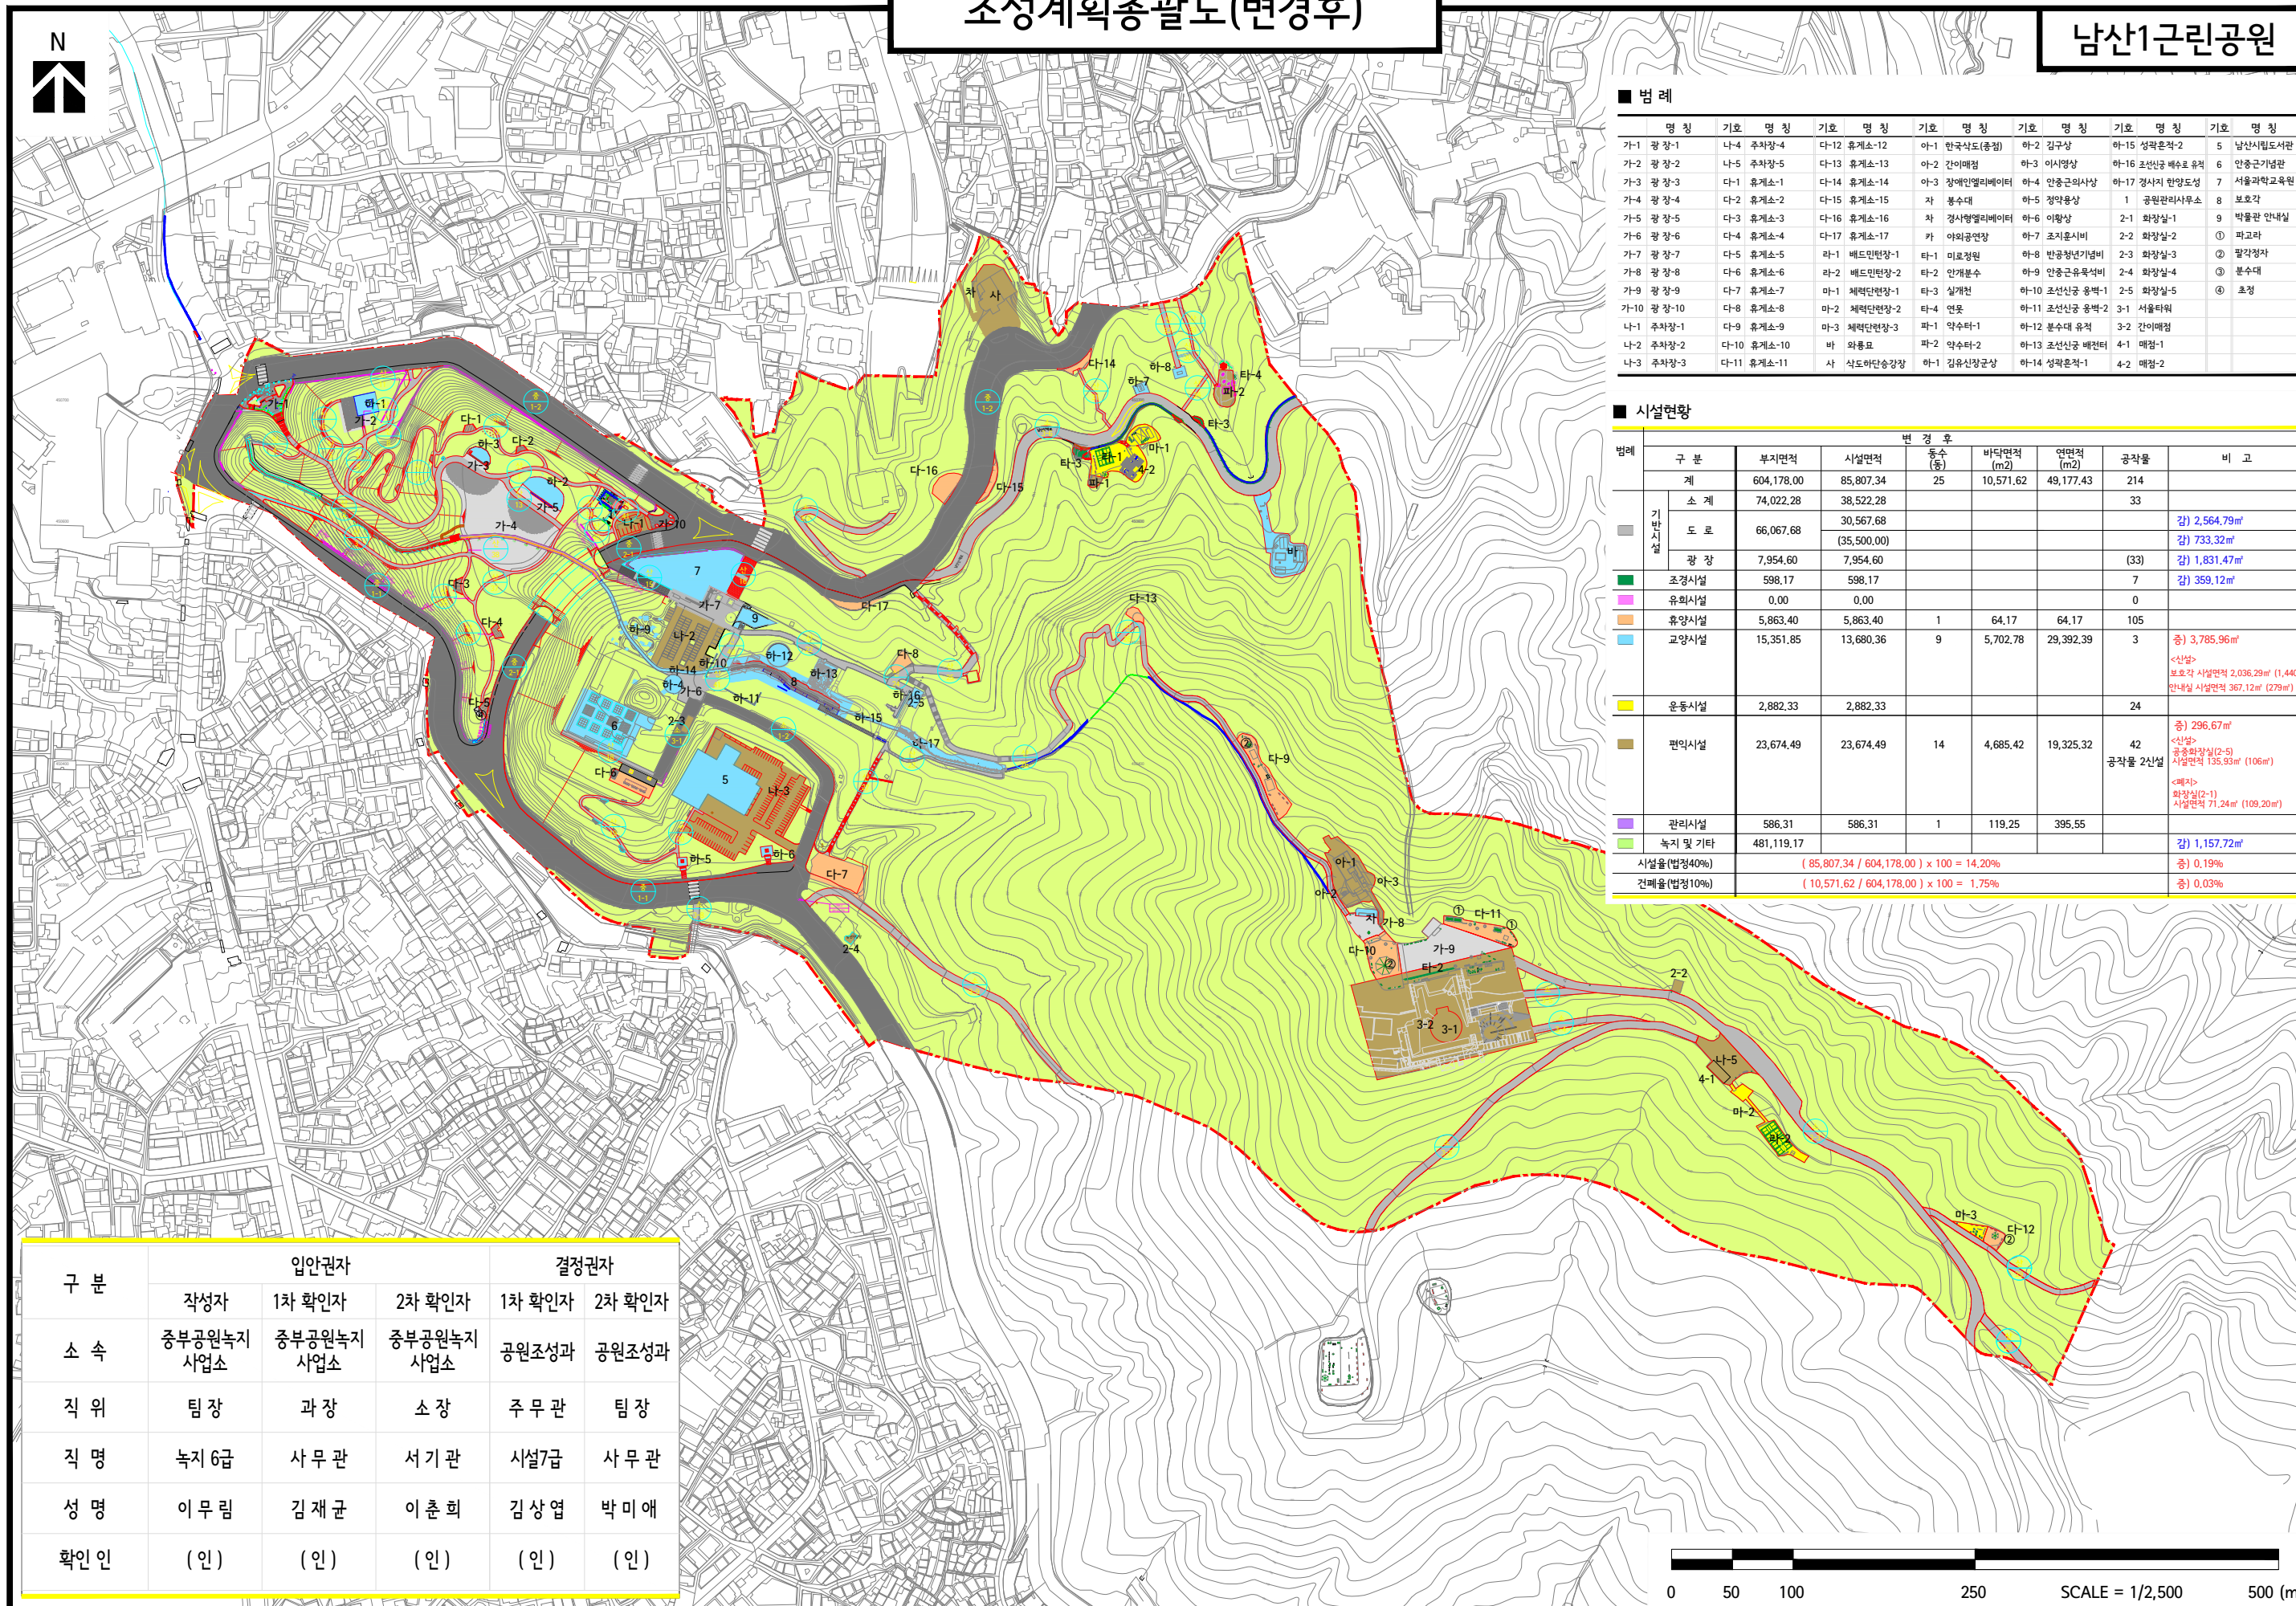

■ 범례

명칭	기호	명칭	기호	명칭	기호	명칭	기호	명칭	기호	명칭	기호	명칭	기호			
가-1 광장-1	나-4 주차장-4	다-12 휴게소-12	아-1 안국식도(중점)	하-2 김구상	하-15 성곽온천-2	5	남산시립도서관	가-2 광장-2	나-5 주차장-5	다-13 휴게소-13	아-2 간이매점	하-3 이시영상	하-16 조선신궁 배수로 유적	6	안중근기념관	
가-3 광장-3	다-1 휴게소-1	다-14 휴게소-14	아-3 장애인엘리베이터	하-4 안중근의사상	하-17 경사지 한양도성	7	서울과학기술대	가-4 광장-4	다-2 휴게소-2	다-15 휴게소-15	자 봉수대	하-5 정약용상	1	공원관리사무소	8	보요각
가-5 광장-5	다-3 휴게소-3	다-16 휴게소-16	차 경사형엘리베이터	하-6 이항상	2-1 화장실-1	9	박물관 안내실	가-6 광장-6	다-4 휴게소-4	다-17 휴게소-17	카 야외공연장	하-7 조지훈시비	2-2	화장실-2	①	파교라
가-7 광장-7	다-5 휴게소-5	라-1 배드민턴장-1	타-1 미로정원	하-8 반공청년기념비	2-3 화장실-3	②	팔각정자	가-8 광장-8	다-6 휴게소-6	라-2 배드민턴장-2	타-2 안개분수	하-9 안중근유목석비	2-4	화장실-4	③	봉수대
가-9 광장-9	다-7 휴게소-7	마-1 체육단련장-1	타-3 실개천	하-10 조선신궁 용벽-1	2-5 화장실-5	④	초정	가-10 광장-10	다-8 휴게소-8	마-2 체육단련장-2	타-4 연못	하-11 조선신궁 용벽-2	3-1	서울타워		
나-1 주차장-1	다-9 휴게소-9	마-3 체육단련장-3	파-1 약수터-1	하-12 조선신궁 유적	3-2	간이매점		나-2 주차장-2	다-10 휴게소-10	바 와룡묘	파-2 약수터-2	하-13 조선신궁 배전터	4-1	매점-1		
나-3 주차장-3	다-11 휴게소-11	사 석도어단송강장	하-1 김유신장군상	하-14 성곽온천-1	4-2	매점-2										

■ 시설현황

범례	구 분	변 경 후						비 고
		부지면적	시설면적	동수 (동)	바닥면적 (m ²)	연면적 (m ²)	공작물	
	계	604,178.00	85,807.34	25	10,571.62	49,177.43	214	
	소 계	74,022.28	38,522.28				33	
	도 로	66,067.68	30,567.68					감) 2,564.79m ²
	광 장	7,954.60	7,954.60				(33)	감) 733.32m ²
	조정시설	598.17	598.17				7	감) 1,831.47m ²
	유회시설	0.00	0.00				0	감) 359.12m ²
	휴양시설	5,863.40	5,863.40	1	64.17	64.17	105	증) 3,785.96m ²
	교양시설	15,351.85	13,680.36	9	5,702.78	29,392.39	3	<신설> 보요각 시설면적 2,036.29m ² (1,440m ²) 한내실 시설면적 367.12m ² (279m ²)
	운동시설	2,882.33	2,882.33				24	
	편익시설	23,674.49	23,674.49	14	4,685.42	19,325.32	42	증) 296.67m ² <신설> 공중화장실(2-5) 시설면적 135.93m ² (106m ²) <폐사> 화장실(2-1) 시설면적 71.24m ² (109.20m ²)
	관리시설	586.31	586.31	1	119.25	395.55		
	녹지 및 기타	481,119.17						감) 1,157.72m ²
	시설율(법정40%)		(85,807.34 / 604,178.00) × 100 = 14.20%					증) 0.19%
	건폐율(법정10%)		(10,571.62 / 604,178.00) × 100 = 1.75%					증) 0.03%

구 분	입안권자			결정권자	
	작성자	1차 확인자	2차 확인자	1차 확인자	2차 확인자
소 속	중부공원녹지사업소	중부공원녹지사업소	중부공원녹지사업소	공원조성과	공원조성과
직 위	팀장	과장	소장	주무관	팀장
직 명	녹지 6급	사무관	서기관	시설7급	사무관
성 명	이무림	김재균	이춘희	김상엽	박미애
확인인	(인)	(인)	(인)	(인)	(인)

