용마자연공원구의 (아차공원)지구조성계획도 (변경후)

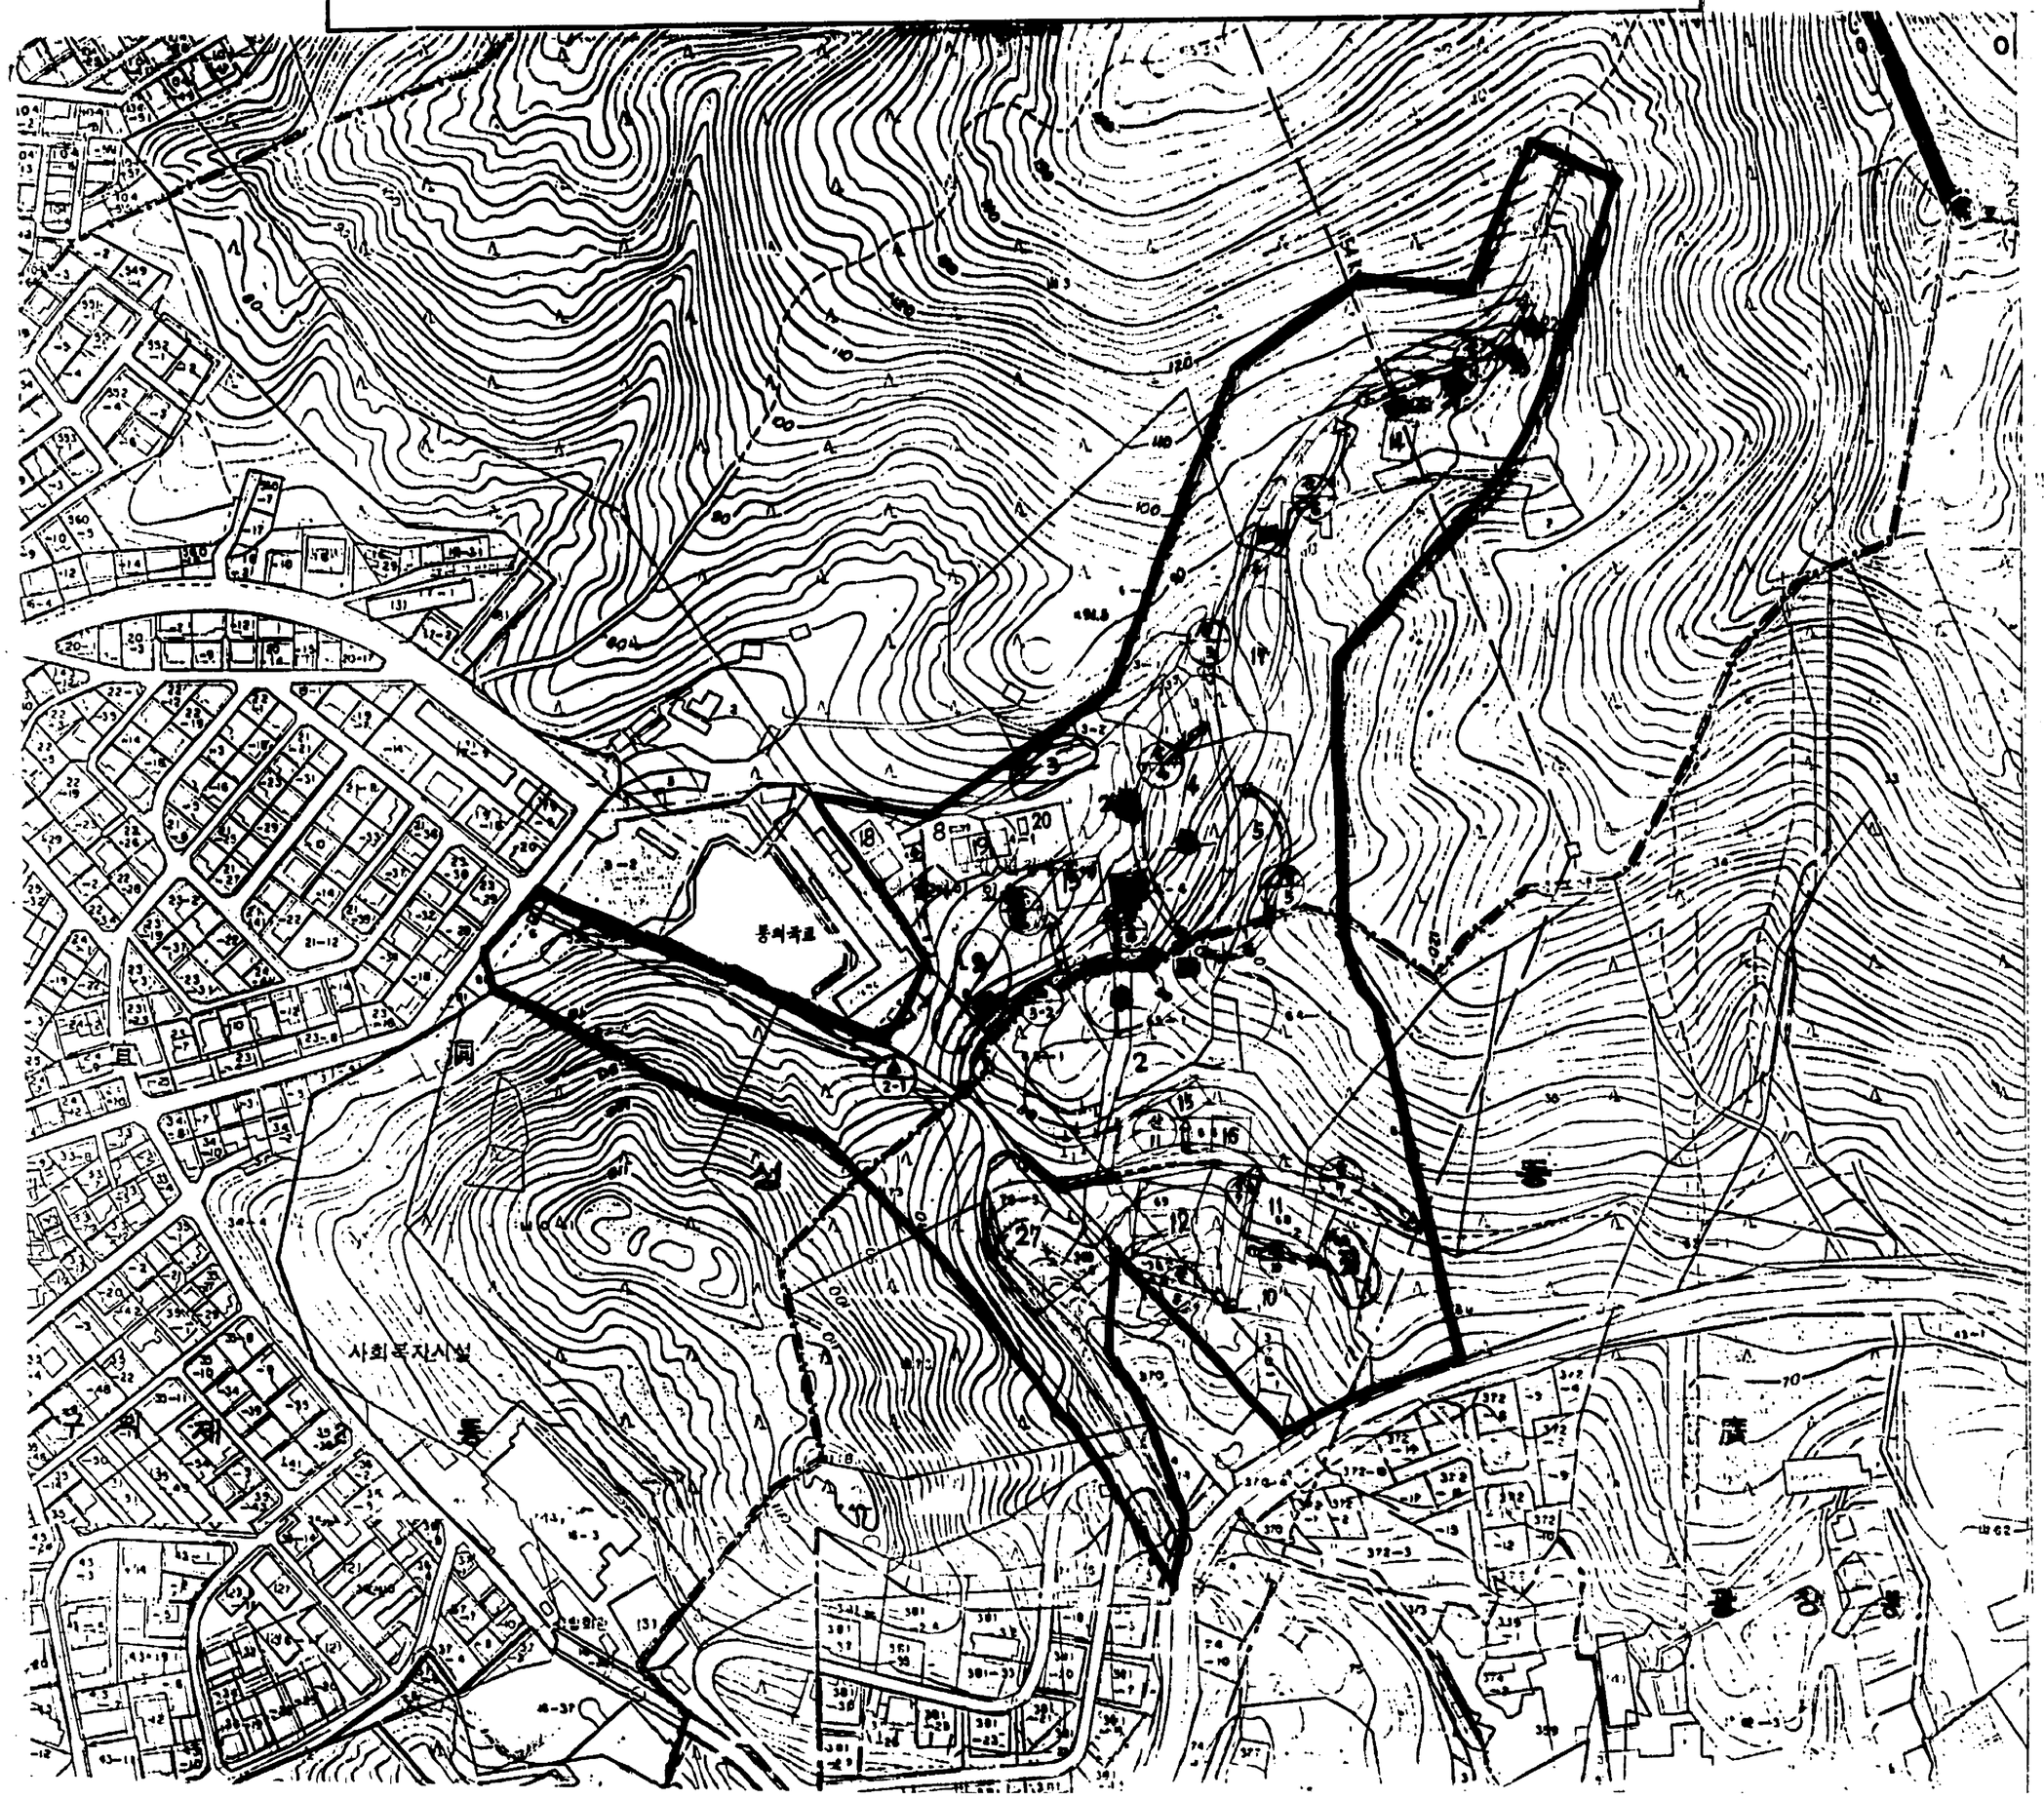

용마자연공원구의 (아차공원)지구조성계획도 (변경전)

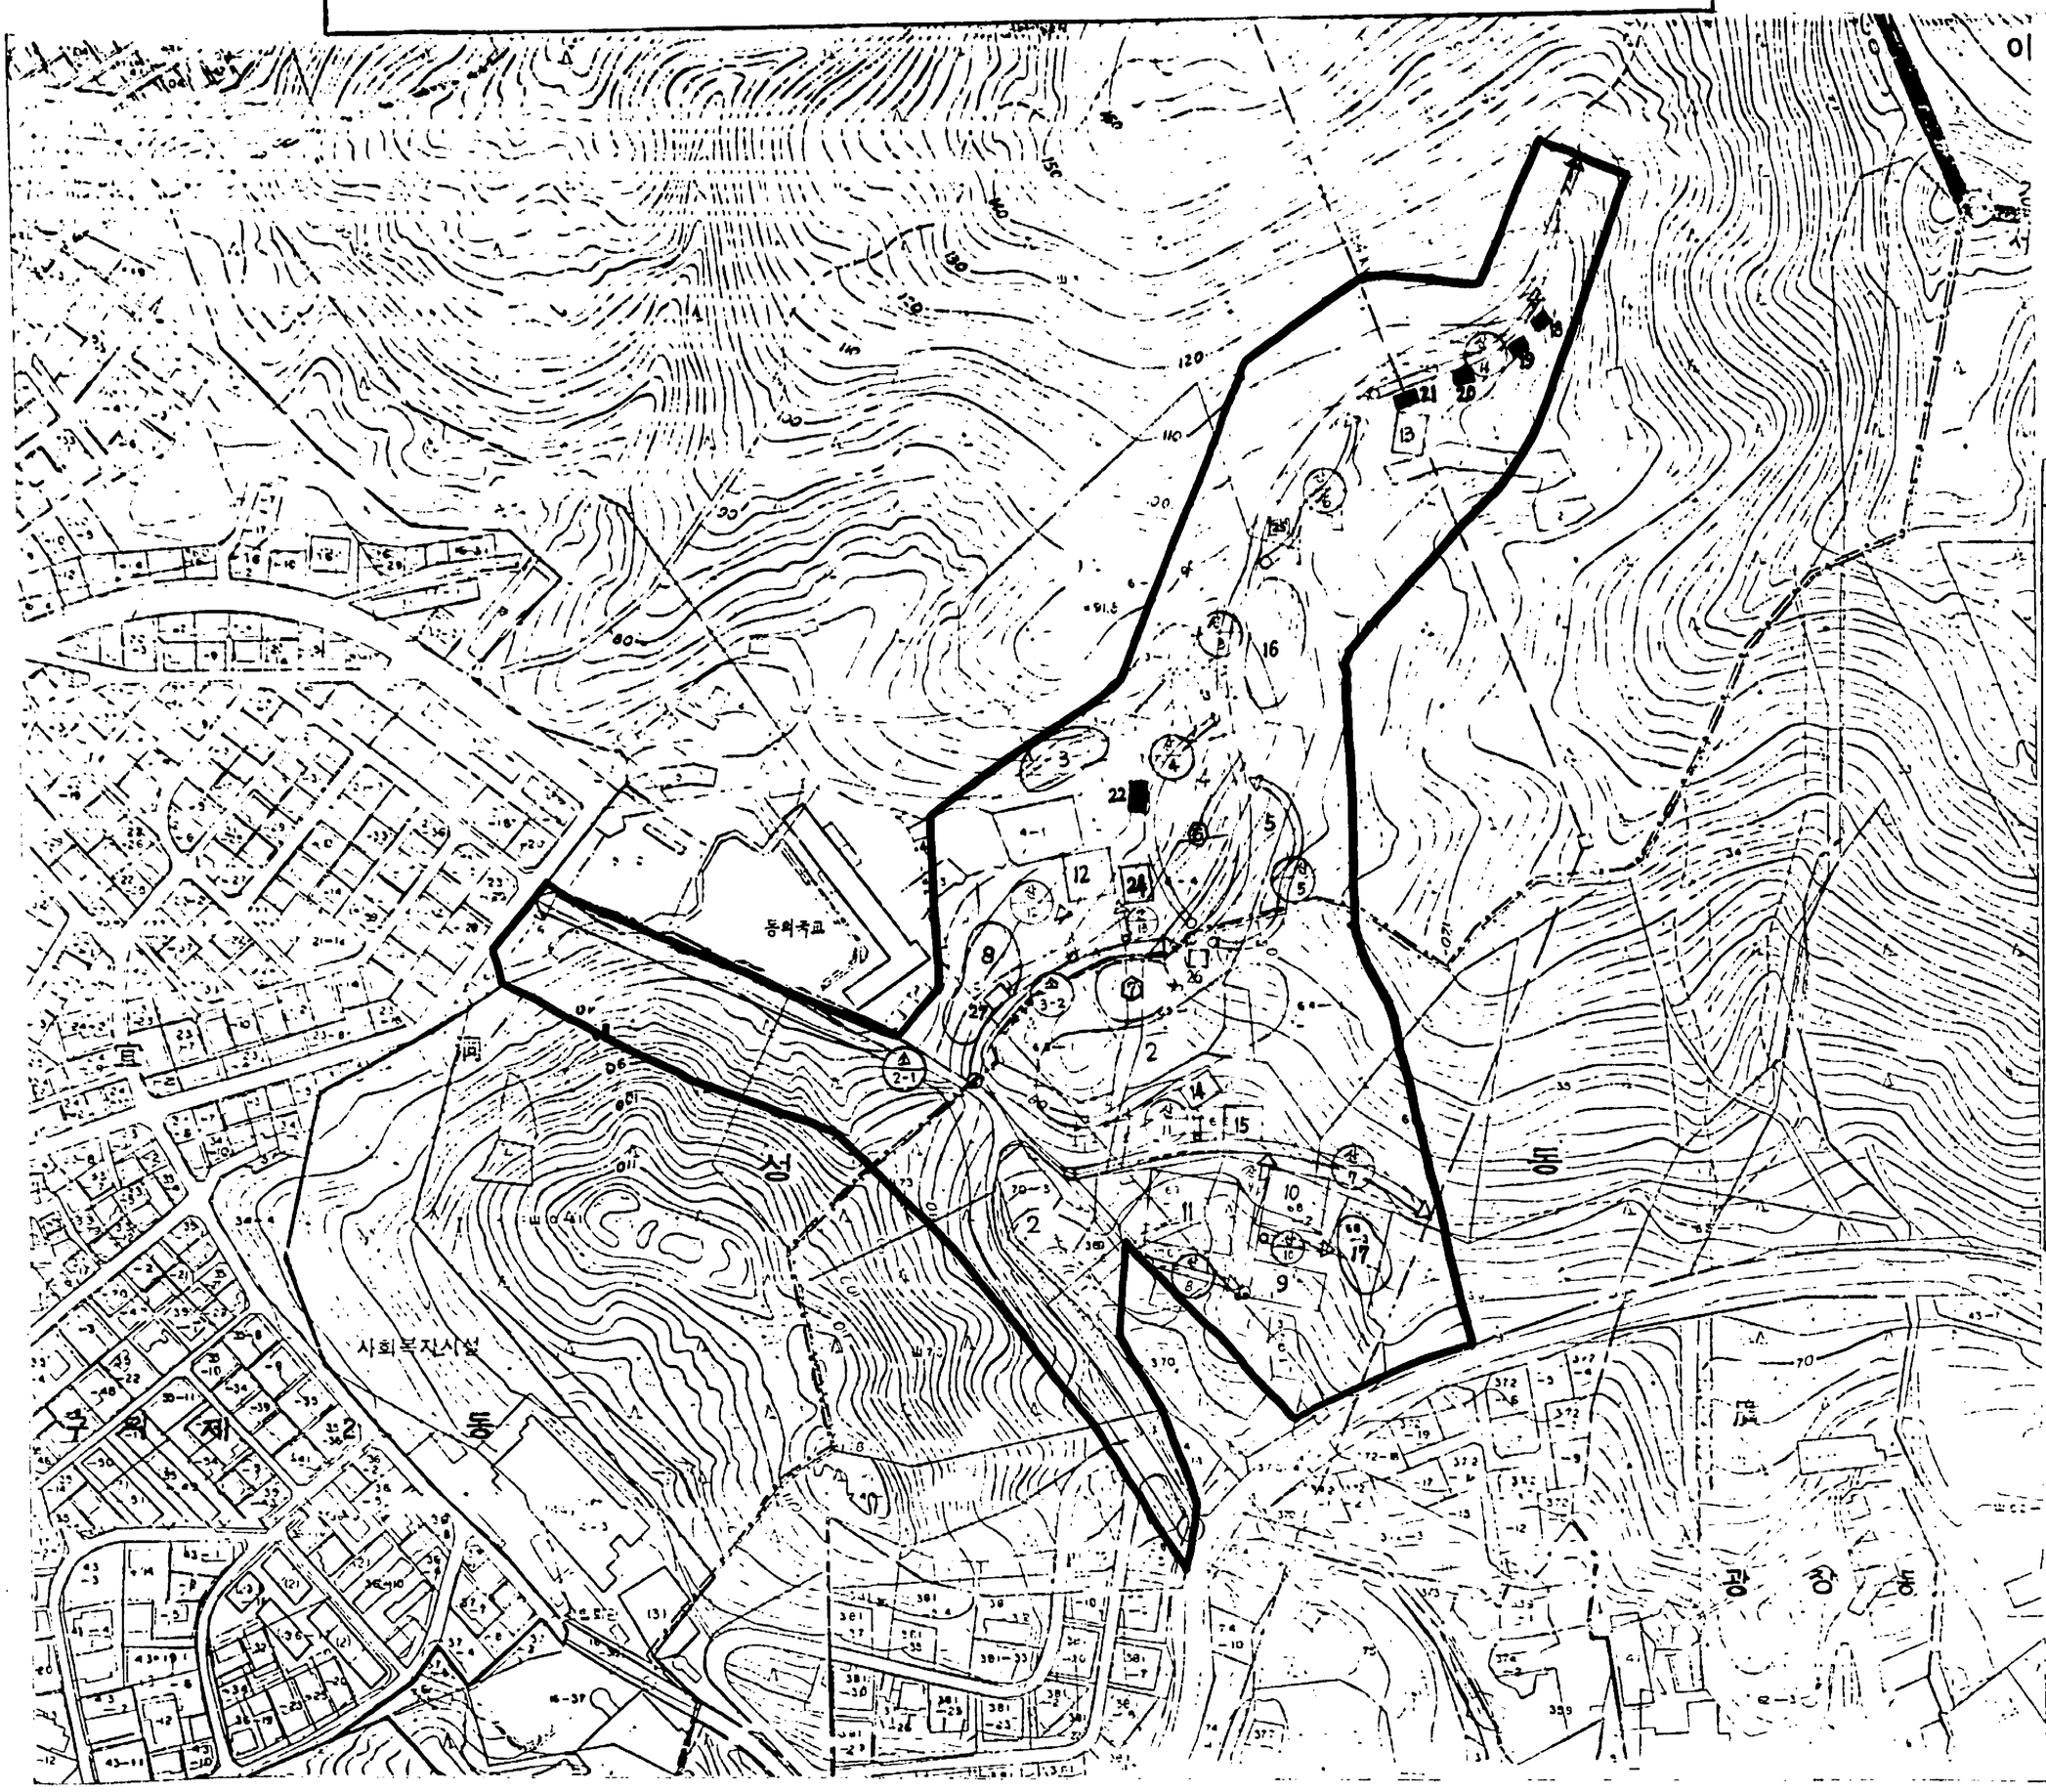

범 례

번호	시 설 명
2	야 유 회 장
3	야 유 회 장
4	야 유 회 장
5	야 유 회 장
6	휴 게 소
7	휴 게 소
8	모험놀이 시설
9	야외 모임장
10	게이트 볼장
11	배드민턴장
12	배드민턴장
13	배드민턴장
14	씨 름 장
15	양 궁 장
16	다이나 트랙
17	놀 이 마 당
18	약 수 터
19	약 수 터
20	약 수 터
21	약 수 터
22	약 수 터
23	주 차 장
24	고정 화장실
25	매 점
26	매 점
27	관리 사무소