지 적 도

S=1:1200

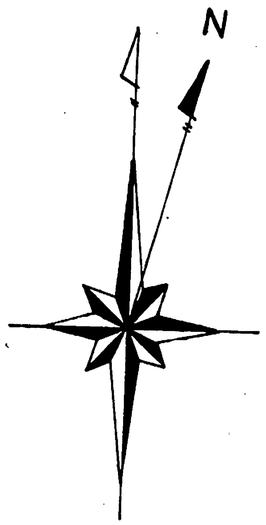

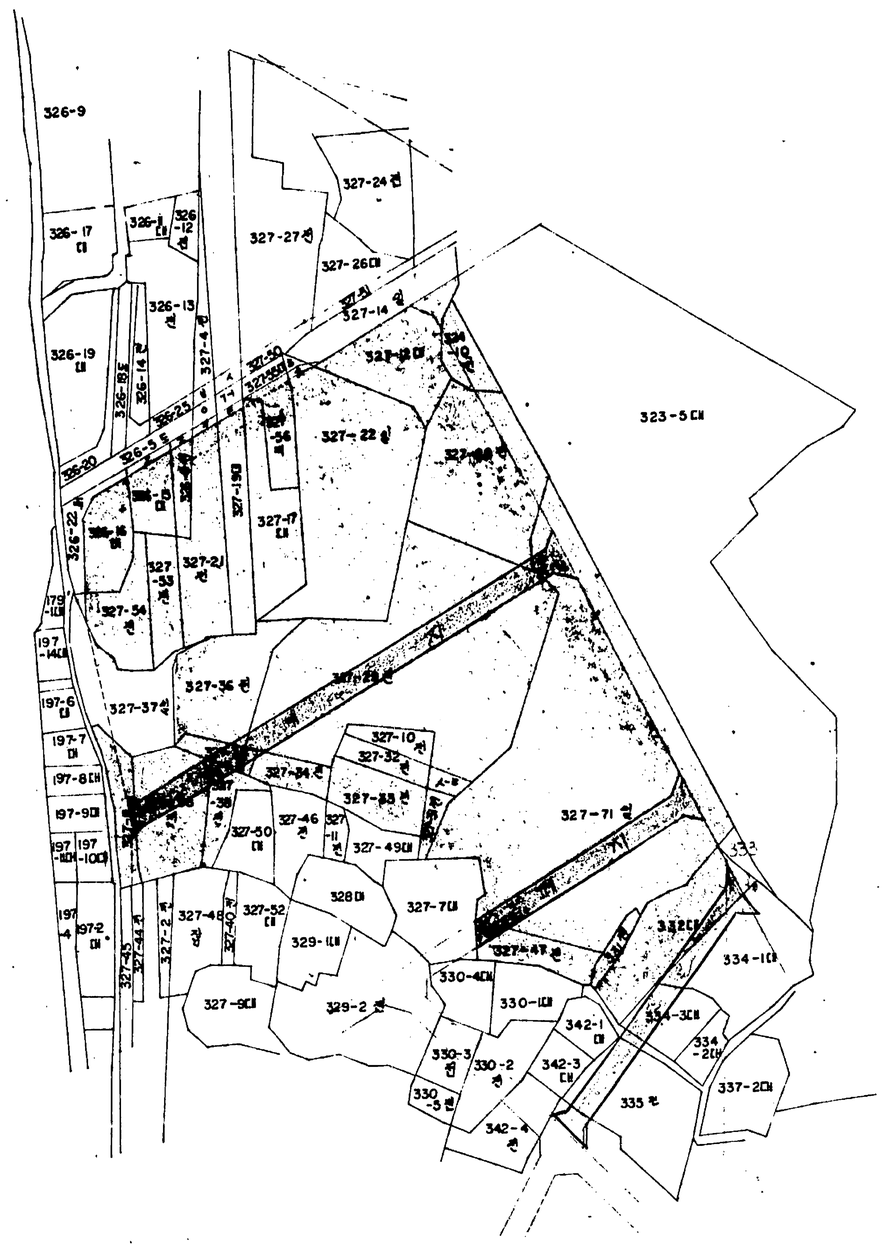

폐지되는 도로

신설되는 도로

현황실측도

S=1:1200

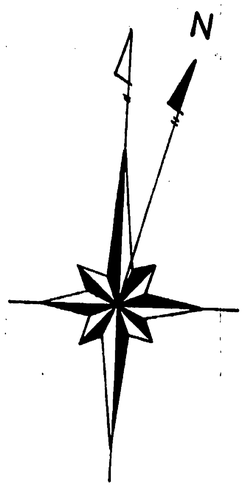

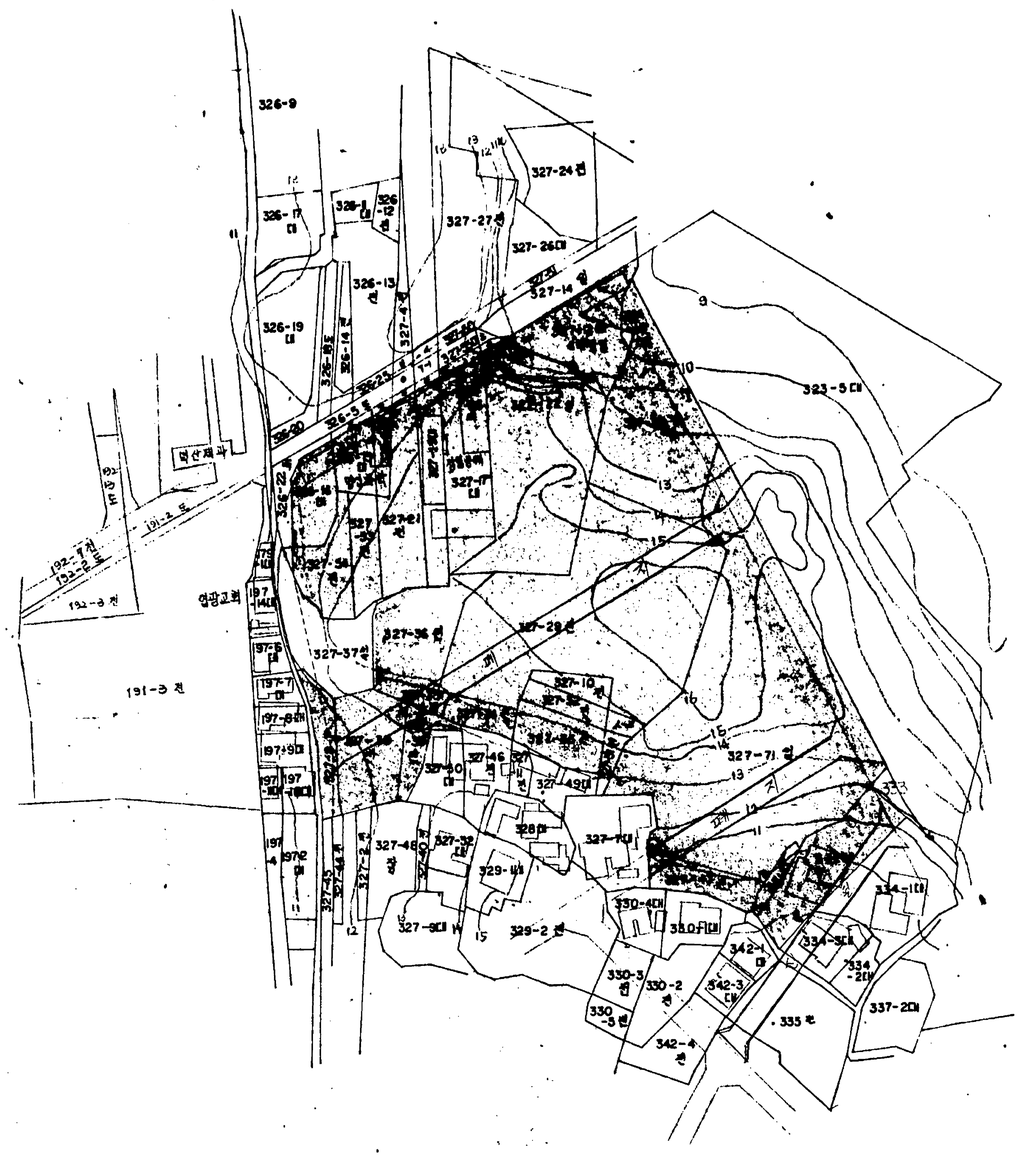

범 례

기 호	명 칭
	지 적 선
	건 물
	등 고 선