범례
추가복토
개량위치

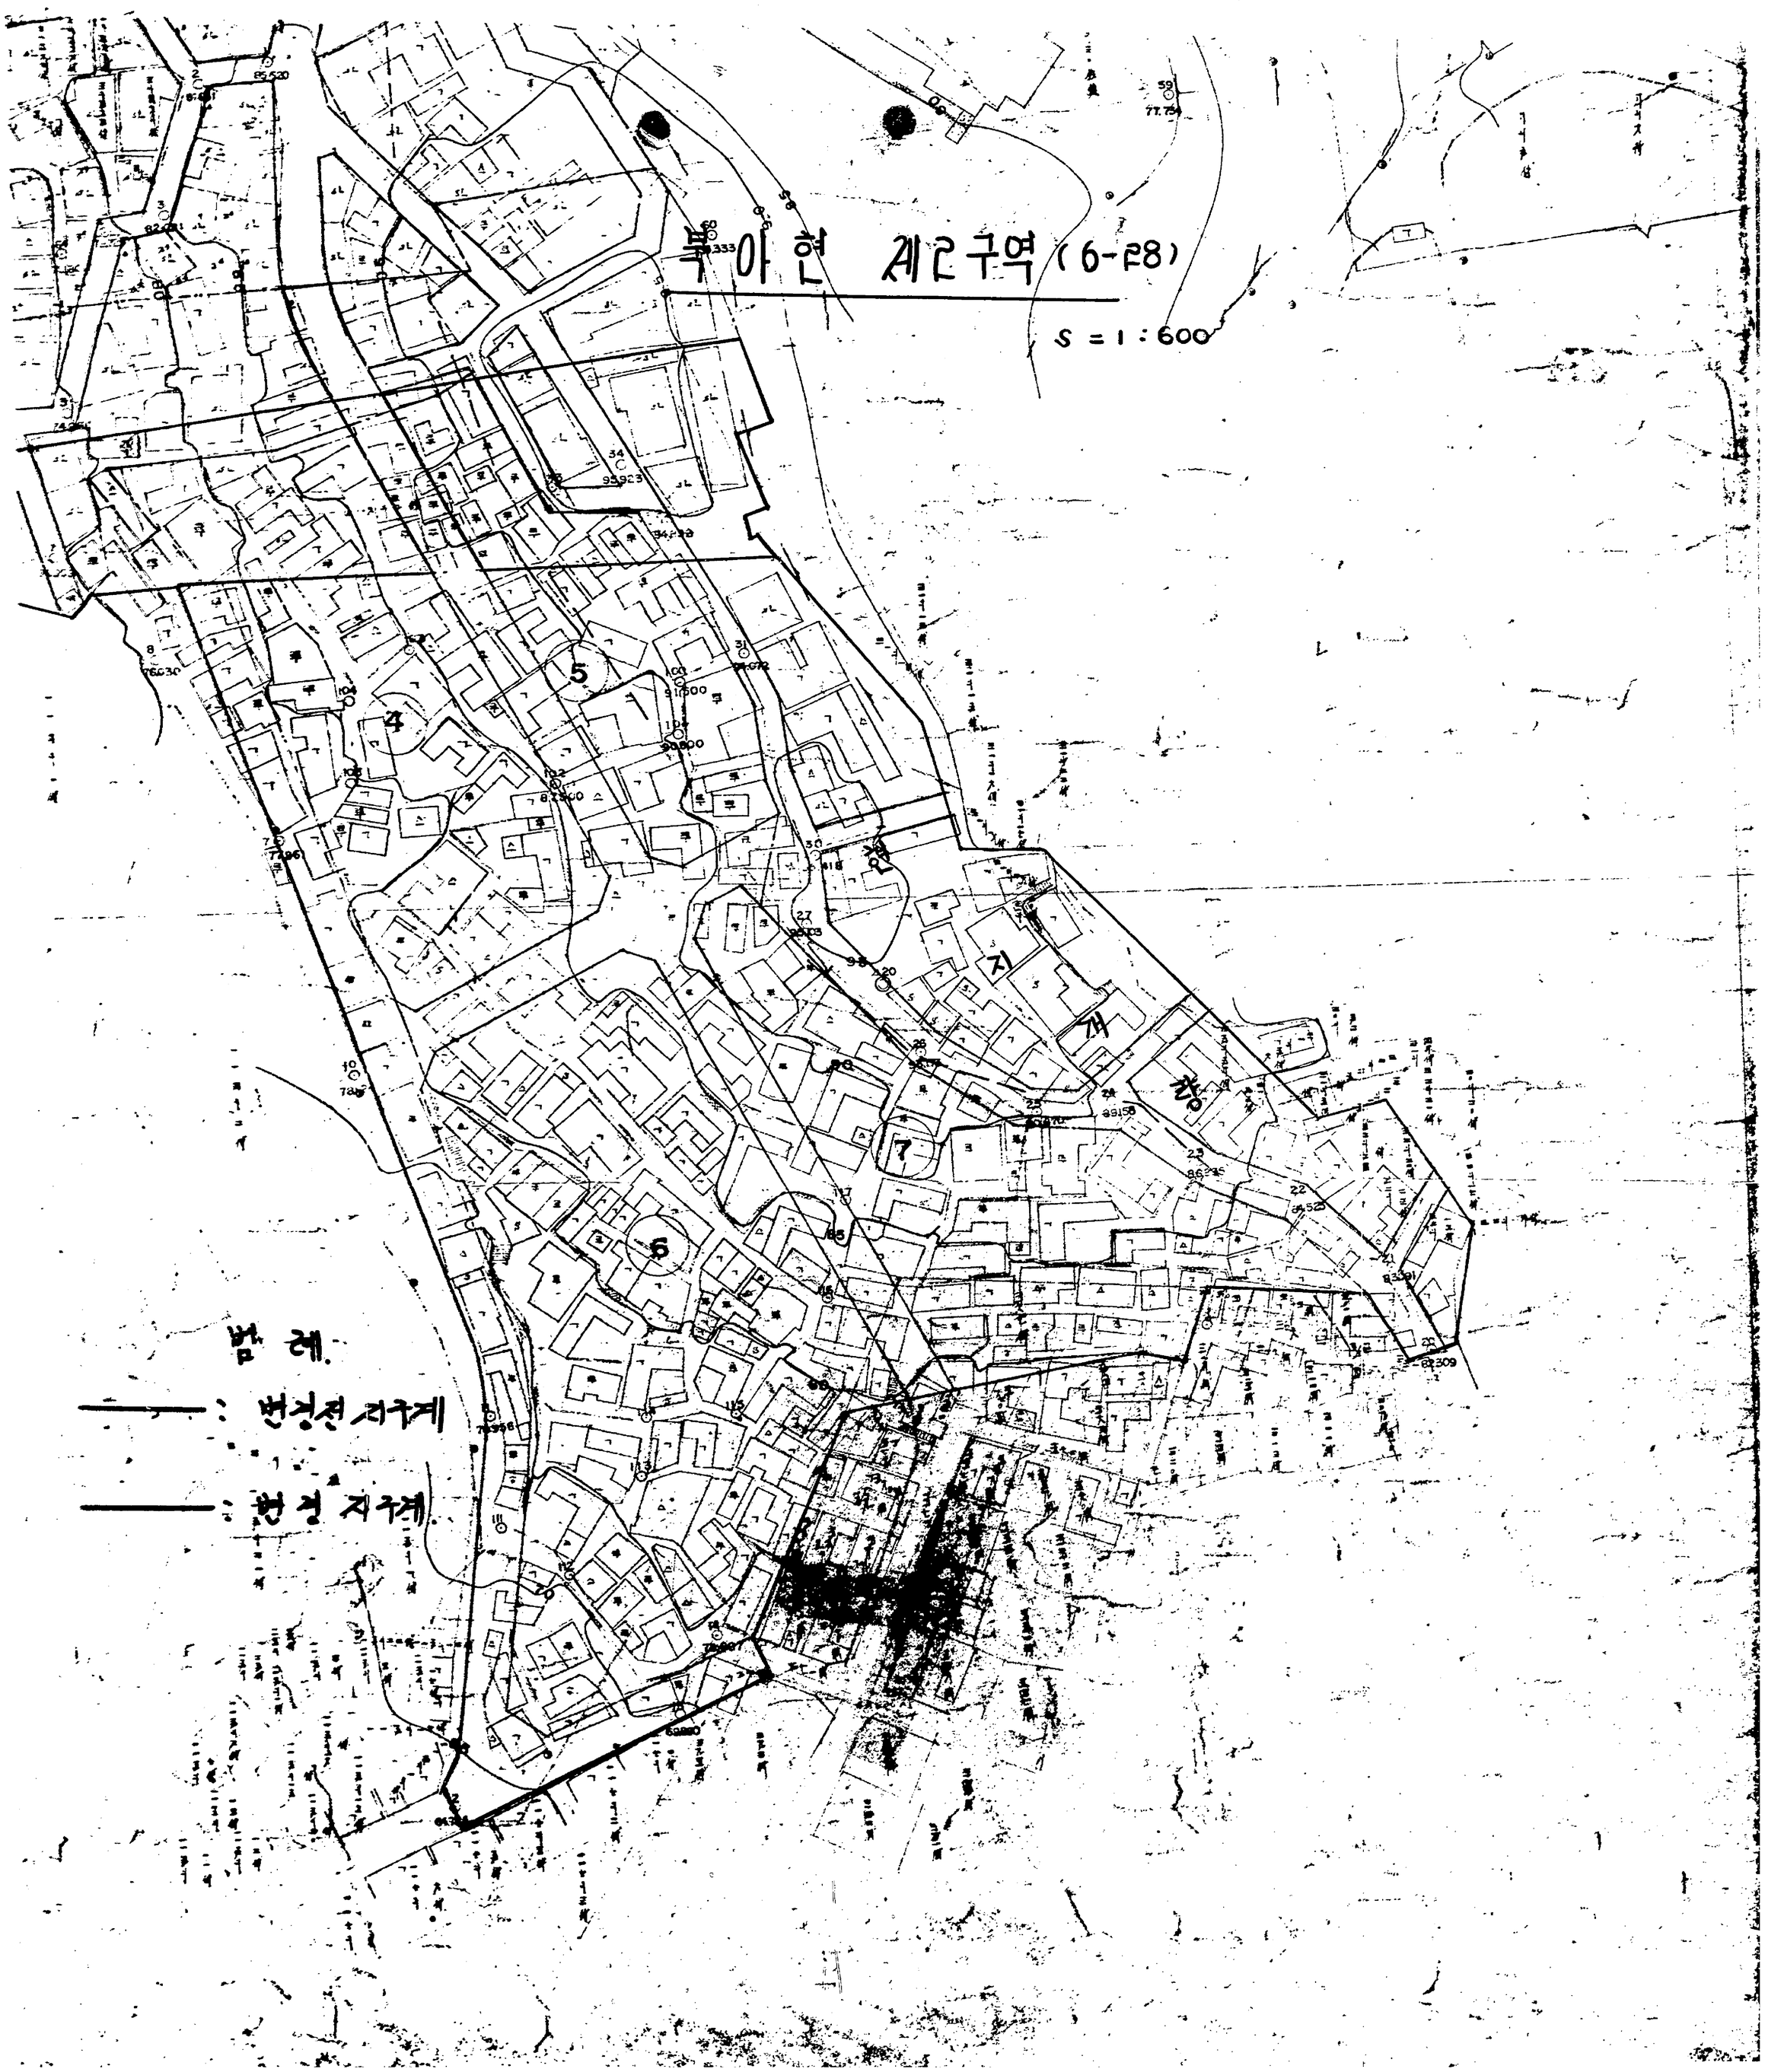
북아현 제2구역 (6-F8)
S = 1 : 600
지 적
개 황
범례
: 변경전 지구계
: 변경 지구계