


공사계획평면도

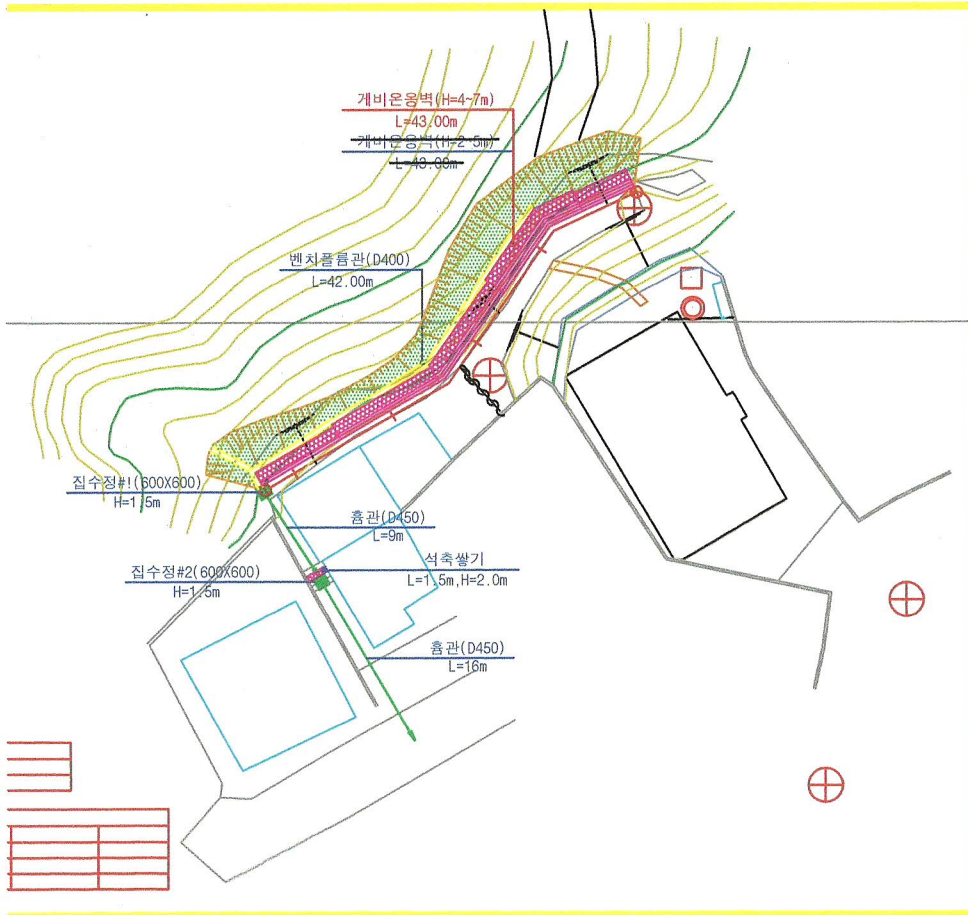

철거및복구계획평면도

