



서울특별시농수산물공사



수신자 수신자 참조
(경유)

제목 **가공처리장 철거공사 가설울타리 설치작업 관련 업무 협조 요청**

1. 관련근거


- 가. 설계관리팀-935호('16.10.17)현대화사업1단계 마무리 및 채소2동 사업부지 확보 계획
- 나. 건설공사팀-2067('16.12.6) 가공처리장외 1개소 철거공사 시행(안)
- 다. 건설공사팀-178('17.2.8) 가공처리장 철거공사 추진계획 관련부서 회의결과 보고
- 라. 건설공사팀-185('17.2.9) 가공처리장 철거관련 유통인 업무협의 결과 보고

2. 상기호와 관련하여 도매권역 시설현대화사업 사업부지 확보에 따른 「가공처리장 철거공사」 **가설울타리 설치작업 실행**을 위해 아래의 내용으로 관계부서 업무협조를 부탁드립니다.

1) 사업개요

- 가. 공 사 명 : 가락시장 가공처리장 철거공사
- 나. 공사기간 : 2017.03월~5월(3개월)
- 다. 공사내용 : 가설울타리 설치, 구조체 및 마감재 철거, 성토, 폐기물 상차 등

2) 가설울타리 설치위치

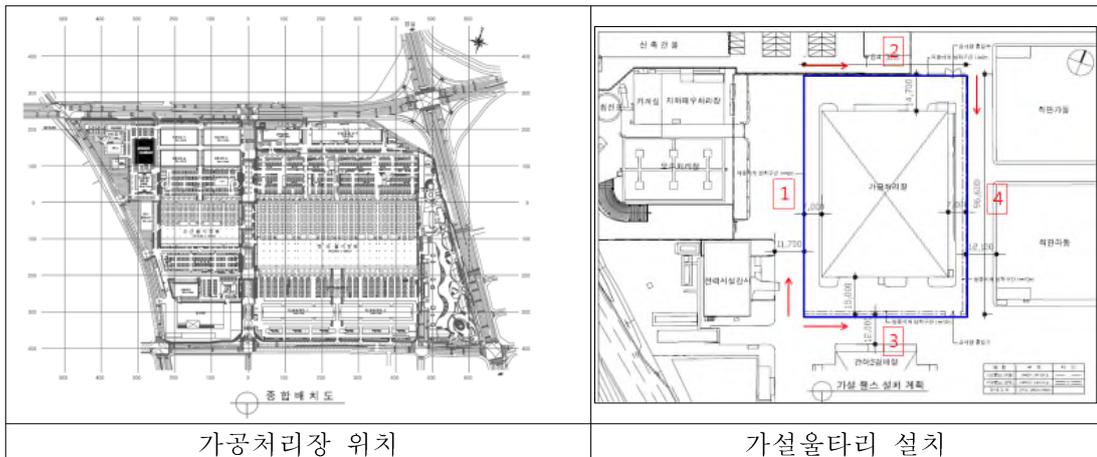

가. 설치순서 : ① → ② → ③ → ④

나. 설치간격(건물 외벽 기준) : ① - 7m, ② - 15m, ③ - 12m, ④ - 5m

※ ④ : 2017.02.07 관련부서 업무협의 결과 반영(7m→5m)

③ : 2017.02.08 유통인 요청사항 수용(15m→12m)

3) 작업 주요일정(가설울타리 설치)

작업일자	시 간	세부내용	투입계획
2/10(금)	13:00~18:00	사전준비, 현수막 설치 및 자재반입	작업자 3명 스카이차(3.5톤)
2/13(월)	08:00~18:00	작업장 확보, 지지대 앙카작업	작업자 5명 백호우(03)
2/14(화)	08:00~18:00	지지대 앙카작업, 비계파이프 설치	작업자 5명 백호우(03)
2/15(수)	08:00~18:00	비계파이프 설치	작업자 11명
2/16(목)	08:00~18:00	비계파이프 설치, 상부 부직포 설치	작업자 11명
2/17(금)	08:00~18:00	상부 부직포 설치	작업자 11명

4) 관련부서 협조사항

- 가. 시장개선팀 : 공사 착공단계 질서관리요원 4명 배치 요청(2/13)
- 나. 시설안전팀 : 작업구간 CCTV 추가설치 및 임시휀스 철거작업 협조(2/13)
- 다. 설비공사팀 : 전기, 설비, 가스, 통신 등의 관련 업무 협조
- 라. 환경교통팀 : 가설울타리 설치시 장기주차 차량 이동 조치 협조
- 마. 임대개발팀 및 임대관리팀 : 가설울타리 설치 및 철거공사 관련 업무 협조
- 바. 수 산 팀 : 견어제2경매장 유통인 요청사항 수용결과 확인 필요. 끝

건 설 공 사 팀

수신자 임대개발팀장, 임대관리팀장, 환경교통팀장, 설비공사팀장, 수산팀장, 시설안전팀장, 시장개선팀장

대리 강영민 팀장 02/09 강성규

협조자

시행 건설공사팀-186 (2017.02.09.) 접수 시설안전팀-805 (2017.02.09)
우 138-701 서울특별시 송파구 양재대로 932 / www.garak.co.kr
전화 02-3435-0567 전송 02-3435-0557 / kym100420@garak.co.kr / 공개