


<3번 담장 : 3번 환기구용>

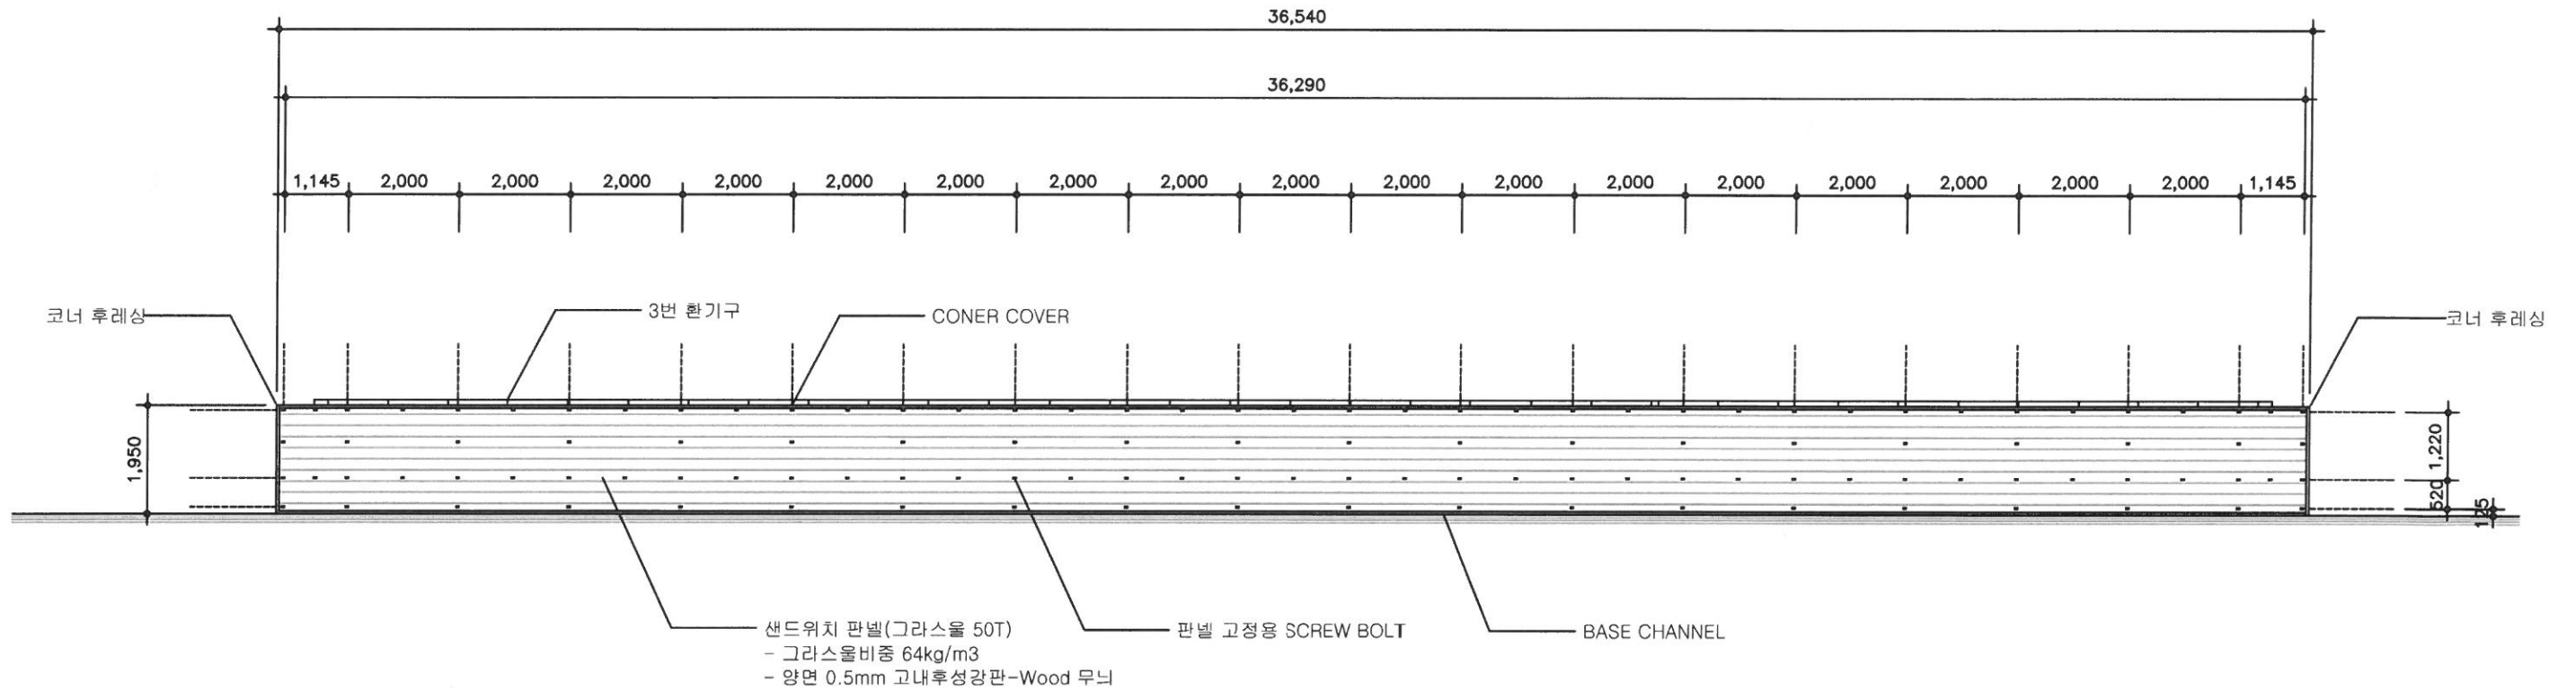


설계변경 <전>

1 확대 입면도(1)
SCALE : NONE

서울시농수산물공사 (서울시 송파구 양재대로 932)	사업명 가락물 동편로 환기구 담장 설치공사	건물명 가락물 판매동	도면명 확대 입면도 (1)	일자 2017. 3. .	설계 김두영 제도 김두영	도면번호 A - 05	일련번호
				축척 : N/S			

<2번 담장 : 2번 환기구용>

<1번 담장 : 1번 환기구용>

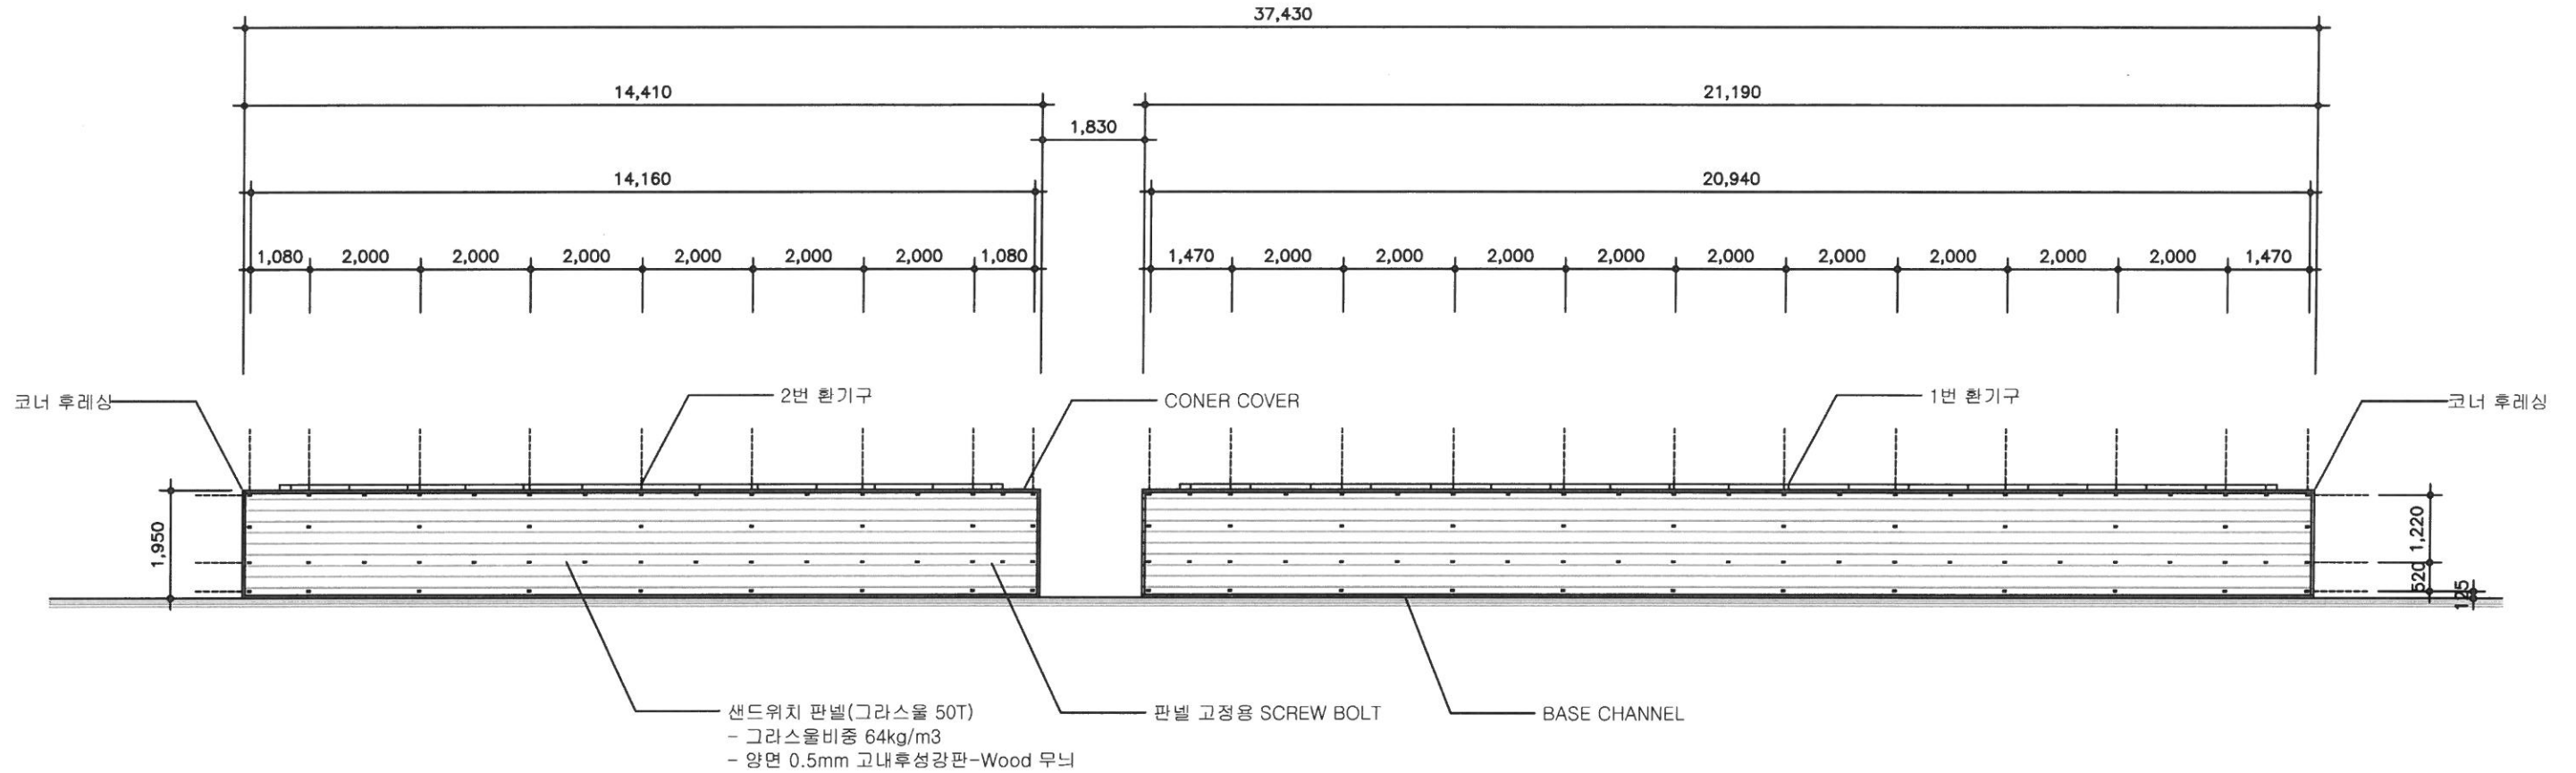


설계변경 <전>

1 확대 입면도(2)
SCALE : NONE

서울시농수산물공사 (서울시 송파구 양재대로 932)	사업명	건물명	도면명	일자	2017. 3. . 축척 : N/S	결재	팀장	심사	담당	설계	김두영	도면번호	A - 06	일련번호
	가락몰 동편로 환기구 담장 설치공사	가락몰 판매동	확대 입면도 (2)	김주호		김주호	김두영	김두영	김두영					

<3번 담장 : 3번 환기구용>

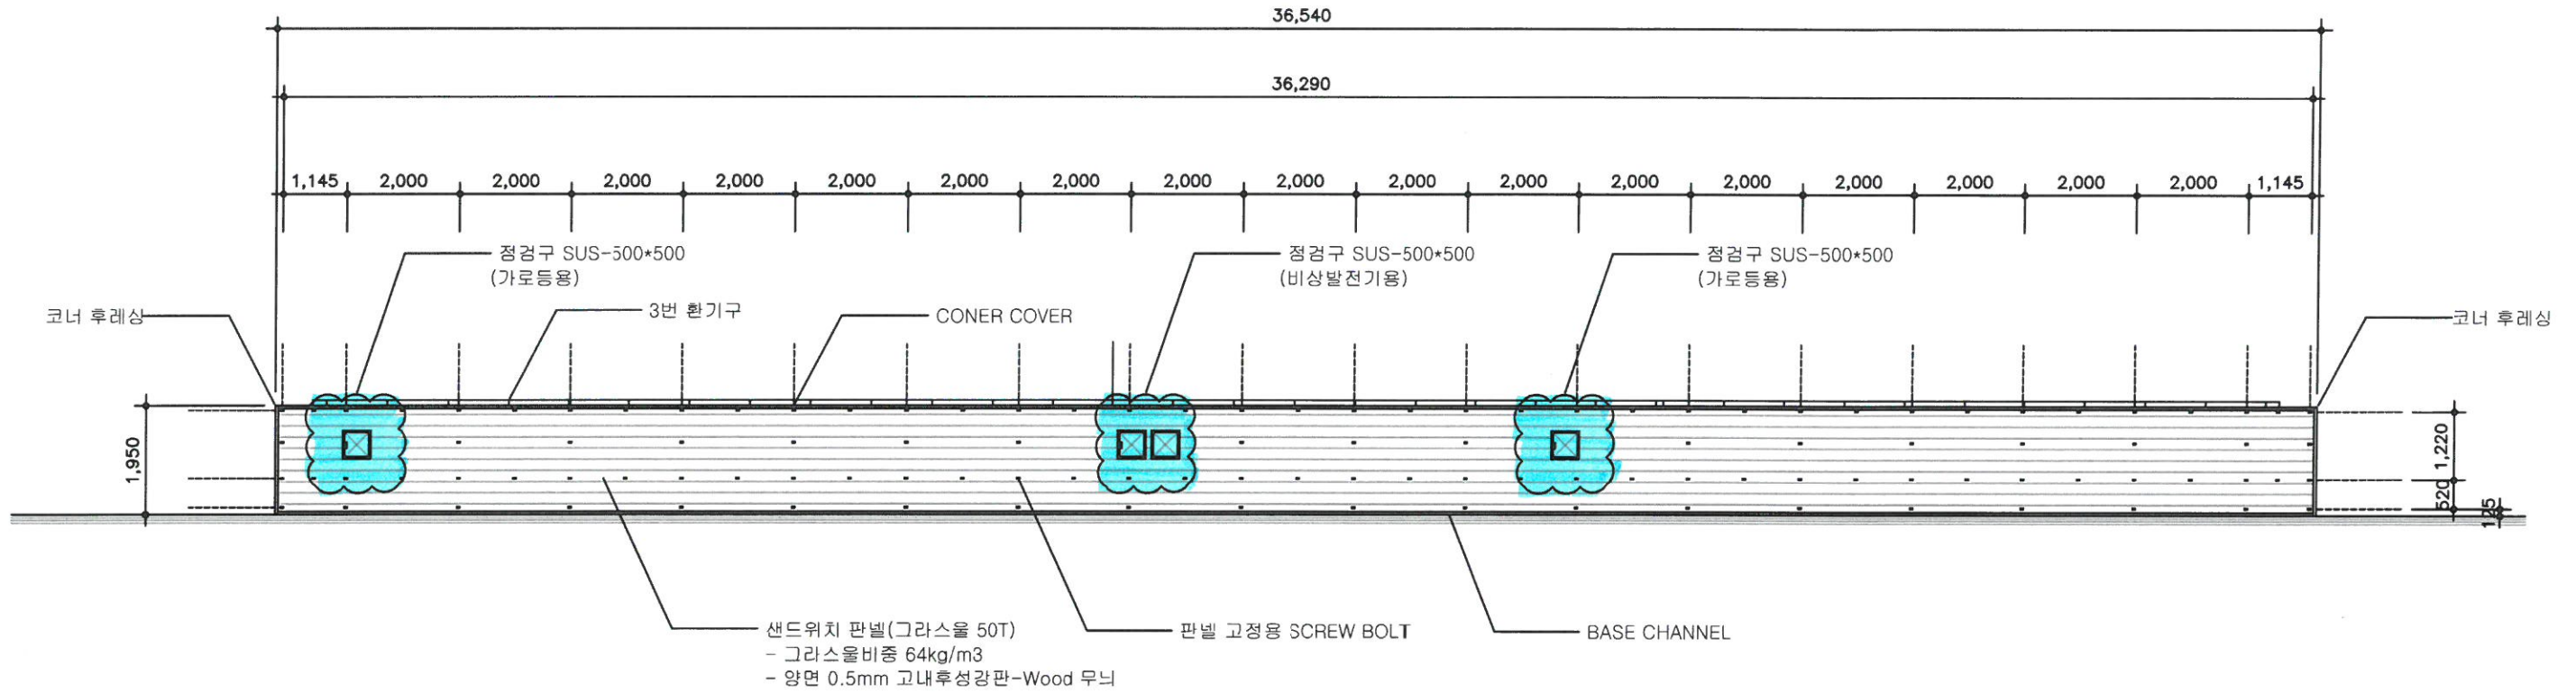


설계변경 <후>

1 확대 입면도(1)
SCALE : NONE

서울시농수산물공사 (서울시 송파구 양재대로 932)	사업명	건물명	도면명	일자	결재	팀장	심사	담당	설계	도면번호	일련번호
	가락물 동편로 환기구 담장 설치공사	가락물 판매동	확대 입면도 (1)	2017. 3. .		김주호	김주호	김두영	김두영		
				축척 : N/S					제도		

<2번 담장 : 2번 환기구용>

<1번 담장 : 1번 환기구용>

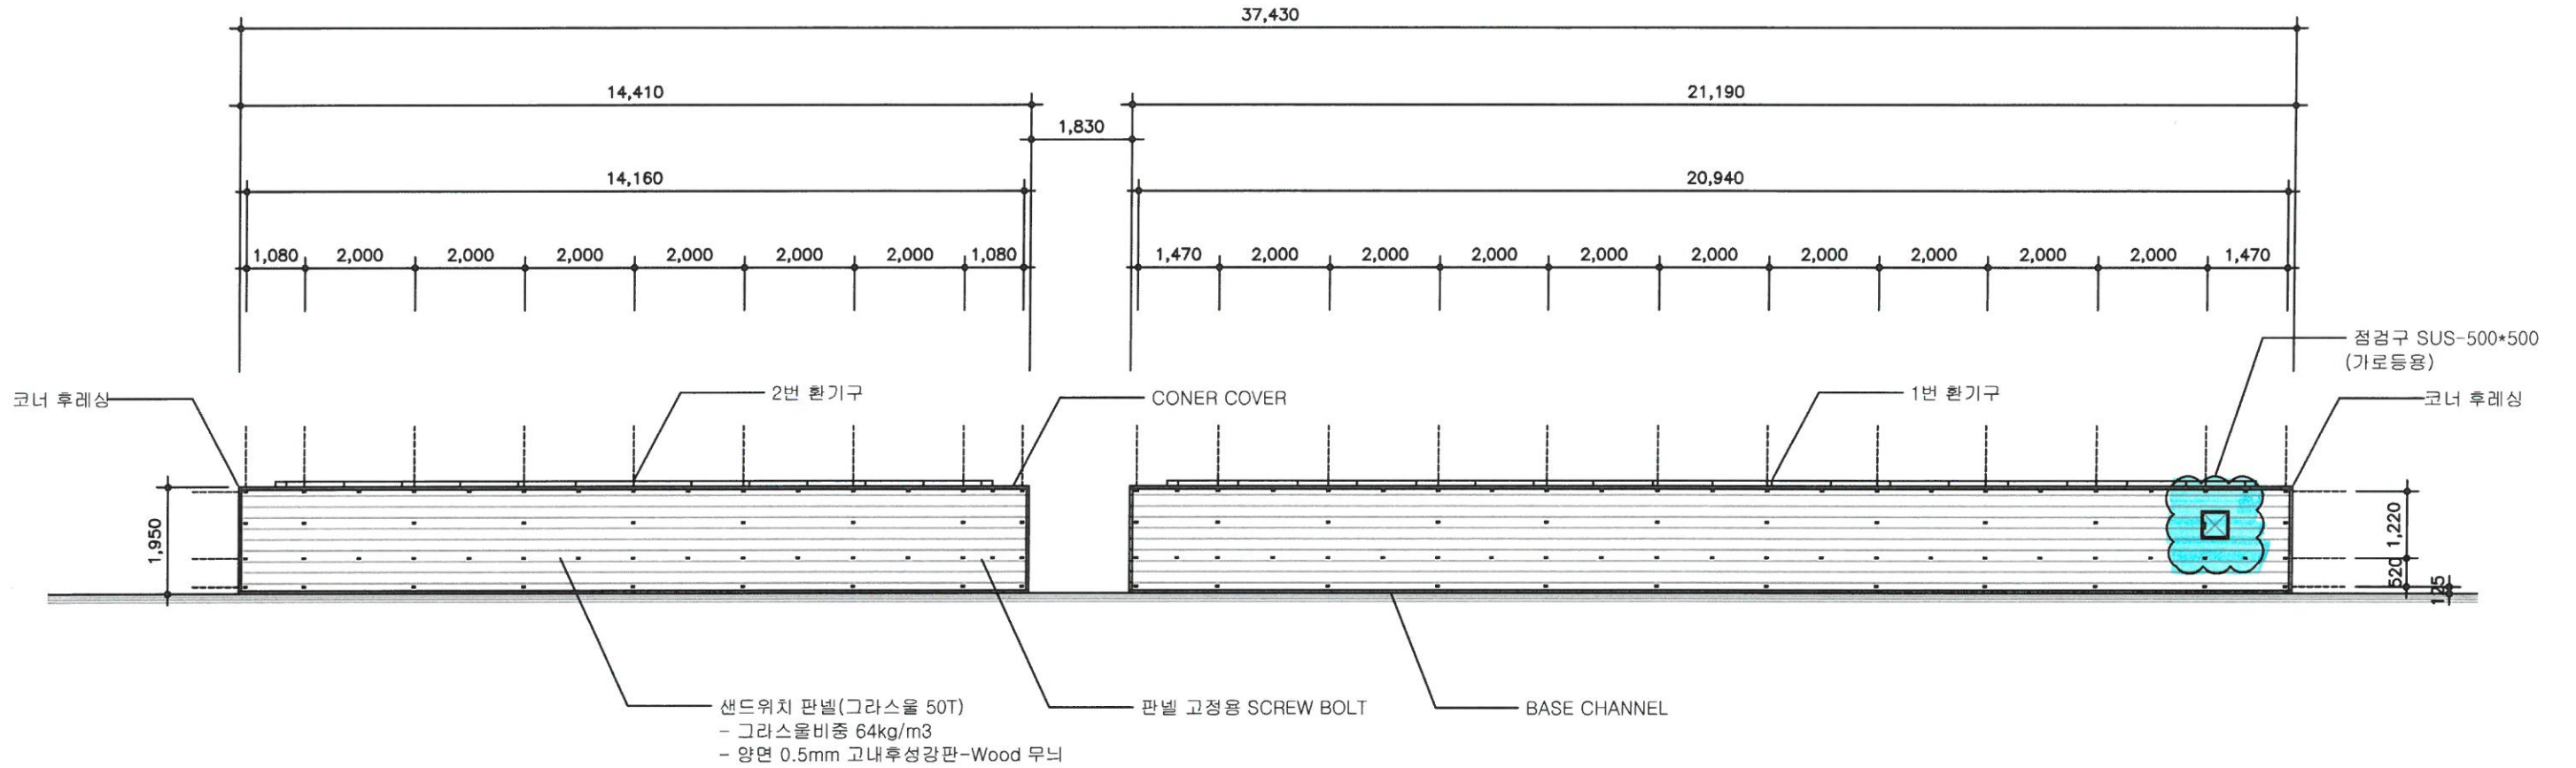

설계변경 <후>

1 확대 입면도(2)
SCALE : NONE

서울시농수산물공사 (서울시 송파구 양재대로 932)	사업명	건물명	도면명	일자	결재	팀장	심사	담당	설계	김두영	도면번호	일련번호
	가락물 동편로 환기구 담장 설치공사	가락물 판매동	확대 입면도 (2)	2017. 3. .								
				축척 : N/S					제도	김두영		