


붙임8. (주)인솔엠엔티 및 (주)세스코 반환 장비

1. 인솔엠엔티 반환 장비 및 물품
 - 스캐너 1대
 - 유료 패키지 용지
 - 유료 패키지 용지 판매금 및 현금함
2. 세스코 반환 장비 및 위치

- 자동손소독기 설치구역(세니제닉)
- 공간향균기 설치구역(에어제닉)



목록

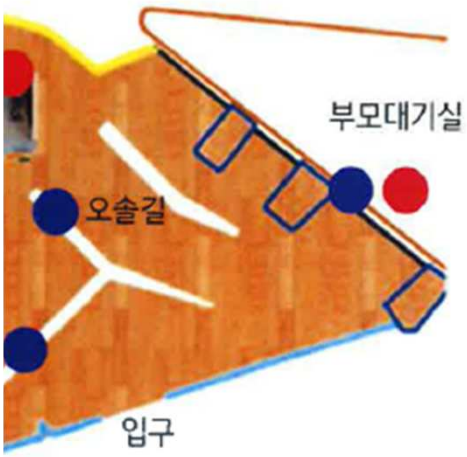

(에어제닉) ● 공간항균기 설치구역(에어제닉)

- 1대 1. <상상발전소> 가벽 1대
- 1대 2. 입구방면 가벽 1대
- 3. 오솔길 가벽 1대
- 4. 숲존과 바다존 사이 가벽 1대
- 5. 카페 내부 부모대기실 1대
- 6. 4층 놀이터운영사무실 1대