

가락물 판매동 2층 신축줄눈덮개 하자보수계획 보고

과장	팀장	건설안전본부장
고정일	김태환	김승호

소 속 : 시설안전팀
 직 급 : 4급
 성 명 : 고정일

가락물 2층 신축줄눈덮개(Expansion Joint Cover) 힘으로 보행자 넘어짐사고 발생우려가 있어 안전사고 예방을 위해 하자발생 구간에 대해 아래와 같이 조치하고자 보고합니다.

● 하자발생 개요

- 점검일자 : 2017년 6월 29일
- 하자내용 : 신축줄눈 알루미늄덮개 힘
- 위치 및 현황사진

위 치	① 판매동 옥외 통로 (3관 부근)	② 판매동 옥외 통로 (2관~1관 사이)	③ 판매동 옥내 통로 (가락원식자재 사이통로)
현황사진			

● 시설보완 계획

- 보완내용 : 기존 설치되어 있는 신축줄눈알루미늄덮개 철거 후 스텐철판으로 교체
- 소요금액 : 예정가격 작성기준(계약예규 제213호, 2015.1.1.)에 따른 공사원가산정 후 시장가격조사에 의한 견적이 적용예정
- 계약방법 : 일반수의계약(추가사고 예방을 위한 하자시설 긴급 복구)
- 예산과목 : 시설물안전관리비 【사업비용-영업비용-도매시장관리원가-수선유지교체비】
- 예산현황

구 분	예산액	배정액	집행액	배정잔액	예산잔액
시설물안전관리비	43,000	43,000	11,430	31,570	31,570


※ 하자시설보수 후 시공사에 하자보수비용 청구(하자소송) 예정

붙 임 : 위치도 1부. 끝.

2017년 6월 30일

성 명 : 고정일

고정일

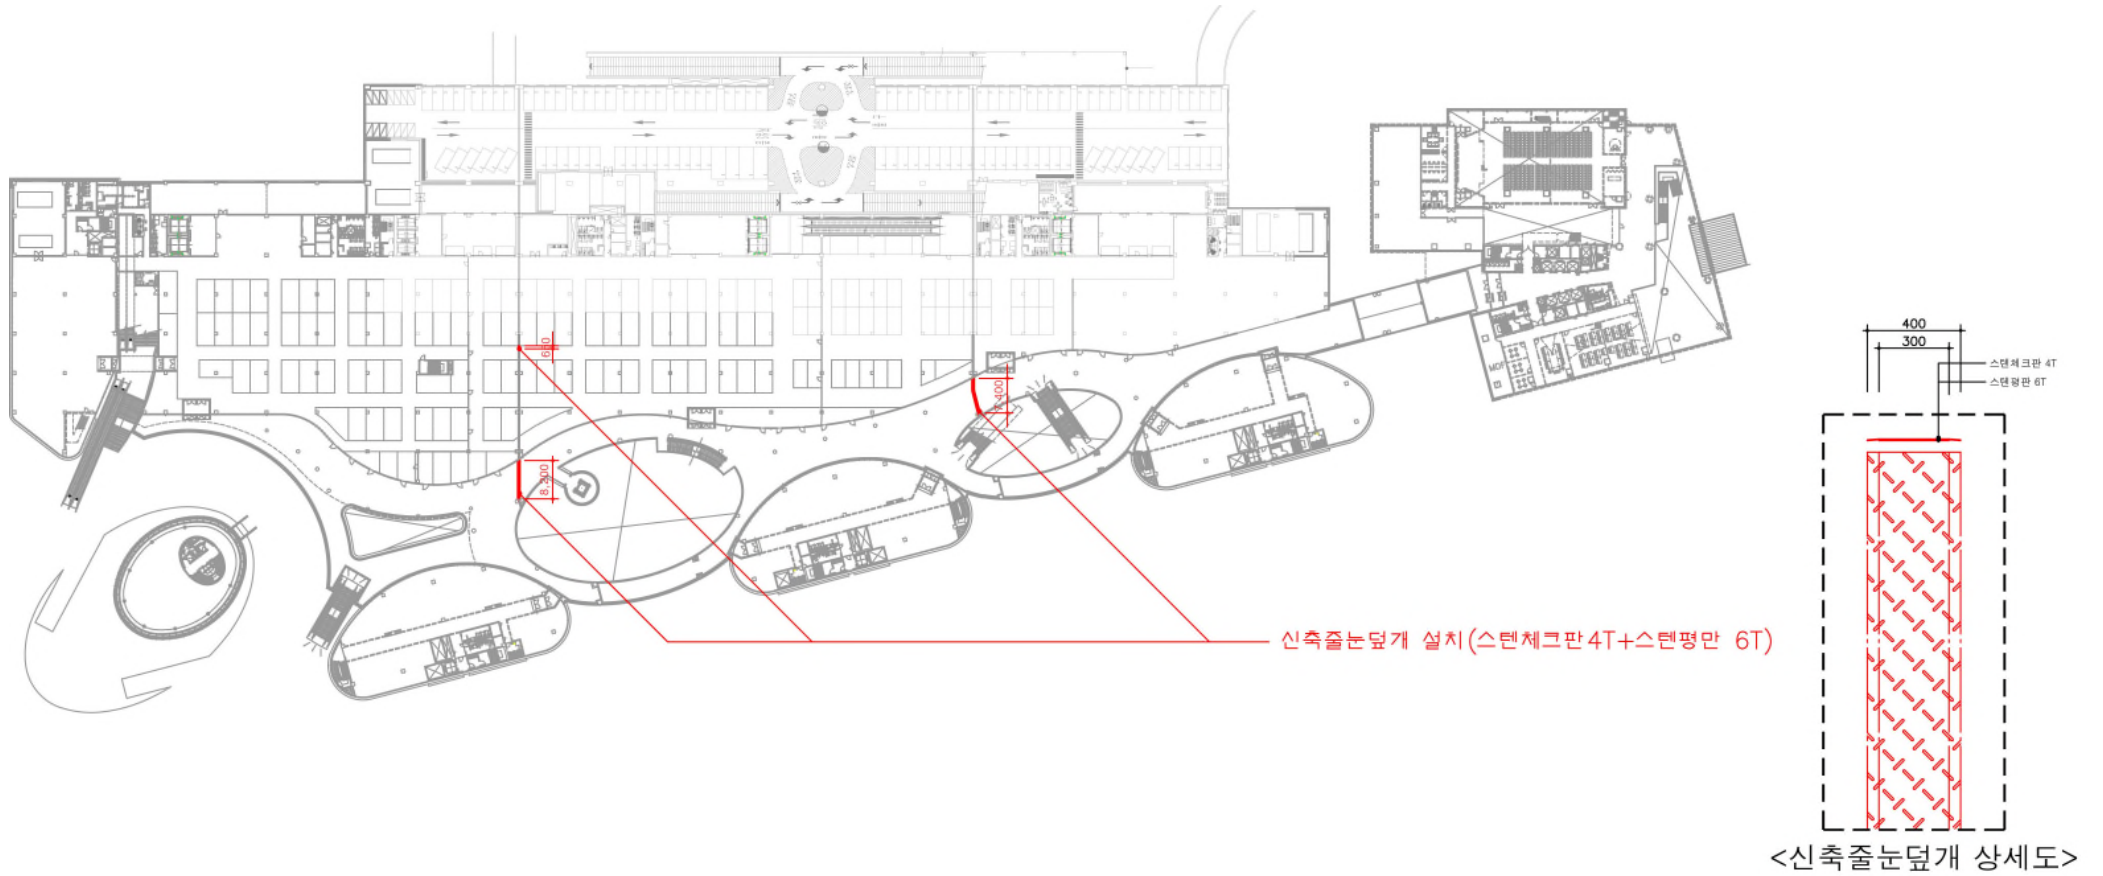

(가락몰 2층 평면도)