


# 「경복궁역 주변지역 안내도」內 유아교육진흥원 표기 수정요청



## 개찰구 입구 앞 종합안내도



1,2,3번 출구 방향 개찰구 입구 안내도 수정 표기 예시안

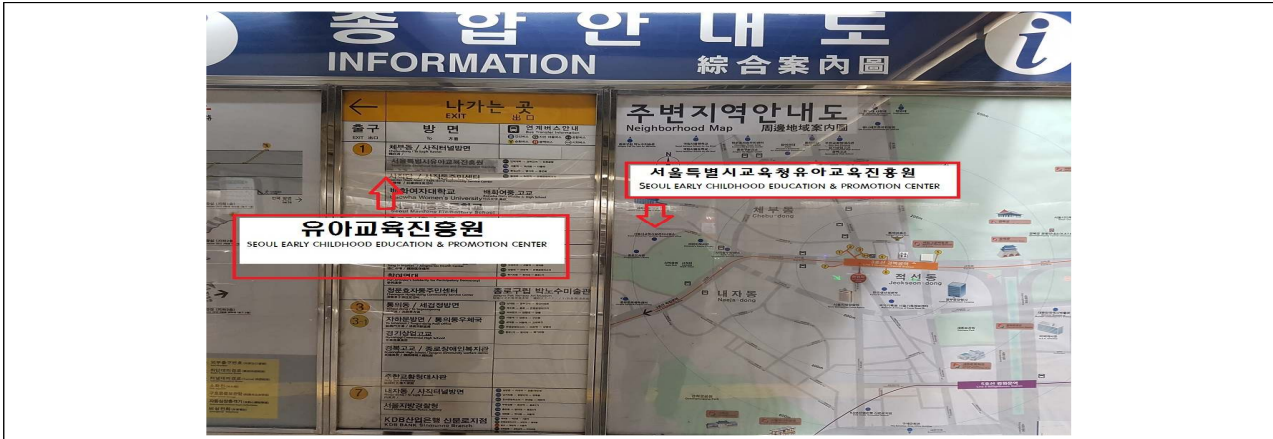

① 유아교육진흥원 표기 수정    ② 유아교육진흥원부분 지저분한 아크릴판 청소 요청

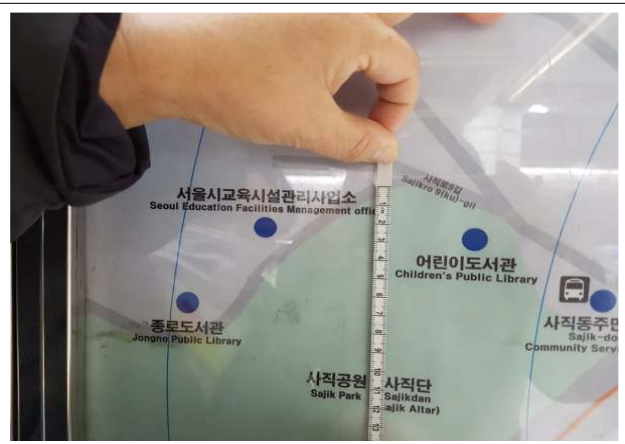
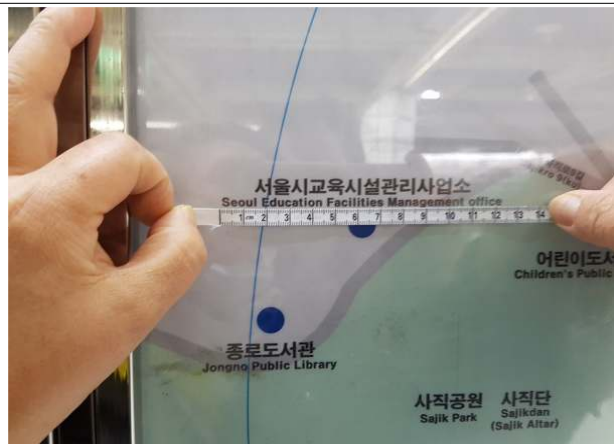


표기수정(2008년 서울시교육시설관리사업소 자리가 유아교육진흥원으로 변경되었음)

## 2번출구 입구 앞 종합안내도




2번출구 입구 종합안내도 모습

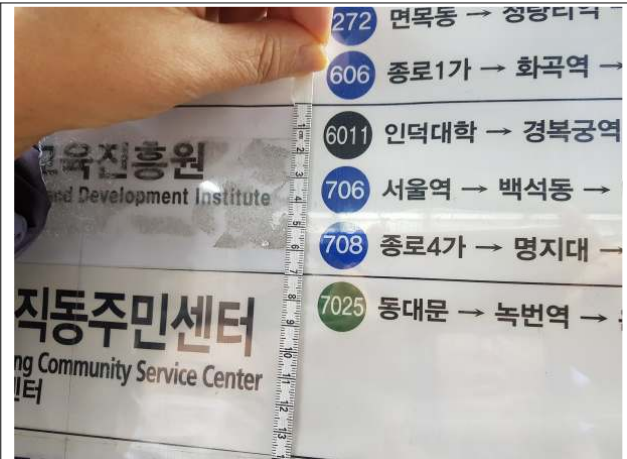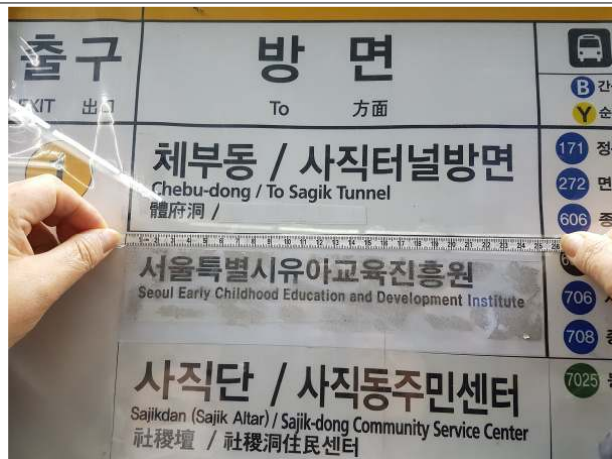

①유아교육진흥원 표기 수정

②유아교육진흥원부분 지저분한 아크릴판 청소 요청

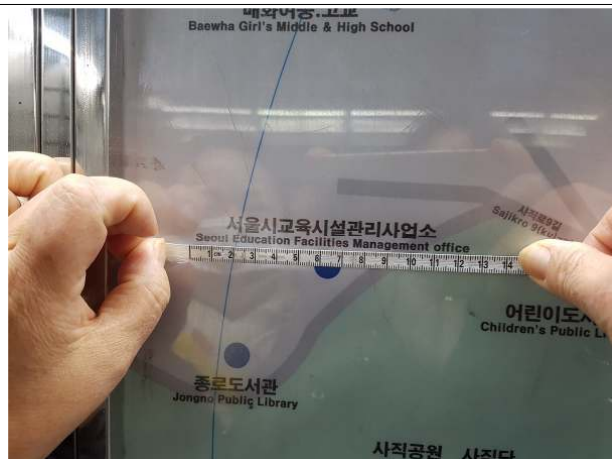

표기수정(2008년 서울시교육시설관리사업소 자리가 유아교육진흥원으로 변경되었음)