

# 서울시 자재창고 개보수공사

2017. 11.



■ 도면 목록표

도면번호		도 면 명	축척 A3
건 축			
A- 000	A- 001	도면 목록표	NONE
	A- 002	설계 개요 및 위치도	NONE
A- 100	A- 101	1층 평면도 (변경전)	1/150
	A- 102	1층 평면도 (변경후)	1/150
	A- 103	지붕 평면도 (변경전)	1/150
	A- 104	지붕 평면도 (변경후)	1/150
	A- 105	정면도, 좌측면도 (변경전)	1/150
	A- 106	정면도, 좌측면도 (변경후)	1/150
	A- 107	배면도, 우측면도 (변경전)	1/150
	A- 108	배면도, 우측면도 (변경후)	1/150
A- 200	A- 201	내부칸막이 상세도	1/50
	A- 202	울타리상세도	1/25
	A- 203		

설계명  
PROJECT TITLE

서울시 자재창고  
개보수공사

특기사항  
NOTE

수정  
REVISION

△		
△		
△		
△		
△		
△		
△		
△		

계획  
DESIGNED BY:

제도  
DRAWING BY:

검표  
CHECKED BY:

승인  
APPROVED BY:



도면 명칭  
DRAWING TITLE:

도면목록표


도면 축척 SCALE	A1	NONE
	A3	NONE

날자  
DATE


2017. 11.

도면번호  
SHEET NO

A - 001

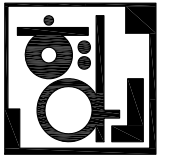

형공 건축사사무소  
Hyung Gong Architects & Planners  
서울특별시 강남구 청담동 134-20,  
청담삼익상가 4층 401-1호  
TEL. 02-543-4012, FAX. 02-543-4013

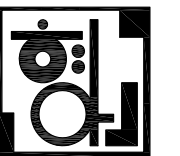


■ 설계 개요

용역명	서울시 자재창고 개보수공사			
대지위치	서울특별시 성동구 용답동 250-1			
지역, 지구	도시지역, 제2종일반주거지역, 재활용시설, 철도			
대지면적	18,590.00 M <sup>2</sup>			
건축면적	2,495.87 M <sup>2</sup>			
연면적	2,495.87 M <sup>2</sup>			
용적율산정연면적	2,495.87 M <sup>2</sup>			
건폐율	법정	60.00 %	계획	13.43 %
용적율	법정	200.00 %	계획	13.43 %
규모	지상1층 / 5 개동 (주1 -4 개동, 주2 -1 개동)			
구조	철근라멘철골조, 연와조			
주용도	창고 (양곡), 제1종근린생활시설 (의원)			
비고				

■ 층별 개요

구분	바닥면적(m <sup>2</sup> )	층수	용도	비고	
주 1	1	600.00	1층	창고(양곡)	
	2	600.00	1층	창고(양곡)	
	3	600.00	1층	창고(양곡)	
	4	600.00	1층	창고(양곡)	
주 2	95.87		제1종근린생활시설(의원)		
합계	2,495.87				

■ 위치도

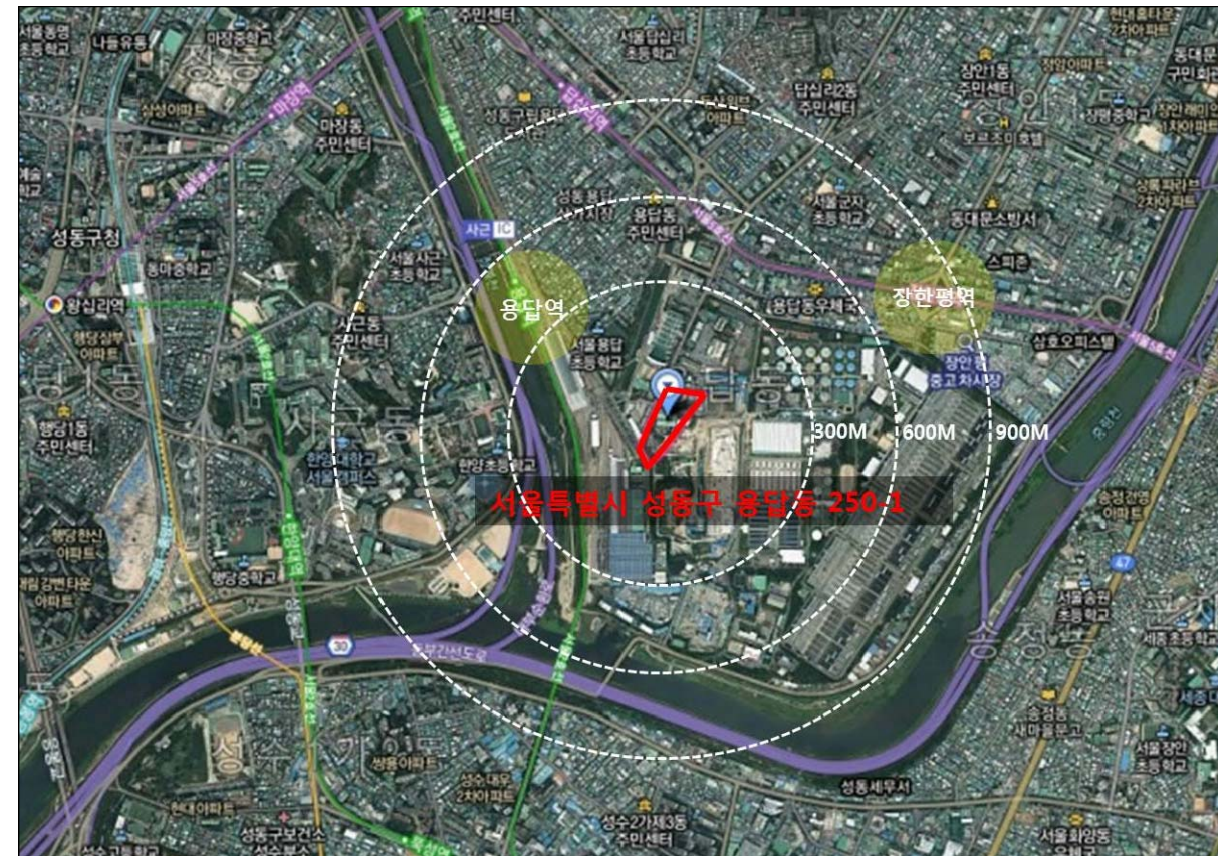

■ 지적도



상세명  
PROJECT TITLE

# 서울시 자재창고 개보수공사

특기사항  
NOTE

수정  
REVISION

△		
△		
△		
△		
△		
△		
△		

계획  
DESIGNED BY:

제도  
DRAWING BY:

검표  
CHECKED BY:

승인  
APPROVED BY:



도면명칭  
DRAWING TITLE:


## 1층 평면도 (변경전)

도면 축척 SCALE	A1	1 / 75
	A3	1 / 150


날자  
DATE 2017. 11.

도면번호  
SHEET NO

A - 101

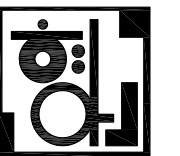

**형공** 건축사사무소  
Hyung Gong Architects & Planners  
서울특별시 강남구 청담동 134-20,  
청담상업빌딩 4층 401-1호  
TEL. 02-543-4012, FAX. 02-543-4013

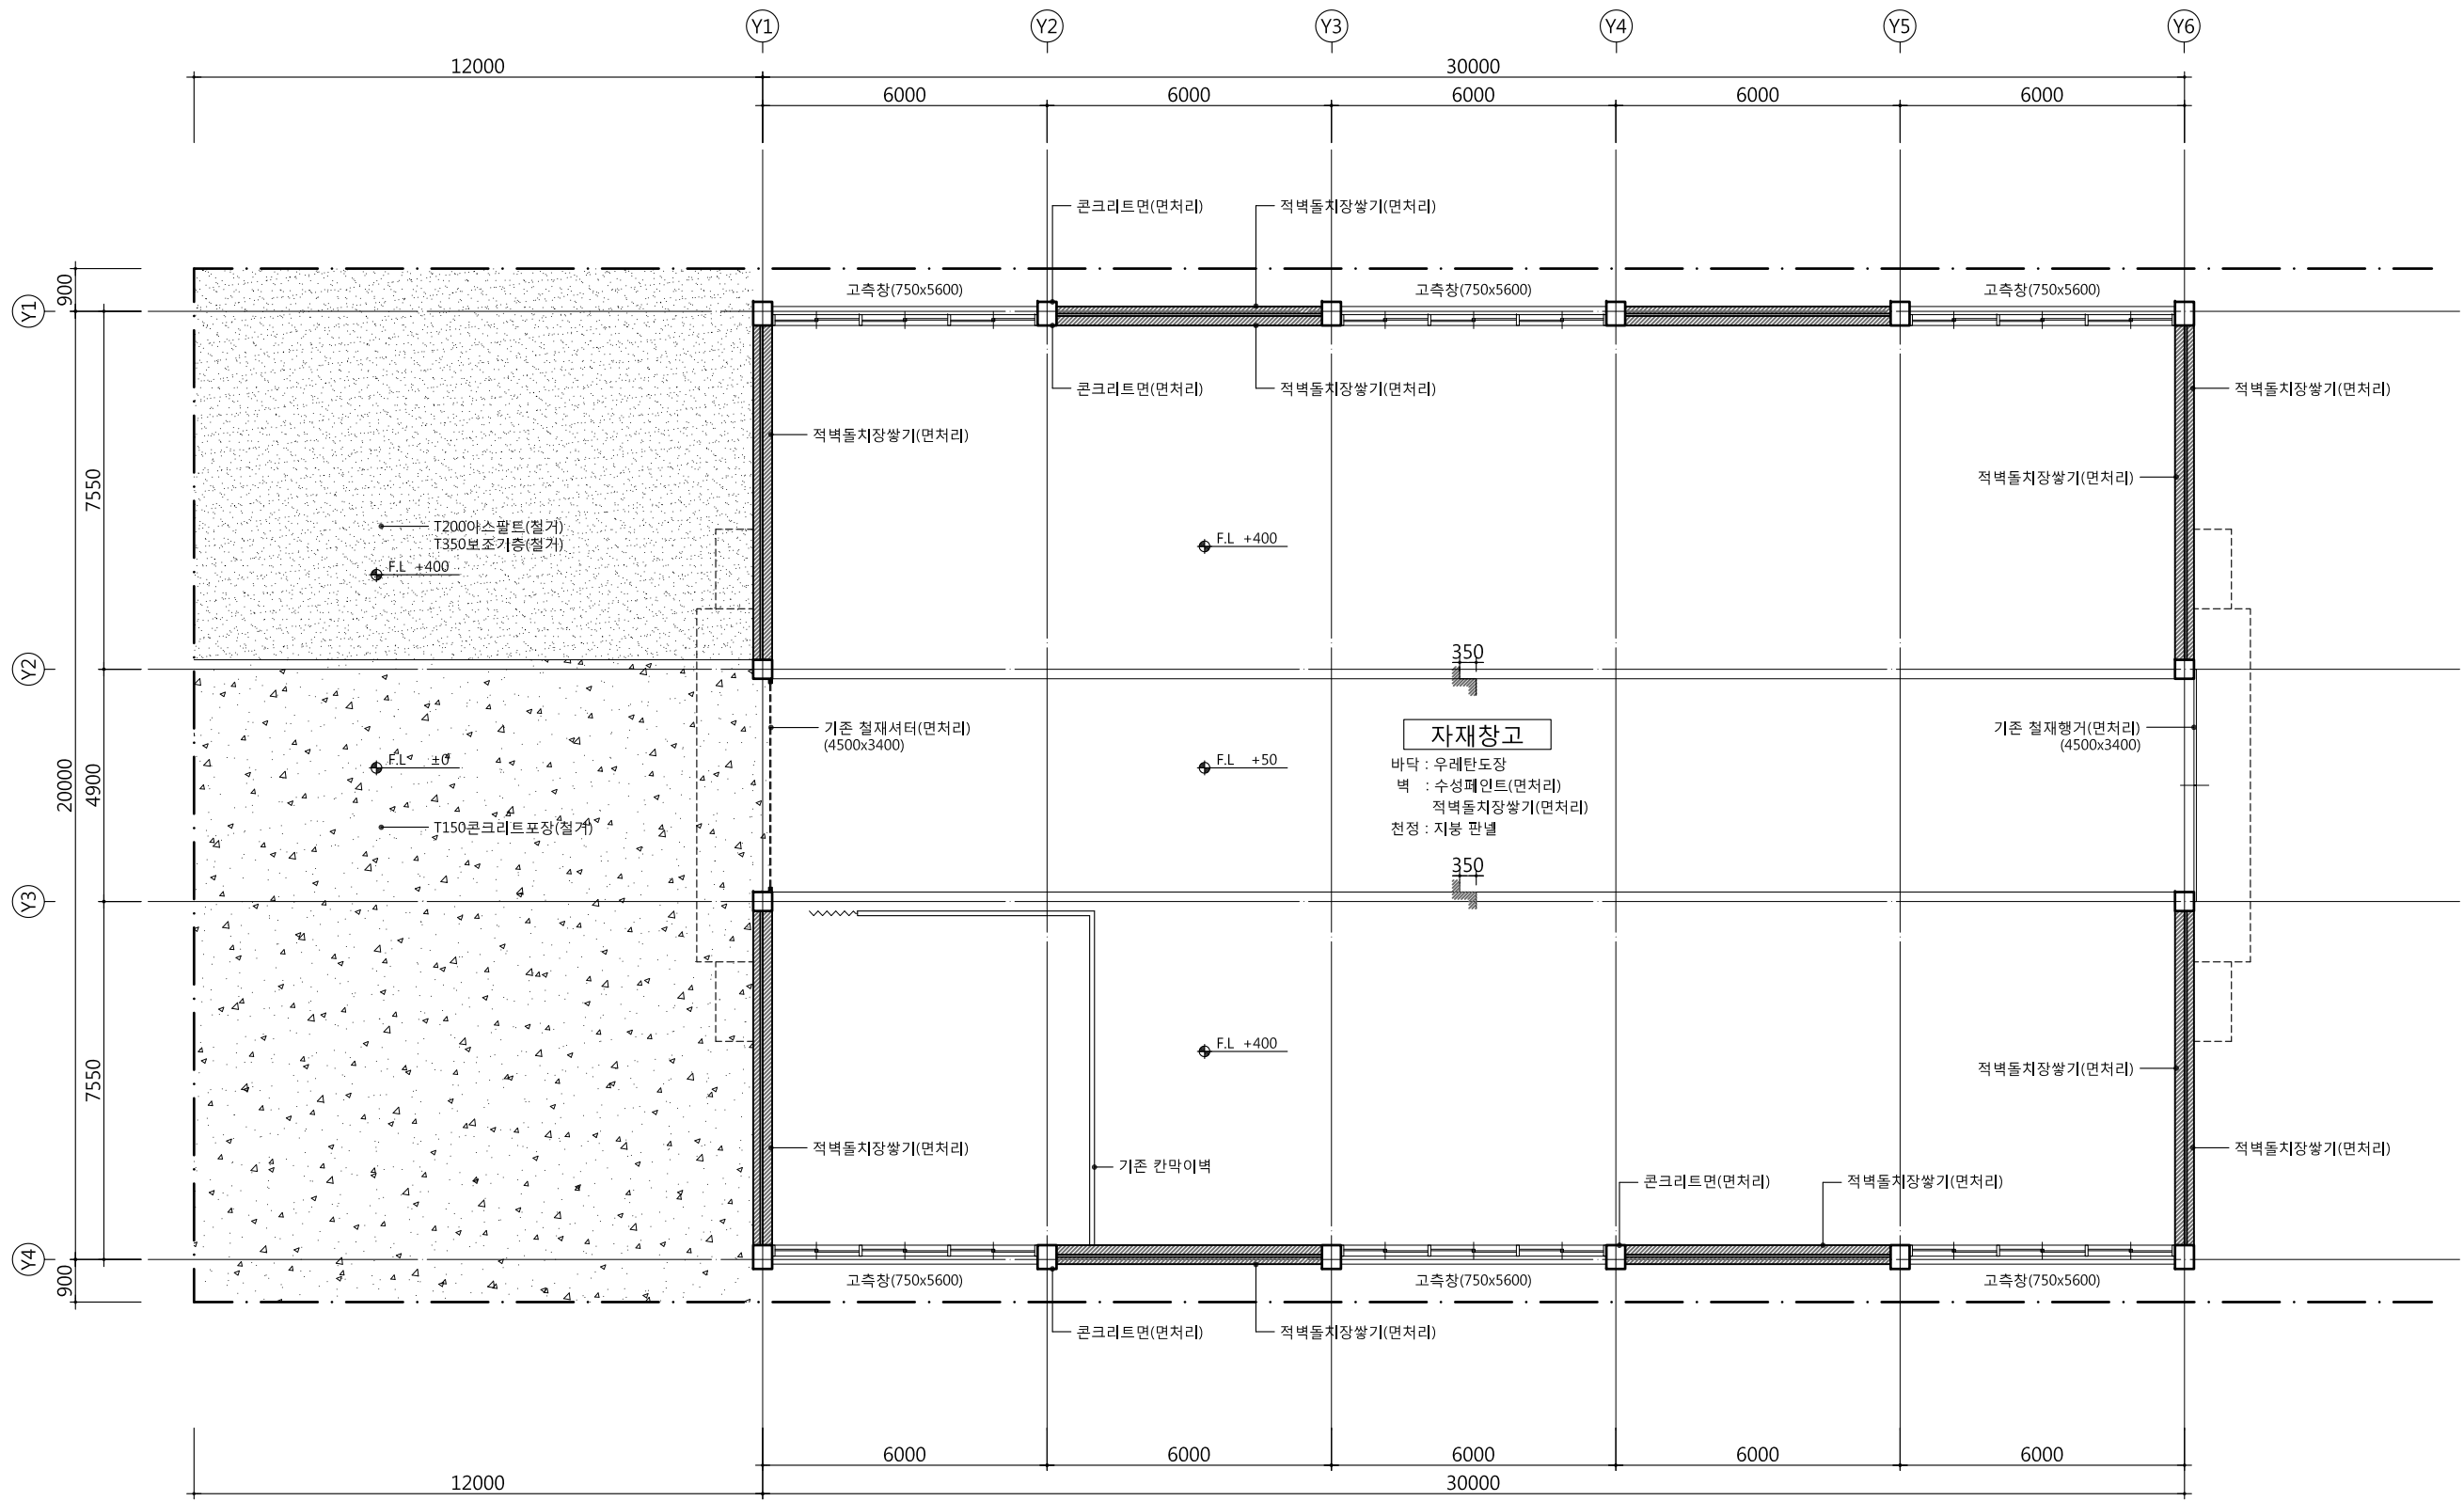

**1층 평면도 (변경전)**  
SCALE : 1/150



상세명  
PROJECT TITLE

서울시 자재창고  
개보수공사

특기사항  
NOTE

수정  
REVISION

계획  
DESIGNED BY:

제도  
DRAWING BY:

검표  
CHECKED BY:

승인  
APPROVED BY:

도면명칭  
DRAWING TITLE:

1층 평면도 (변경후)

도면 축척 SCALE	A1	1 / 75
	A3	1 / 150

날자  
DATE  
2017. 11.

도면번호  
SHEET NO

A - 102



형공 건축사사무소  
Hyung Gong Architects & Planners  
서울특별시 강남구 청담동 134-20,  
청담상업상가 4층 401-1호  
TEL. 02-543-4012, FAX. 02-543-4013



1층 평면도 (변경후)  
SCALE: 1/150

상기 명  
PROJECT TITLE

서울시 자재창고  
개보수공사

특기 사항  
NOTE

수정  
REVISION

△		
△		
△		
△		
△		
△		
△		
△		

개 회  
DESIGNED BY:

제 도  
DRAWING BY:

검 토  
CHECKED BY:

승 인  
APPROVED BY:



도면 명칭  
DRAWING TITLE:


지붕 평면도  
(변경전)

도면 축척 SCALE	A1	1 / 75
	A3	1 / 150


날 자  
DATE 2017. 11.

도면번호  
SHEET NO

A - 103

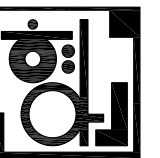

형공 건축사사무소  
Hyung Gong Architects & Planners  
서울특별시 강남구 청담동 134-20,  
청담상업상가 4층 401-1호  
TEL. 02-543-4012, FAX. 02-543-4013

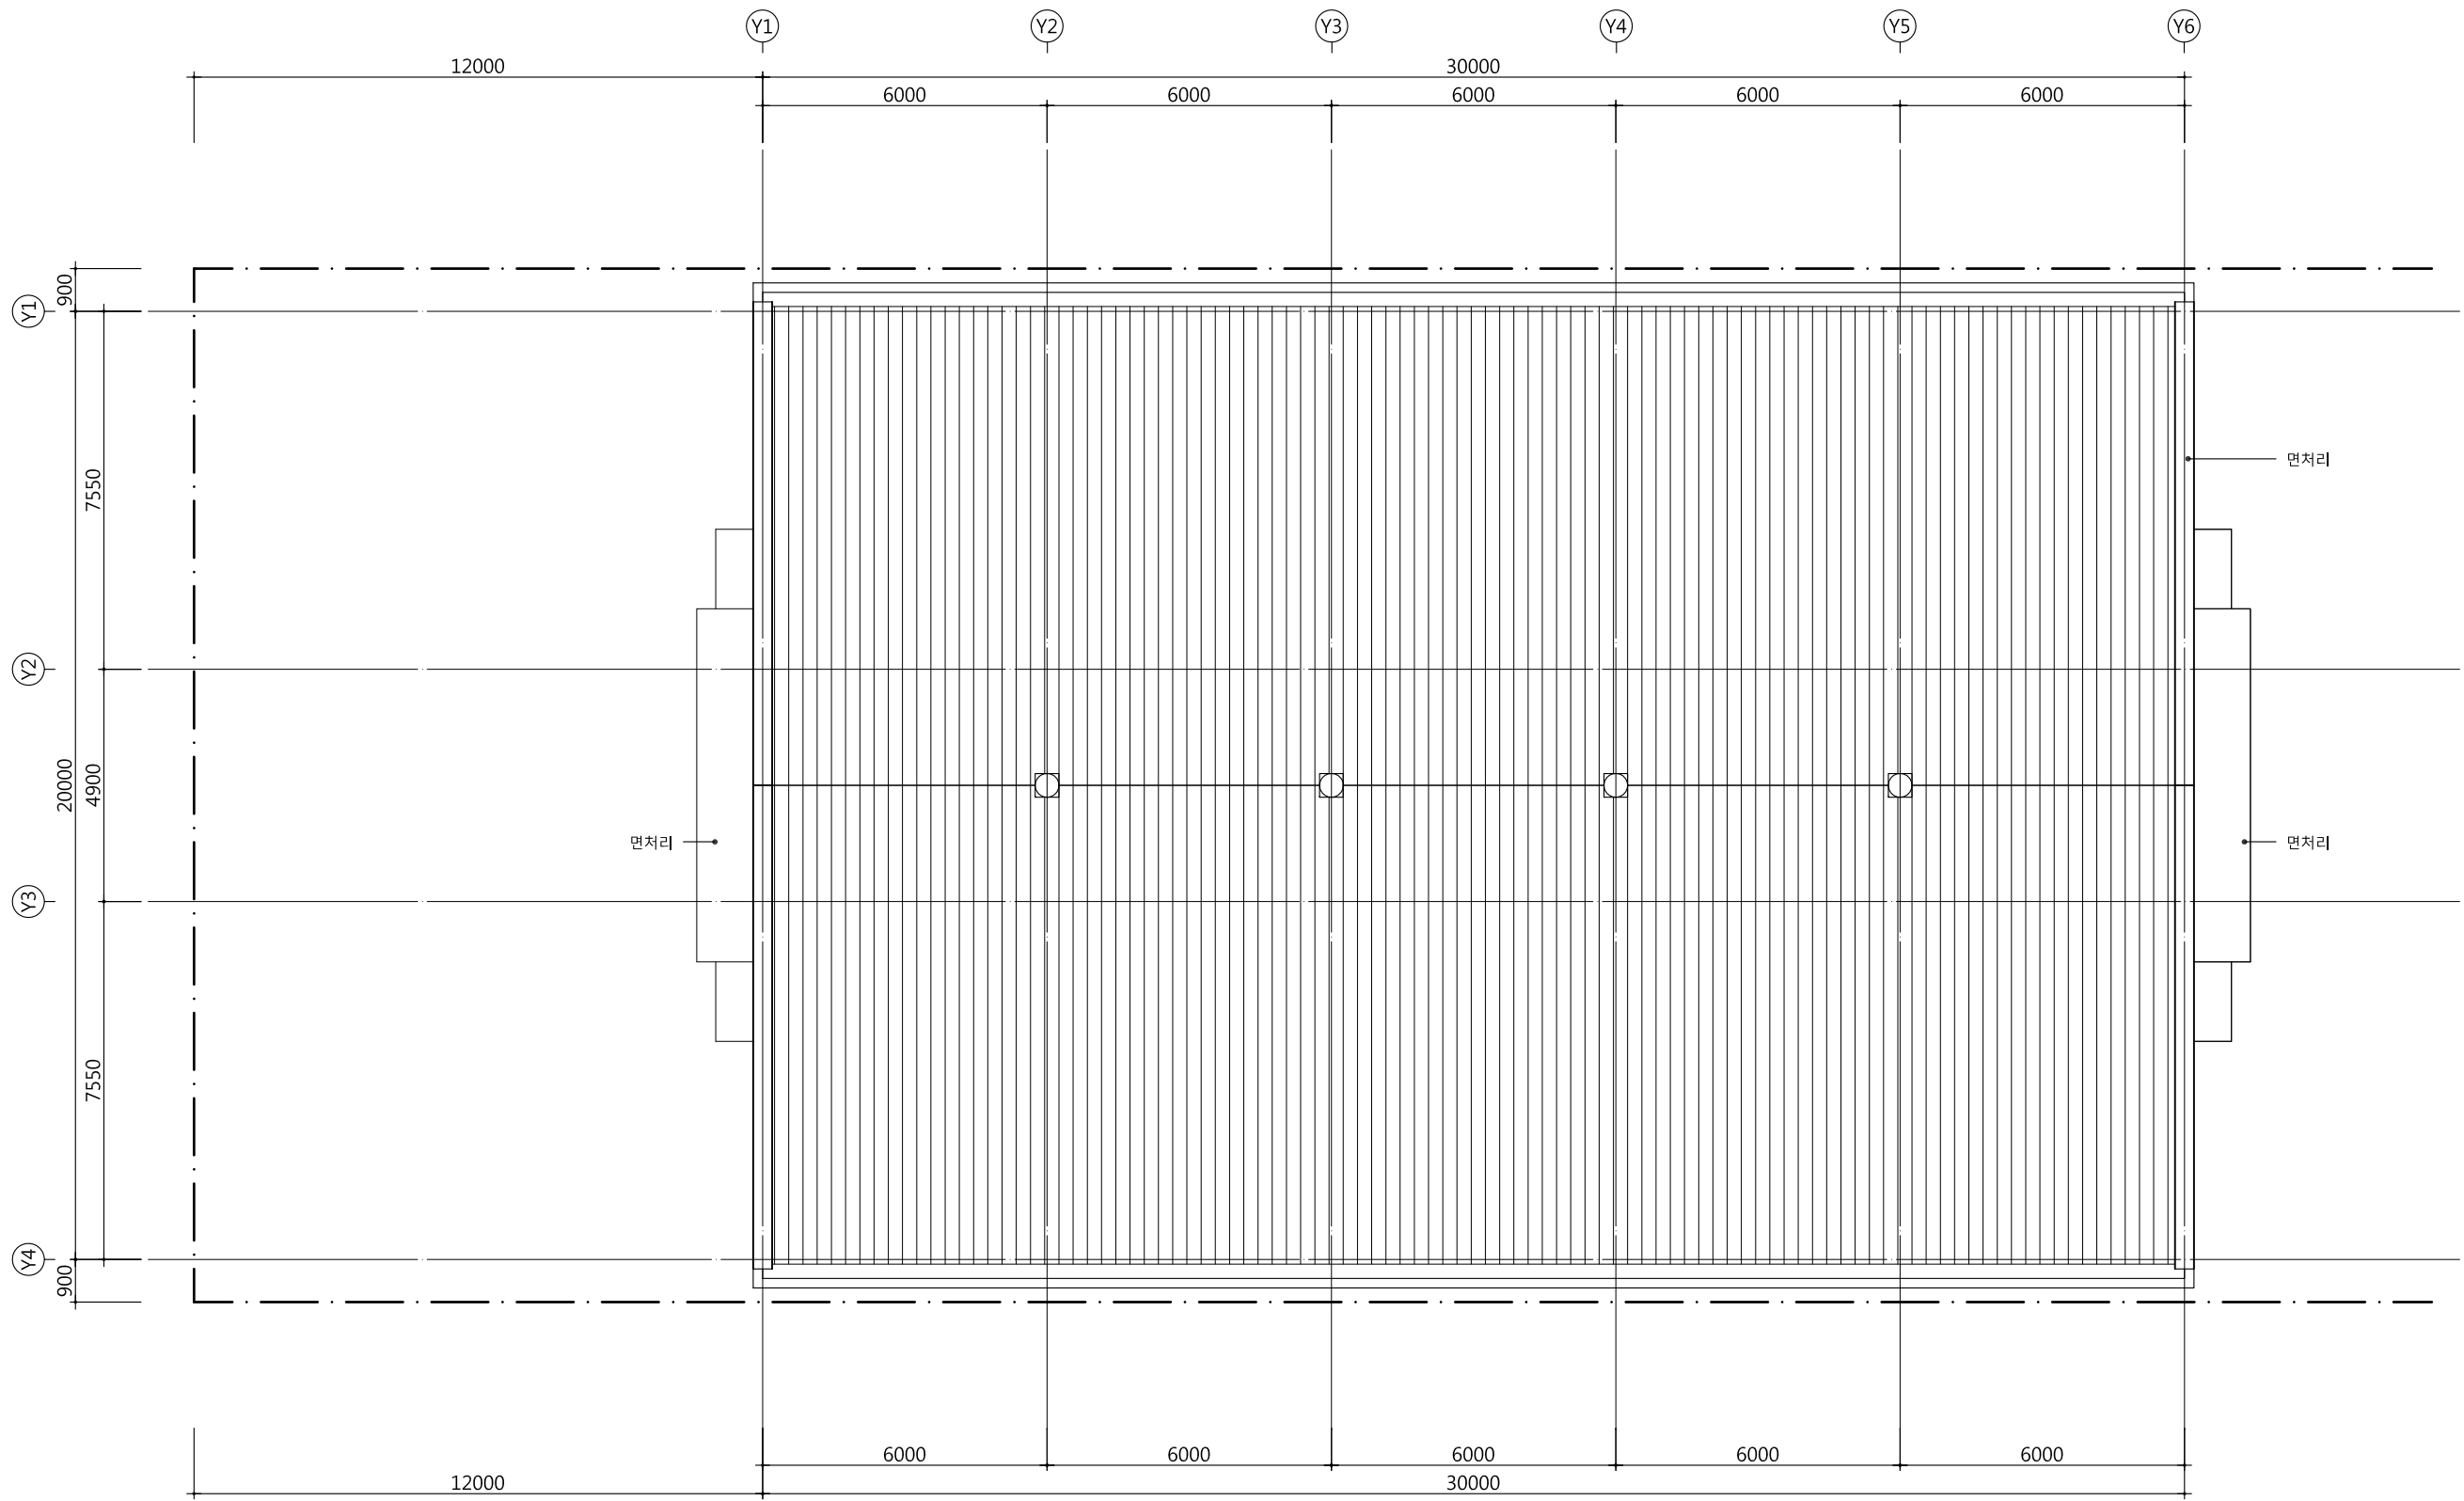

지붕 평면도 (변경전)  
SCALE : 1/150

상세명  
PROJECT TITLE

서울시 자재창고  
개보수공사

특기사항  
NOTE

수정  
REVISION

△		
△		
△		
△		
△		
△		
△		
△		

계획  
DESIGNED BY:

제도  
DRAWING BY:

검토  
CHECKED BY:

승인  
APPROVED BY:




도면 명칭  
DRAWING TITLE:

지붕 평면도  
(변경 후)


도면 축척 SCALE	A1	1 / 75
	A3	1 / 150

날자  
DATE 2017. 11.

도면번호  
SHEET NO A - 104

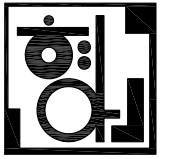

형공 건축사사무소  
Hyung Gong Architects & Planners  
서울특별시 강남구 청담동 134-20,  
청담삼익상가 4층 401-1호  
TEL. 02-543-4012, FAX. 02-543-4013

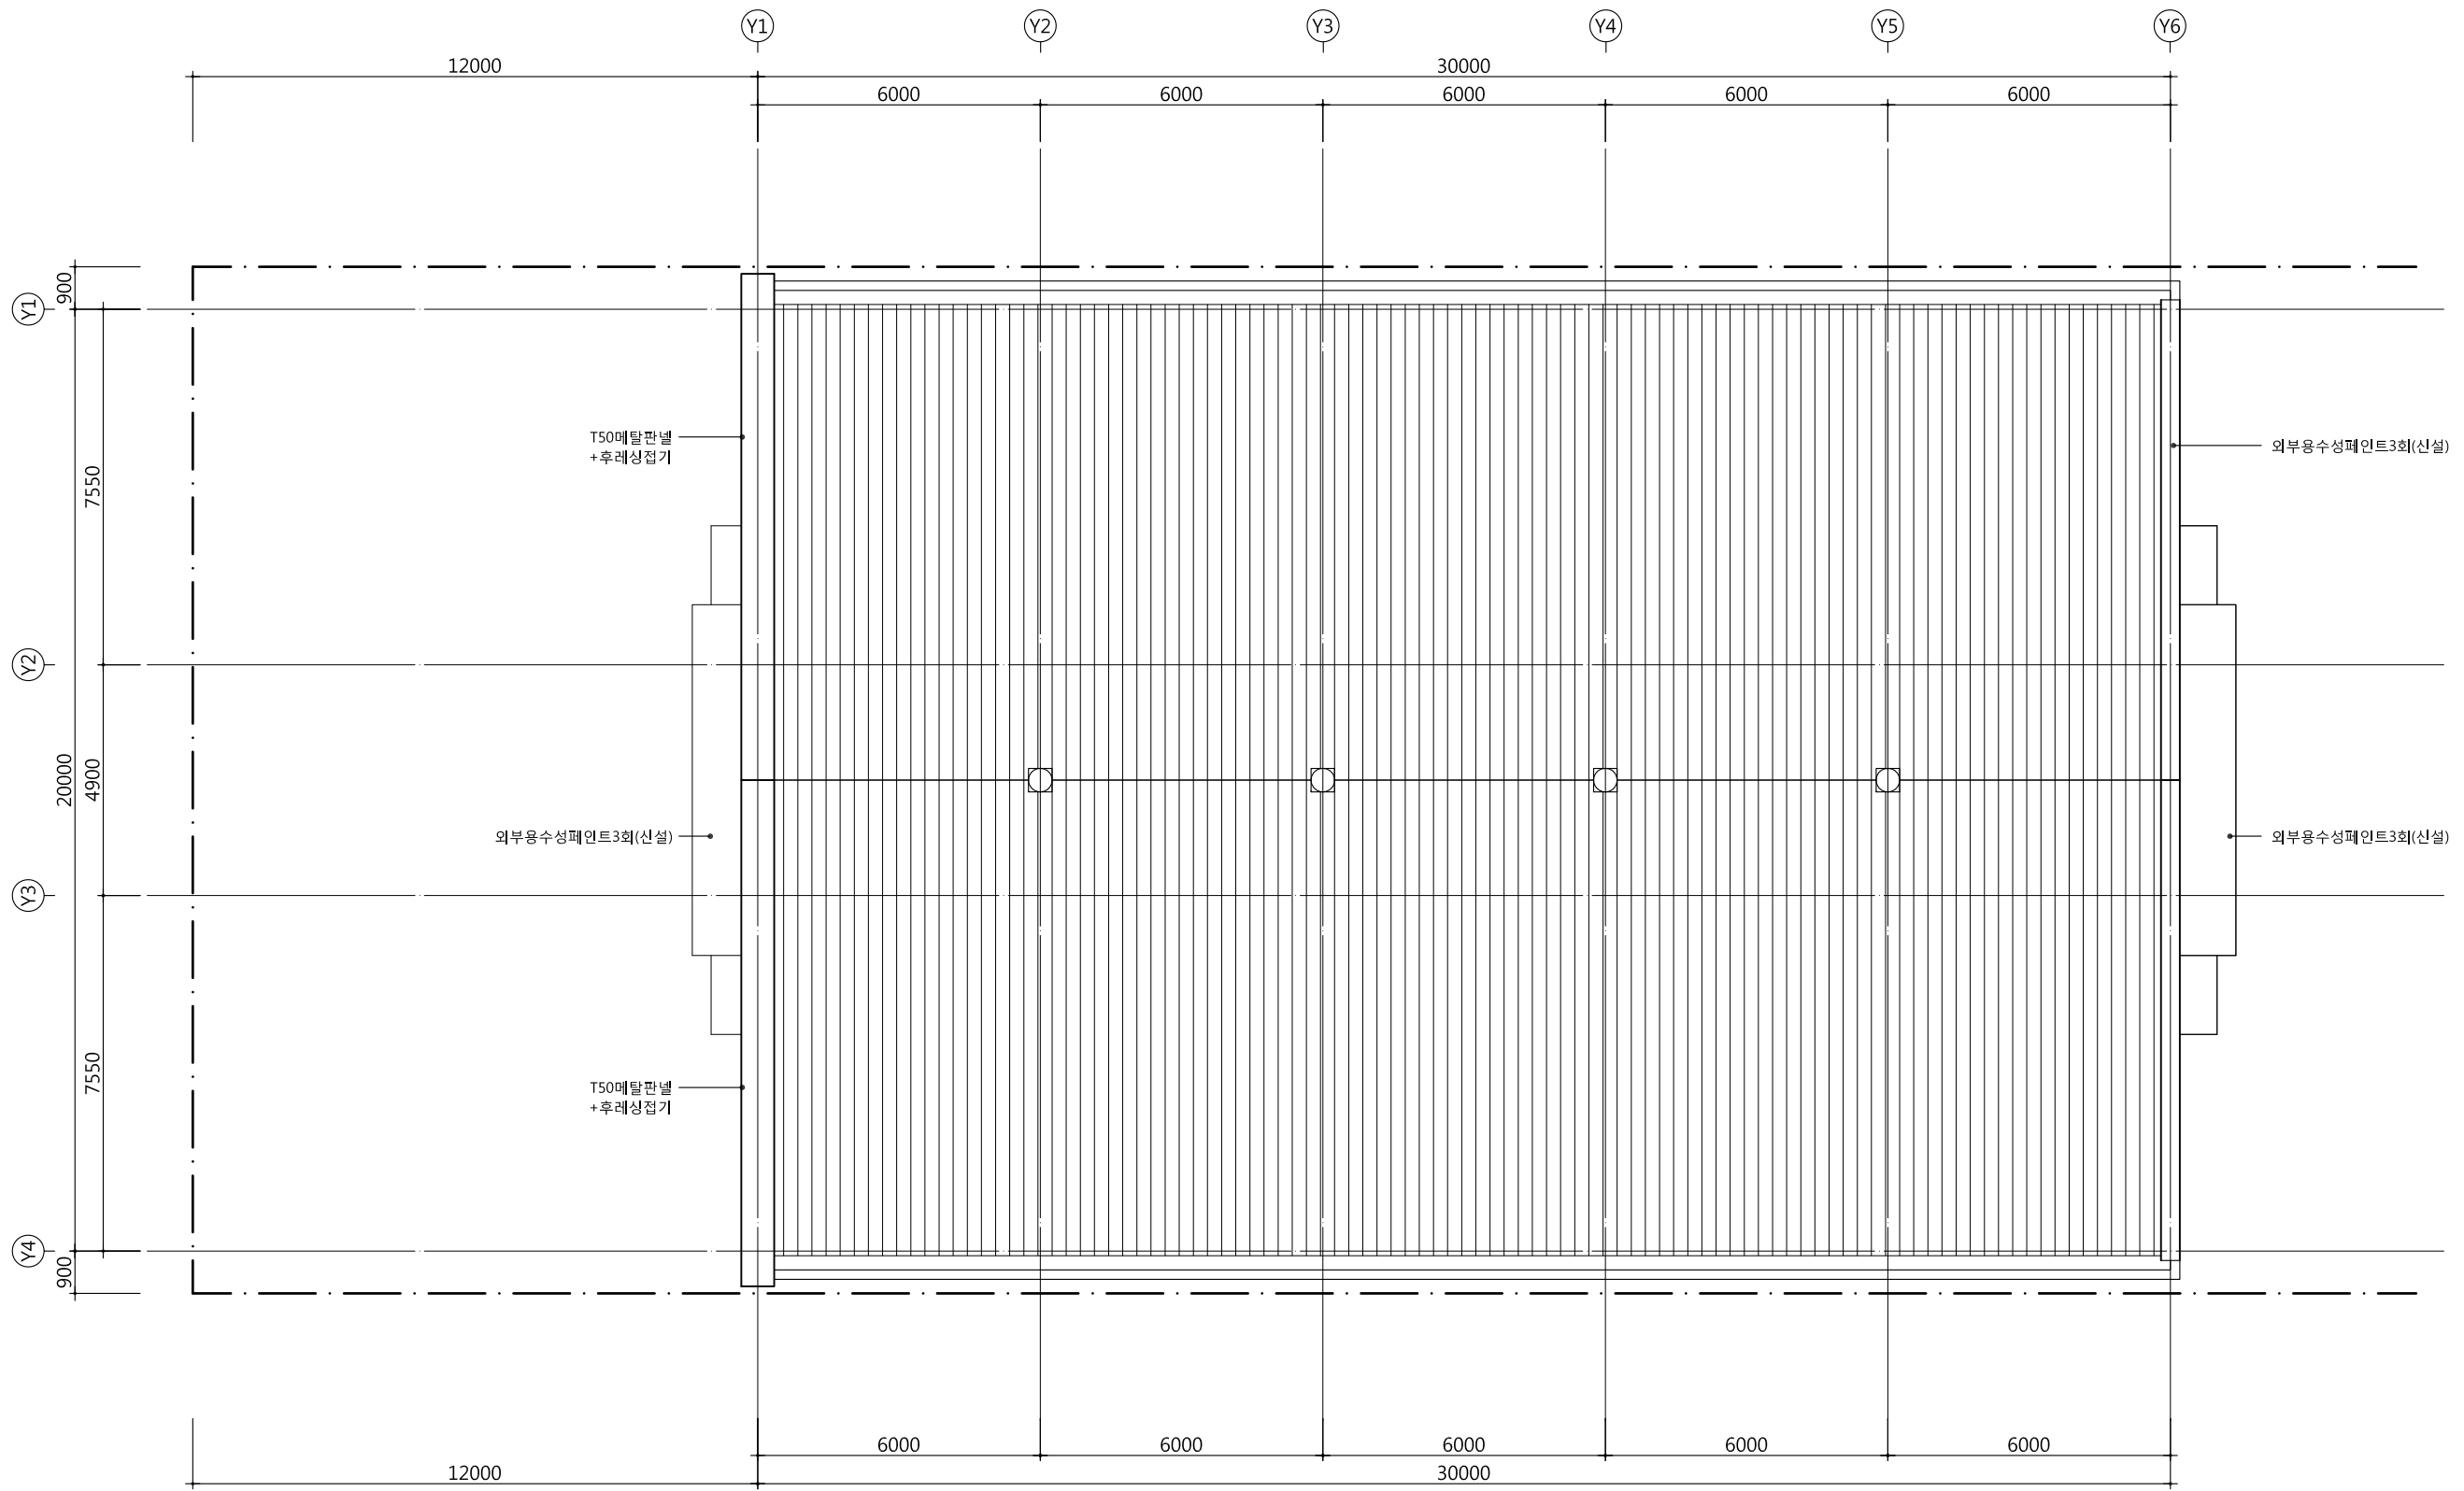

지붕 평면도 (변경 후)  
SCALE : 1/150

상세명  
PROJECT TITLE

서울시 자재창고  
개보수공사

특기사항  
NOTE

수정  
REVISION

△		
△		
△		
△		
△		
△		
△		
△		

계획  
DESIGNED BY:

제도  
DRAWING BY:

검표  
CHECKED BY:



승인  
APPROVED BY:

도면 명칭  
DRAWING TITLE:

정면도, 좌측면도  
(변경전)


도면 축척 SCALE	A1	1 / 75
	A3	1 / 150

날자  
DATE  
2017. 11.


도면번호  
SHEET NO  
A - 105



형공 건축사사무소  
Hyung Gong Architects & Planners  
서울특별시 강남구 청담동 134-20,  
청담상업상가 4층 401-1호  
TEL. 02-543-4012, FAX. 02-543-4013

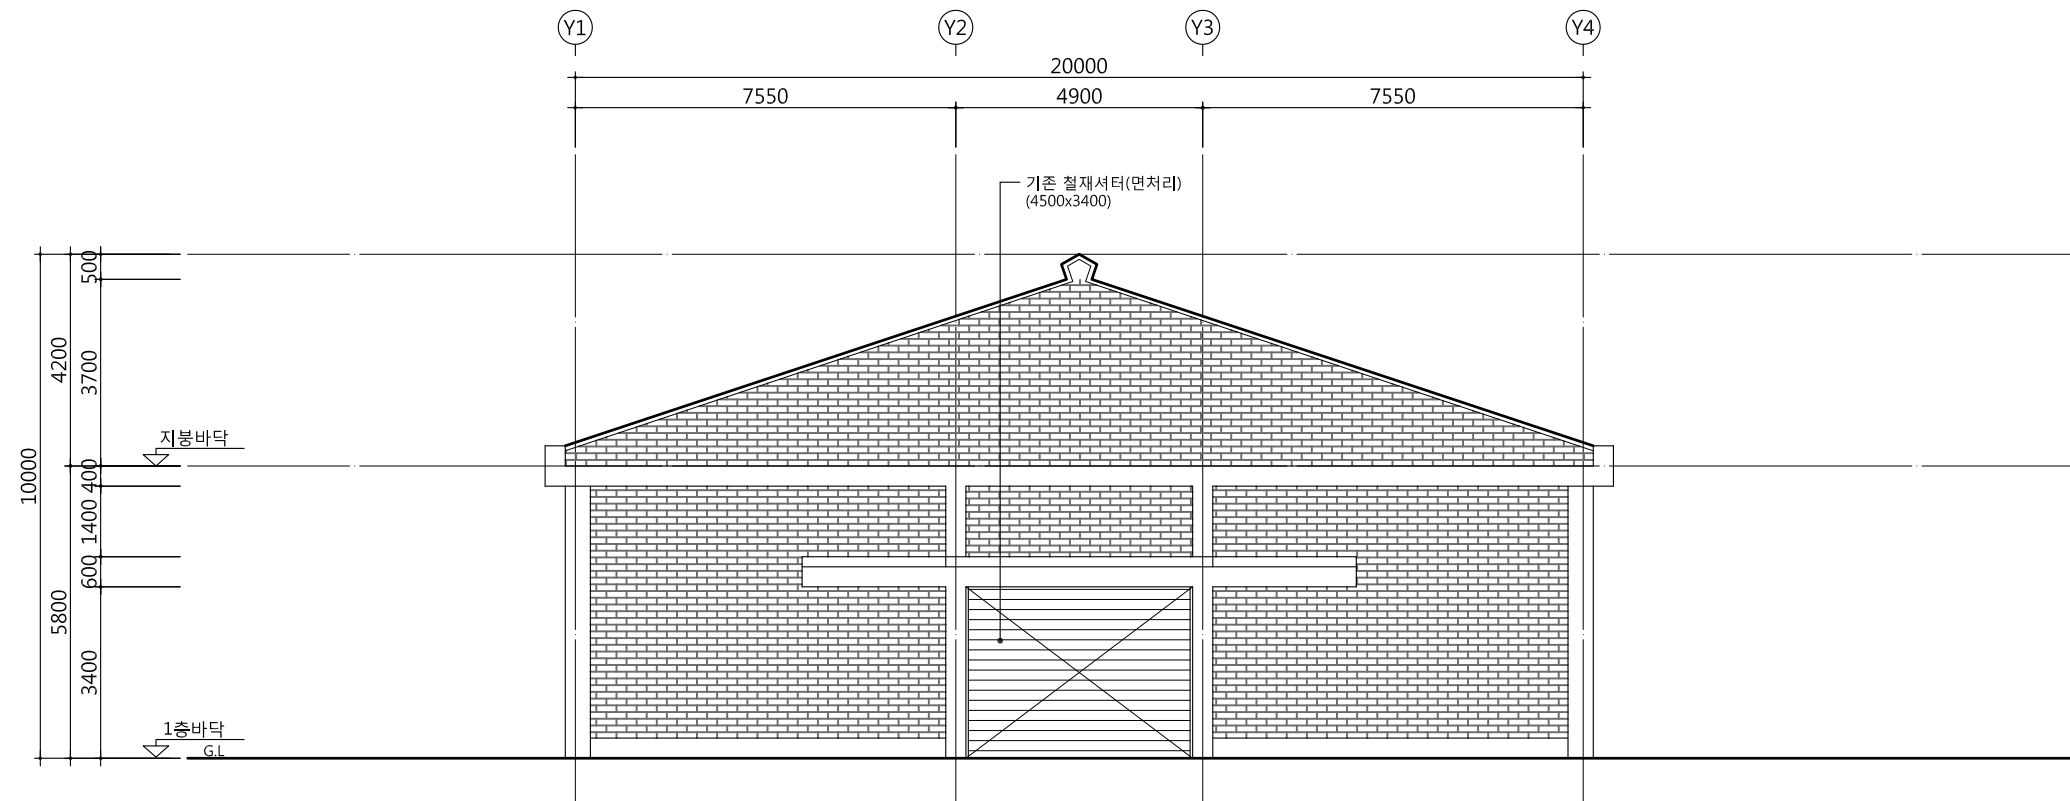

정면도(변경전)  
SCALE : 1/150

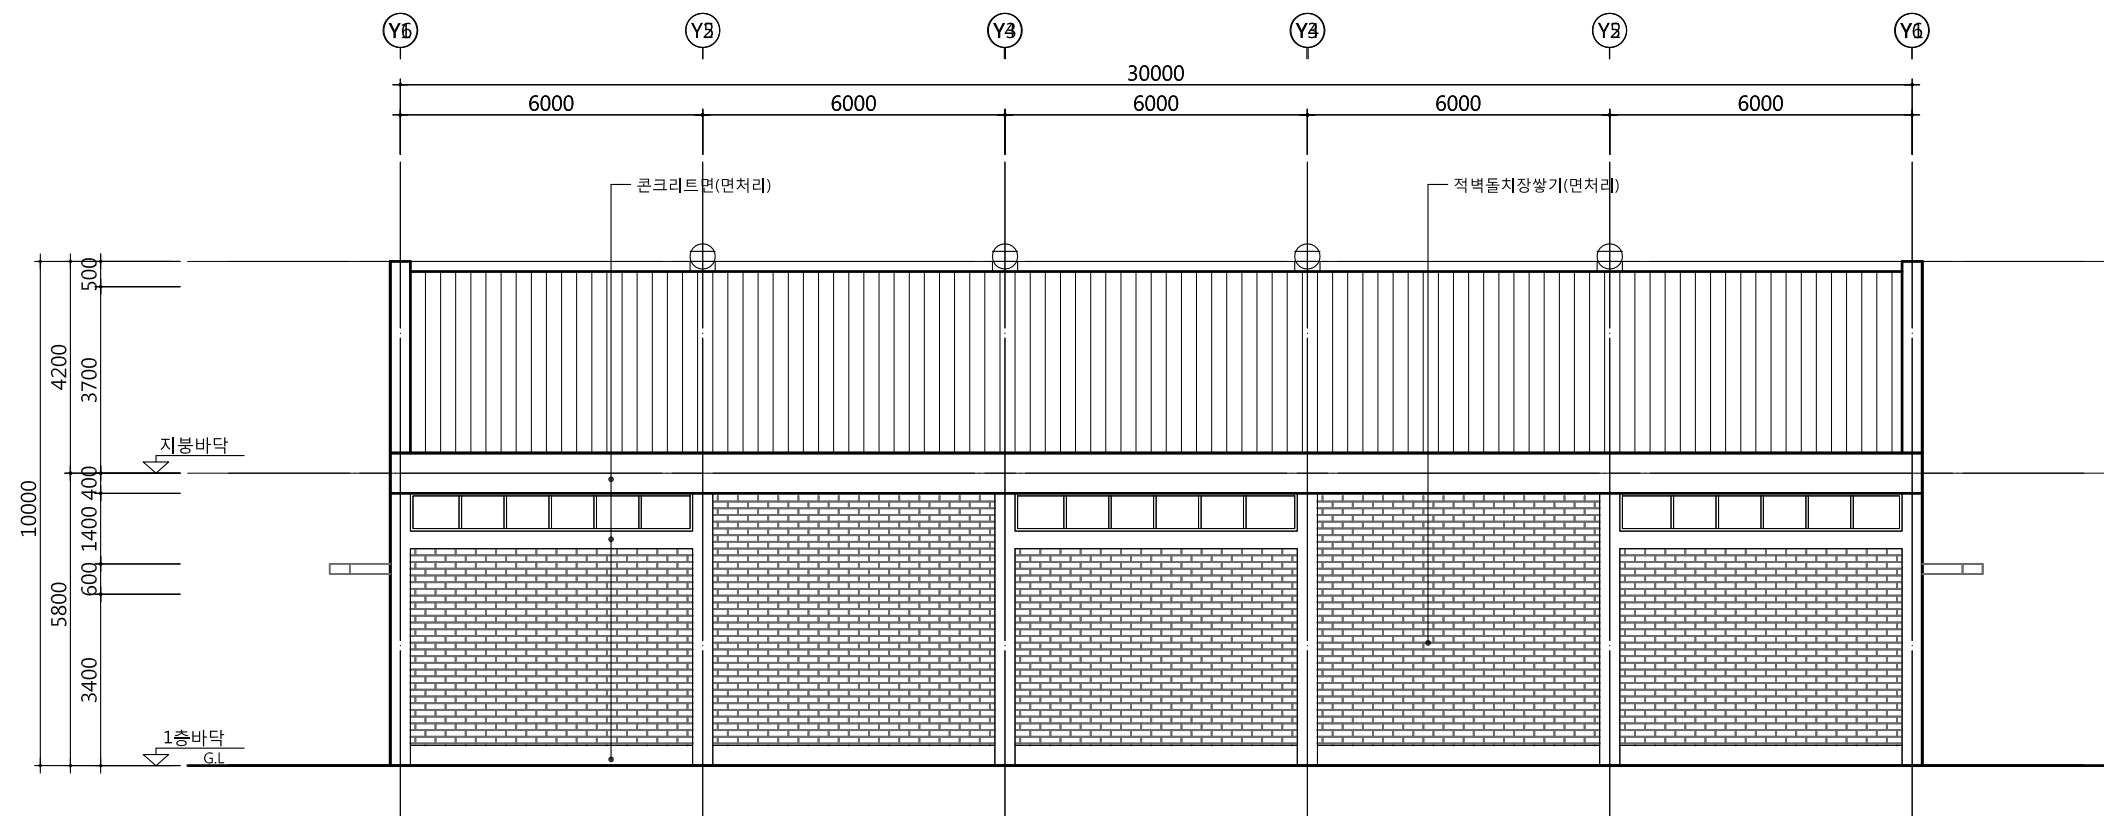


좌측면도(변경전)  
SCALE : 1/150




상세명  
PROJECT TITLE

서울시 자재창고  
개보수공사

특기사항  
NOTE

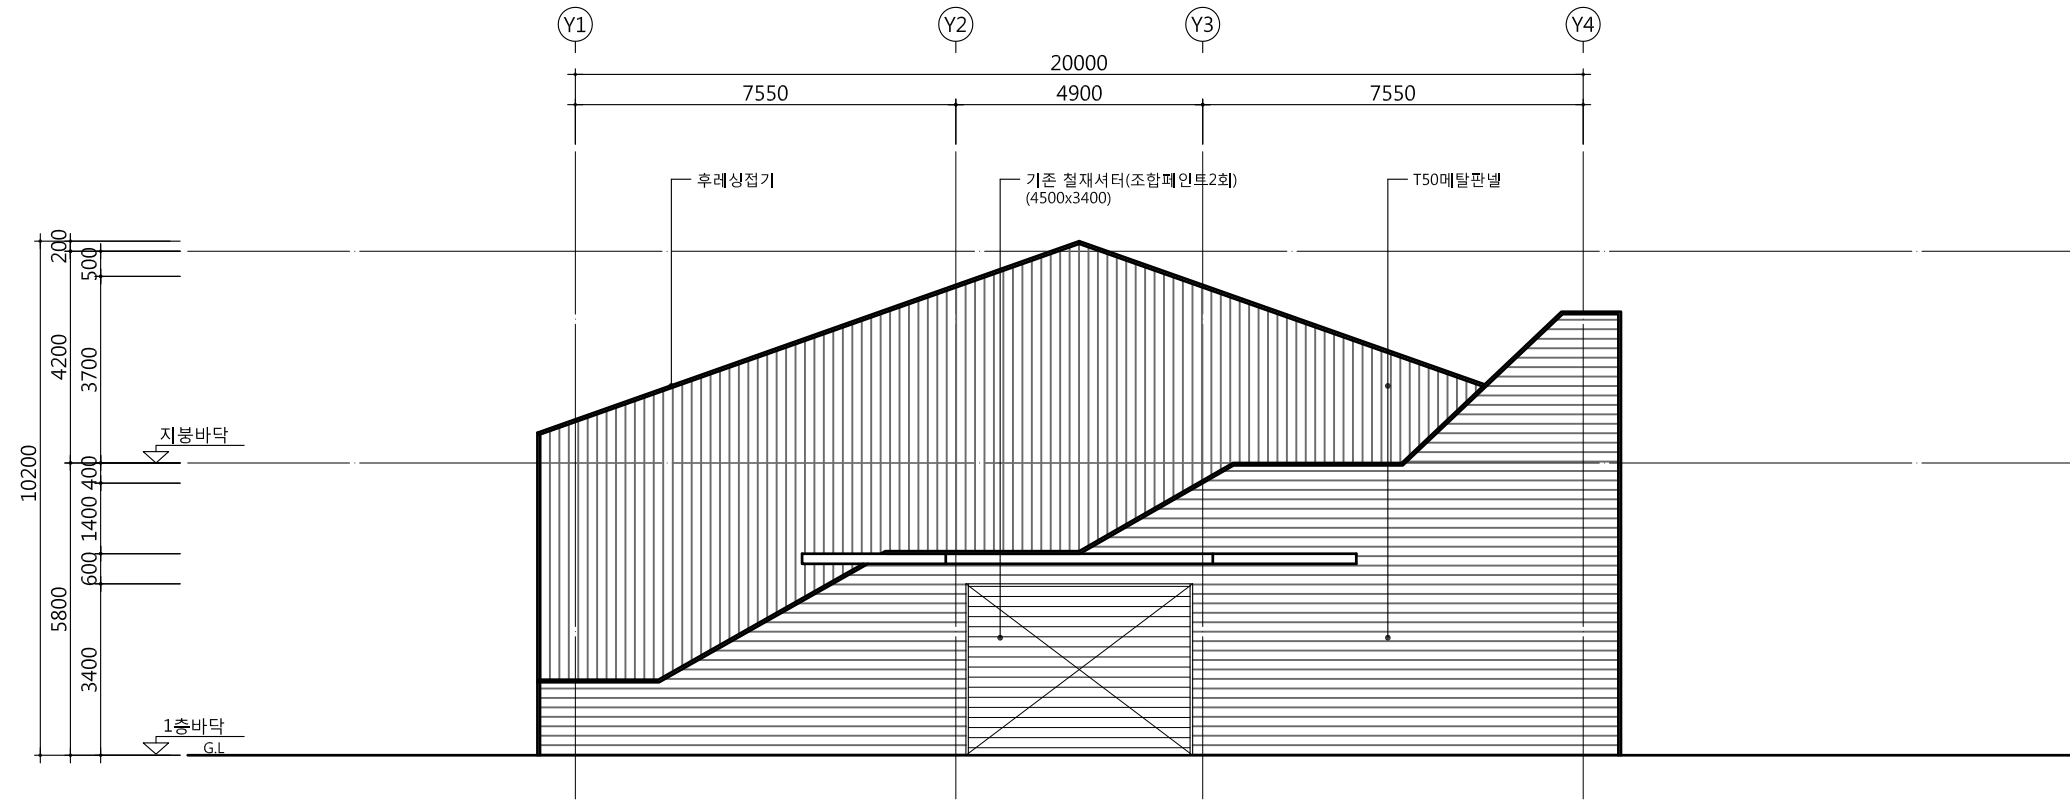

정면도(변경후)  
SCALE : 1/150

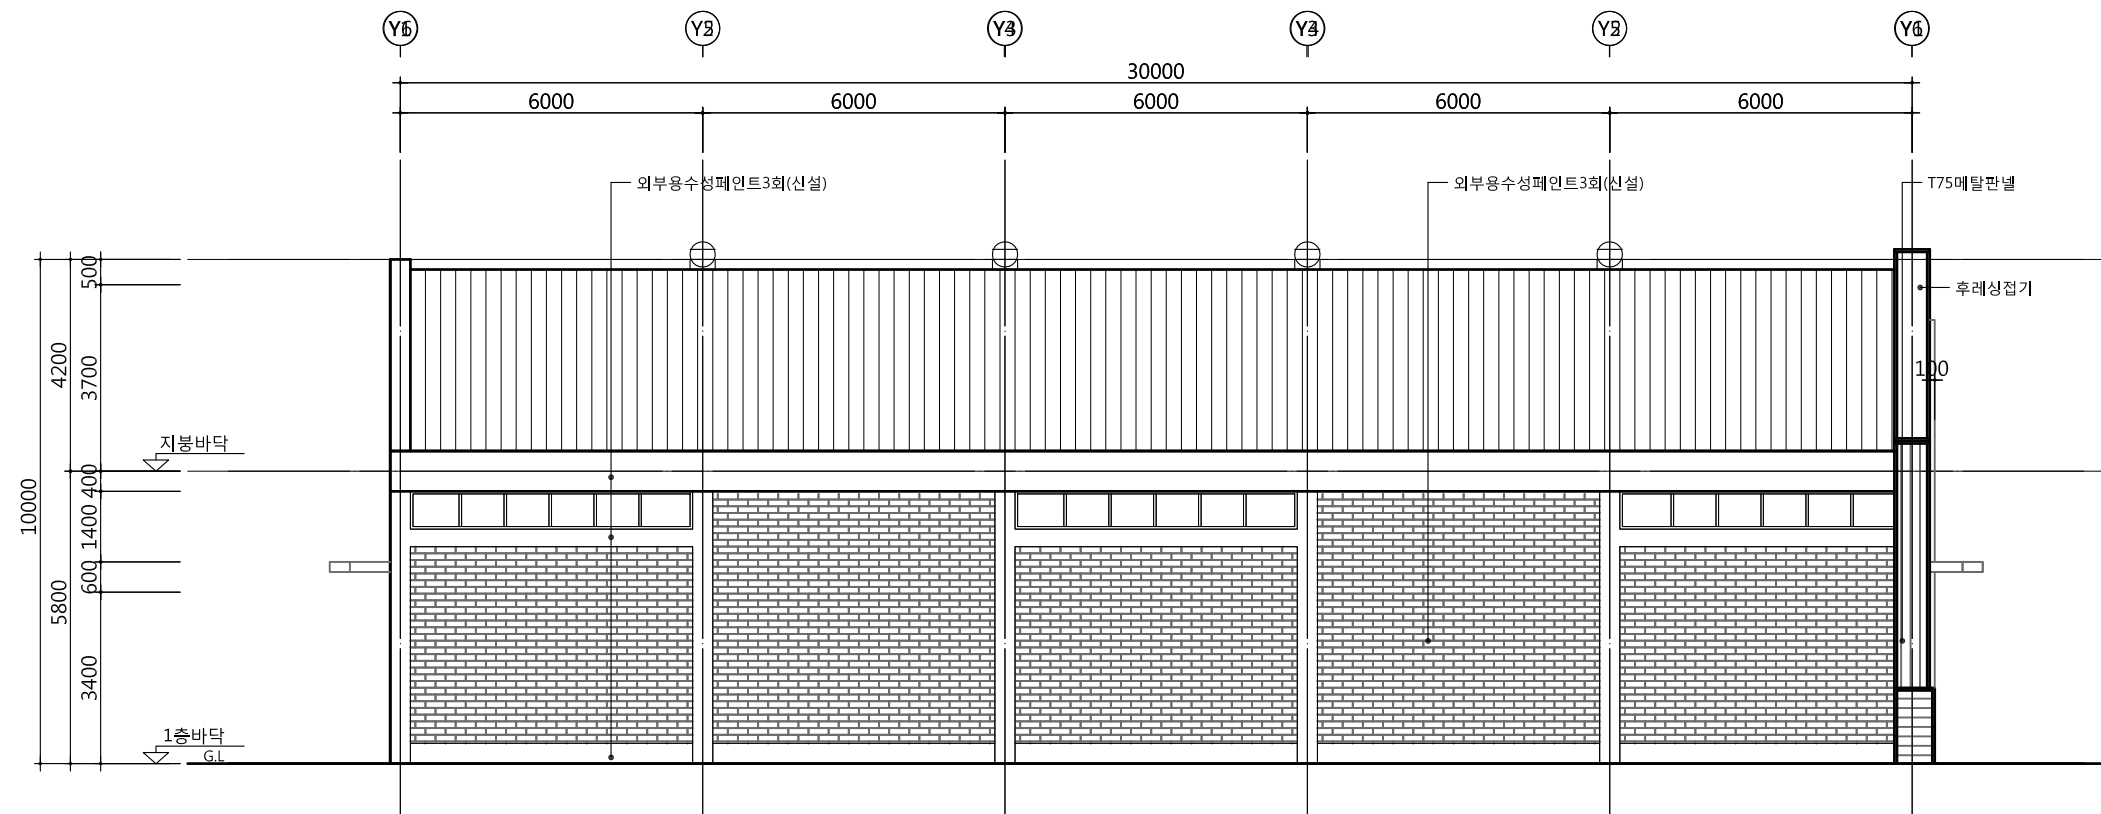

좌측면도(변경후)  
SCALE : 1/150

수정  
REVISION

△		
△		
△		
△		
△		
△		
△		
△		

계획  
DESIGNED BY :

제도  
DRAWING BY :

검표  
CHECKED BY :



승인  
APPROVED BY :


도면명칭  
DRAWING TITLE :

정면도, 좌측면도  
(변경 후)

도면 축척 SCALE	A1	1 / 75
	A3	1 / 150

날자  
DATE  
2017. 11.

도면번호  
SHEET NO  
A - 106

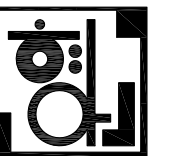

형공 건축사사무소  
Hyung Gong Architects & Planners  
서울특별시 강남구 청담동 134-20,  
청담상업상가 4층 401-1호  
TEL. 02-543-4012, FAX. 02-543-4013

상세명  
PROJECT TITLE

서울시 자재창고  
개보수공사

특기사항  
NOTE

수정  
REVISION

△		
△		
△		
△		
△		
△		
△		
△		

계획  
DESIGNED BY:

제도  
DRAWING BY:

검표  
CHECKED BY:



승인  
APPROVED BY:


도면 명칭  
DRAWING TITLE:

배면도, 우측면도  
(변경전)


도면 축척 SCALE	A1	1 / 75
	A3	1 / 150

날자  
DATE  
2017. 11.


도면번호  
SHEET NO  
A - 107

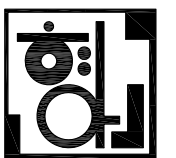


형공 건축사사무소  
Hyung Gong Architects & Planners  
서울특별시 강남구 청담동 134-20,  
청담상업상가 4층 401-1호  
TEL. 02-543-4012, FAX. 02-543-4013

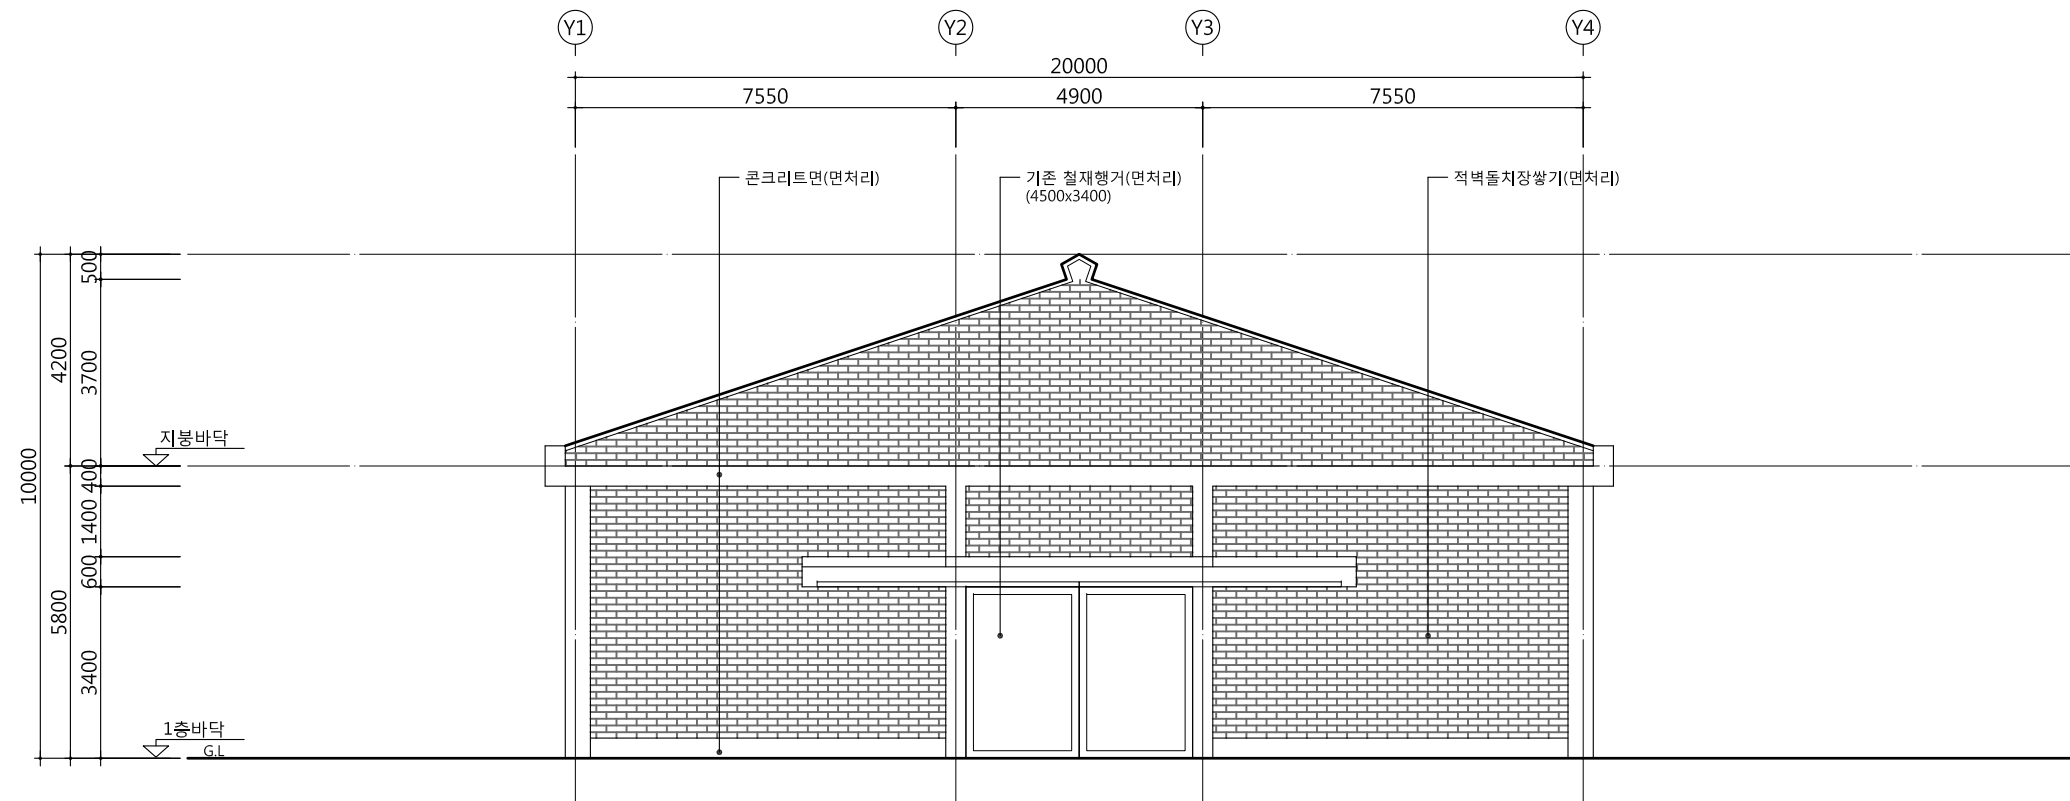


배면도(변경전)  
SCALE: 1/150

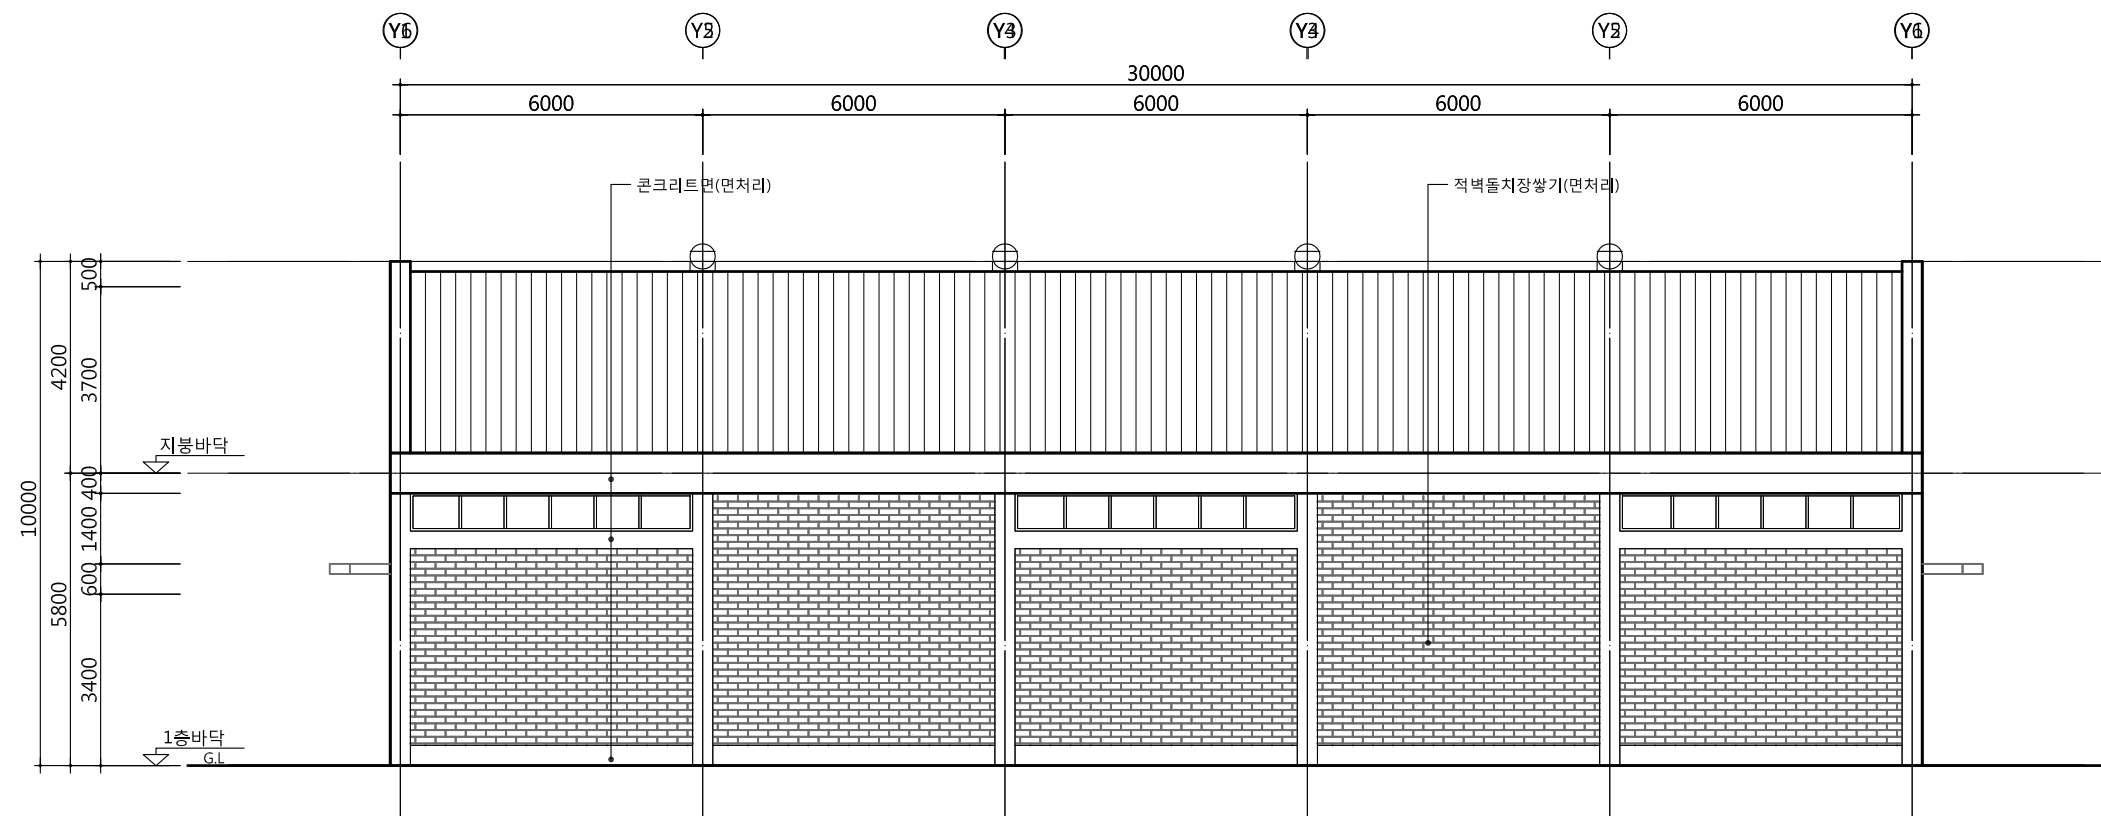

우측면도(변경전)  
SCALE: 1/150

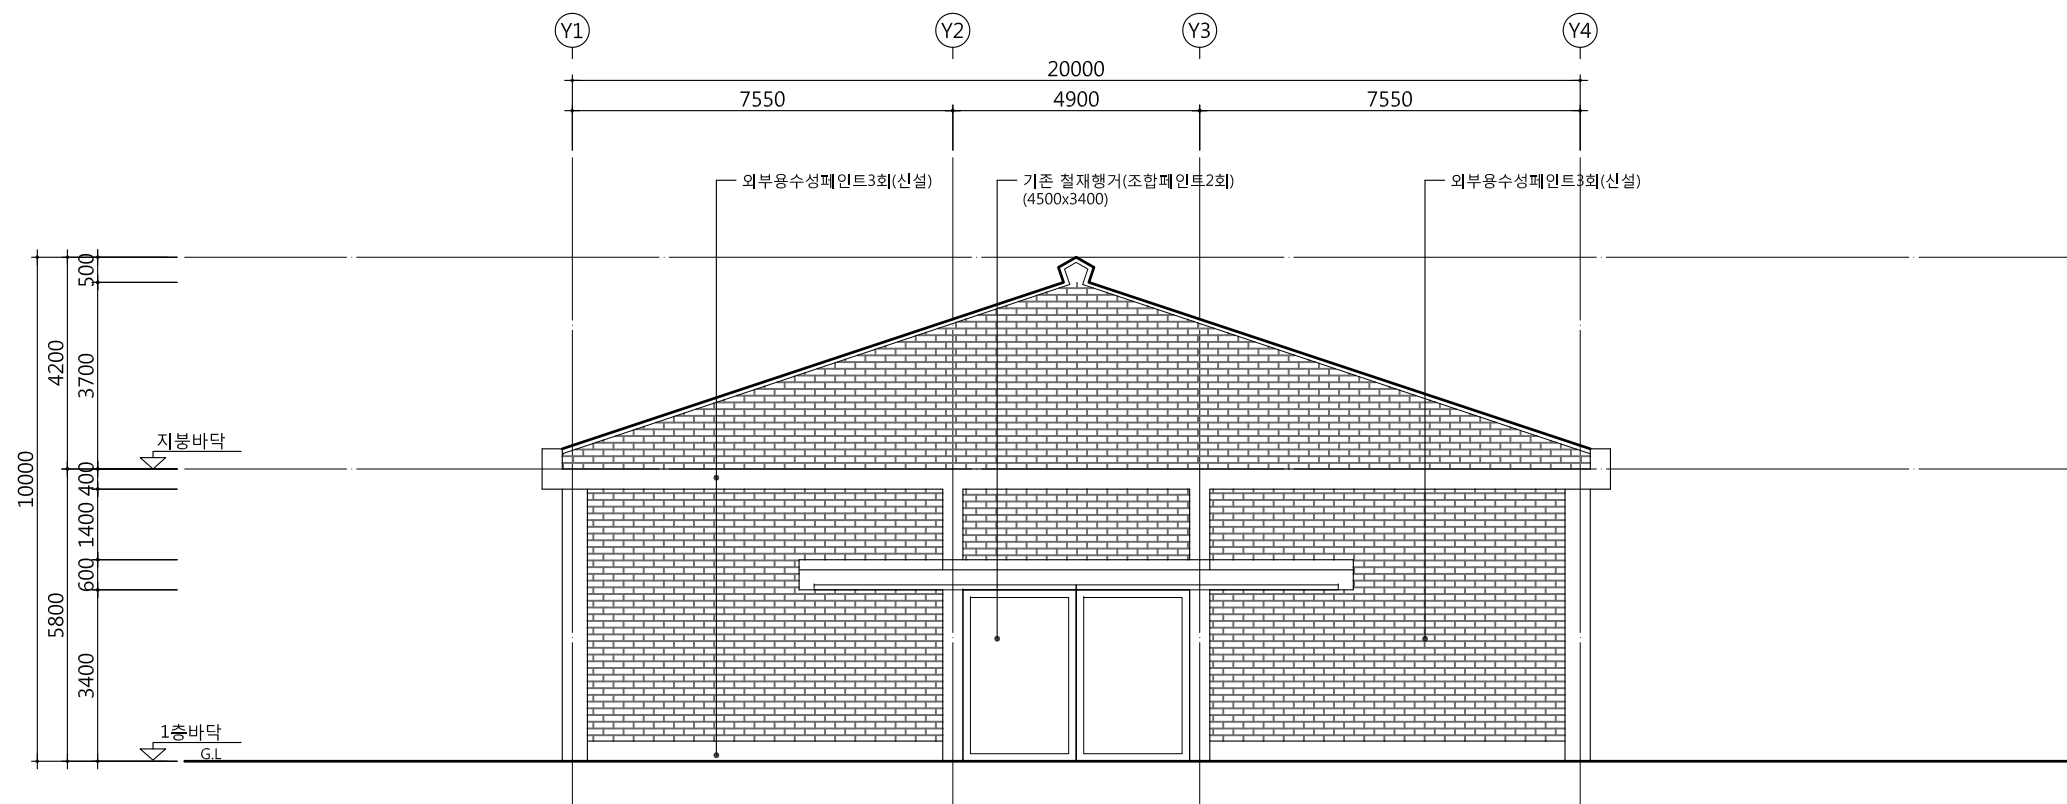

배면도(변경후)  
SCALE : 1/150

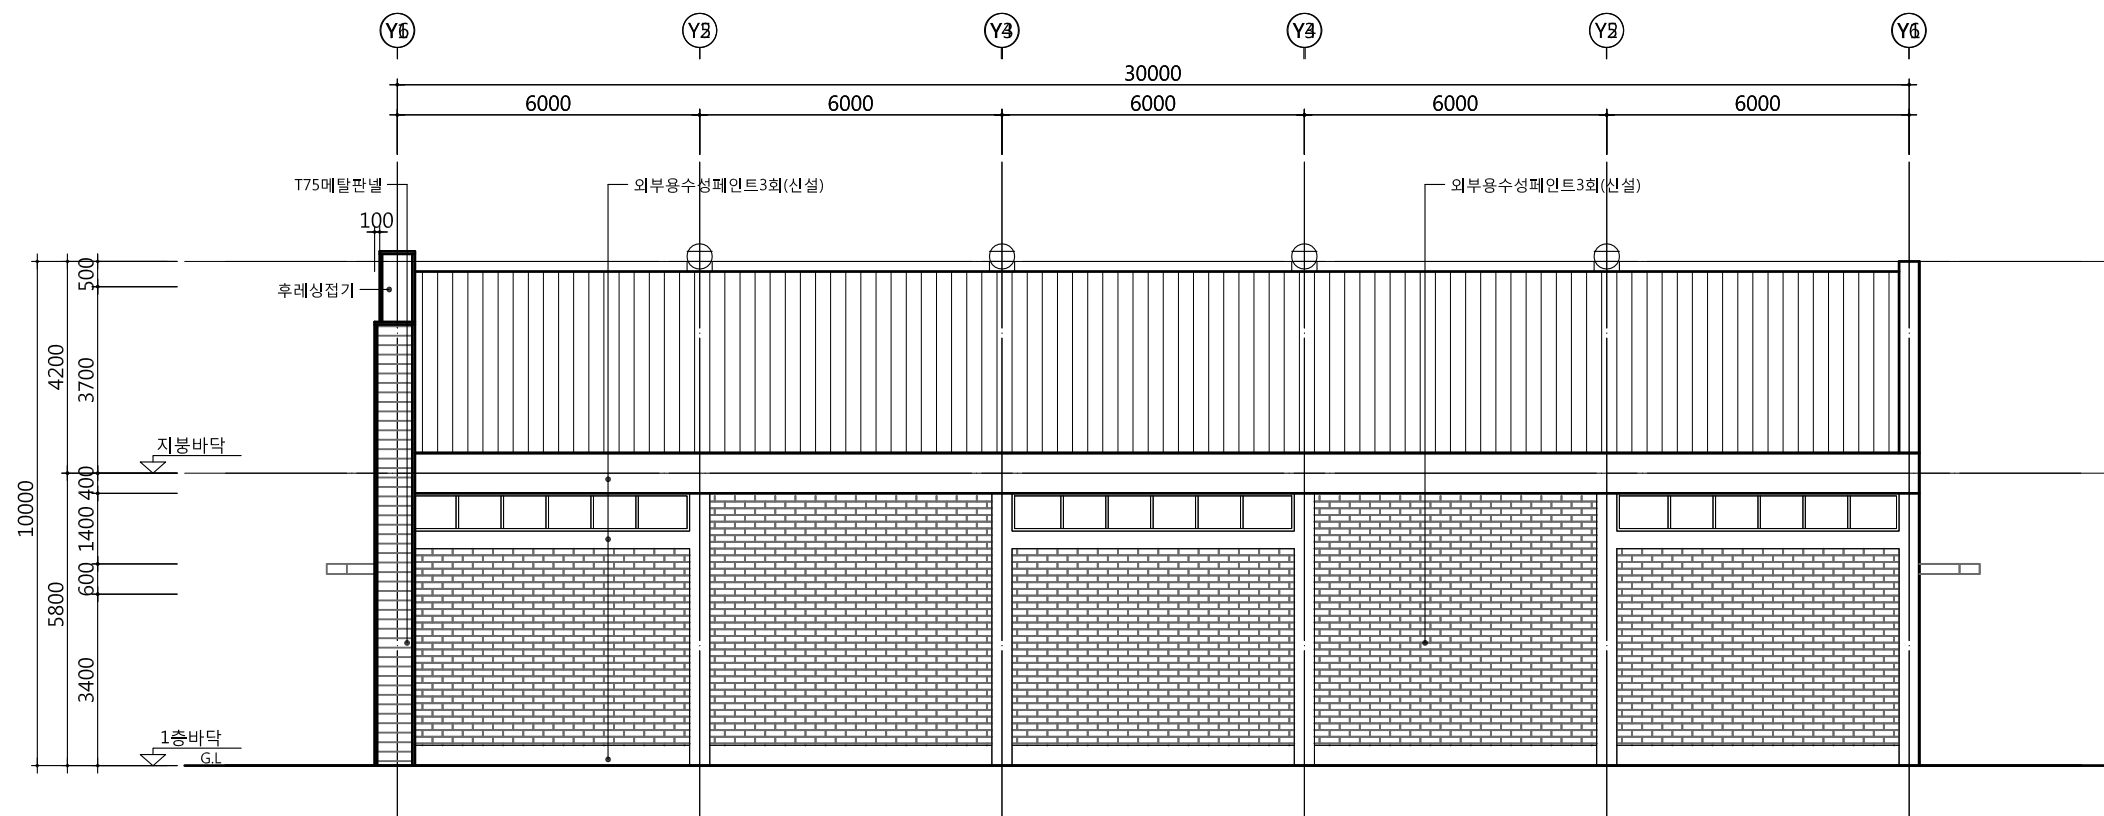

우측면도(변경후)  
SCALE : 1/150

상계명  
PROJECT TITLE

서울시 자재창고  
개보수공사

특기사항  
NOTE

수정  
REVISION

△		
△		
△		
△		
△		
△		
△		
△		

계획  
DESIGNED BY:

제도  
DRAWING BY:

검표  
CHECKED BY:



승인  
APPROVED BY:

도면 명칭  
DRAWING TITLE:

배면도, 우측면도  
(변경 후)

도면 축척 SCALE	A1	1 / 75
	A3	1 / 150

날자  
DATE  
2017. 11.

도면번호  
SHEET NO  
A - 108



형공 건축사사무소  
Hyung Gong Architects & Planners  
서울특별시 강남구 청담동 134-20,  
청담상업상가 4층 401-1호  
TEL. 02-543-4012, FAX. 02-543-4013

상세명  
PROJECT TITLE

서울시 자재창고  
개보수공사

특기사항  
NOTE

수정  
REVISION

계획  
DESIGNED BY:

제도  
DRAWING BY:

검표  
CHECKED BY:

승인  
APPROVED BY:

도면명칭  
DRAWING TITLE:


내부칸막이 상세도

도면 축척 SCALE	A1	1 / 25
	A3	1 / 50


날자  
DATE  
2017. 11.

도면번호  
SHEET NO

A - 201

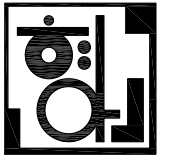


형공 건축사사무소  
Hyung Gong Architects & Planners  
서울특별시 강남구 청담동 134-20,  
청담삼익상가 4층 401-1호  
TEL. 02-543-4012, FAX. 02-543-4013

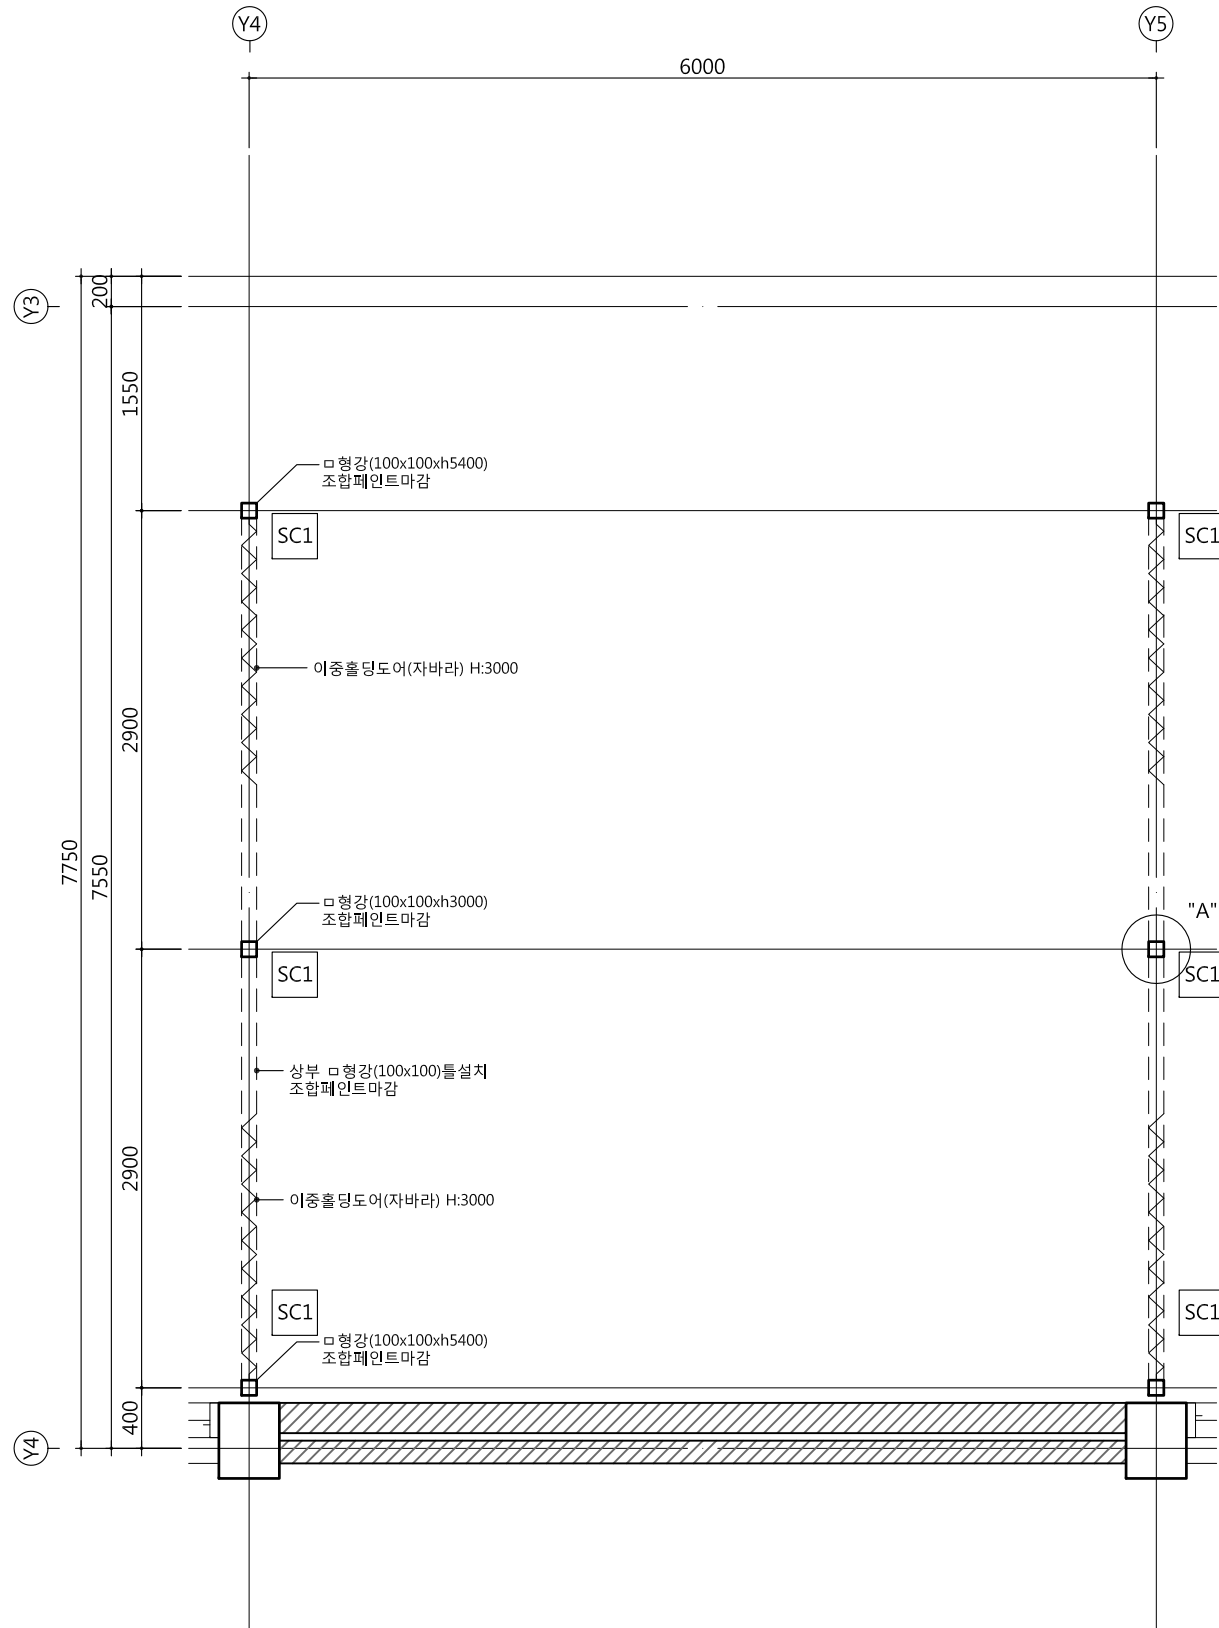


내부칸막이 확대평면도

SCALE : 1/50

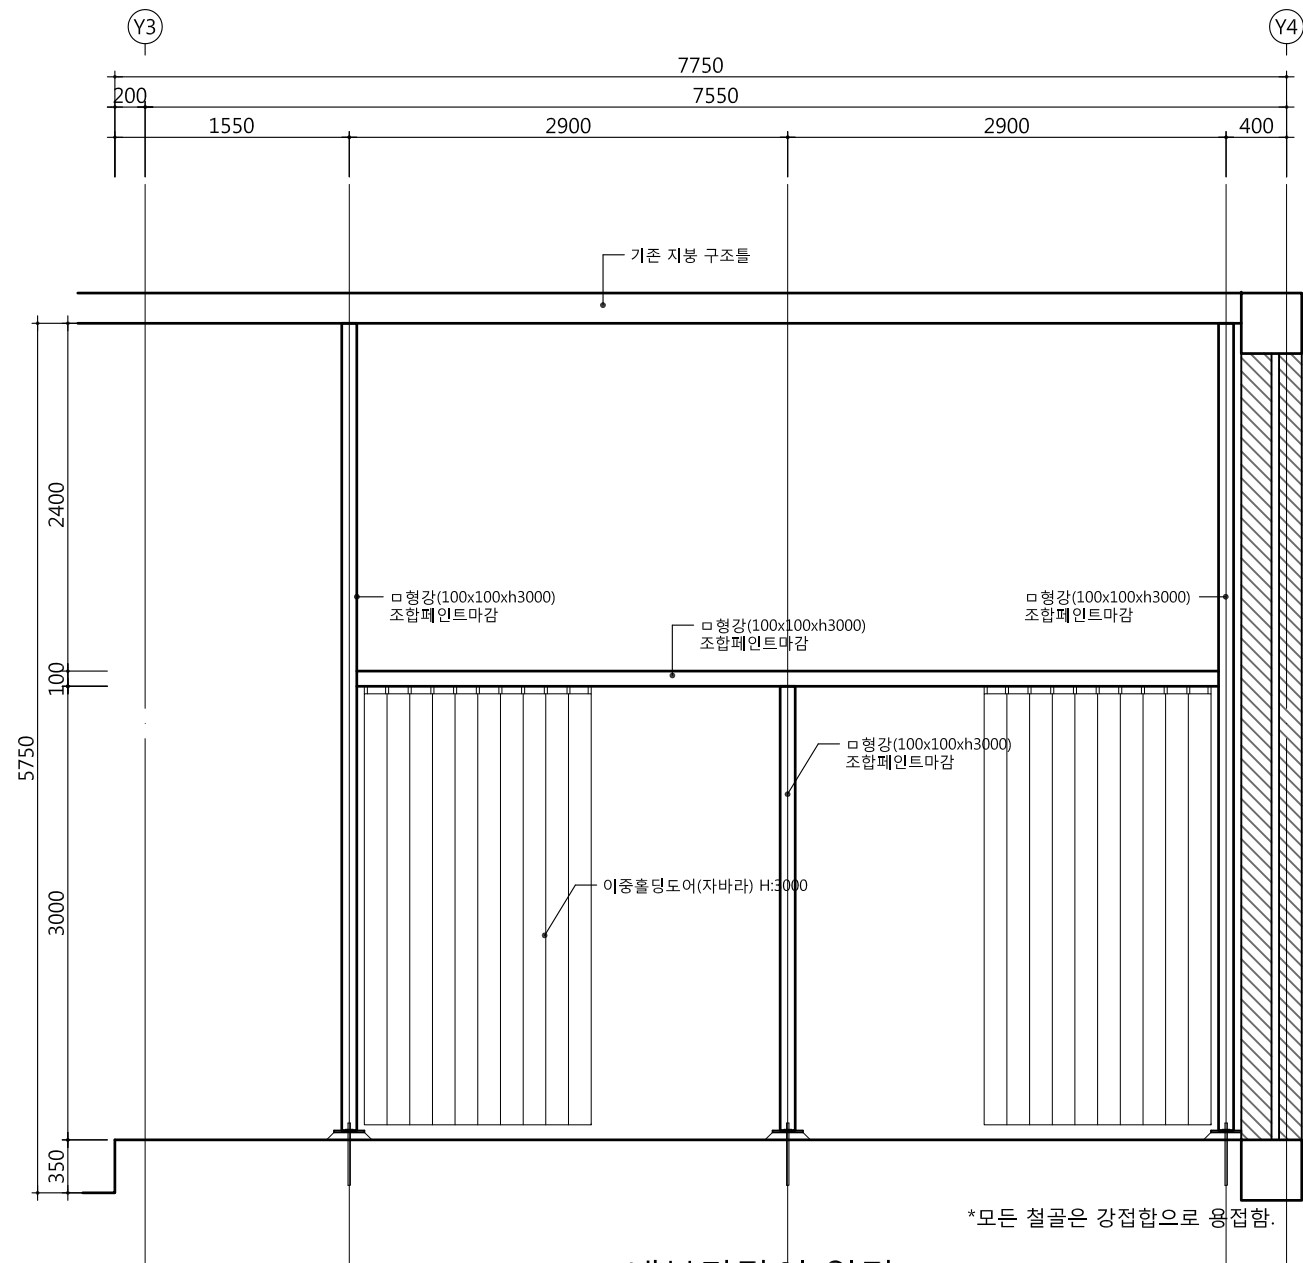



내부칸막이 입면도

SCALE : 1/50

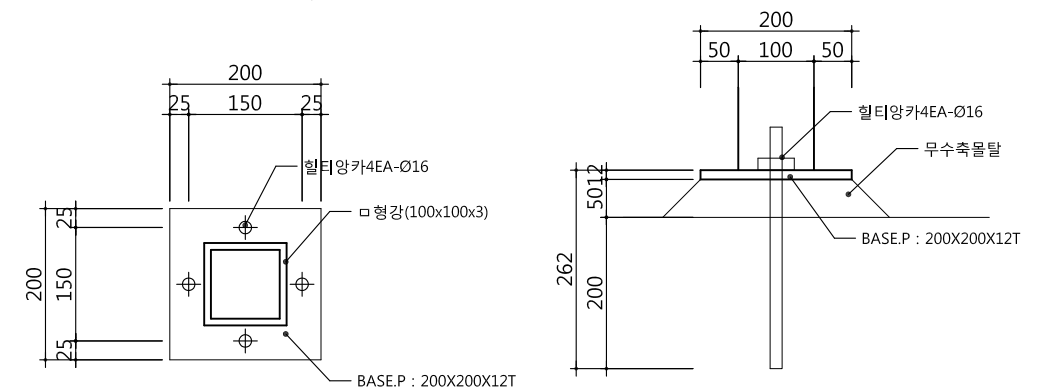


'A' 부분 상세도

SCALE : 1/10

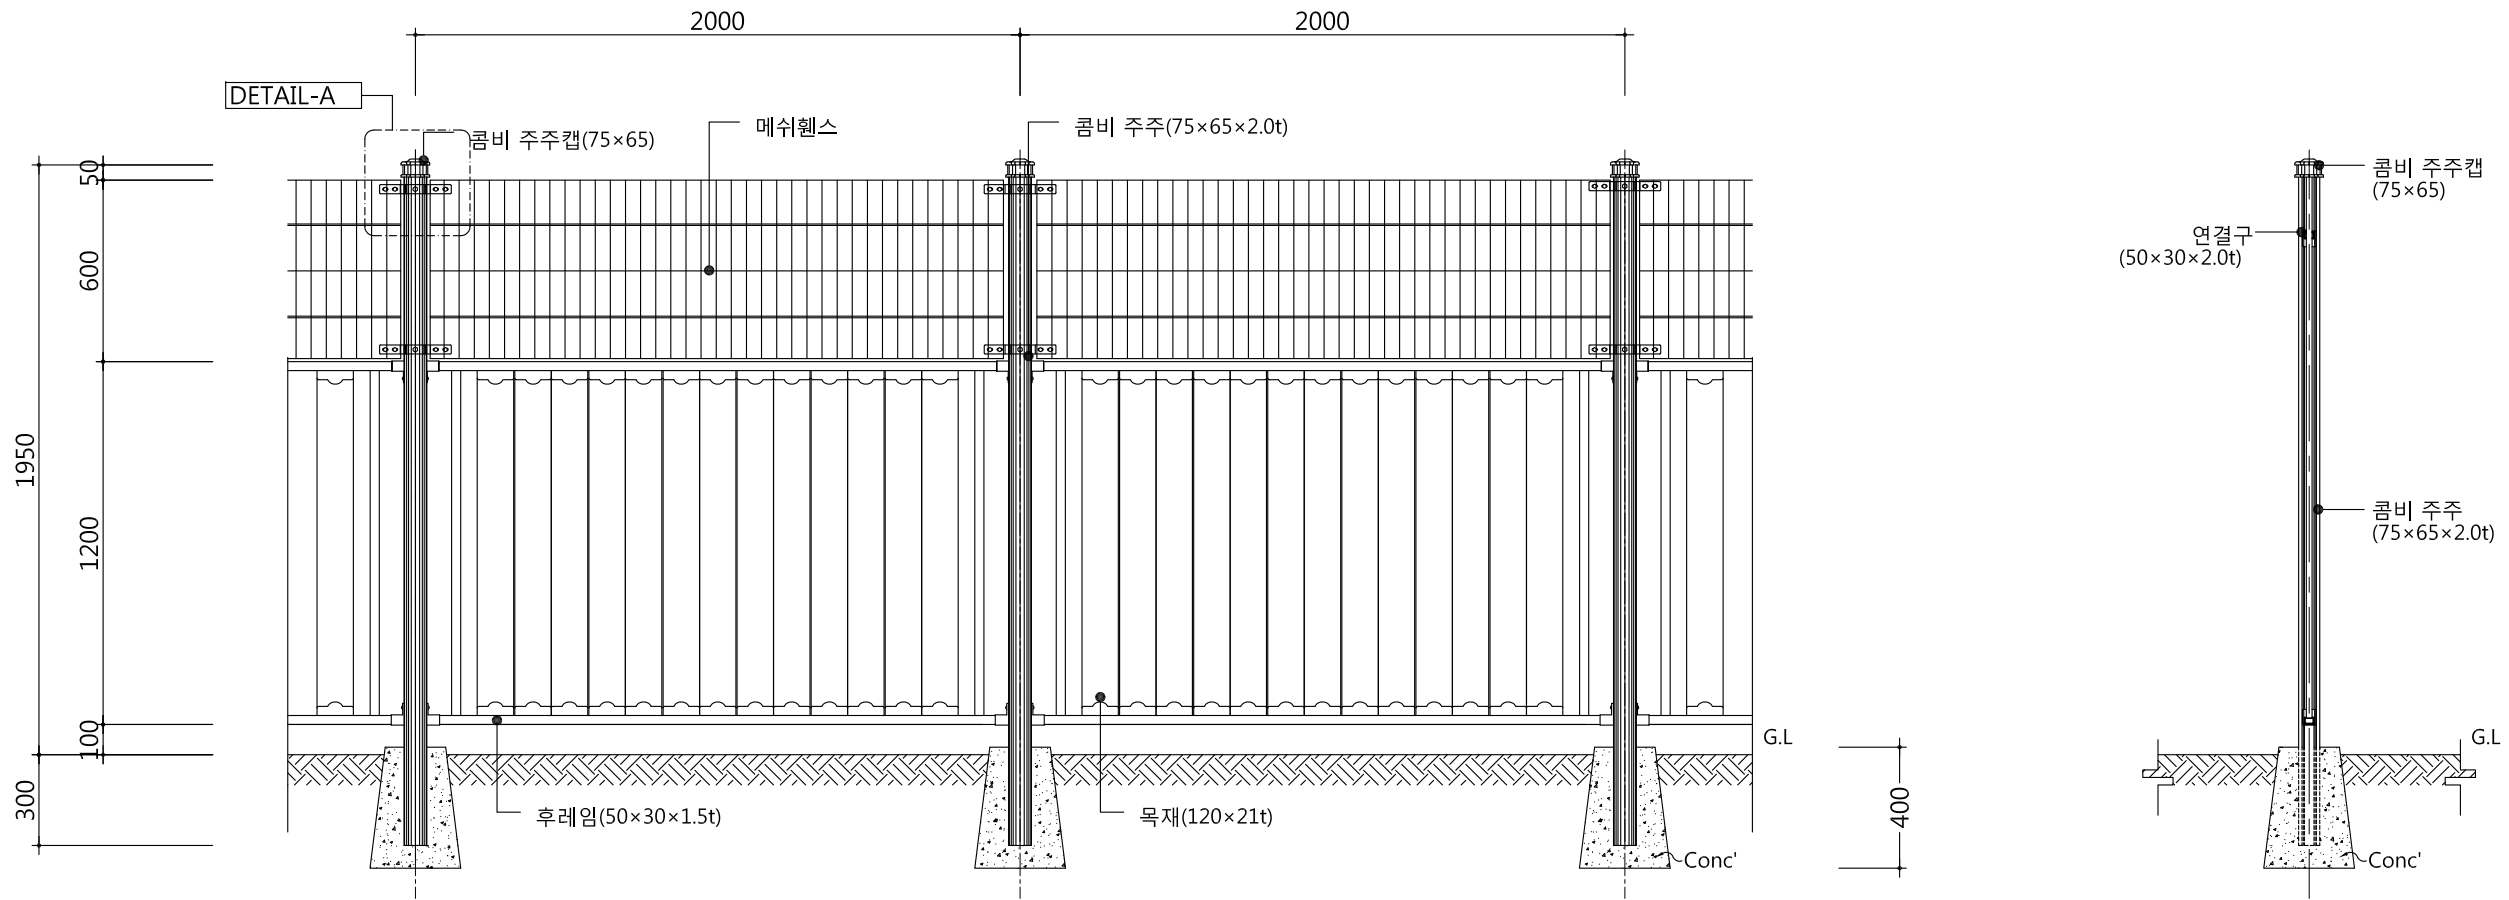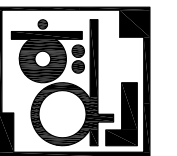


ELEVATION  
SCALE: NONE


SIDE ELEVATION  
SCALE: NONE

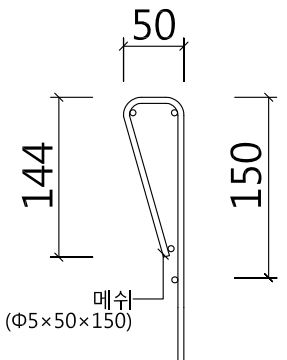


메쉬웬스 상세도  
SCALE: NONE

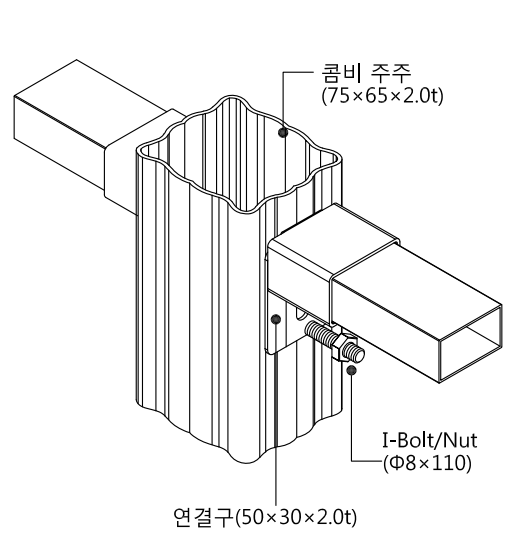

DETAIL-A  
SCALE: NONE

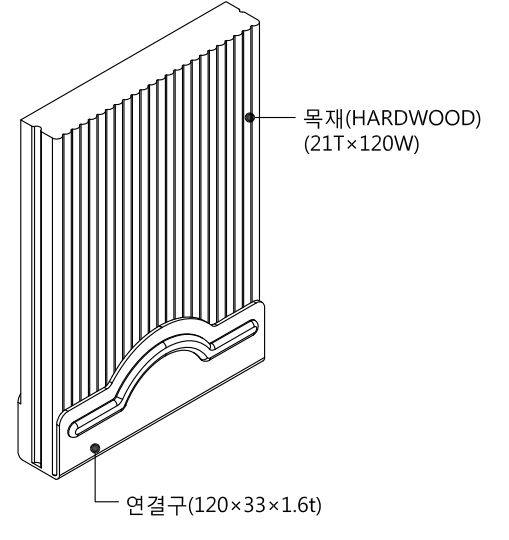

목재연결구 상세도  
SCALE: NONE

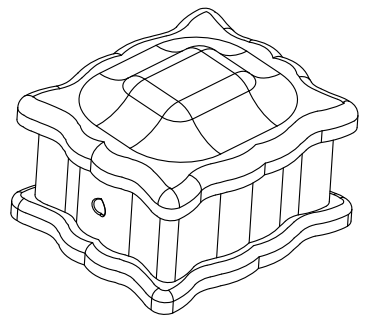

콘크리트캡 상세도  
SCALE: NONE

1경간[H:1,200×W:2,000]

품명	규격	단위	수량	비고
아크콤비목재웬스	H:0.9×W:2.0	매	1.0	방부목
메쉬판	Φ5×50×150	m <sup>2</sup>	1.26	분체도장
콤비 주주	75×65×2.0t	M	2.3	H.M.T
콤비 주주캡	75×65	EA	1.0	H.M.T
연결구	50×30×2.0t	EA	4.0	H.M.T
I- Bolt/Nut	Φ8×110	EA	2.0	스텐
I- Bolt/Nut	Φ8×50	EA	4.0	스텐
메쉬 고정 밴드	260×30×2.0t	EA	4.0	분체도장