

연번	구 간	위 치	지장물				비고
			수목	화단	전화부스	웬스	
#1	종로구청사거리 맞은편 (한국보험공사 앞)	종로1가 14	-	4m	-	-	택시셸터, 공항표지판이설
#2	티월드 앞	관철동290	1주				시티투어셸터이설
#3	현대귀금속타운 앞	종로3가 31-1	1주		2개 구3672-6082 구3675-8239	3경간	택시셸터이설
#4	메비주카페 앞	종로3가 70		4m			공항표지판 이설
계			2주	8m	2개	3경간	

구분	유관기관 담당자	전화번호	비고
수목	종로구청 공원녹지과	02-2148-2862	
화단			
전화부스	KT링크스 공중전화본부 중앙지사	02-744-1600	-
웬스	종로구청 교통행정과	02-2148-3274	

# << 쉼터(공항, 택시, 시티투어)이설로 인한 지장물 현황 #1 >>




<#1번 중로1가 14(한국무역보험공사 앞)>



<#1번 지장물 화단 4m>

## << 쉼터(공항, 택시, 시티투어)이설로 인한 지장물 현황 #2 >>

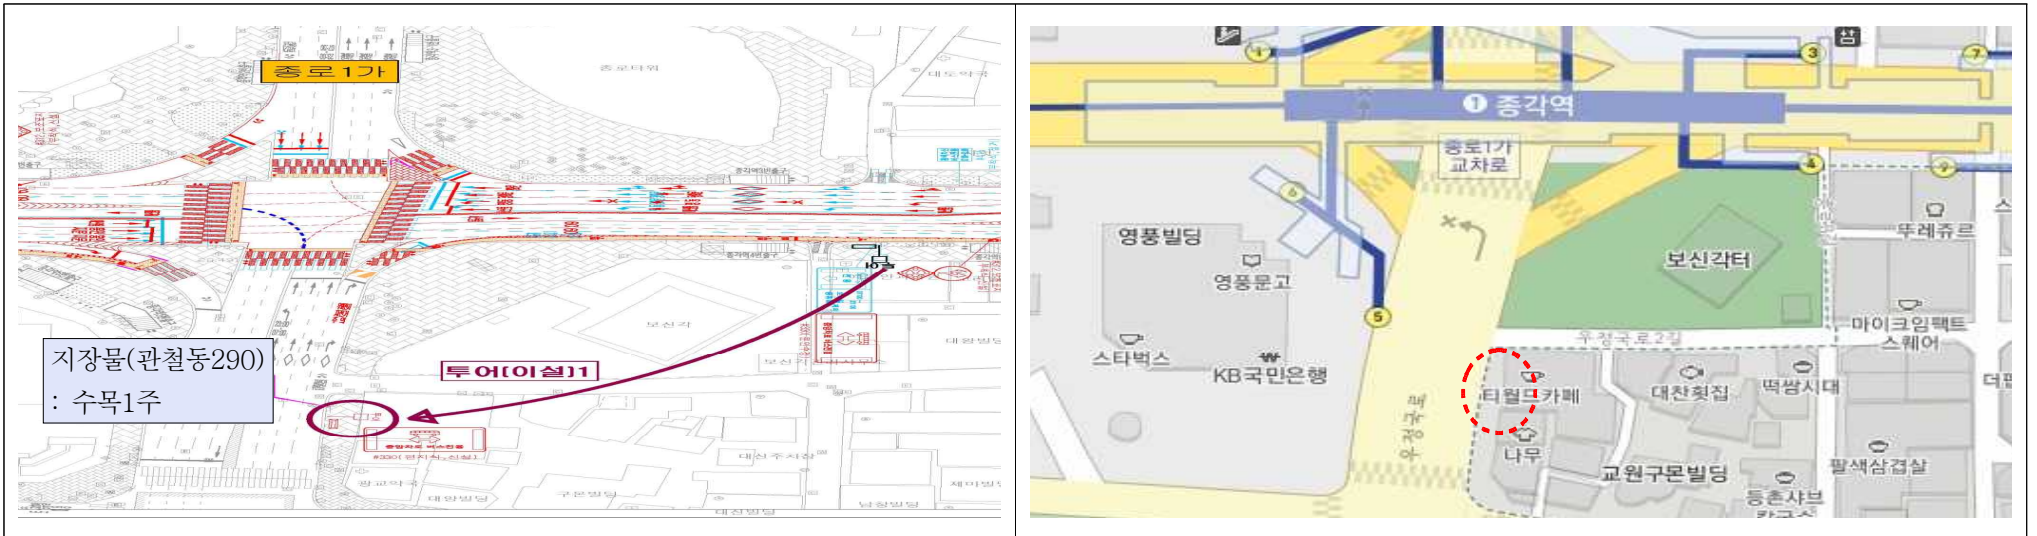

<#2번 관철동290(T world 앞)>



<#2번 지장물 수목1주>



## << 쉼터(공항, 택시, 시티투어)이설로 인한 지장물 현황 #3 >>



<#3번 종로3가 31-1(종로귀금속타운 앞)>



<#3번 지장물 수목1주, 전화부스2, 난간3경간>

## << 셸터(공항, 택시, 시티투어)이설로 인한 지장물 현황 #4 >>



<#4번 종로3가 70(메비쥬카페 앞)>



<#4번 지장물 화단4m>