



■ 공공기관의 정보공개에 관한 법률 시행규칙 [별지 제7호서식] <개정 2016. 12. 13.>

# 서울주택도시공사

수신자 박한승 귀하 (우 05852 서울특별시 송파구 위례광장로 270 와이즈더샵@103동 1601호)

(경유)

제 목 정보 (  공개  부분 공개  비공개 ) 결정 통지서

(앞 쪽)

접수번호 4525725	접수일 2018. 02. 15.
--------------	-------------------

청구 내용	<p>-----</p> <p>* 청구내용은 구체적으로 작성하십시오. (2000자 이내)</p> <p>* 정보유지 시간은 30분입니다. 정보유지 시간 내에 작성을 완료하십시오.</p> <p>-----</p>
-------	--

공개 내용	위례-거여간 임시도로 개선방안 보고 방침내용 중 개선방안검토 부분
-------	--------------------------------------

공개 일시		공개 장소	
-------	--	-------	--

\* 수수료를 추가납부 하여야 할 경우 부득이하게 공개일이 변경될 수 있습니다.

공개 방법	<input type="checkbox"/> 열람·시청 <input type="checkbox"/> 사본·출력물 <input checked="" type="checkbox"/> 전자파일 <input type="checkbox"/> 복제·인화물 <input type="checkbox"/> 기타
-------	---

수령 방법	<input type="checkbox"/> 직접 방문 <input type="checkbox"/> 우편 <input type="checkbox"/> 팩스 전송 <input checked="" type="checkbox"/> 정보통신망 <input type="checkbox"/> 기타
-------	---

납부 금액	① 수수료	② 우송료	③ 수수료 감면액	계(①+②-③)
	0원	0원	0원	0원
	납부일	수수료 산정 명세	수수료 납입계좌(입금 시)	[ ]

\* 귀하의 청구에 따른 정보공개 내용을 확인한 결과 상기와 같이 수수료를 산정하였으나, 사본제작 후 수수료 금액이 상이하여 사후 정산을 할 수도 있습니다.

이경숙



비공개 (전부 또는 일부) 내용 및 사유	<p>1. 내용 : 위례-거여간 임시도로 개선방안 보고내용 중 현황분석, 행정조치 등 내부의사 결정 과정상 적시된 내용</p> <p>2. 근거 : 공공기관의 정보공개에 관한 법률 제9조 제1항 제5호</p> <p>3. 사유 :</p> <p>- 상기 정보는 방침수립 과정에서 필요한 현황분석 및 개선방안 검토 후 행정사항에 대한 내용으로 내부 의사결정과정 또는 검토과정에 있는 사항 또는 자료이므로 공개 할 수 없음을 알려드리니 양지하여 주시기 바랍니다.</p> <p>이 결정에 대해 궁금한 점이 있으시면 위례사업부 이경수 과장에게 연락주시면 성실하게 답변하도록 하겠습니다.</p> <p>T. 070-4459-7511</p>
------------------------------	--

귀하의 정보공개 청구에 대한 결정 내용을 「공공기관의 정보공개에 관한 법률」 제13조 제1항 및 제4항에 따라 위와 같이 통지합니다.

## 서울주택도시공사사장

협조자

시행


우 06336 서울특별시 강남구 개포로 621 서울주택도시공사

전화번호 031-786-6478

팩스번호 031-786-6479

/ rh9272@naver.com

/ 공개 구분

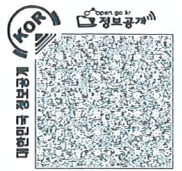

(뒤 쪽)

### 유의 사항

1. 정보공개 장소에 오실 때에는 이 통지서를 지참하셔야 하며, 청구인 본인 또는 그 정당한 대리인임을 확인하기 위하여 다음과 같은 증명서를 지참하셔야 합니다.
  - 가. 청구인 본인에게 공개하는 경우: 청구인의 신원을 확인할 수 있는 신분증명서(주민등록증 등)
  - 나. 청구인의 법정대리인에게 공개하는 경우: 법정대리인임을 증명할 수 있는 서류와 대리인의 신원을 확인할 수 있는 신분증명서
  - 다. 청구인의 임의대리인에게 공개하는 경우: 「공공기관의 정보공개에 관한 법률 시행규칙」 별지 제8호서식의 정보공개 위임장과 청구인 및 수입인의 신원을 확인할 수 있는 신분증명서
2. 수수료는 다음의 어느 하나의 방법으로 내실 수 있으며, 부득이한 경우에는 현금으로 내실 수 있습니다.
  - 가. 정보통신망을 이용한 전자화폐·전자결제 등
  - 나. 수입인지(정부기관) 또는 수입증지(지방자치단체)
3. 우송의 방법으로 공개가 가능하다고 통지된 정보를 우편 등으로 받으시려는 경우에는 앞면에 적힌 납부일까지 우송료를 현금 또는 우표 등으로 공공기관에 보내셔야 합니다.
4. 정보공개와 관련한 공공기관의 비공개 결정 또는 부분 공개 결정에 대하여 이의가 있는 경우에는 「공공기관의 정보공개에 관한 법률」 제18조 및 같은 법 시행령 제18조에 따라 공공기관으로부터 공개 여부의 결정 통지를 받은 날부터 30일 이내에 해당 기관에 문서로 이의신청을 하실 수 있습니다.
5. 정보공개와 관련한 공공기관의 결정에 대하여 불복하는 경우에는 처분이 있음을 안 날부터 90일 이내에 행정심판(서면 또는 온라인 : [www.simpan.go.kr](http://www.simpan.go.kr)) 또는 행정소송을 제기할 수 있습니다.
6. 청구인이 통지된 정보의 공개일 후 10일이 지날 때까지 정당한 사유 없이 그 정보의 공개에 응하지 않았을 때에는 이를 내부적으로 종결 처리할 수 있습니다.
7. 이 통지서를 정보공개시스템을 이용하여 통지하는 경우에는 직인을 생략할 수 있으며, 청구인은 필요한 경우 직인 날인에 관하여 보완을 요구할 수 있습니다.




# 위례-거여간 임시도로 개선방안 보고

... 비공개

## IV 임시도로 개선방안 검토

- (1단계) 선형개선 공사 후, (2단계) 미군부대 부지를 우회하여 위례서로 임시도로 개설

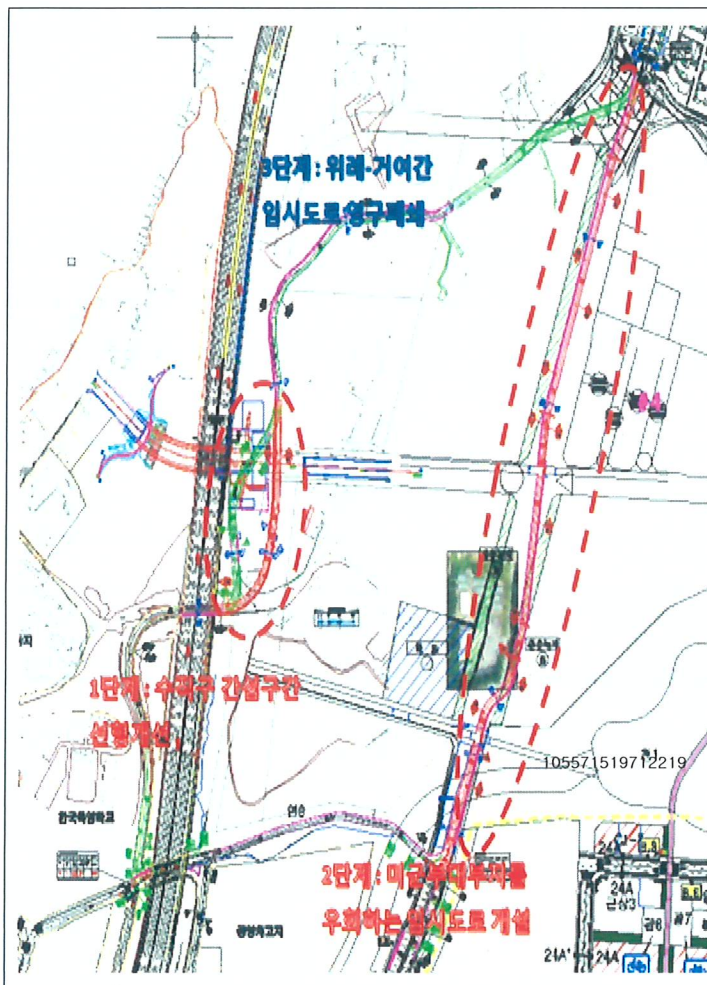

### □ 1단계 : 기존 임시도로 선형개선(L=220m)

- 장지동길 신설공사 STS공법 추진까지 수직구 간섭구간 우회 개선도로
- 공사기간
  - 토공( '18.1)
  - 포장 및 가드레일, 교통안전시설물( '18.2)
  - 개통( '18. 2월 중순)
- 소요기간 : 30일(첨부참조)
- 소요예산 : 150백만원

### □ 2단계 : 미군부대 부지 우회 임시도로(L=885m)

- 미군부대부지를 우회하여 위례서로 임시도로 개설
  - 미군부대 부지 간섭구간은 완충녹지(폭 12~15m)에 임시도로(폭 9.5m) 개설
  - 미군부대가 간섭되지 않는 북측구간은 위례서로 분차도 조성 후 일부구간을 임시도로로 사용
- 공사기간
  - 토공 및 간섭부 지하구조물 시공( '18.4)
  - 위례서로 기반시설(우우수 상수 등) 설치( '18.5)
  - 차도 및 보도 포장, 교통안전시설물 설치( '18.6월)
  - 개통( '18. 7월 중 )
- 소요기간 : 150일(첨부참조)
- 소요예산 : 605백만원

※ 소요예산은 기존 위례-거여간 도로공사 비용대비 거리별 직선보간법으로 산정

... 이하 비공개