

**[붙임 1]**

**노선버스 임시우회운행 노선도**

◎ 통제구간 노선버스 운행현황

구분	노선번호	운행노선	운수업체	차량대수	변경내용
간선버스	120	우이동 ~ 동부시립병원	영신여객	32대	노해로, 덕릉로 이용 (유성빌딩 L턴)
	153	우이동 ~ 당곡사거리	동아운수	47대	
	710	상암차고지 ~ 수유역	다모아자동차	24대	회차지점 변경 (광산사거리⇒번동사거리)
지선버스	1119	강북청소년수련관 ~ 녹천역	선일교통	22대	덕릉로, 오패산로 이용
	1126	강북청소년수련관 ~ 안방학동	선일교통	19대	노해로, 덕릉로 이용 (유성빌딩 L턴)
	1128	도봉산 ~ 월곡동	아진교통	13대	
	1165	화계사 ~ 미아사거리역	동아운수 삼양교통	18대 3대	
	1218	수유역 ~ 답십리	한성운수	17대	노해로 이용(번동차고지행)
마을버스	강북01	아카데미하우스 ~ 수유역	인수운수	8대	수유로, 삼양로92길, 삼양로 이용
	도봉02	우이동 ~ 수유역	청록운수	9대	덕릉로, 오패산로 이용
	도봉03	꽃동네 ~ 수유역	청록운수	4대	
	도봉04	동익아파트 ~ 수유역	청록운수	3대	

**[ 120,153번 노선도 ]**



# [ 710번 노선도 ]




# [ 1119번 노선도 ]



# [ 1126번 노선도 ]



# [ 1128번 노선도 ]

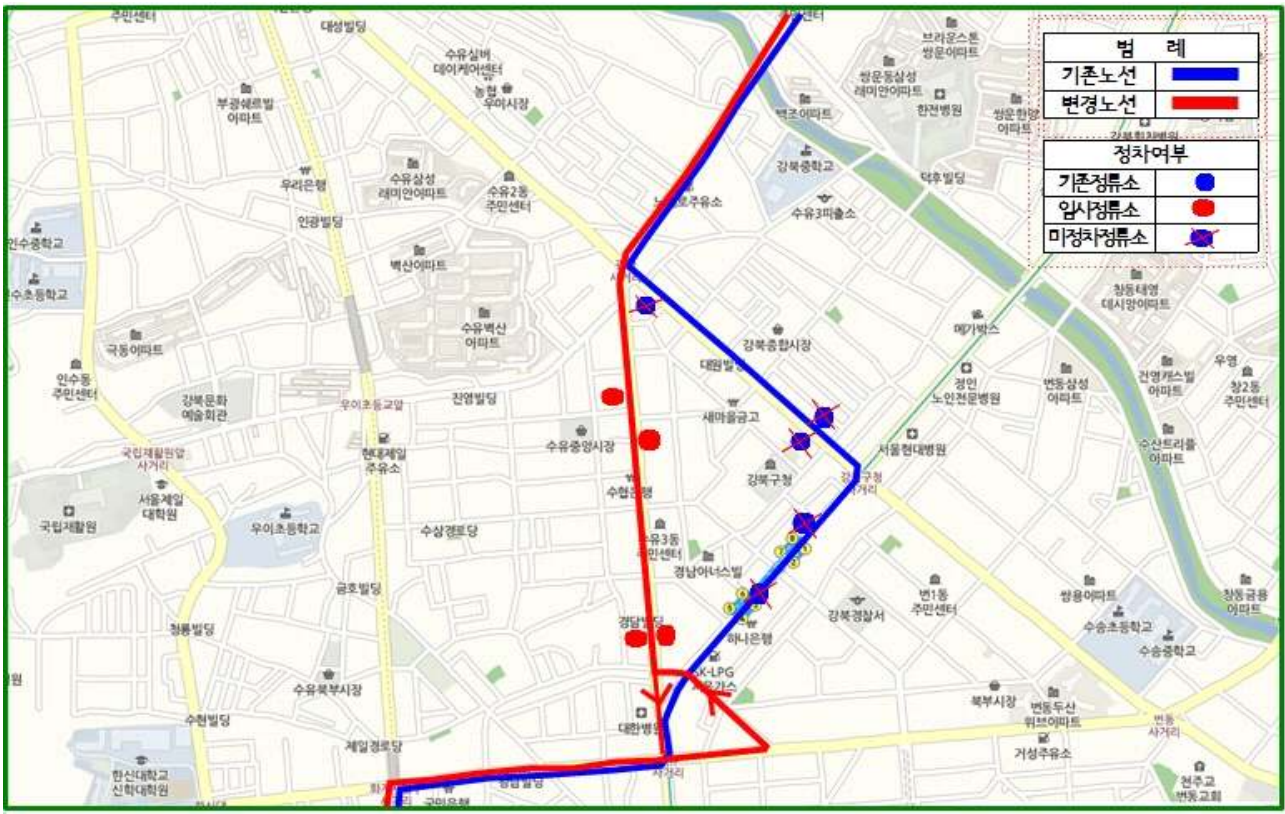

[ 1165번 노선도 ]



[ 1218번 노선도 ]



# [ 강북1번 노선도 ]



# [ 도봉02,03,04번 노선도 ]

