


물량표

항목	단위	합계	비고
SKY			
GRD			
CW-SB (전송선)	지하		
	가공		
PC(5.5"2C) (전원선)	지하		
	가공		
FC 전선관 □50x2			
함체			
밴드홀 600 신설			
경고테이프			
에지			
필름밴드			
조기선			
루프신설(4각헤드)			
리드인신설			
루프신신설			
추가 및 배관			
루프유닛확인			
검지기센터시험			
검지기 점검 및 시험			

양재역사거리

서울시 서초구 서초동 1366-9

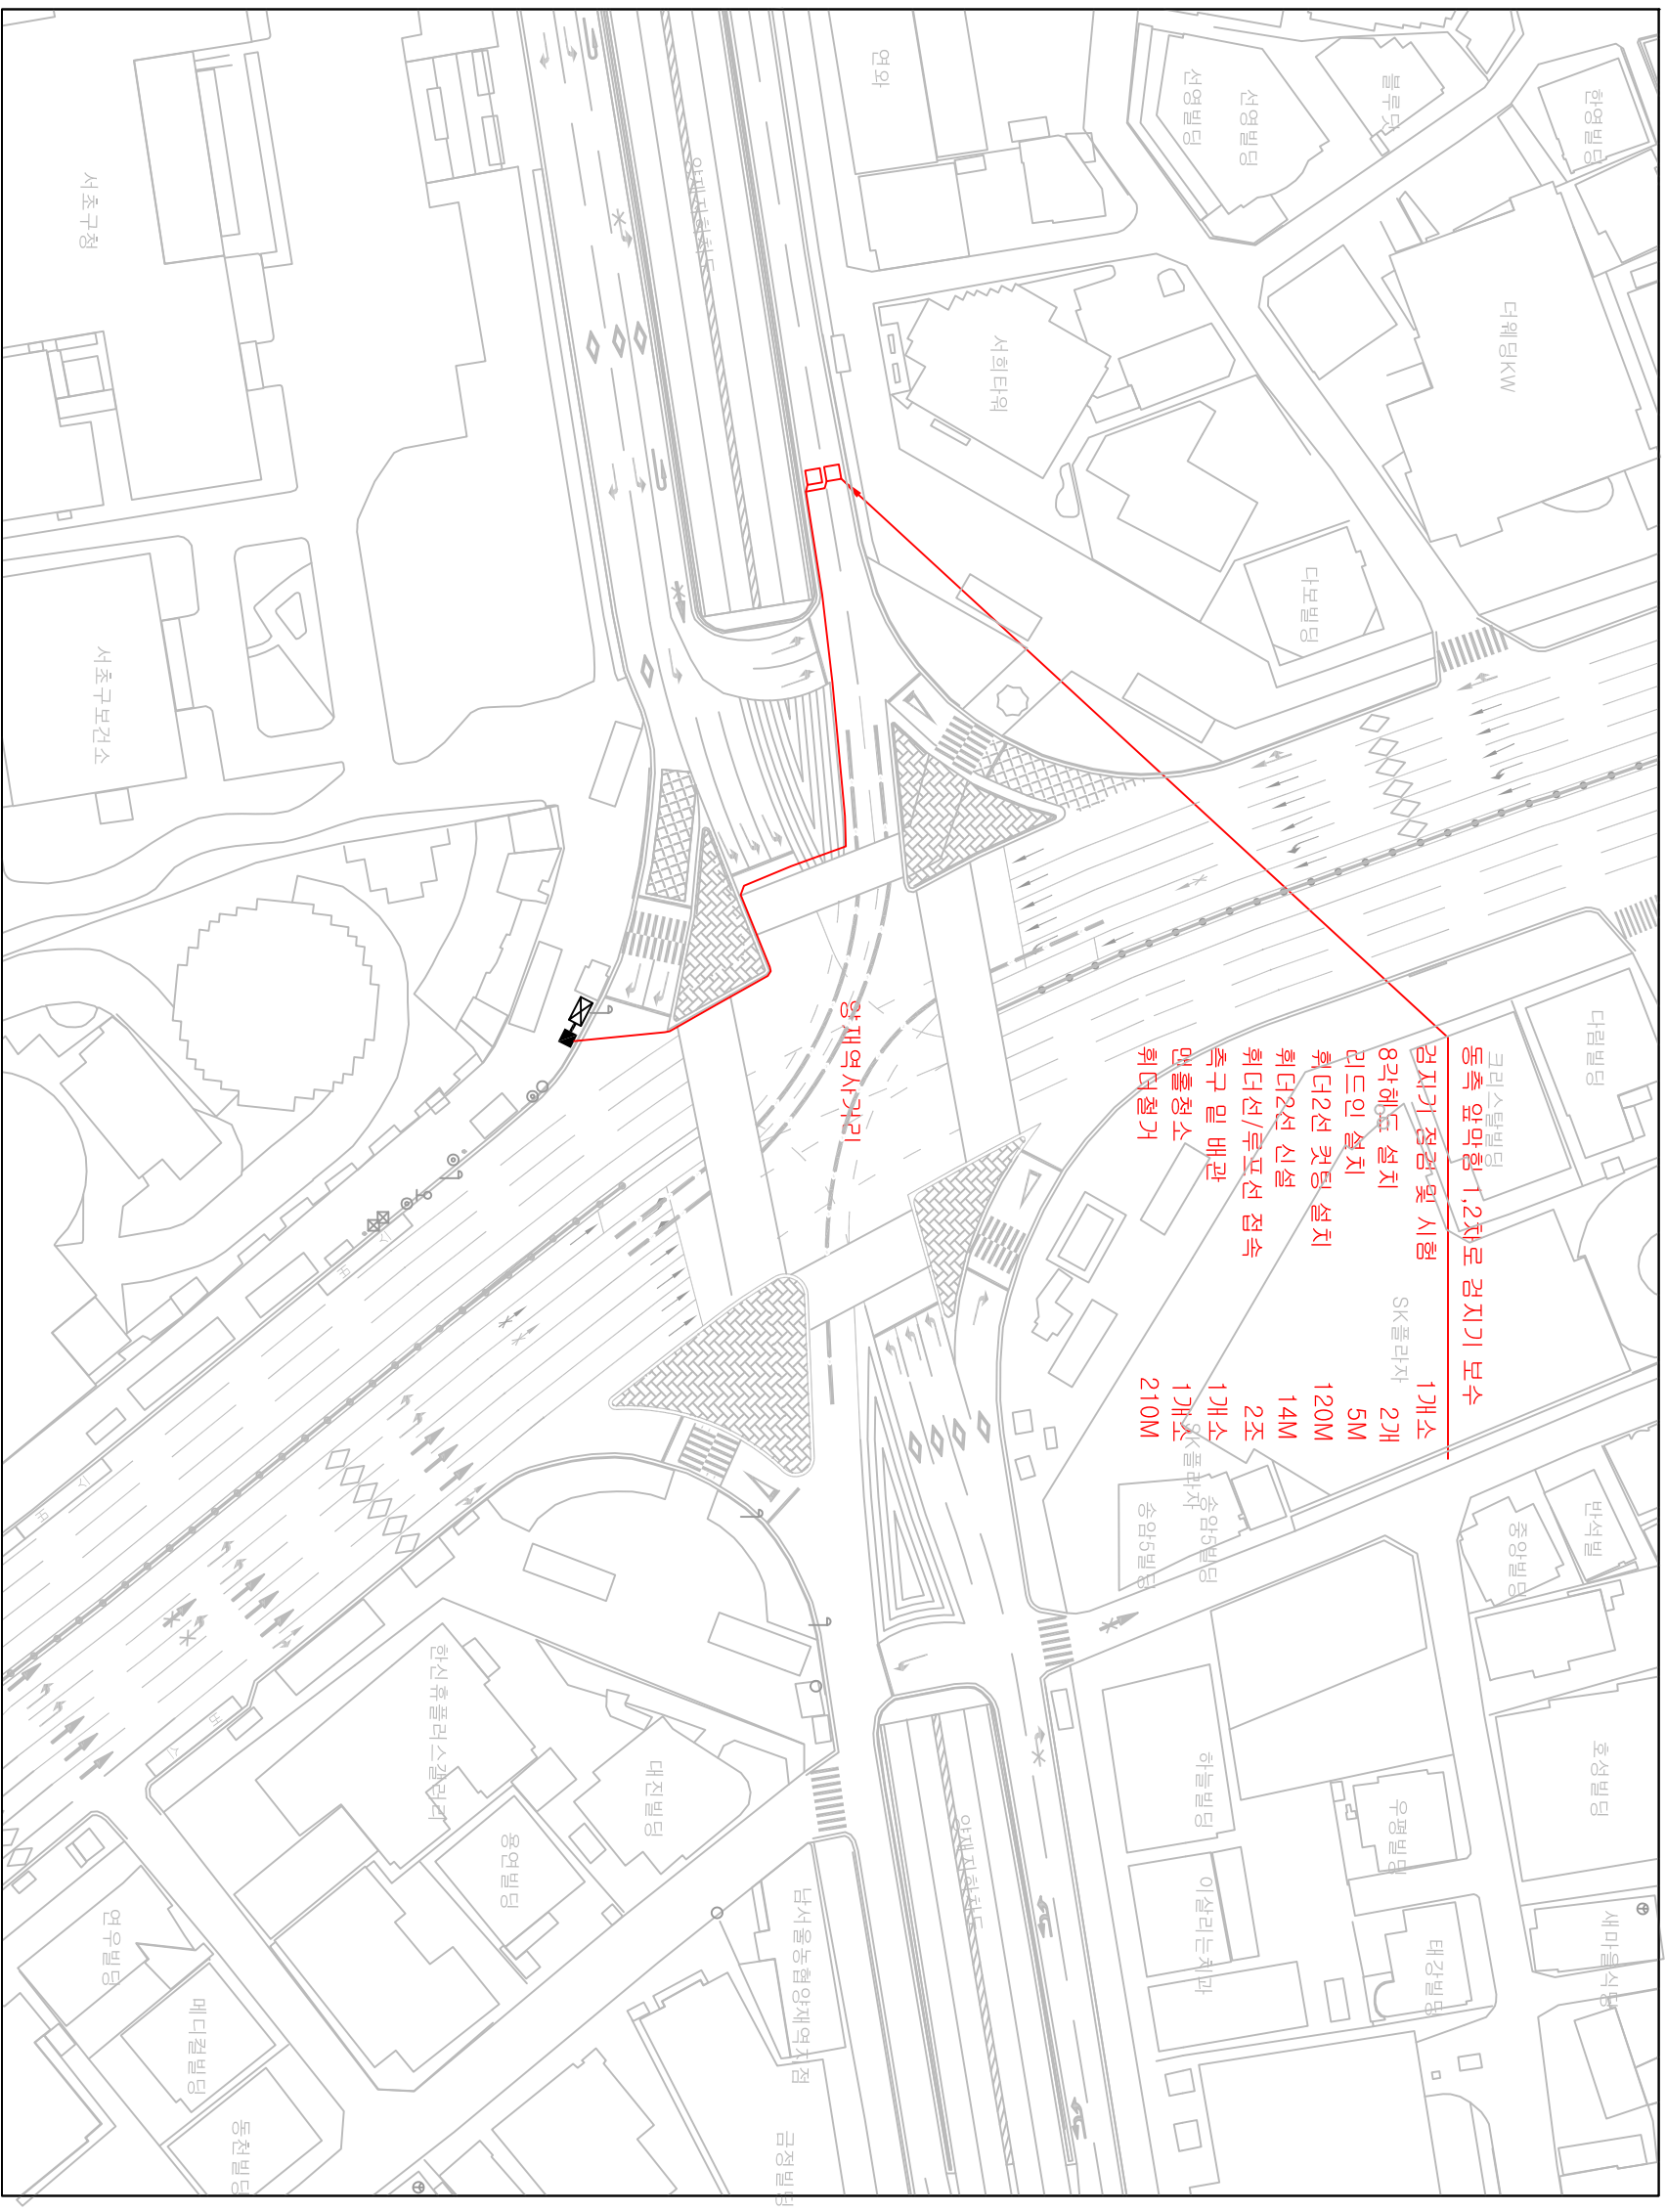

서울특별시

교통신호제어용 차량검지기 유지보수(연간단기)공사

공종
원인자 공사

일자
2018. 03.

축척
NONE

도면명
양재역사거리

