


1. A교통섬 CCTV, 신호등 이설

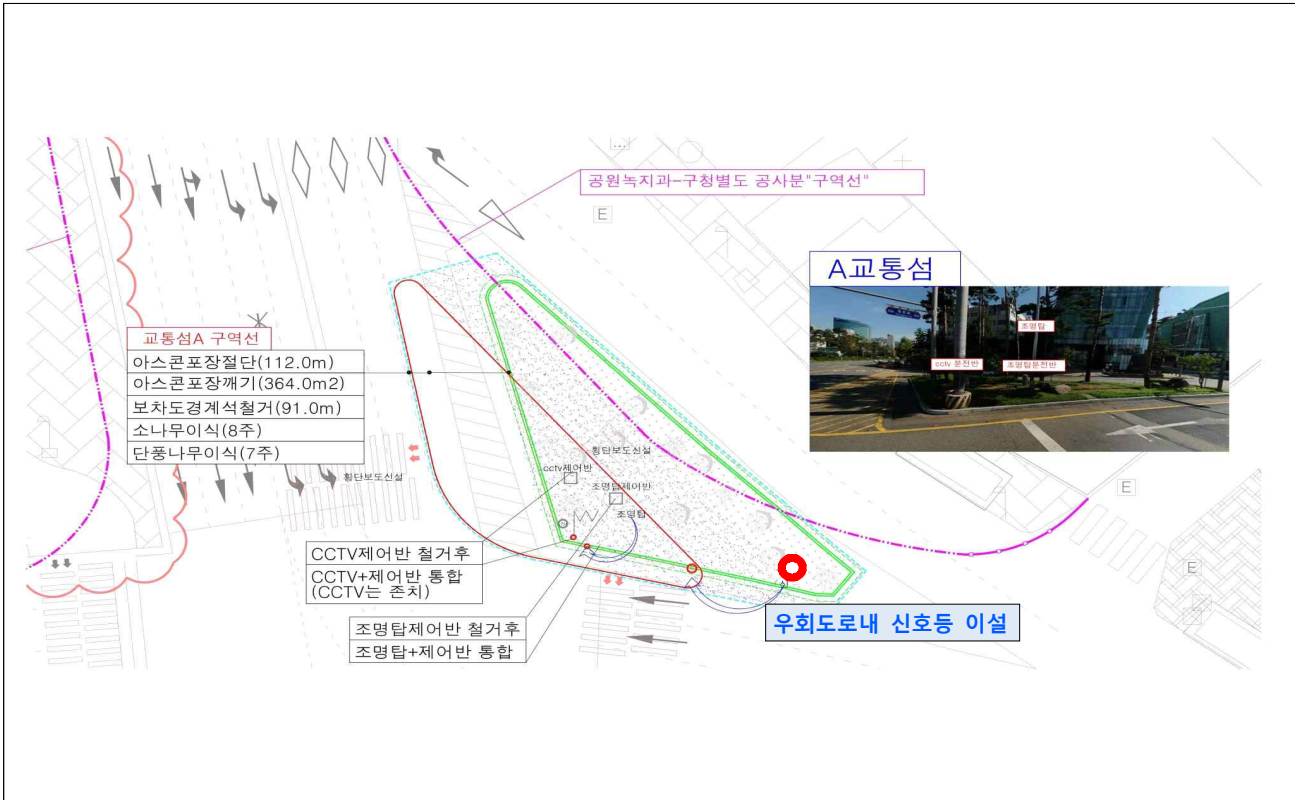

A교통섬 조명탑, 신호등 이설



장충체육관앞 교차로 장충교회앞 A교통섬 CCTV 분전반 → CCTV지주 통합 이설, 신호등 이설, 조명탑 이설, 지적삼각점 이설

