
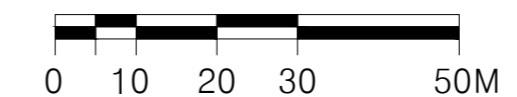


어린이보호구역

현황 및 개선안도

시설명

동교어린이집 (마포구 와우산로 37길 16)

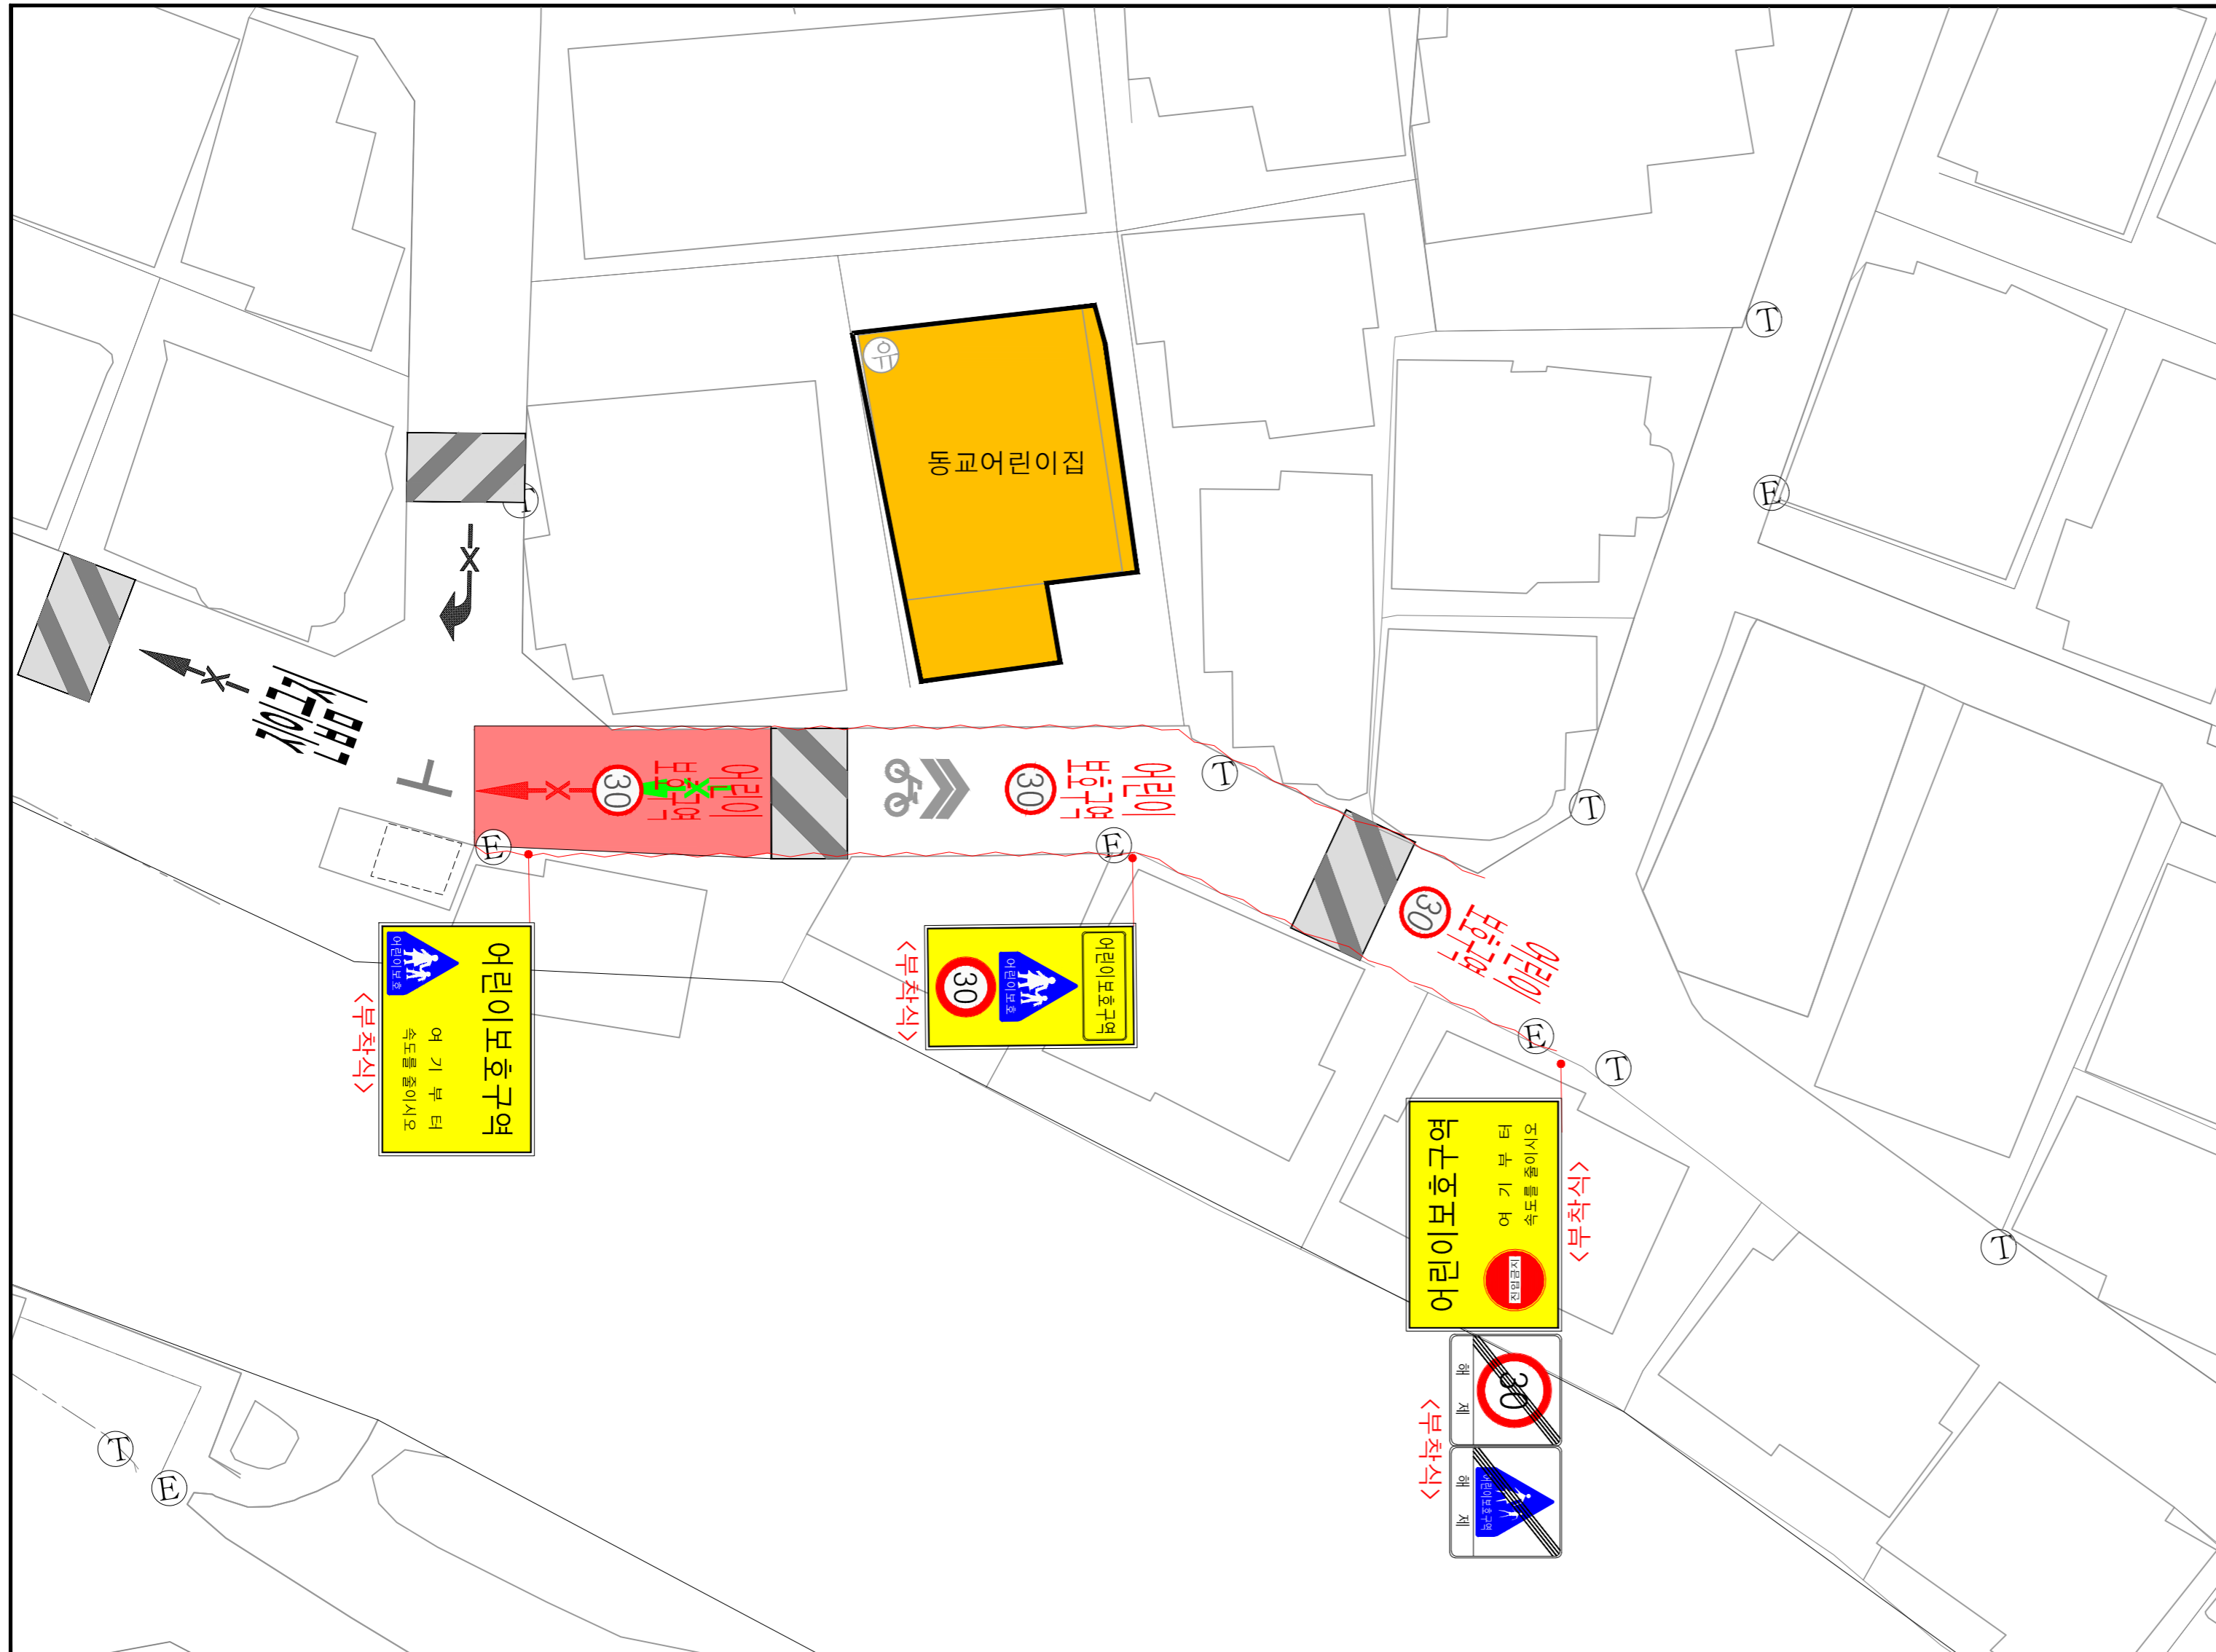

구분		항목	단위	수량		
현황				개선		
				신설	교체	제거
구분	현황 - 검정색	경보등	개소			
	신설 - 빨강색	신호등	개소			
	교체 - 하늘색	신호등	개소			
		제거 - 초록색				
		소계	개	5		
안전표지	안	<324.402.415>	어린이보호구역			
		132	개			
		129	개			
		218	개			
		219	개			
	전	224	개			
		227	개			
		322	개			
		324	개			
		326	개			
	표	327	개			
		403	개			
		418	개			
		427	개			
		428	개			
		429	개			
		<통합표지>				
노면표지	지	324	개	1		
		402	개			
		415	개			
		211	개	1		
		402.415	개			
	및	224	개	1		
		427	개			
		324	개	1		
		427	개			
		218	개			
노	428	개				
	219	개				
	428	개				
	324	개	1			
	224	개				
		소계	개	8	2	
시표	노	518	개	3		
		519	개			
		520	개			
		521	개			
		523	개			
	표	536	개	3		
		532	개			
		510~514	개	1	1	
		537~543	개			
		주차금지선	M	87	43.5	
		소계	개	1		
		과속방지턱	개			
		미끄럼방지	m ²	65		
		방호울타리	M			
		보도	m ²			



(현장조사일 : 2012년 03월)