



어린이 보호구역

현황 및 개선안도

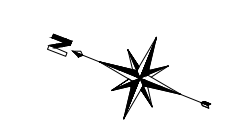

시설명 노고산어린이집 (마포구 신촌로 20길 15)

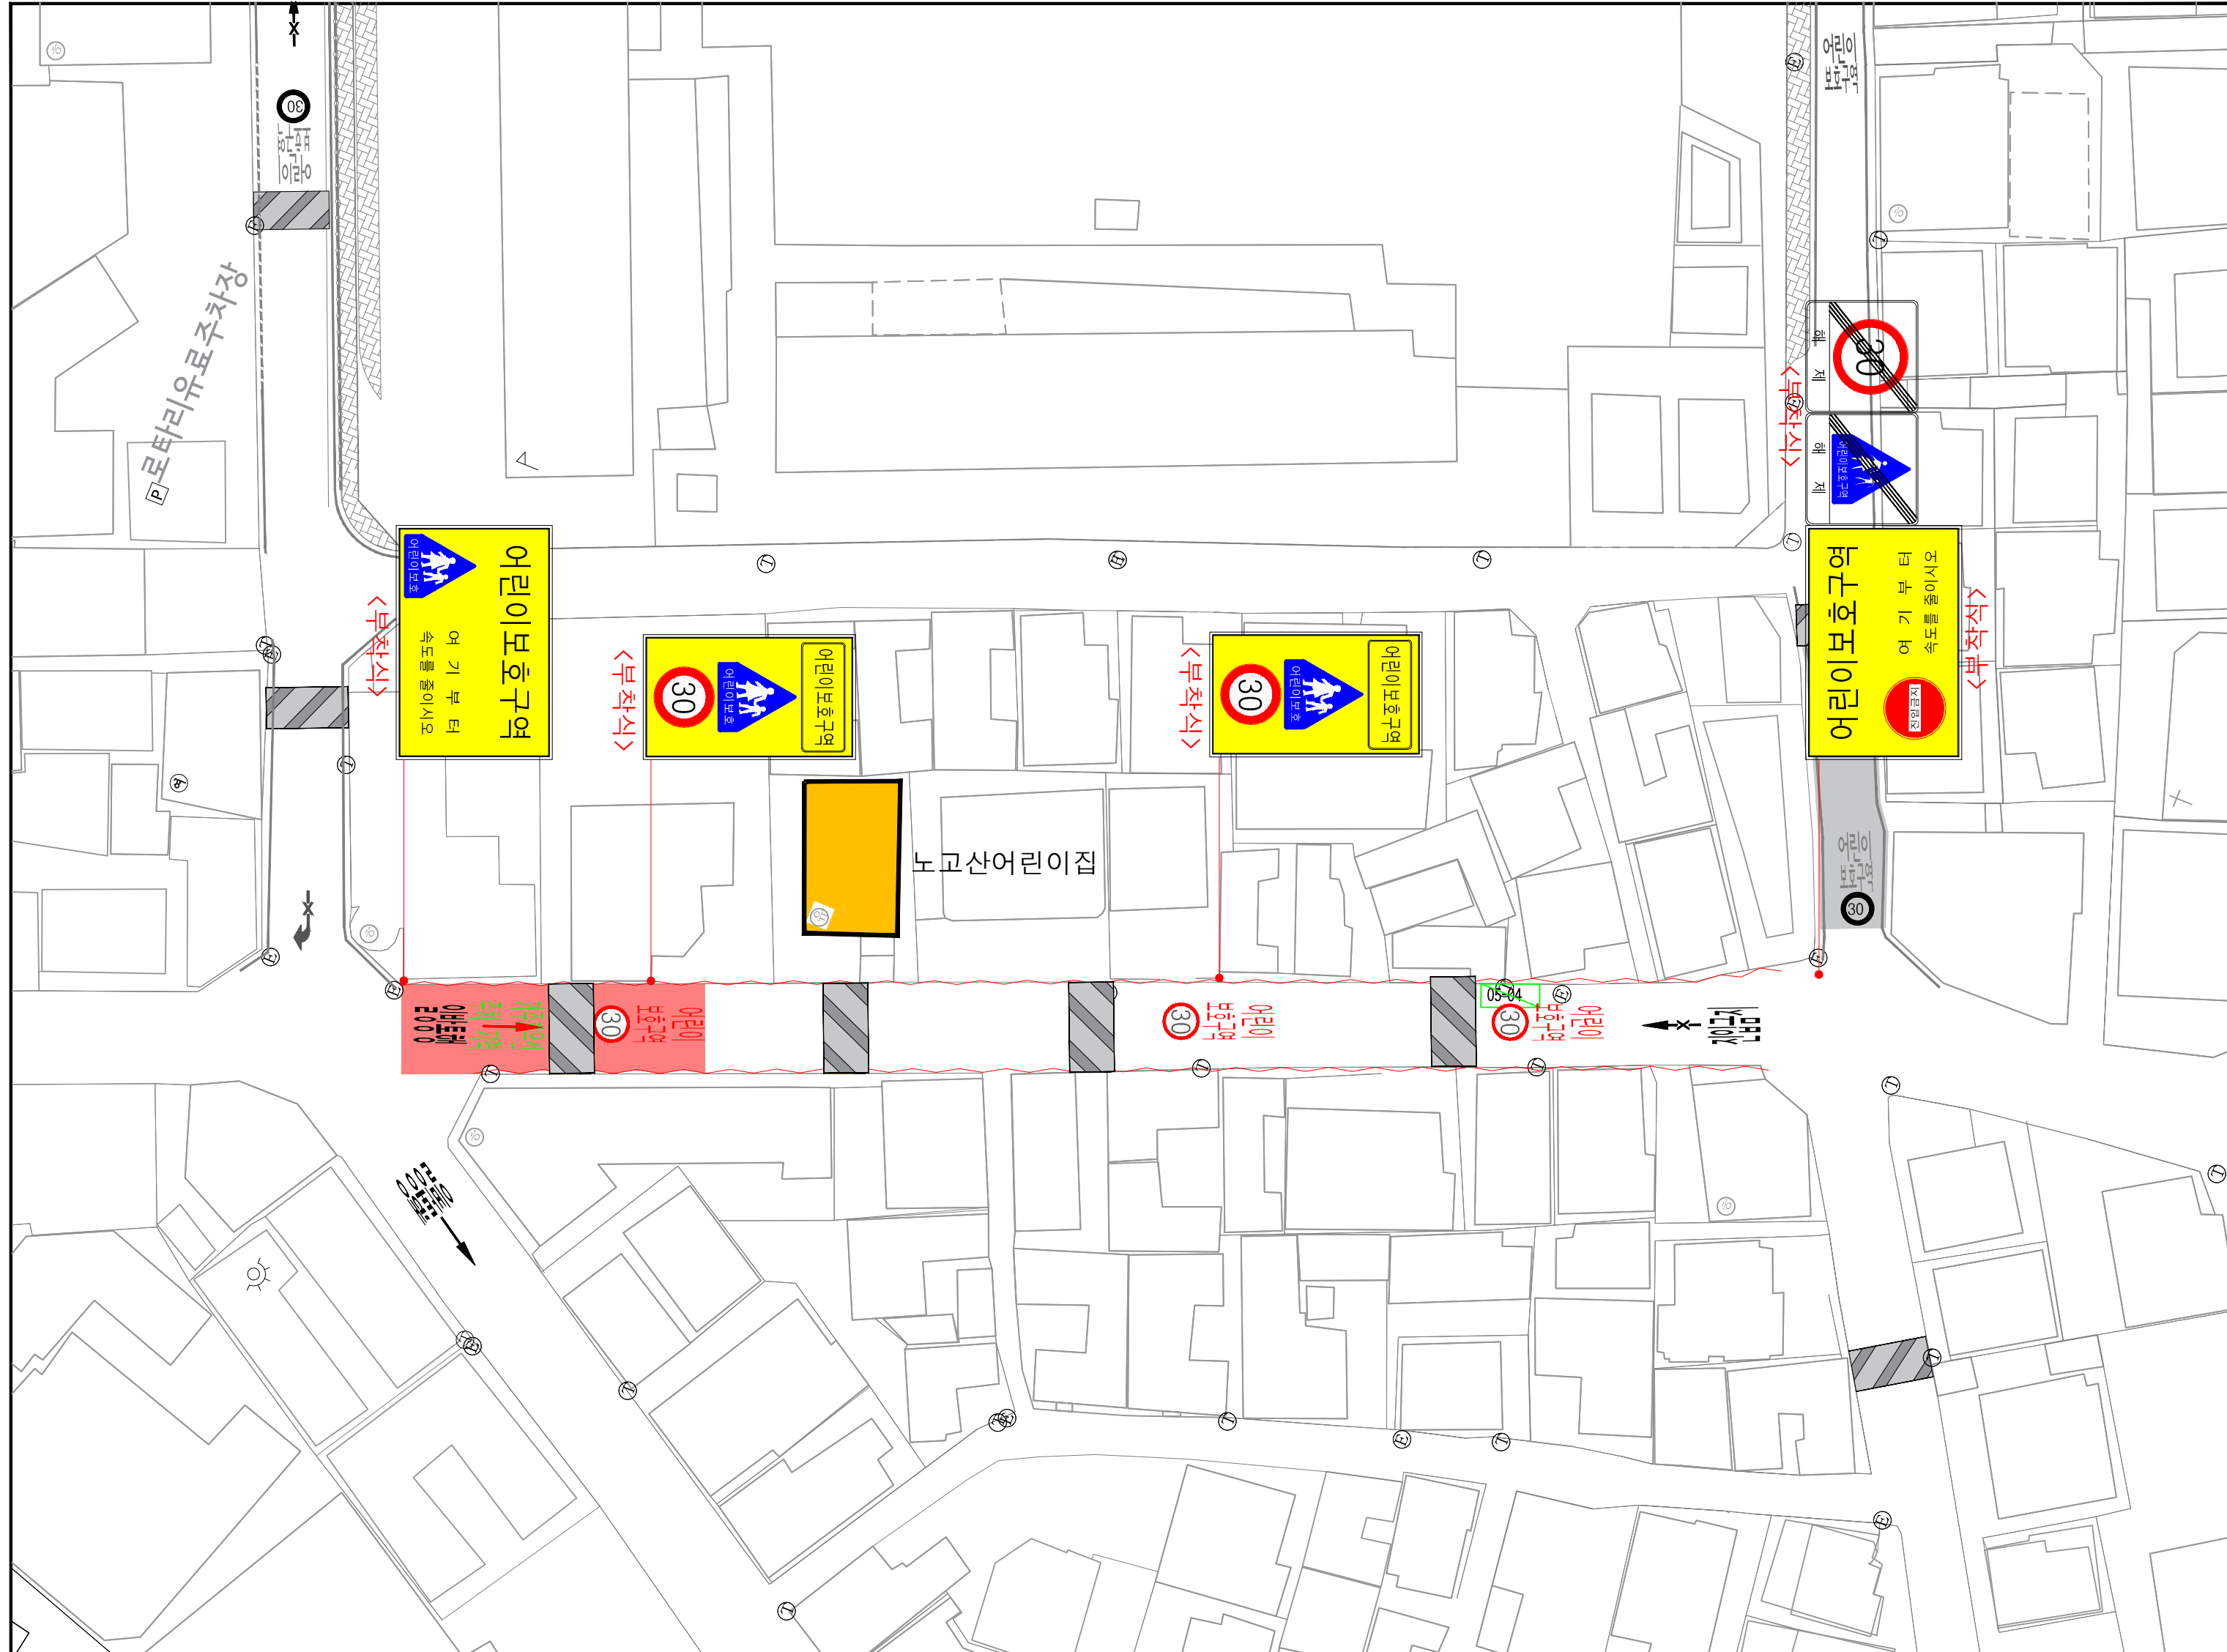

구분		항목	단위	현황	수량 개선			
					신설	교체	제거	
구분	현황 - 검정색		경보등	개소				
	신설 - 빨강색		신호등	개소				
	교체 - 하늘색							
		제거 - 초록색		소계	6			
안			132	개				
			129	개				
			218	개				
			219	개				
			224	개				
			227	개				
			322	개				
			324	개				
			326	개				
			327	개				
전			403	개				
			418	개				
			427	개				
			428	개				
			429	개				
			<통합표지>					
			324	개	1			
			402	개				
			415	개				
			211	개	1			
표			324	개				
			427	개				
			224	개	1			
			427	개				
			324	개	1			
			427	개				
			324	개				
			219	개				
			324	개	2			
			224	개				
지			소계	개	8		3	
			518	개	3			
			519	개				
			520	개				
			521	개				
			주차면	개			1	
			문자(거주자)	개			1	
			536-536-3	개	3			
			510-514	개				
			537-543	개	1			
면			주차금지선 M		227		113.5	
			소계	개	1			
			과속방지턱	개				
			미끄럼방지	m ²	175			
시			방호울타리 M					
			보도	m ²				

<324.402.415>

어린이보호구역

<211.402.415>

어린이보호구역

<324.224>

어린이보호구역

<224>

30

<224.427>

해제

<324.427>

해제

<518> <536>

30 어린이 보호구역

(현장조사일 : 2012년 03월)