


어린이보호구역 지정 검토의견

연번	3	관할구청	구로구	관할경찰서	구로경찰서
시 설 명	고산초등학교		소재지	구로구 중앙로 6	
어린이보호구역 지정 신청 구간(청색)					
현장사진	<p style="text-align: center;">시·종점 구간</p> <p style="text-align: center;">초등학교 전경 ㉠지점 ㉡지점 ㉢지점</p>				
현황 및 문제점	<ul style="list-style-type: none"> ■ 어린이보호구역 확대요청 지점은 보차도 구분이 없는 약 7m의 2차로임 ■ 요청지점인 중앙로6길은 아파트 주출입도로 차량통행이 매우 빈번함 ■ 상가 앞에는 불법 주차 차량이 도로를 점유하여 통행에 불편을 야기하고 있음 				
검토결과	<ul style="list-style-type: none"> ■ 요청지점은 차량통행이 빈번하고 보차도 구분이 없으며 불법주정차 차량으로 보행통행에 불편을 초래하여 어린이의 보행안전을 고려할 때 보호구역으로 지정할 필요성이 있음 ■ ㉠지점은 기존 보호구역과 확대(연장)되는 보호구역의 접점 지점으로 보호구역 진입부에 보호구역의 구간내임을 안내하는 세로형 통합표지를 설치 ■ 요청구간 중 북쪽 시종점(㉡지점)은 경인로 47길에서 중앙로6길로 진입하는 운전자의 시인성이 부족하며, 운전자에게 혼란을 야기할 우려가 있으므로 남쪽 약 9m지점(㉢)을 보호구역 시종점으로 하여 축소하는 것이 합리적일 것으로 사료됨 				

어린이보호구역 주변 교통사고 발생 현황 분석

대상시설	고산초등학교					
위 치	서울시 구로구 중앙로 6					
2016년 연간 교통사고 발생현황 ※ 교통사고분석시스템 (TAAS) 참조	사고 내용	사망사고	중상사고	경상사고	부상신고 사고	계
		0 (건)	10 (건)	10 (건)	4 (건)	24 (건)
	사고 유형	차대사람	차대차	차량단독		계
		1 (건)	22 (건)	1 (건)		24 (건)

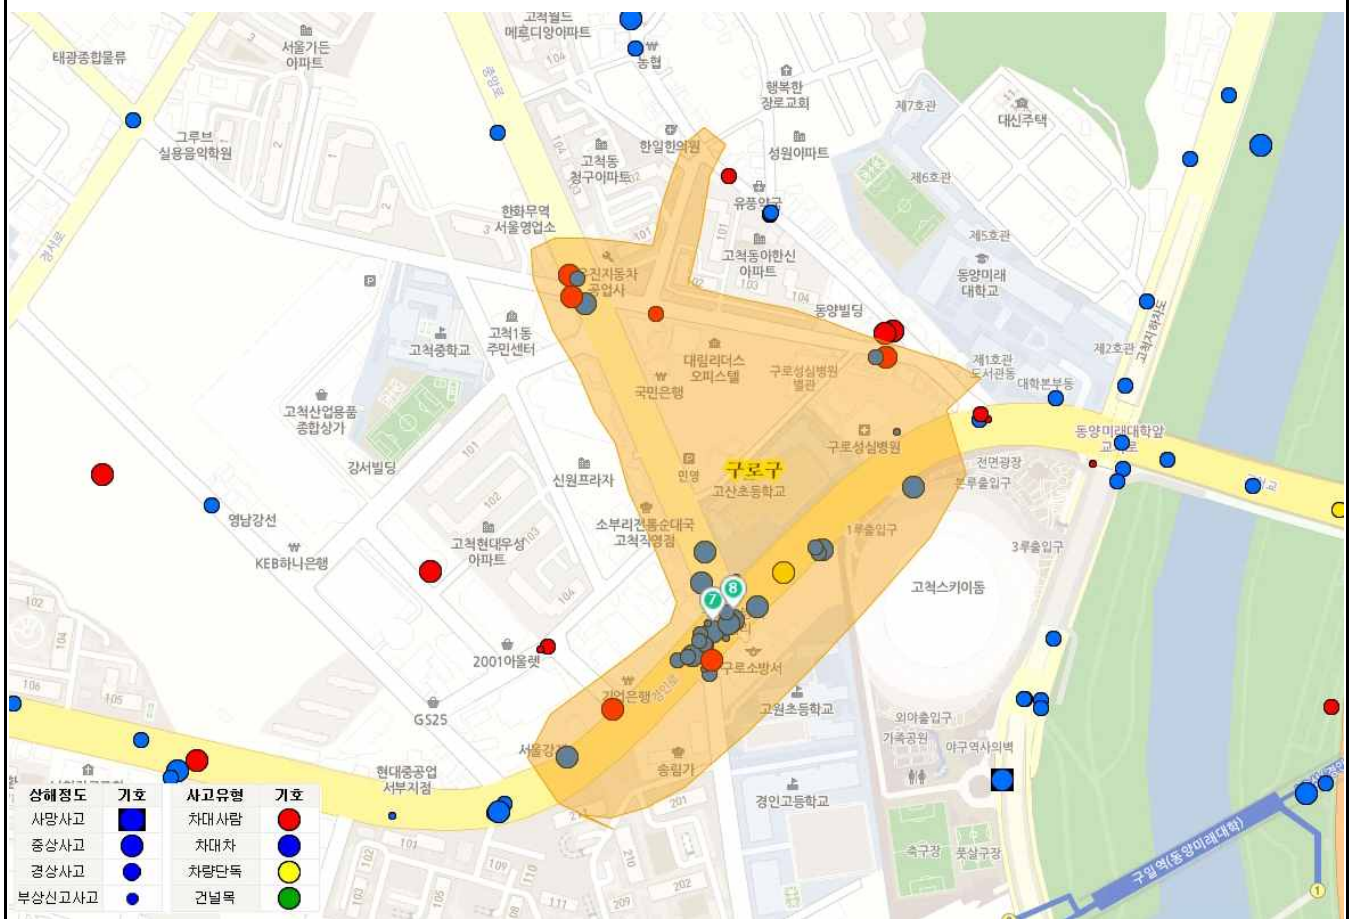

※ 사고자료 : 도로교통공단 교통사고분석시스템(TAAS)

3. 고산초등학교 주변 교통 처리 계획도

