


기본 개선안 (청운어린이집)

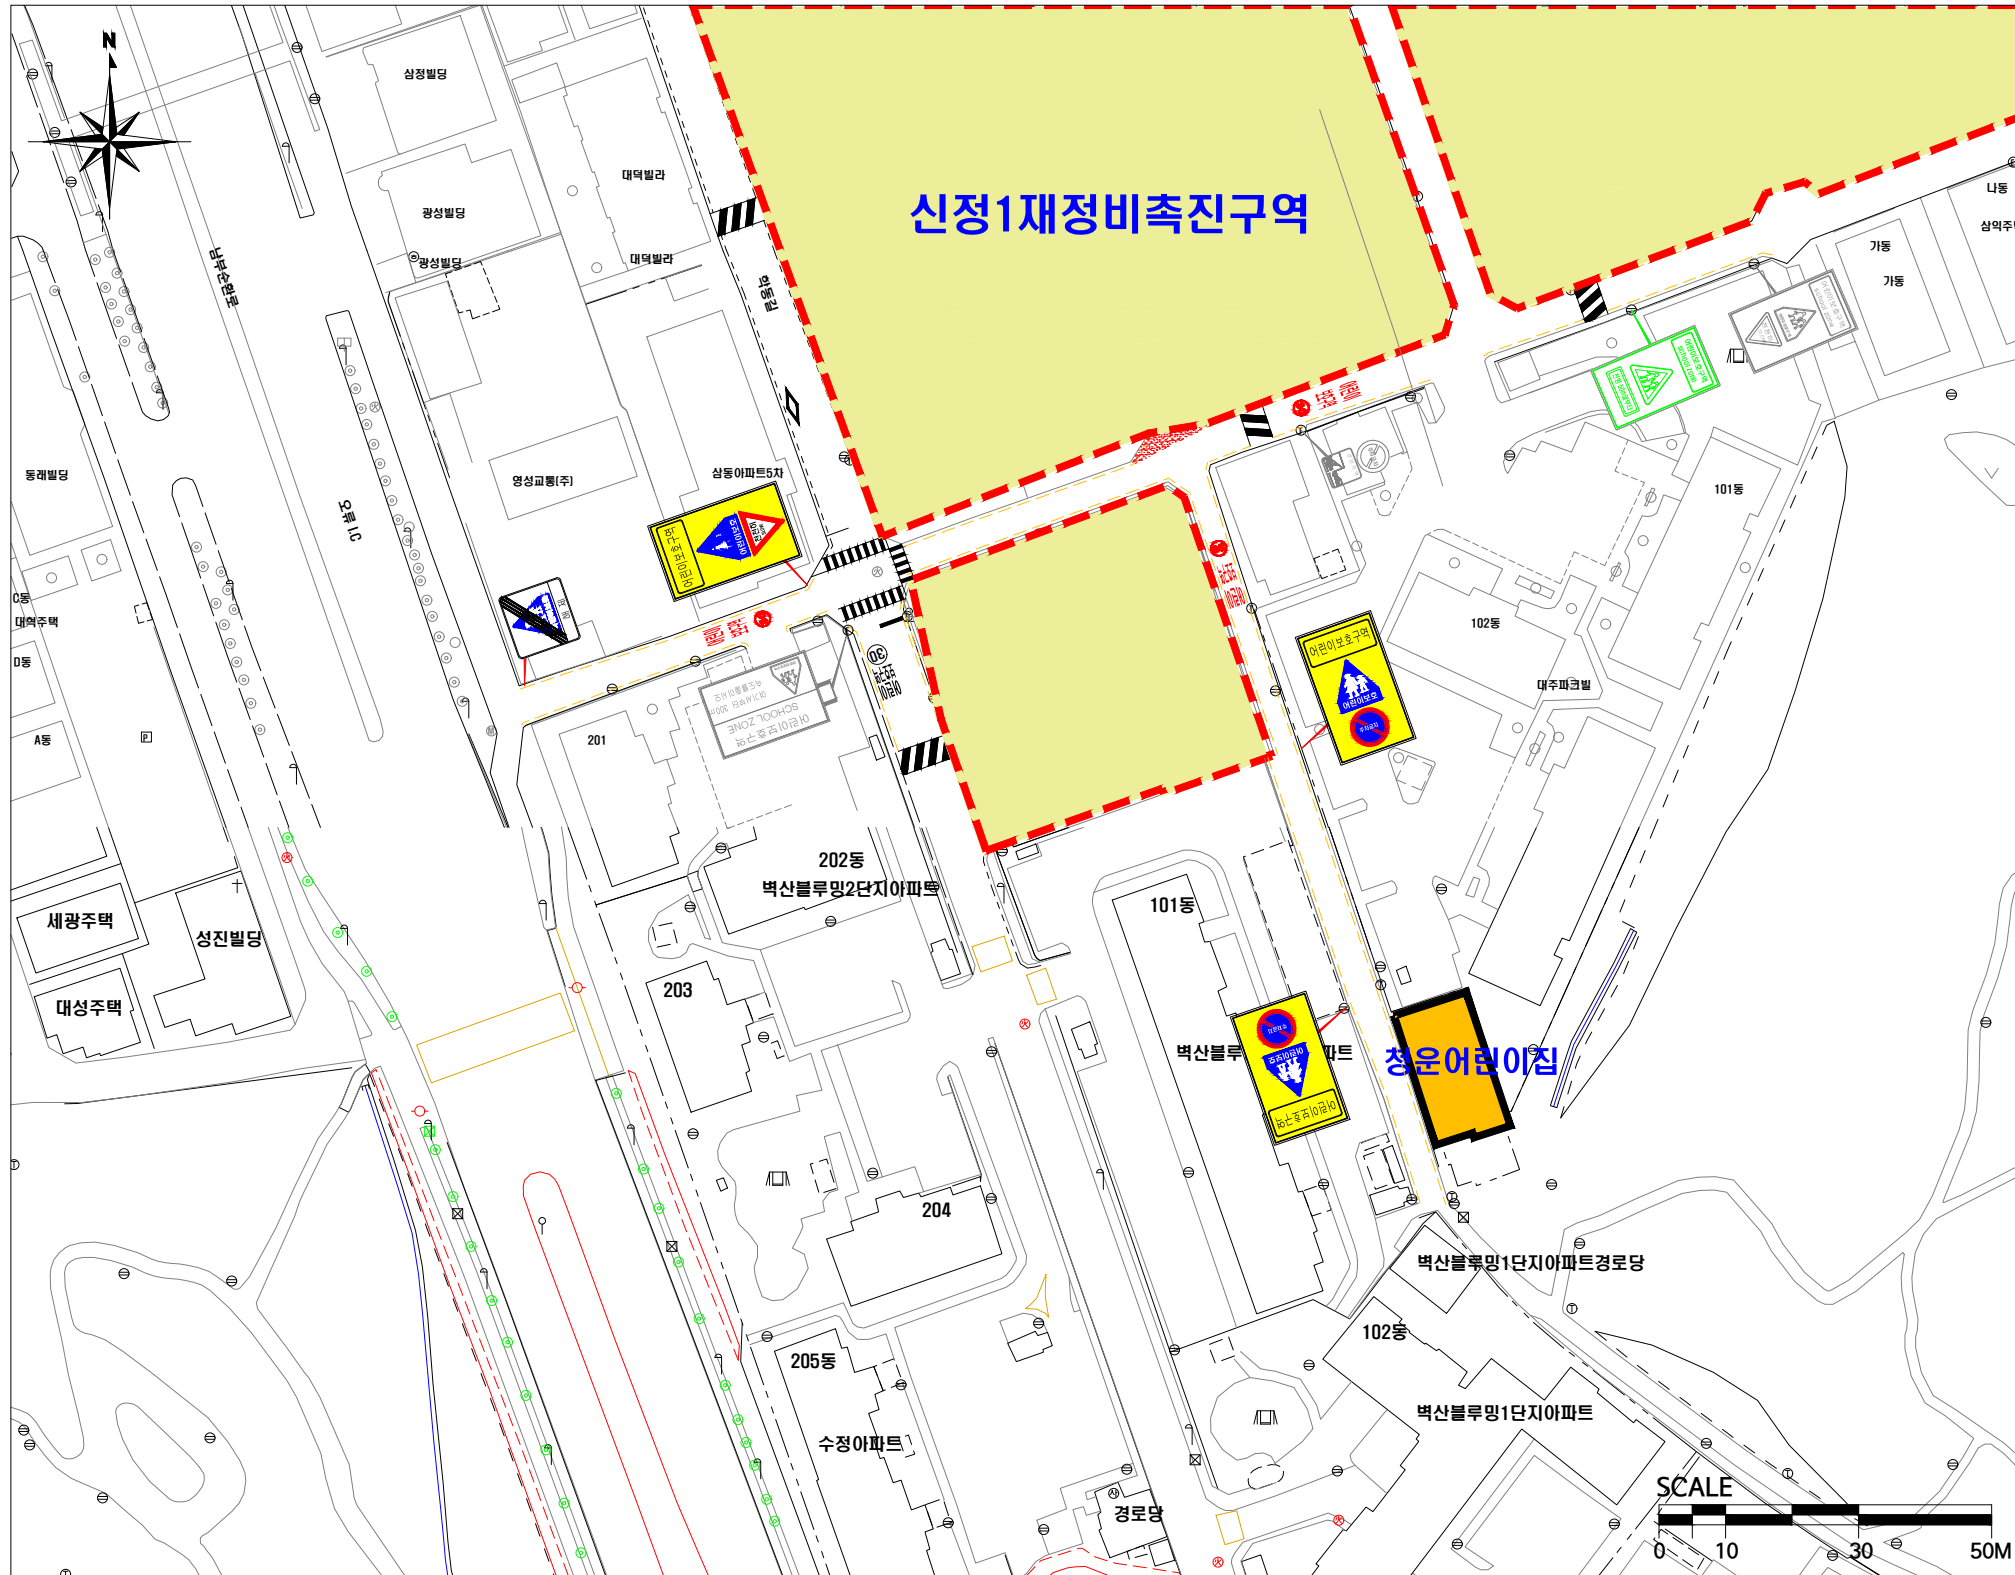

- 범 례 -

구 분	현 황 - 검정색
	신 설 - 빨강색
	교 체 - 하늘색
	제 거 - 초록색



구분	항 목	단위	수 량		
			현 황	신 설	교 체
안전 표지	소 계	개	2	3	1
	324,226	개	1	1	
	324,219	개		2	
	133,401	개	1		1
	324,427	개		1	
노면 표시	536,518	개		3	

[현장조사일 : 2018. 3.]