


기본 개선안 (양명초교)

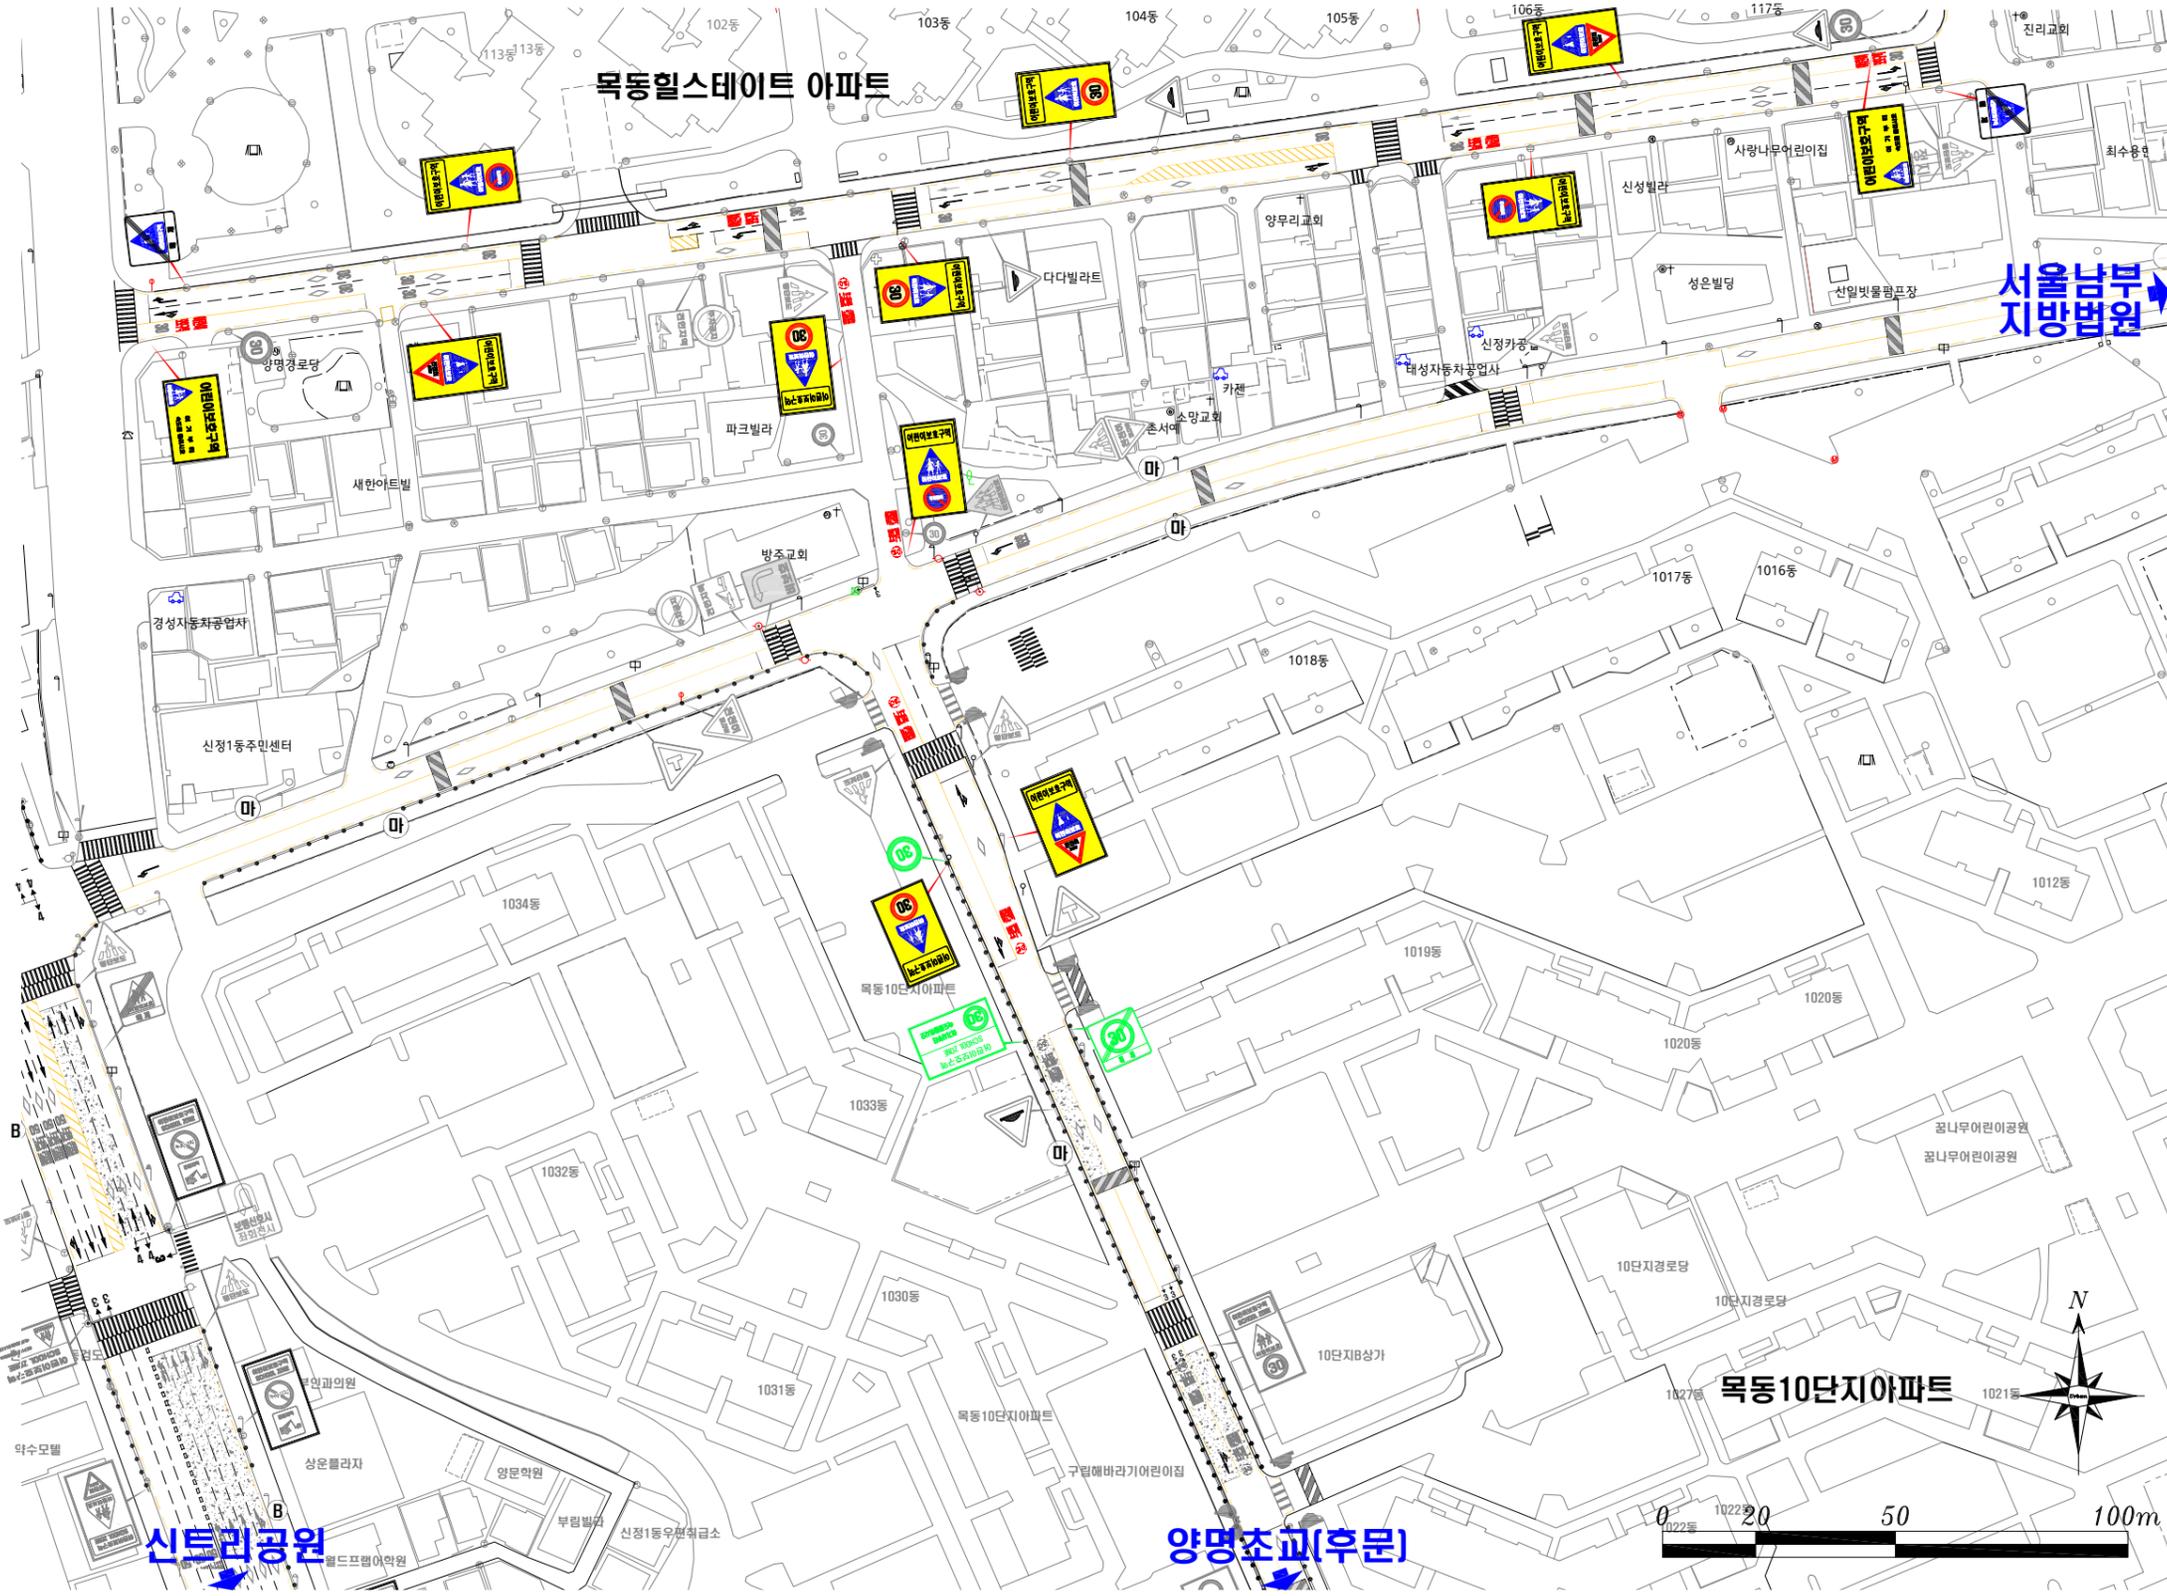

- 범례 -

구분	현황 - 검정색
	신설 - 빨강색
	교체 - 하늘색
	제거 - 초록색



구분	항목	단위	현황	수량 개선		
				신설	교체	제거
안전표지	소계	개		16		3
	324,226	개		3		
	324,219	개		3		
	324,224	개		4		
	324,402,415	개		2		
	224,402,415	개				1
	324,427	개		4		
	224,427	개				1
	224	개				1
	소계	개		8		
노면표지	536,518	개		4		
	536	개		4		

[현장조사일 : 2018. 3.]