


종로 제한속도 하향

속도하향 : 60km/h → 50km/h (L=2.9km)

경복궁

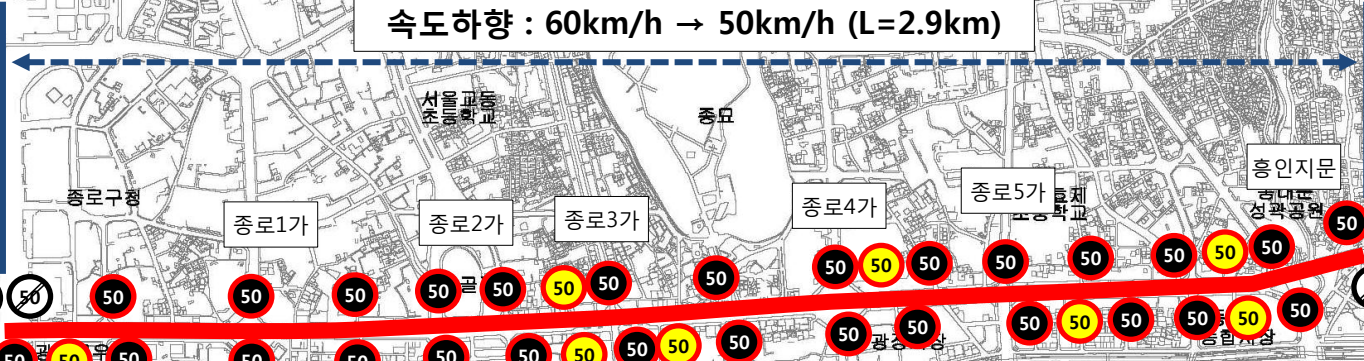

교통안전표지 (41개)

| | | |
|---------------|--------|-------|
| 일반형 (13개) | 신설(5) | 교체(8) |
| 발광형 LED (28개) | 신설(24) | 교체(4) |

범례

- 일반형(예고, 속도안내)
- 일반형(해제)
- 일반형(과속단속예고)
- 발광형LED

노면표시 (35개소)

신설 (18개소) 변경 (17개소)

