


# 어린이보호구역 현황 및 개선안도

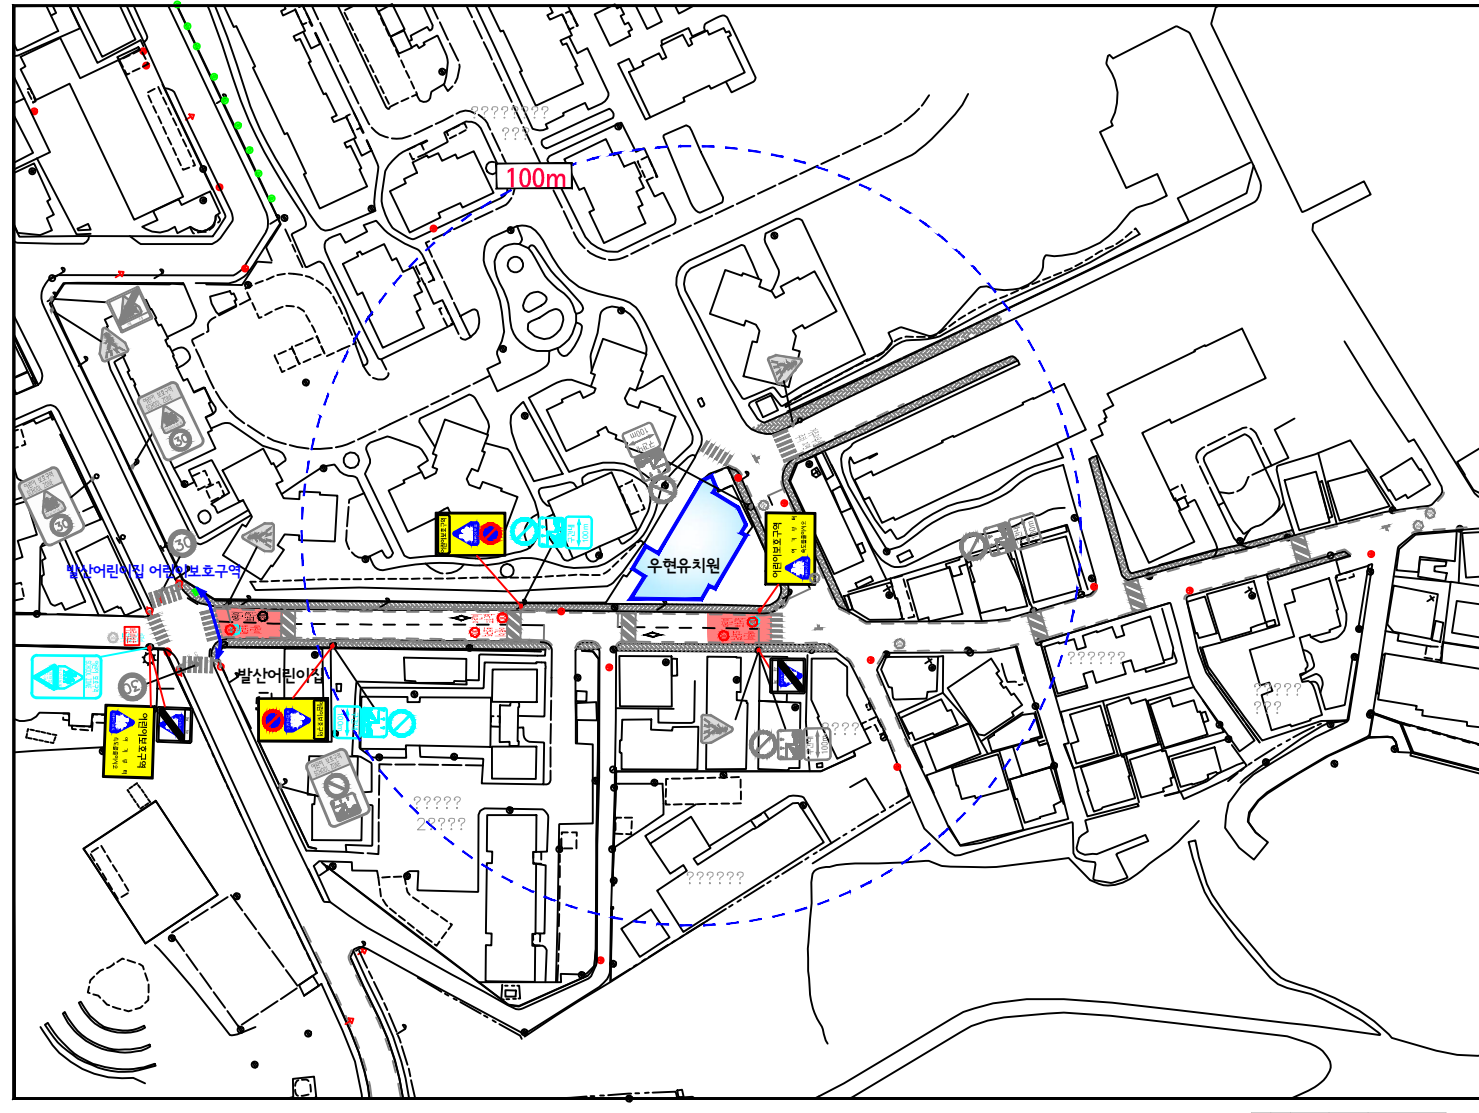

**시설명** 우현유치원 (서울시 강서구 강서로 348 상가2동 201호)



- 범례 -		구분	면적	단위	수량		
구분	면적				신설	교체	폐기
경보등	개소						
신호등	개소						
소계	개	15				6	
213	개						
214	개						
218	개						
219	개	5				2	
224	개						
227	개						
307	개						
309	개						
322	개	2					
328	개						
403	개						
418	개	5				2	
427	개						
428	개	5				2	
429	개						
<통합표지>				4			
324	개				1		
402	개						
415	개						
224	개						
427	개						
324	개				1		
427	개						
218	개						
428	개						
219	개						
428	개						
324	개				2		
219	개						
324	개					1	
224	개						
소계	개	10			3		
518	개			5		2	
519	개						
520	개						
521	개						
523	개						
532	개						
536-536-3	개			5		1	
510-514	개						
537-543	개						
소계	개	6					
과속방지턱	개			6			
이미지형드림호출타원	M						
보도	m						

(현장조사일 : 2018년 03월)